


Tegels herstel en afwerking in bestek
(Teren ophagen tot o.k trap door darden)

Sloop onder zaalruimte langbrengen
of origineel bestek
(Teren ophagen tot ca. peil 1ste
bodemkosten HV door darden)

Sloop onder zaalruimte langbrengen
of origineel bestek
(Teren ophagen darden)

Sloop onder zaalruimte langbrengen
of origineel bestek
(Teren ophagen darden)

Sloop herstellen of origineel in bestek
(Teren ophagen door darden)

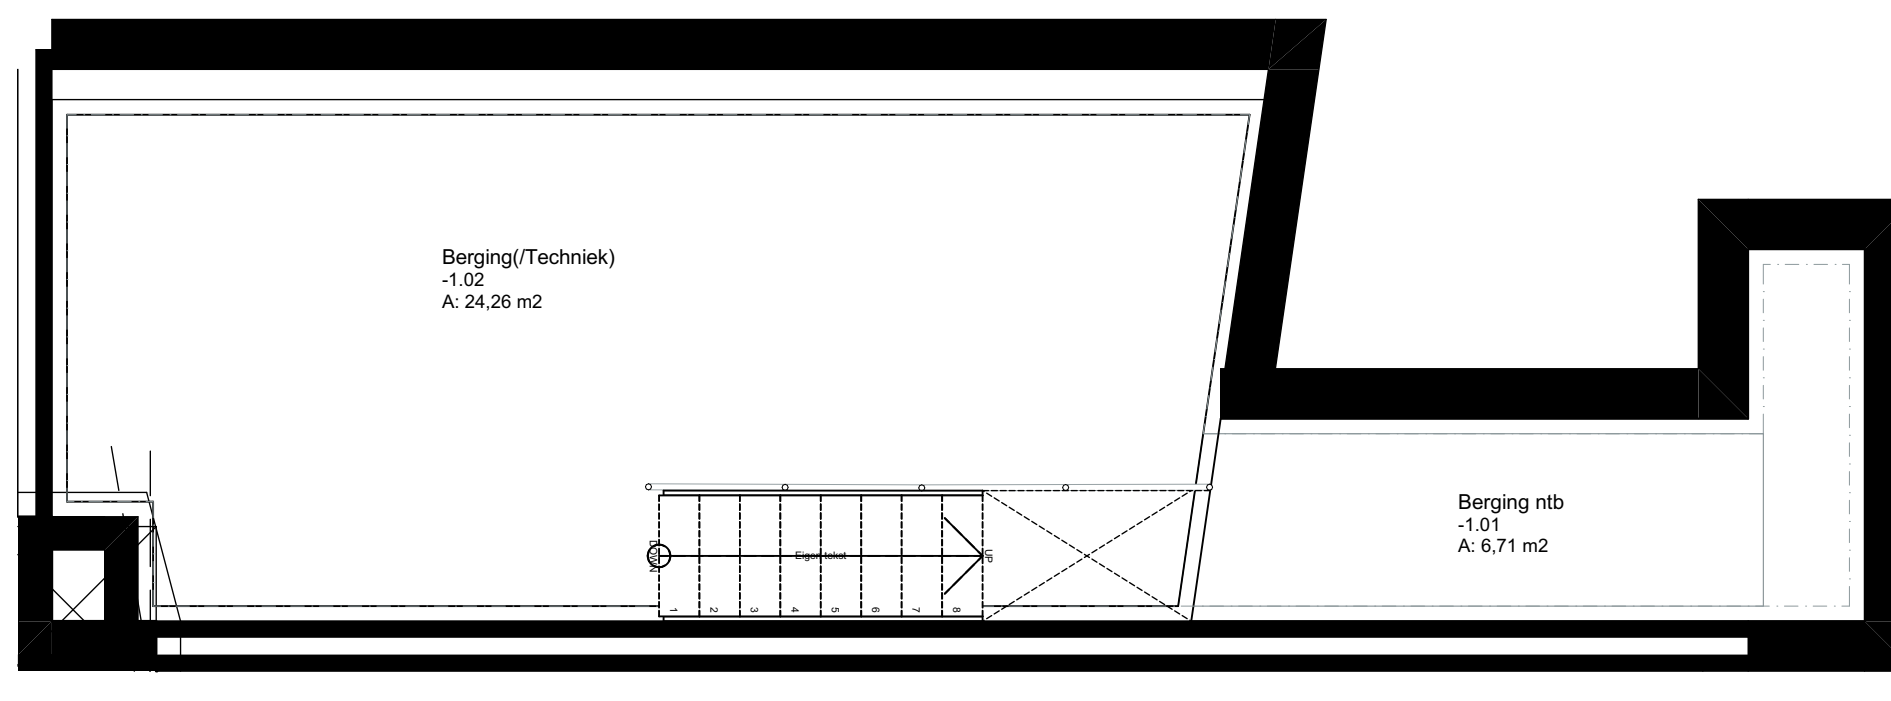

PLG V-1 Vloerafwerkingen

Gewijzigd 23/01/24

Gewijzigd 23/01/24

Gewijzigd 23/01/24

Legenda afwerkingen
Vloeren

-  Forbo Flotex (met tegelprint)
-  Forbo Marmoleum Striato kleur ntb
-  Gietvloer (geen holplint en eindprofiel)
-  Vloertegels 300x300
-  Schoonloopmat
-  Geen afwerking
-  Bestaande vloerafw. terazzo schoonmaken/herstellen



Revisie F:
Revisie E:
Revisie D:
Revisie C:
Revisie B:
Revisie A:
Datum: ir. E.W. Zijlstra 23-01-2024

Project **BAR Vastgoed**
Trefpunt 2022
Barendrecht
Voorlopig Ontwerp

Werknummer: **VG2022-03**

Layoutnummer: **BAR.VO11 H43.0**

Layoutnaam: **VO 43 BG/
V-1Vloerafwerkingen**

Oprachtgever: **Gemeente Barendrecht**

PLG BG Vloerafwerkingen

Gewijzigd 23/01/24

Legenda afwerkingen
Vloeren

-  Forbo Flotex (met tegelprint)
-  Forbo Marmoleum Striato kleur ntb
-  Gietvloer (geen holplint en eindprofiel)
-  Vloertegels 300x300
-  Schoonloopmat
-  Geen afwerking
-  Bestaande vloerafw. terazzo schoonmaken/herstellen



Revisie F:
 Revisie E:
 Revisie D:
 Revisie C:
 Revisie B:
 Revisie A:
 Datum: ir. E.W. Zijlstra 23-01-2024

Project **BAR Vastgoed**
Trefpunt 2022
Barendrecht
 Voorlopig Ontwerp

Werknummer: **VG2022-03**

Layoutnummer: **BAR.VO11 H43.1**

Layoutnaam: **VO 43 V1 Vloerafwerking**

Opdrachtgever: **Gemeente Barendrecht**



PLG V1 Vloerafwerkingen