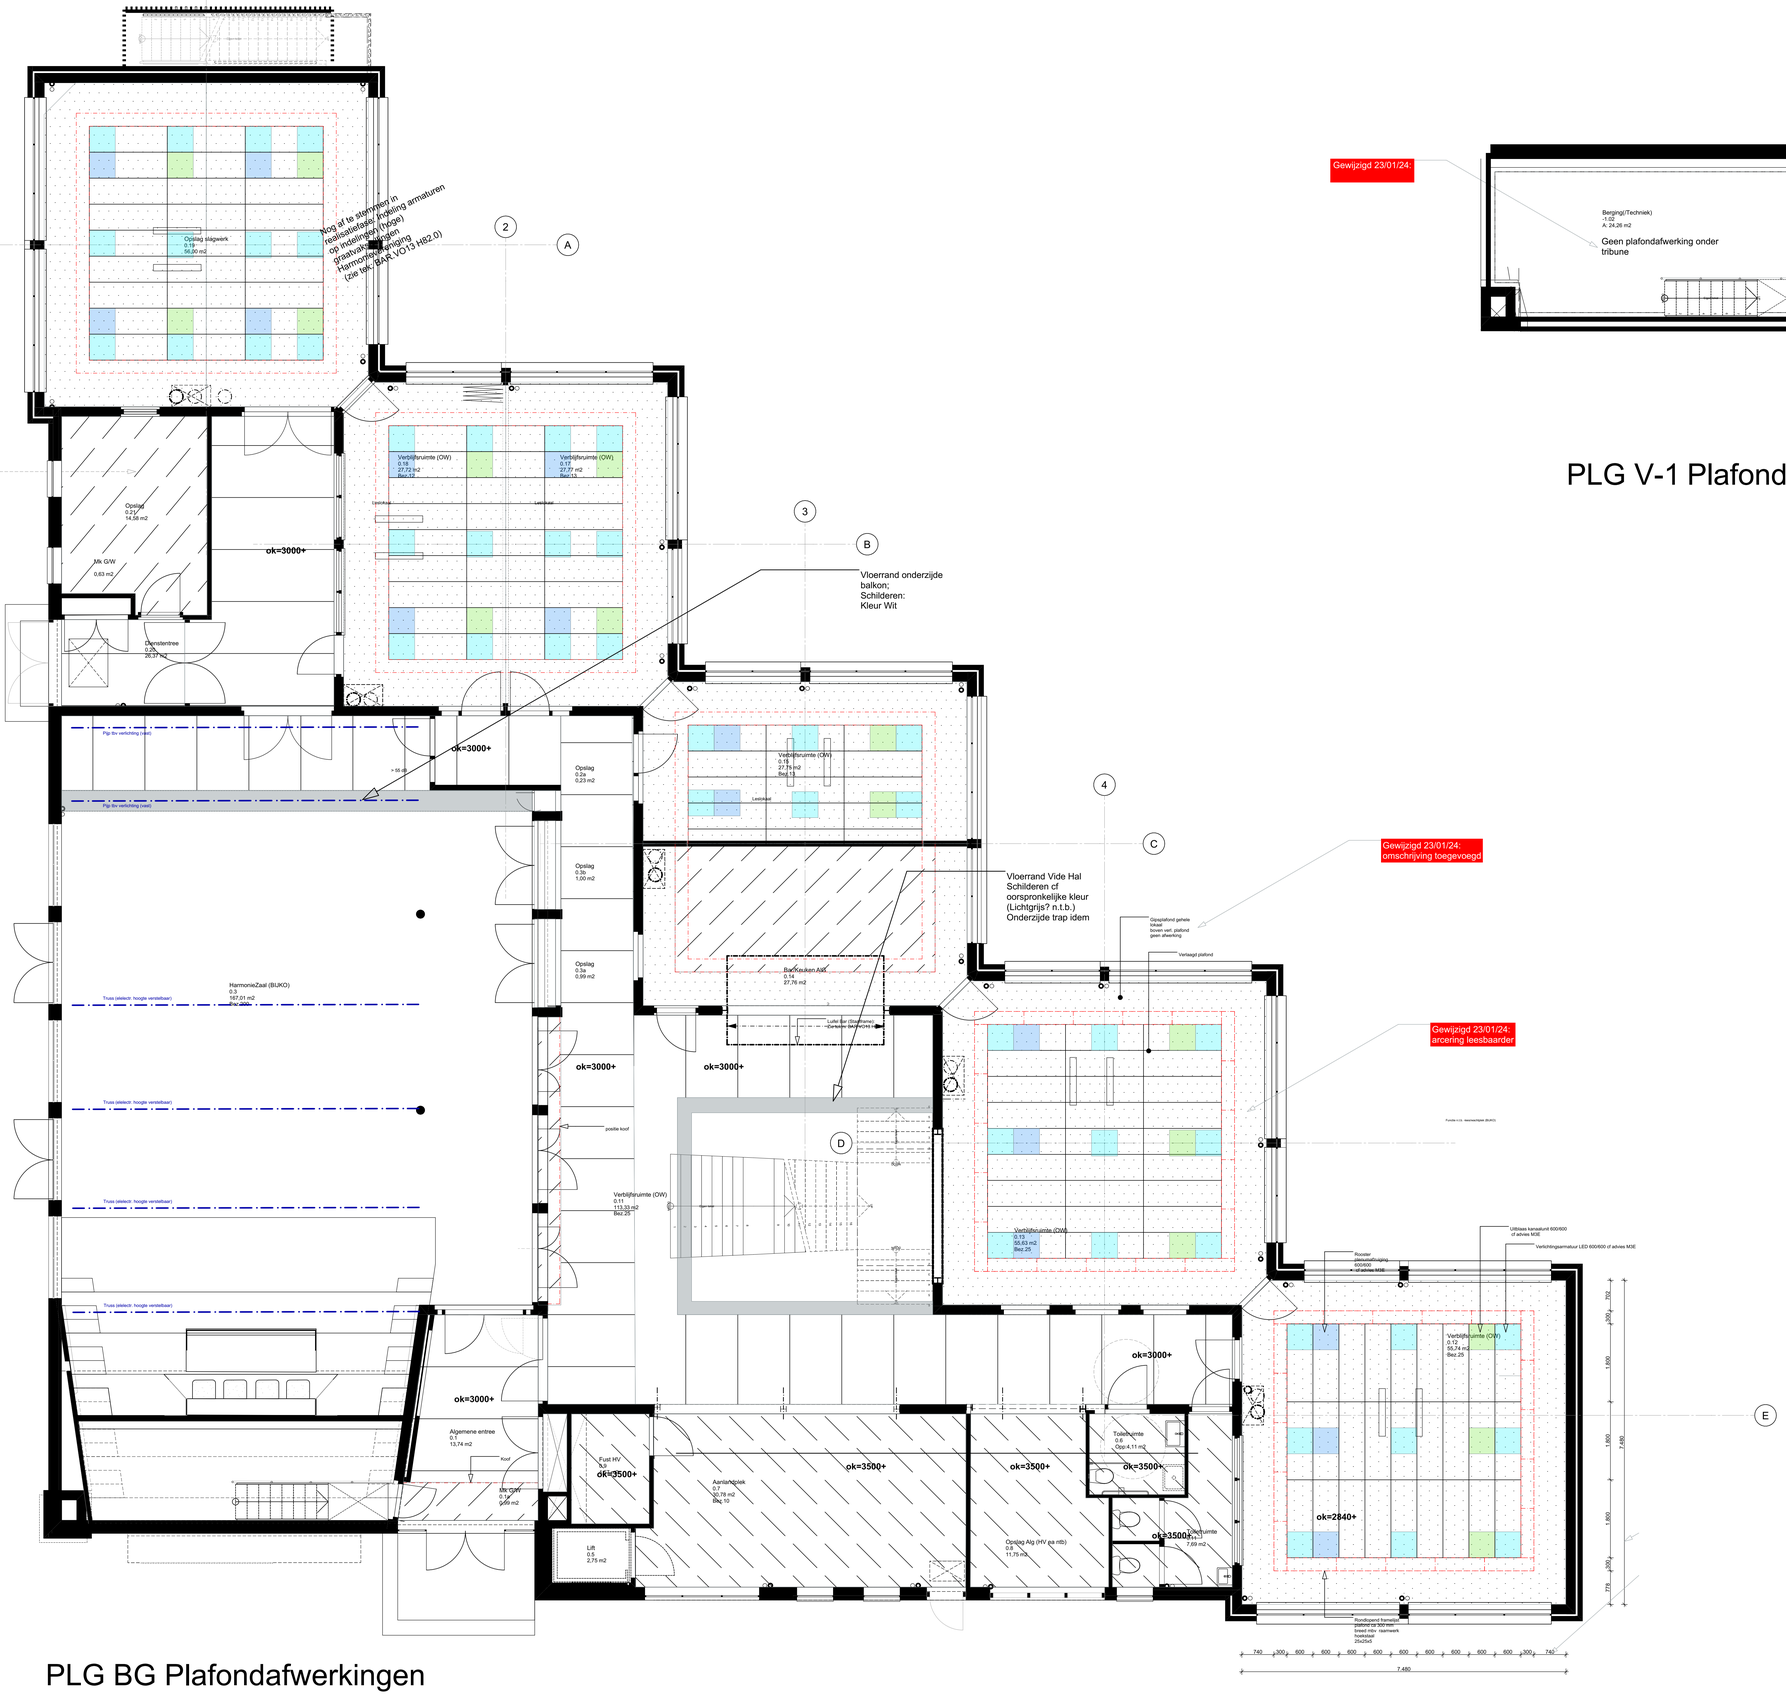

PLG BG Plafondafwerkingen

Gewijzigd 23/01/24:

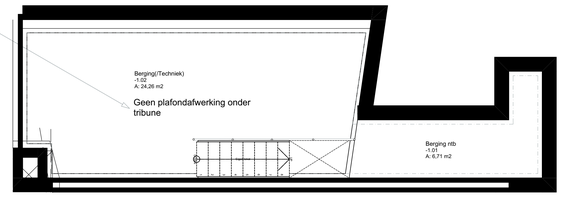

PLG V-1 Plafondafwerkingen

Gewijzigd 23/01/24:

Legenda afwerkingen Plafonds

Systeemplafond lokalen: akoestisch (cf advies M3E)
Merk: Armstrong
Type linear, halfverdiet, 600x1800 uitneembaar, sprekende langsnaad
Kleur: Wit n.t.b.
Kooflijst (geetapeerd tot bovenliggend plafond met verlichting/LB roosters cf advies M3E)
Hoogte SO.ok =3840+ en V1: ok=3250+
i.o.m M3E te bepalen tbv Klimaat units
Op verdieping 1 boven plafond extra dakisolatie i.o.m M3E)

Gipsplaat 12 mm op bestaand/MS achterconstructie.
afwerking scanlesen
Kleur: wit n.t.b.
Nieuwe plafond onder bestaand te sloopen zachtbeurtplafond

Nehobo vloer in zicht:
Spuitwerk plafondtimmerwerk: en
Kooflijst (geetapeerd tot bovenliggend plafond
Kleur :Wit n.t.b.

Systeemplafond verkeersruimtes/grote zaal: en annexen: akoestisch (cf advies M3E)
Merk: Armstrong
Type linear, halfverdiet, uitneembaar, sprekende langsnaad 1200mm stramien
Kleur: Wit n.t.b.
Kooflijst (geetapeerd tot bovenliggend plafond met verlichting/LB roosters cf advies M3E)
Hoogte cp 3000+
Op verdieping 1 boven plafond extra dakisolatie i.o.m M3E)

Overige plafonds in lift en kasten etc n.t.b.

N.B. De verlichting en roosters tbv liuchtbeh. zijn alleen ingetekende in de lokalen ter bepaling van het plafondraster daar. Hiervoor en voor de overige inpassing van installaties in plafonds zie tek M3E

WIJ HEBBEN RUIMTE NÓDIG

Revisie F:		
Revisie E:		
Revisie D:		
Revisie C:		
Revisie B:		
Revisie A:		
Datum:	ir. E.W. Zijlstra	23-01-2024

Project	**BAR Vastgoed** **Trefpunt 2022** **Barendrecht** Voorlopig Ontwerp
Werknummer:	**VG2022-03**
Layoutnummer:	**BAR.VO12 H45.0**
Layoutnaam:	**BG/ V-1Plafondafwerkingen**
Opdrachtgever:	**Gemeente Barendrecht**

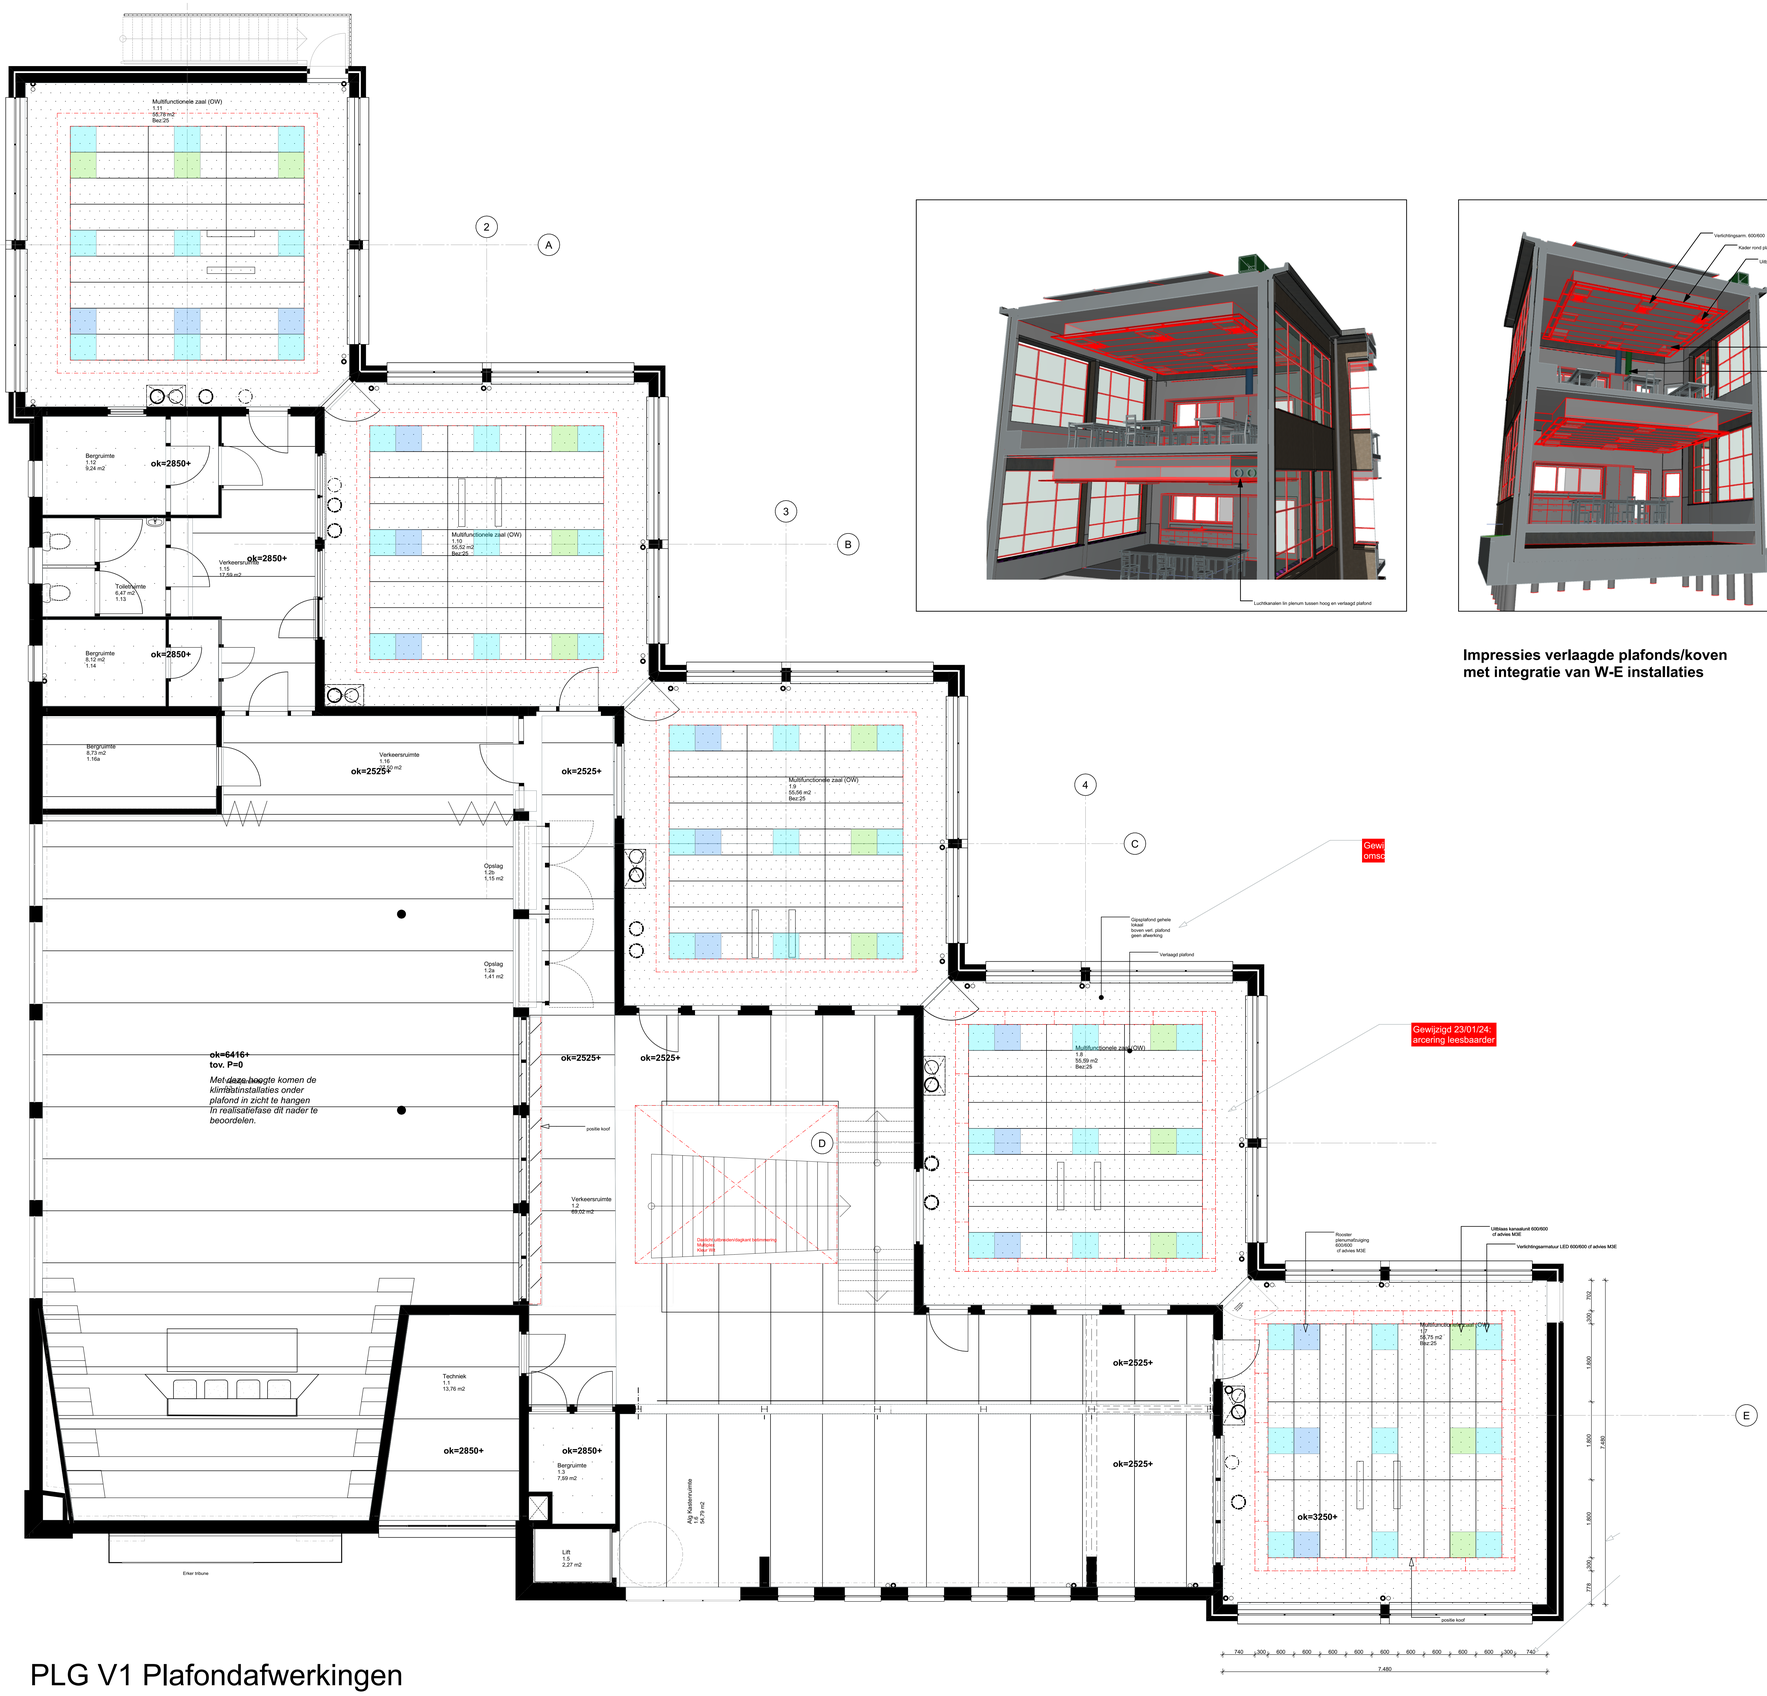

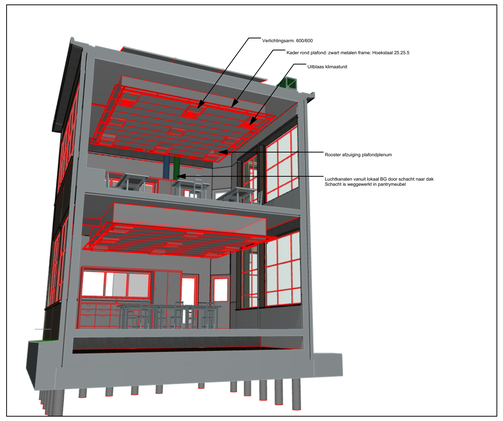

Impressies verlaagde plafonds/koven met integratie van W-E installaties

Gewijzigd 23/01/24

Legenda afwerkingen Plafonds

Systeemplafond lokalen:
akoestisch (cf advies M3E)
Rockphon Krine e.g
Type linear, halfverdekt, 600x1800 uitneembaar,
Kleur: RAL 9010 mat/zijdemat.
Kleur: WR n.t.b.
Koolfijst (geslopend tot bovenliggend plafond
met afzuigroosters cf advies M3E)
Hoogte BG ok =2840+ en H1 ok=3250+
i.o.m M3E te bepalen tbv Klimaat units
Op verdiping 1 boven plafond extra dakisolatie
i.o.m M3E)

Gipsplaat 12 mm op beslaand/MS
Gipsplaat/plafond
afwerking stucloos
Kleur: wit n.t.b.
Hoogte: + hoogte beslaand te
stopen zachtbordplafond

Nabuig vloer in zicht:
Spoilwerk, plafondinstall. etc
Kozif (in keuken 0.14 geslopend
tot bovenliggend plafond
Kleur: WR n.t.b.

Systeemplafond verkeersruimtenigrote zaal:
akoestisch (cf advies M3E)
Rockphon Krine e.g
Type linear, halfverdekt, uitneembaar,
Kleur: RAL 9010 mat/zijdemat 1200mm strenten
Kleur: WR n.t.b.
Koolfijst (geslopend tot bovenliggend plafond
met afzuigroosters cf advies M3E)
Hoogte cs 3000+
Op verdiping 1 boven plafond extra dakisolatie
i.o.m M3E)

Overige plafonds in lift en
kasten etc n.t.b.

N.B. De verlichting en roosters tbv liuchtbeh. zijn alleen ingetekende in de lokalen ter bepaling van het plafondraster daar. Hiervoor en voor de overige inpassing van installaties in plafonds zie tek M3E

WIJ HEBBEN RUIMTE NÓDIG

Revisie F:		
Revisie E:		
Revisie D:		
Revisie C:		
Revisie B:		
Revisie A:		
Datum:	ir. E.W. Zijlstra	23-01-2024

Project	**BAR Vastgoed** **Trefpunt 2022** **Barendrecht** Voorlopig Ontwerp
Werknummer:	**VG2022-03**
Layoutnummer:	**BAR.VO12 H45.1**
Layoutnaam:	**V1 Plafondafwerkingen**
Opdrachtgever:	**Gemeente Barendrecht**

PLG V1 Plafondafwerkingen