


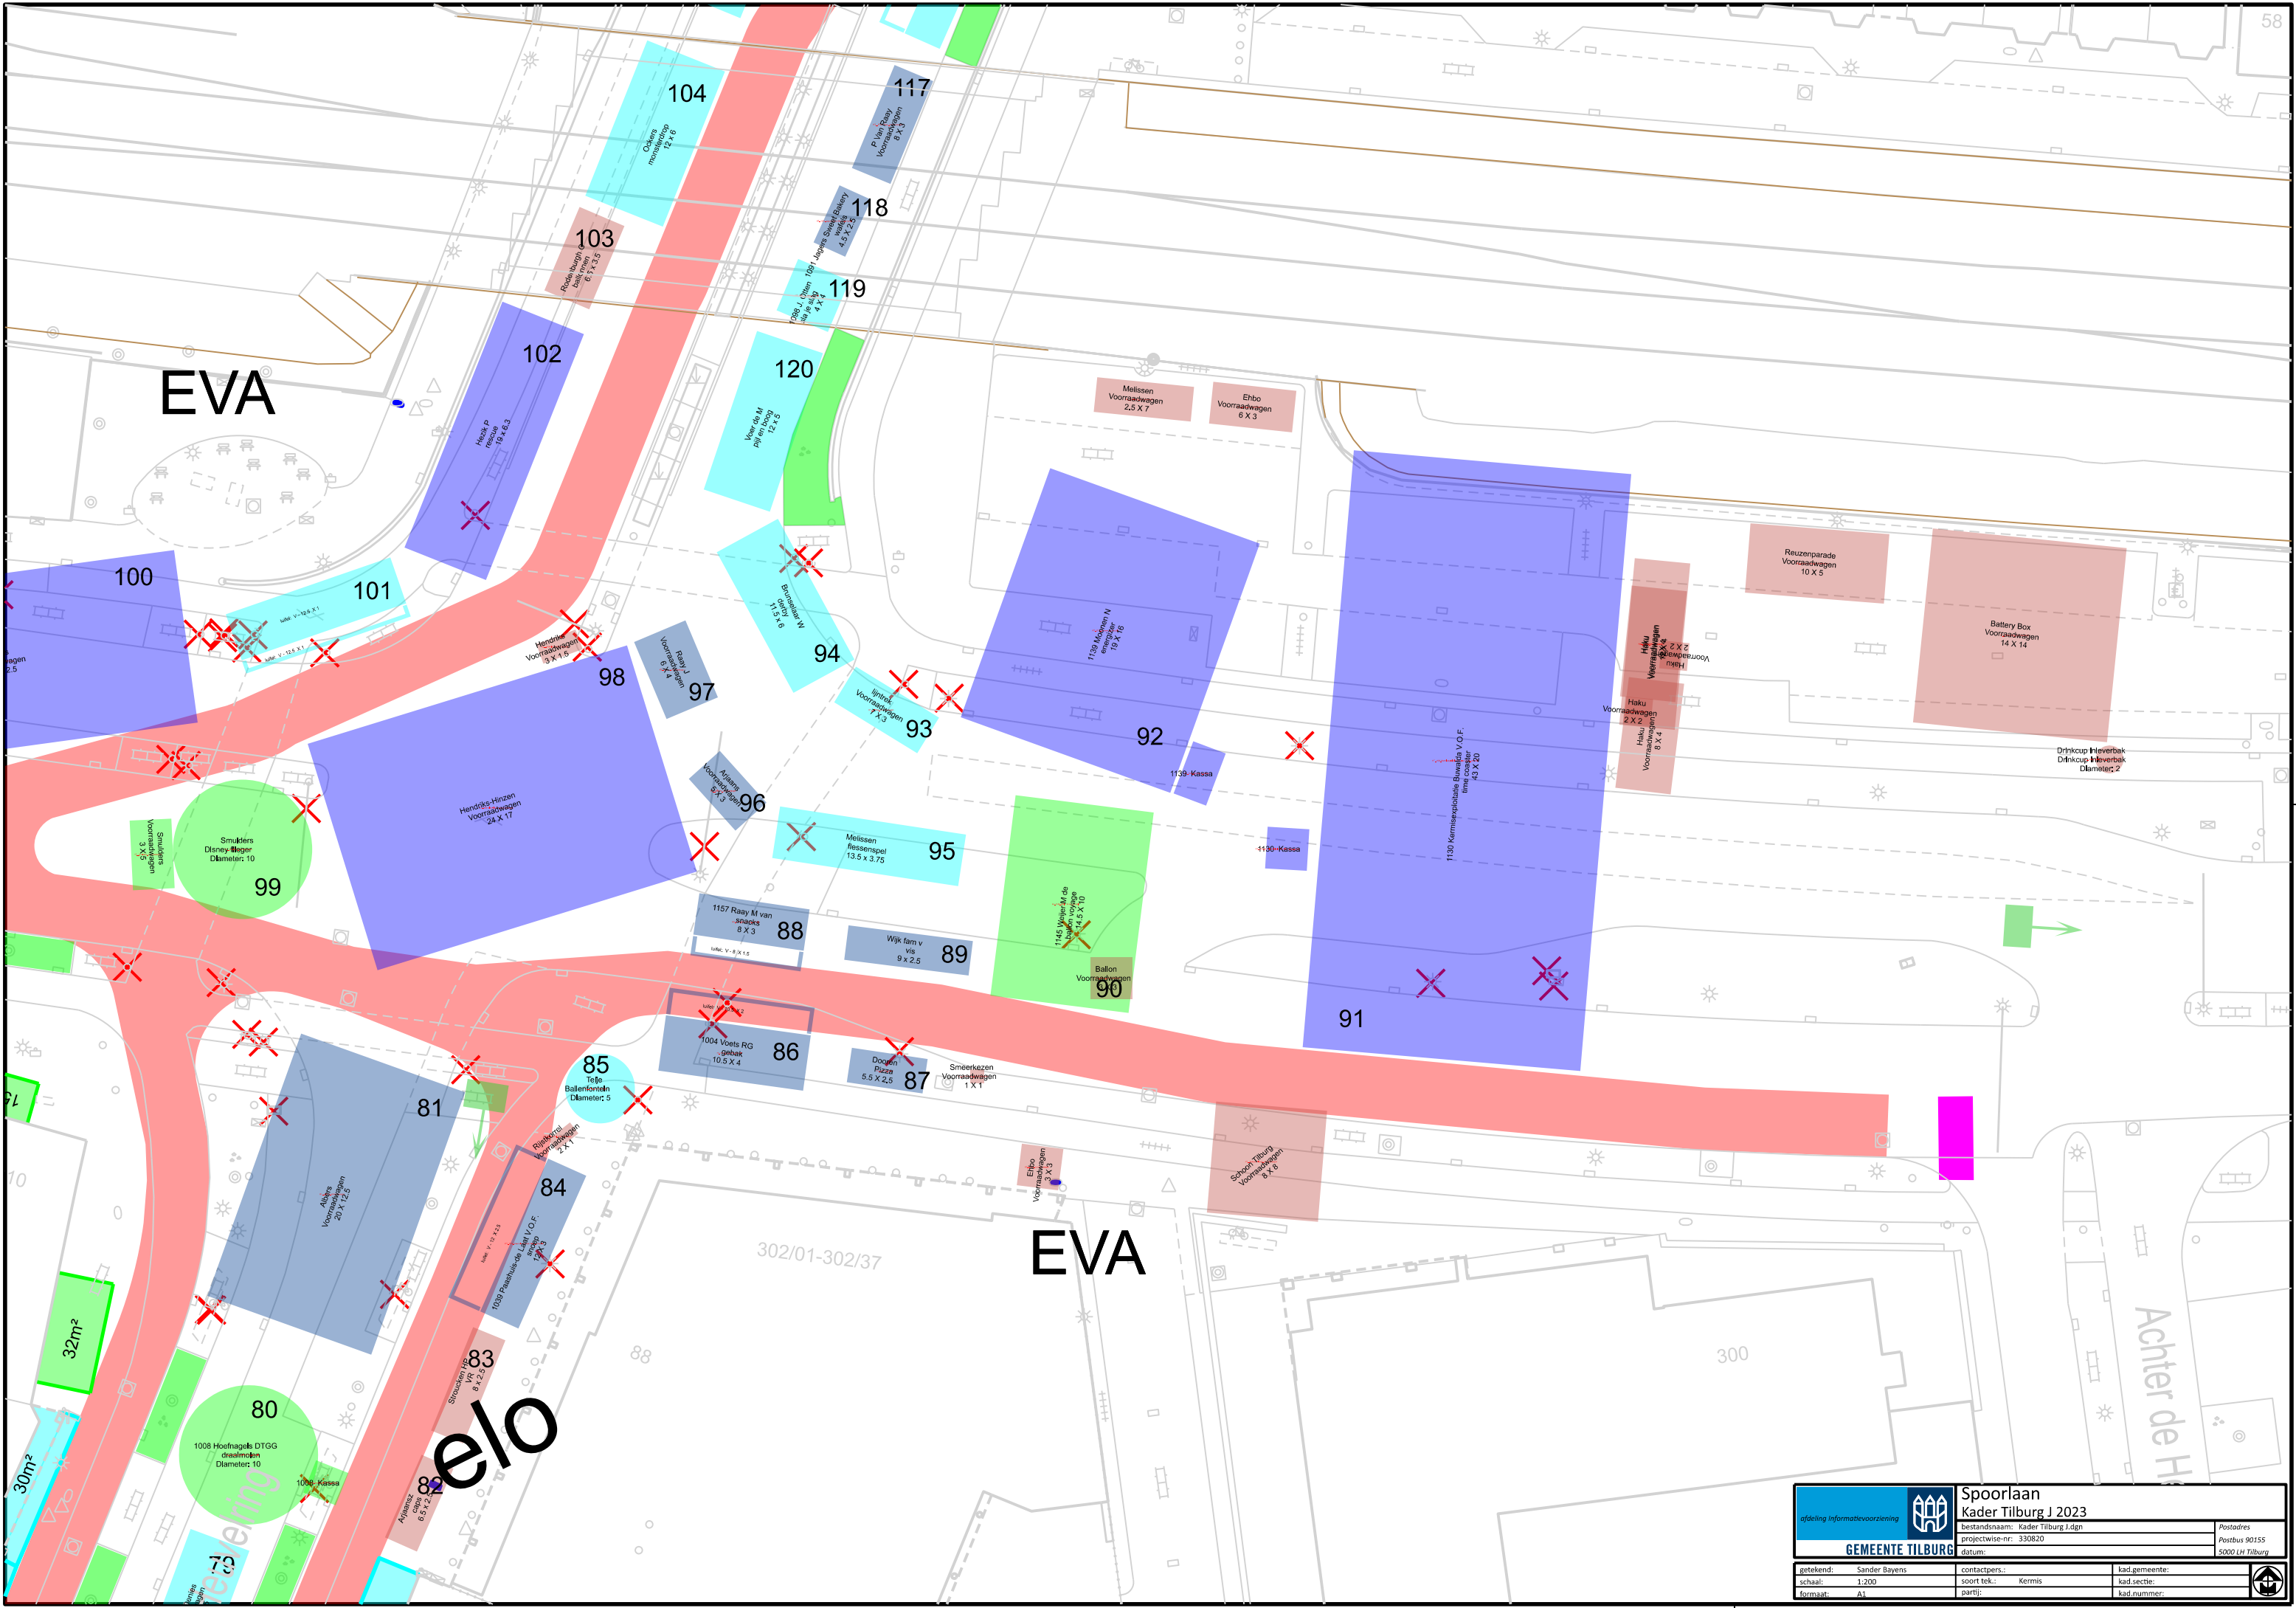

|                                   |                      |                      |  |
|-----------------------------------|----------------------|----------------------|--|
| <b>GEMEENTE TILBURG</b>           |                      | <b>Spoorlaan</b>     |  |
| afdeling informatievoorziening    |                      | Kader Tilburg J 2023 |  |
| bestandsnaam: Kader Tilburg J.dgn |                      | Postadres            |  |
| projectwize-nr: 330820            |                      | Postbus 90155        |  |
| datum:                            |                      | 5000 LH Tilburg      |  |
| getekend: Sander Bayens           | contactpers.: Kermis | kad.gemeente:        |  |
| schaal: 1:200                     | soort teko: Kermis   | kad.sectie:          |  |
| formaat: A1                       | partij:              | kad.nummer:          |  |