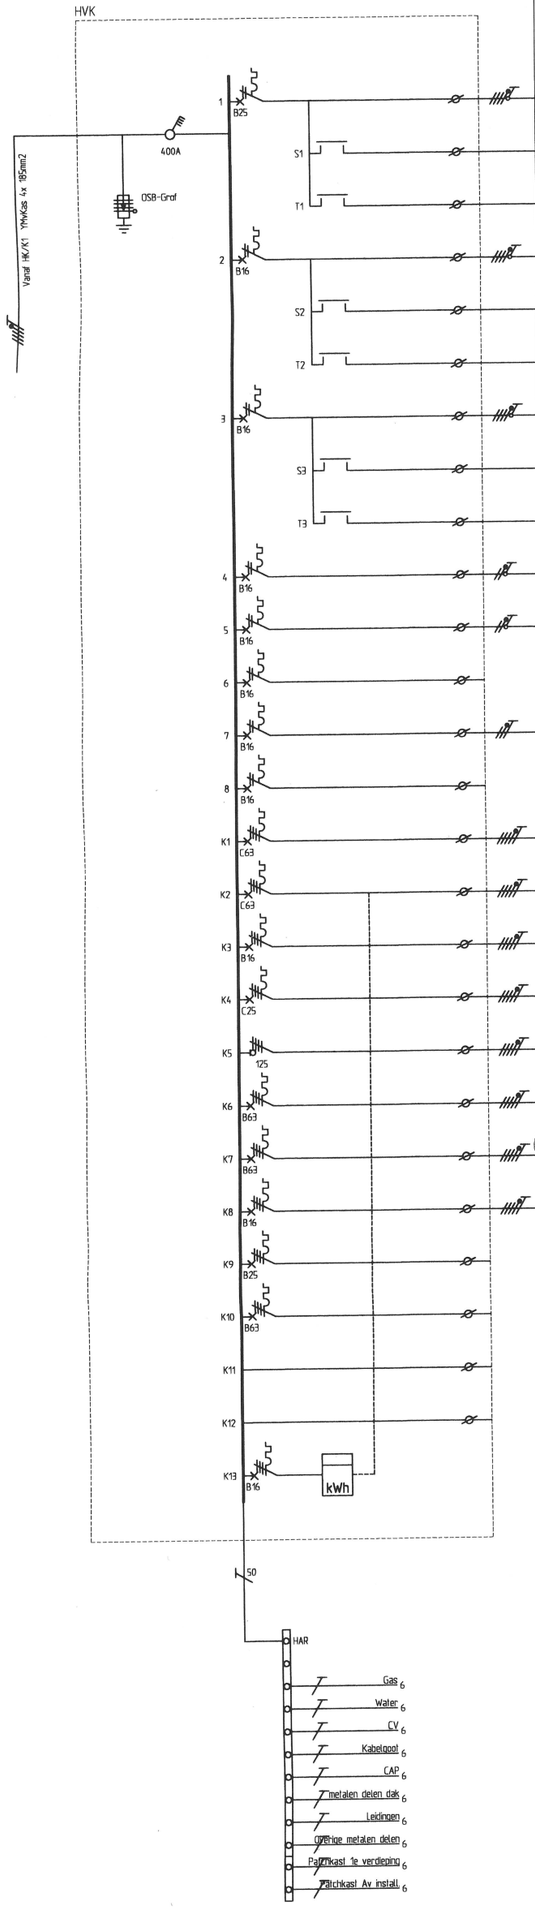

Omschrijving	×	○						Div.	VA	Gel. %	VVA	L1	L2	L3	
	71	364	411	416	8	13	7	35	276514		170669	62868	52561	55241	
Terreinverlichting		32							3775	100	3775	3775	0	0	
YMvKas - 4 x 6 mm2		6							750	100	750	750	0	0	
		26							3025	100	3025	3025	0	0	
Verlichting droogloop		17							850	100	850	850	0	0	
YMvKas - 4 x 6 mm2		5							250	100	250	250	0	0	
		12							600	100	600	600	0	0	
Terreinverlichting + Verlichting fietsenstalling		28							2105	100	2105	2105	0	0	
YMvKas - 4 x 6 mm2		5							370	100	370	370	0	0	
		23							1735	100	1735	1735	0	0	
Slagboom installatie						1			500	30	150	150	0	0	
YMvKas - 2 x 2.5 mm2															
Hek installatie + Slagboom installatie						2			1500	30	450	450	0	0	
YMvKas - 2 x 2.5 mm2															
..Reserve..									0	-	0	0	0	0	
Hek installatie						1			1000	-	300	300	0	0	
YMvK - 3 x 2.5 mm2															
..Reserve..									0	-	0	0	0	0	
Regelkast RK1							1		28600	90	25740	8580	8580	8580	
YMvK - 5 x 10 mm2															
Warmtepomp							1		27700	100	27700	9233	9233	9233	
YMvK - 5 x 10 mm2															
Lasdoos op goot ..RESERVE..							1		0	100	0	0	0	0	
YMvK - 5 x 2.5 mm2															
Lift							1		6000	65	3900	1300	1300	1300	
YMvK - 5 x 4 mm2															
LK-01	40	161	146	183	7	8		11	142241	-	72155	25010	21859	25286	-> kast: LK-01
YMvK - 5 x 35 mm2															
LK-02	31	126	265	233	1	1	1	24	60443	-	33005	10934	11409	10662	-> kast: LK-02
YMvK - 5 x 10 mm2															
PV-installatie Solivia (dak)							1		0	-	0	0	0	0	
YMvK - 5 x 10 mm2															
Voeding pomp Hoofdgebouw							1		1800	30	540	180	180	180	
YMvK - 5 x 2.5 mm2															
~~Reserve~~ Laad palen									0	-	0	0	0	0	
YMvK - 2 G 2.5 mm2															
~~Reserve~~ Laad palen									0	-	0	0	0	0	
YMvK - 2 G 2.5 mm2															
~~Reserve~~ Laad palen									0	-	0	0	0	0	
..Reserve..									0	-	0	0	0	0	

Totaal vermogen (VA): 276514
Totaal te verwachten vermogen (VVA): 170669