
BIJLAGE B.02

Tijdens de inspectie op 01-11-2018 is van een aantal doorgangen geconstateerd dat deze niet (volledig) bereikbaar waren. In afbeelding 1 hieronder is op de plattegrond de locatie weergeven van de betreffende blokkades.

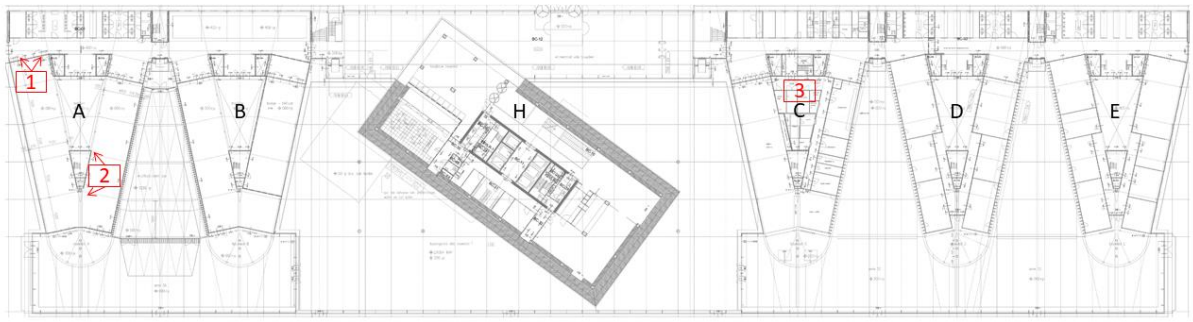


Afbeelding 1: locaties niet beschikbare doorgangen, in rood gemarkeerd

Het betreft de volgende doorgangen:

1. De nooduitgang in bouwdeel A op bouwlaag B01. Deze is geblokkeerd door tafels met cateringvoorraad en een inpandige constructie. Zie afbeelding 2 en 3.



afbeelding 2: Tafels en opslag blokkeren de nooduitgang in bouwdeel A op B01.

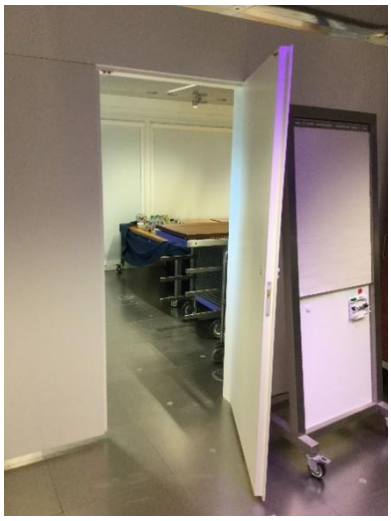

afbeelding 3: inpandige constructie verkleint de doorgang van de nooduitgang in bouwdeel A op bouwlaag B01

2. De ruimte direct grenzend aan het trappenhuis 8 in bouwdeel A, B01.
   Deze is geblokkeerd door een paneelwand waarop staat geen toegang. Zie afbeelding 4 hieronder.



Figuur 4: Paneelwand blokkeert doorgang nooduitgang in bouwdeel A op B01.

3. Vuilnisbakken voor de deur. Deze blokkeren een deel van de route. Dit levert echter geen groot probleem op omdat deze doorgang slechts beperkt gebruikt wordt om te vluchten. Zie afbeelding 5 hieronder.



Figuur 5: Vuilnisbakken voor de deur in de keuken in bouwdeel C op B01