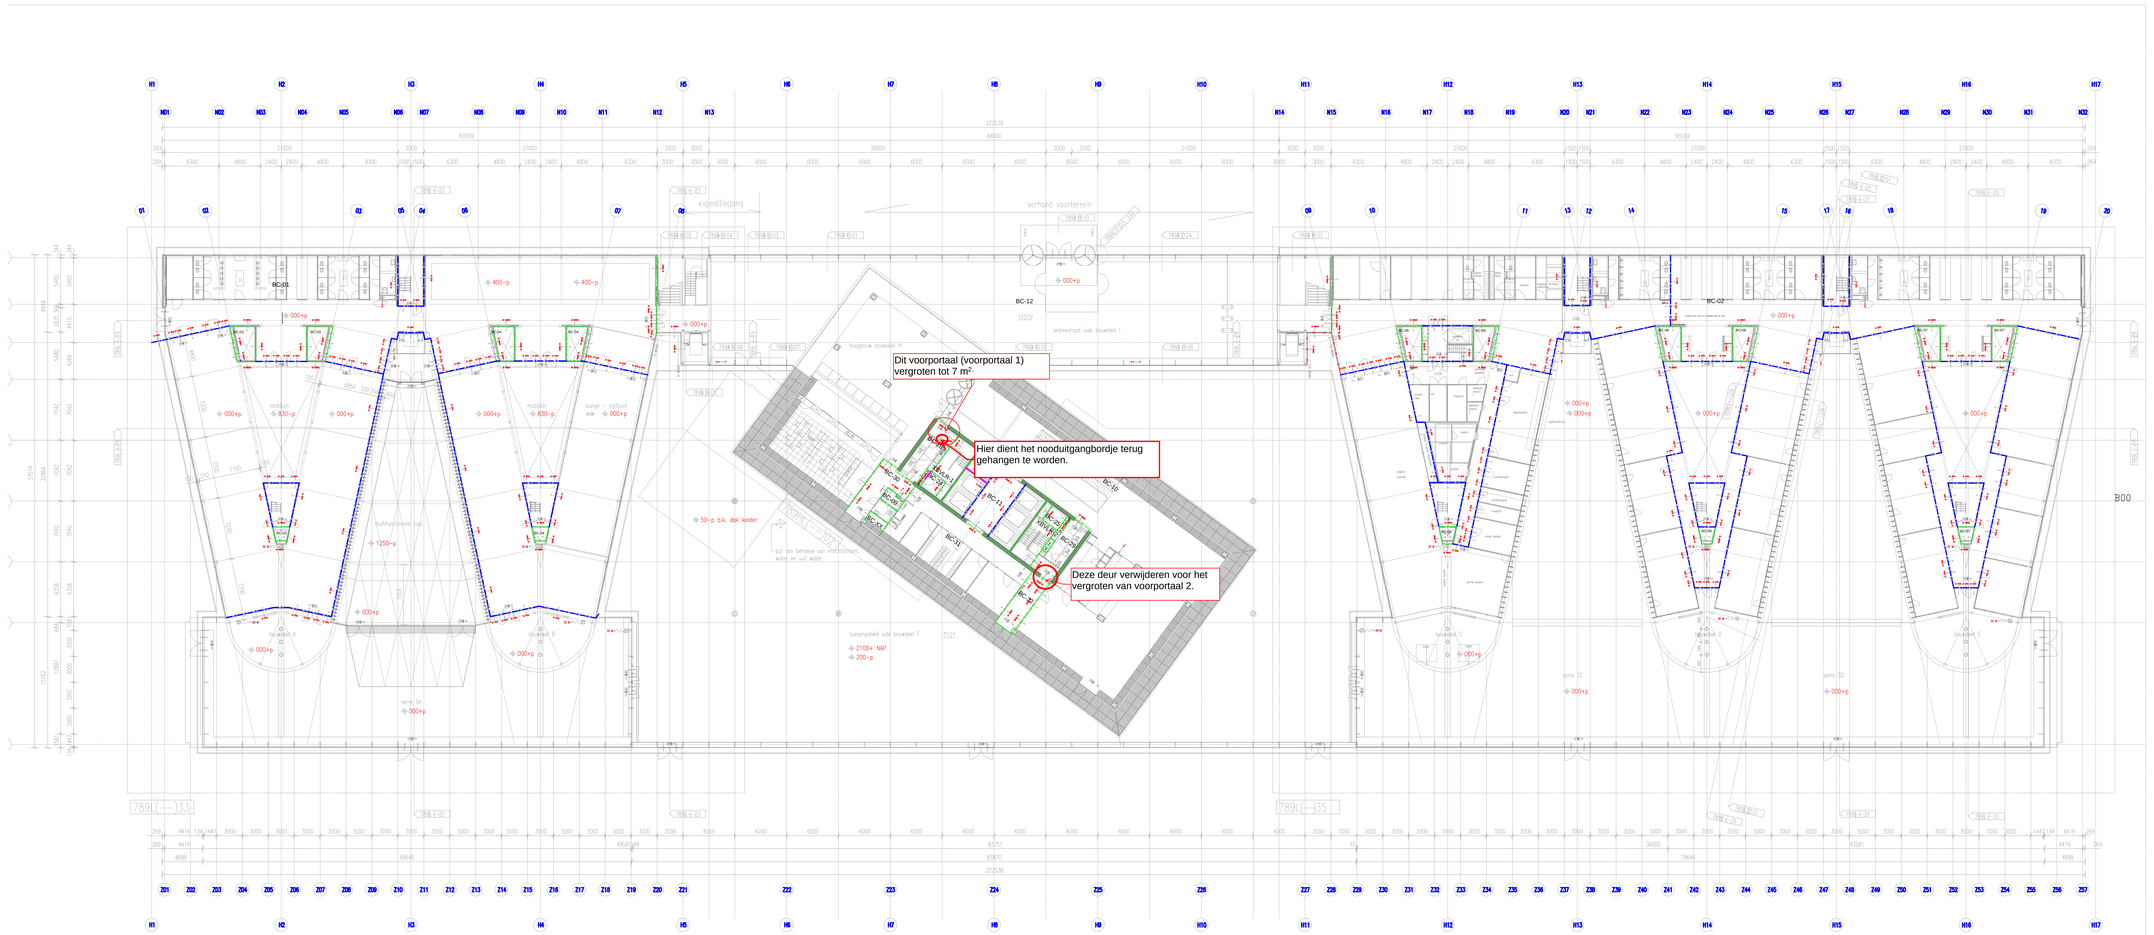


Renvooi

- 60 minuten WBDBO
- 30 minuten WBDBO
- 30 minuten WRD / 20 minuten WBDBO
- ?? minuten WBDBO/WRD

Opdrachtgever
Rijksvastgoedbedrijf
Directie Vastgoedbeheer, Realisatie West

Postbus 16169
2500 BD DEN HAAG
T
F

Architect
-

T
F

Deerns Nederland B.V.
Postbus 1211
2280 CE Rijswijk
T +31 88 374 0000
www.deerns.nl

WESTRAVEN

Opvang & doorstroomcapaciteit | Bepaling maximale bezetting

BRANDVEILIGHEID

Plattegrond bouwlaag 1 / begane grond

SCHAAL	FORMAAT	DATUM	INITIALEN	WIJZ.DATUM
1:200	Oversized A0	2018-12-07	GETEKEND ► BSI	
			GECONTR. ►	
			GEZIEN ►	

WERKNUMMER: 160.04878.00.0001

BESTANDSNAAM: BKO-OVDC

BLADNUMMER: 004