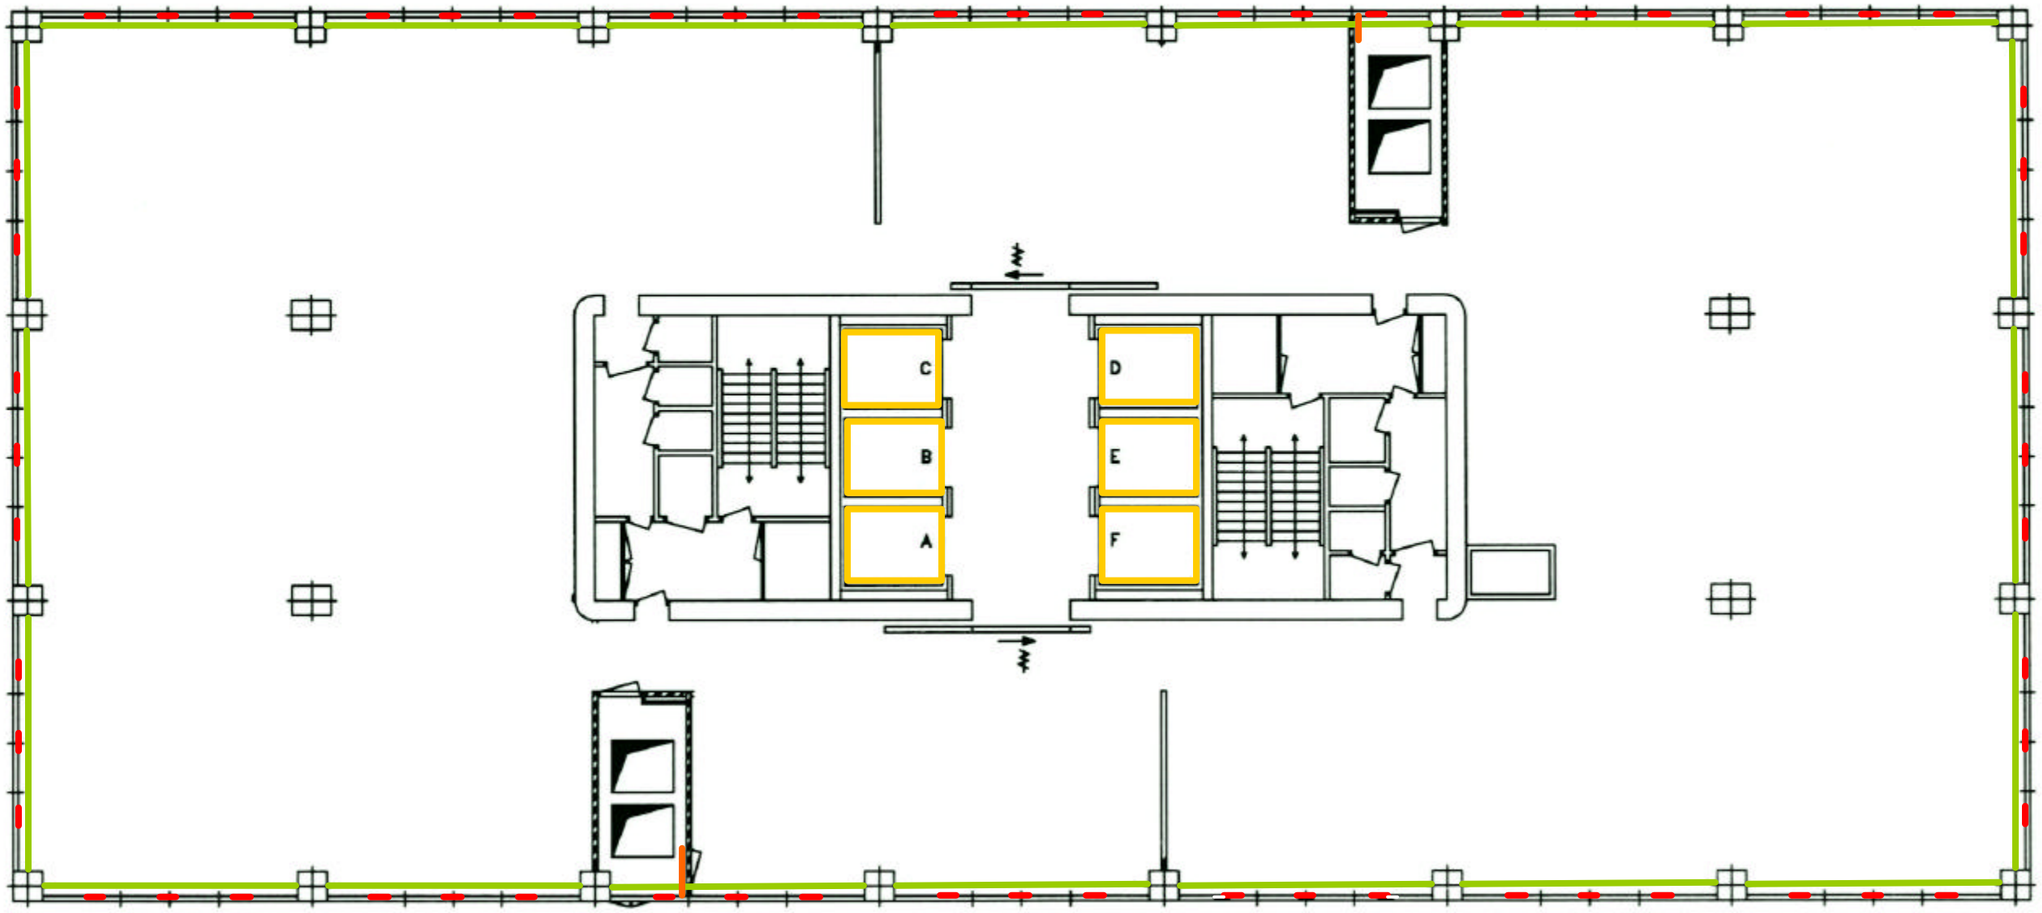


Ter plaatse van bouwlaag: H01-H02-H03-H04-H05
H12-H16-H20-H21-H22

	72345-1-01
	72345-1-02
	72345-1-09

Ingenieursbureau Broomans BV
Gecertificeerd Deskundig bureau voor Asbestonderzoek

Asbestinventarisatie "Westraven" Griffioenlaan 2 te Utrecht				**Tek. Nr. 1**
Projectnr:	**70245-1**	**Schaal:**	**Niet op schaal**	**d.d. 5-10-2007**
Onderdeel:	**Asbestbronnen**			**rev. 0**