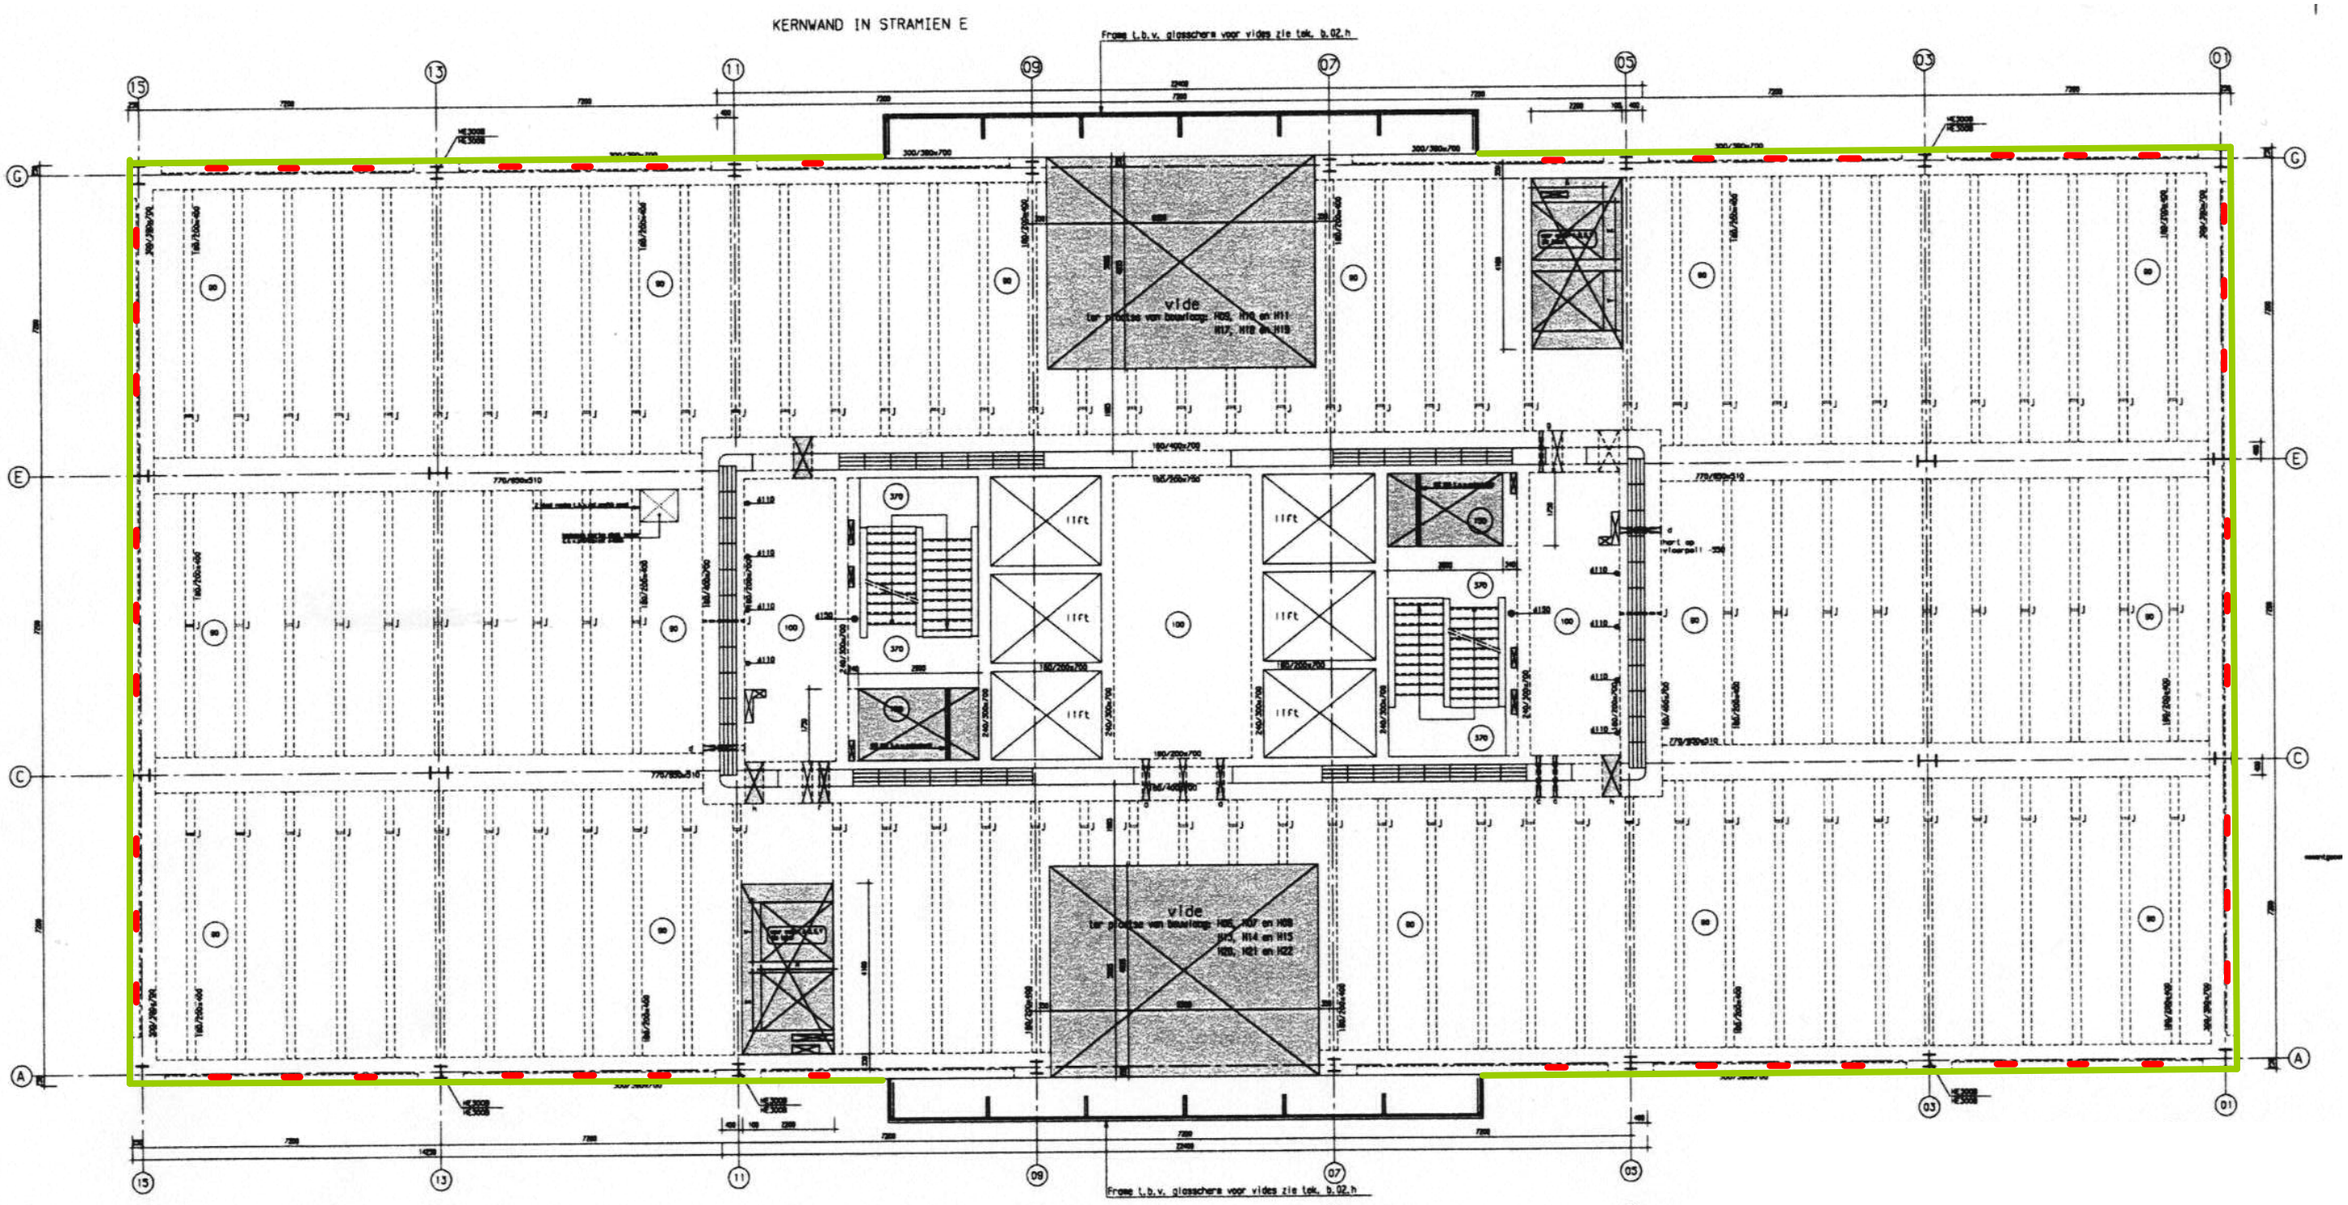


Ter plaatse van bouwlaag: H06-H07-H08-H09-H10-H11
H13-H14-H15-H17-H18-H19

	72345-1-01
	72345-1-02

Ingenieursbureau Broomans BV
Gecertificeerd Deskundig bureau voor Asbestonderzoek

Asbestinventarisatie "Westraven" Griffioenlaan 2 te Utrecht				**Tek. Nr. 2**
Projectnr:	**70245-1**	**Schaal:**	**Niet op schaal**	**d.d. 5-10-2007**
Onderdeel:	**Asbestbronnen**			**rev. 0**