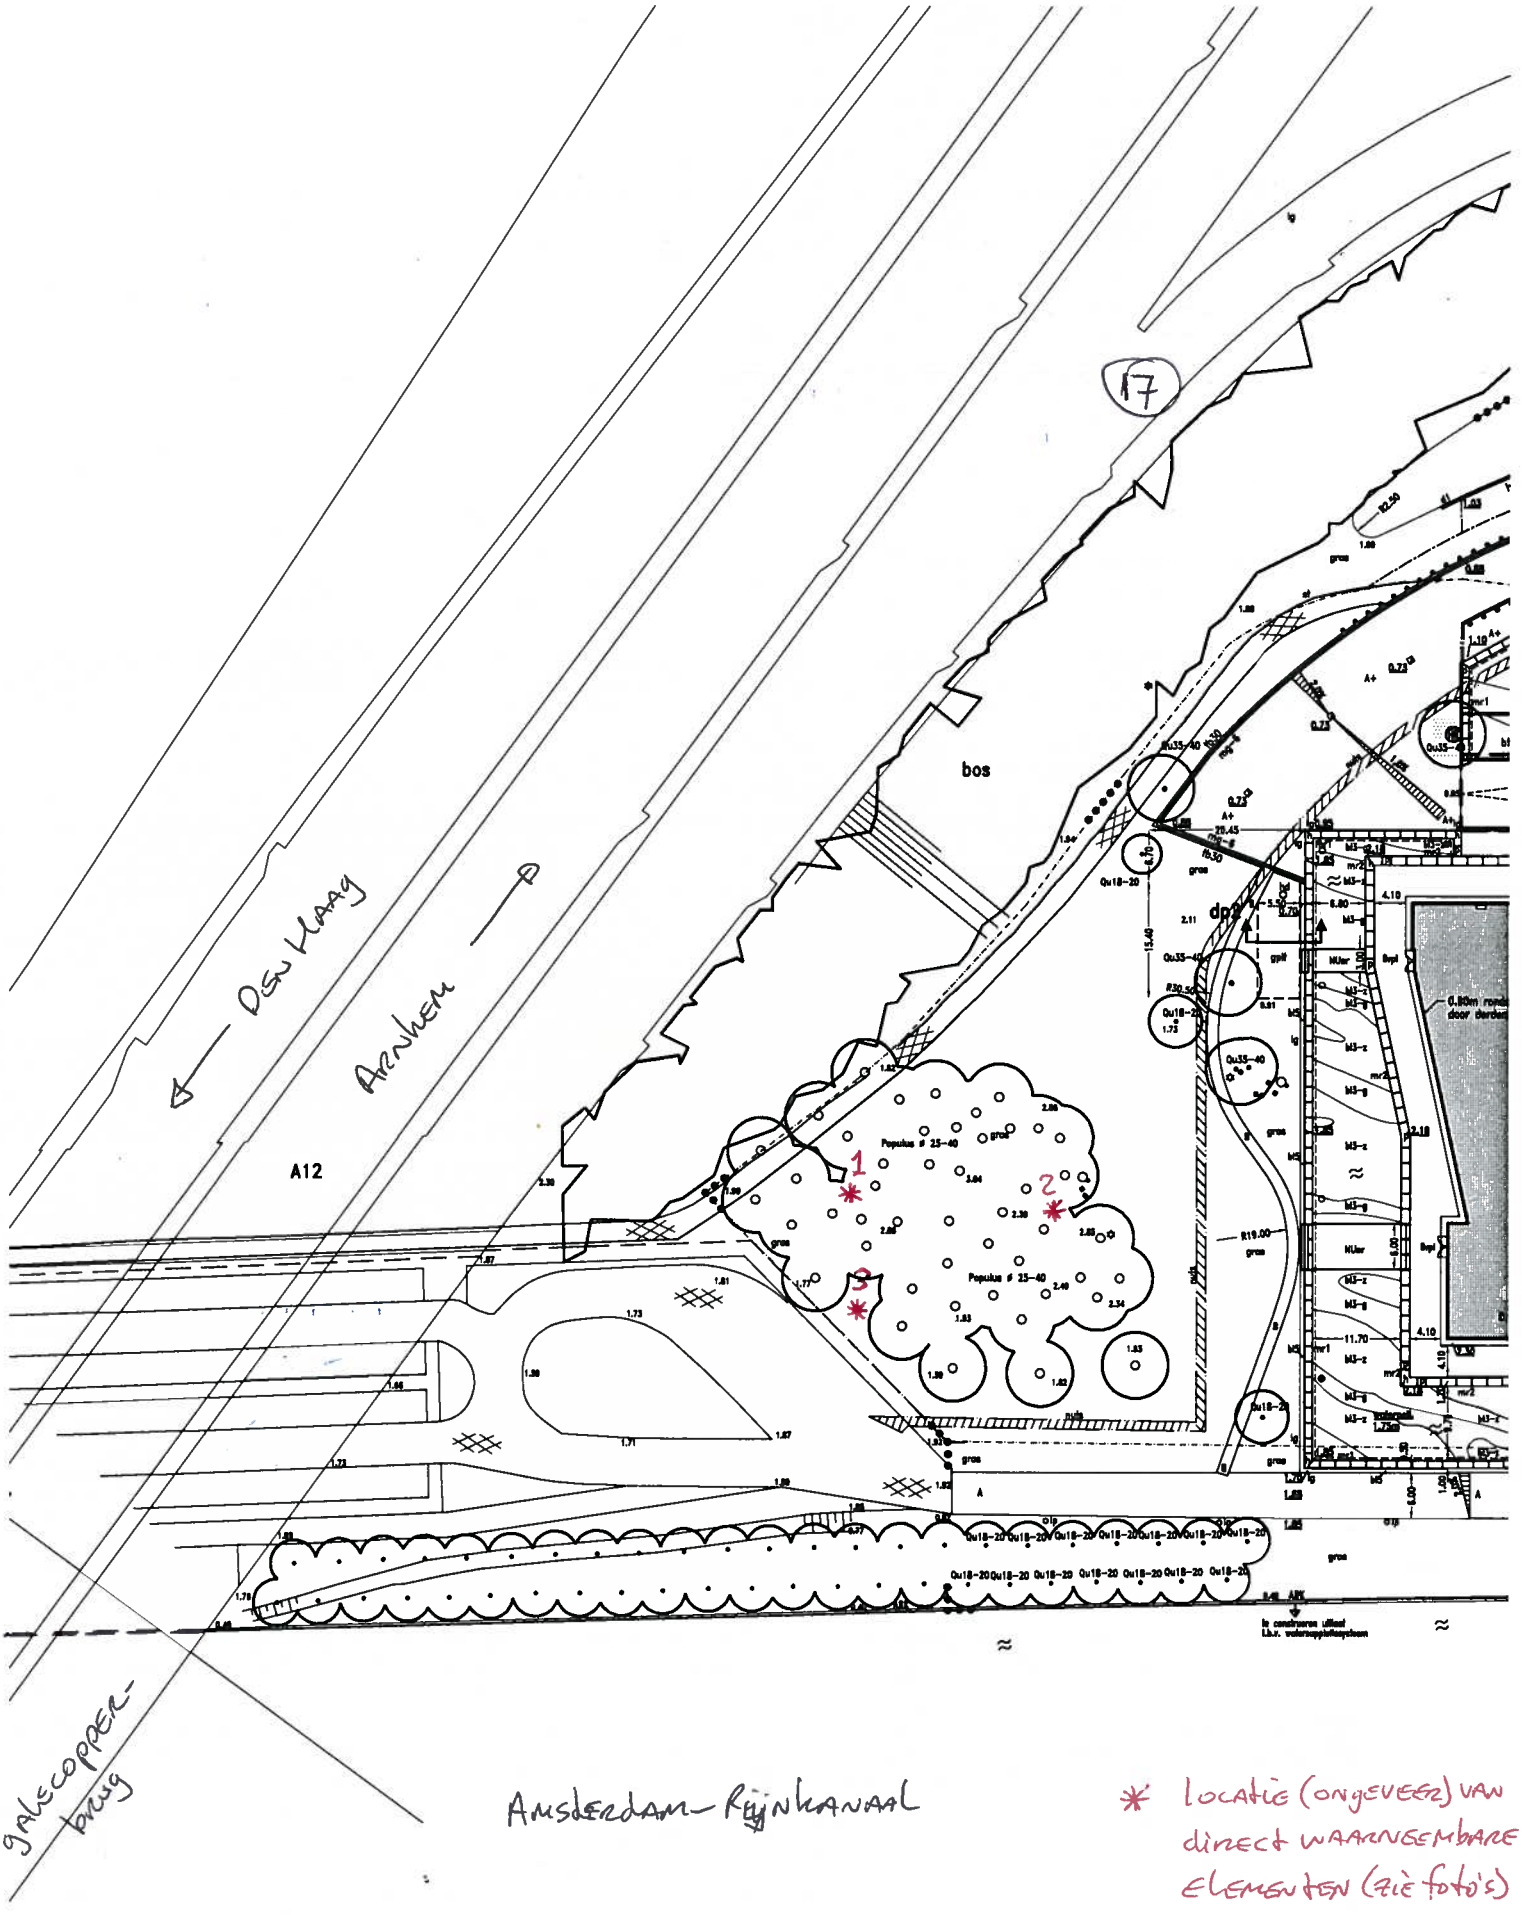


* locatie (ongeveer) van direct waarneembare elementen (zie foto's)