


Hoogtekalender	
Nak-benodigde wcd	250+H
Wcd schoonmaak	250+H
Wcd algemeen	250+H
Wcd by deur	100+H
Wcd vloerverwarming	250+H
Wcd AV	180+H
Wcd lockers	250+H
Handbrandblusser	in BSHI kast
Kaartlezer	100+H
Intracom	100+H
Wandgoot	100+H
PR	250+H
Elektrische versterking	700+H
Wandverken trapezium	100+H
Groene noodsticker	100+H
Fluoresc	2300+H
Partijvoorzieningen	Volgens partijvoorziening
Orbituurgenerator (brand)	2500+H
* Tegen dakboven plafond gemonteerd	

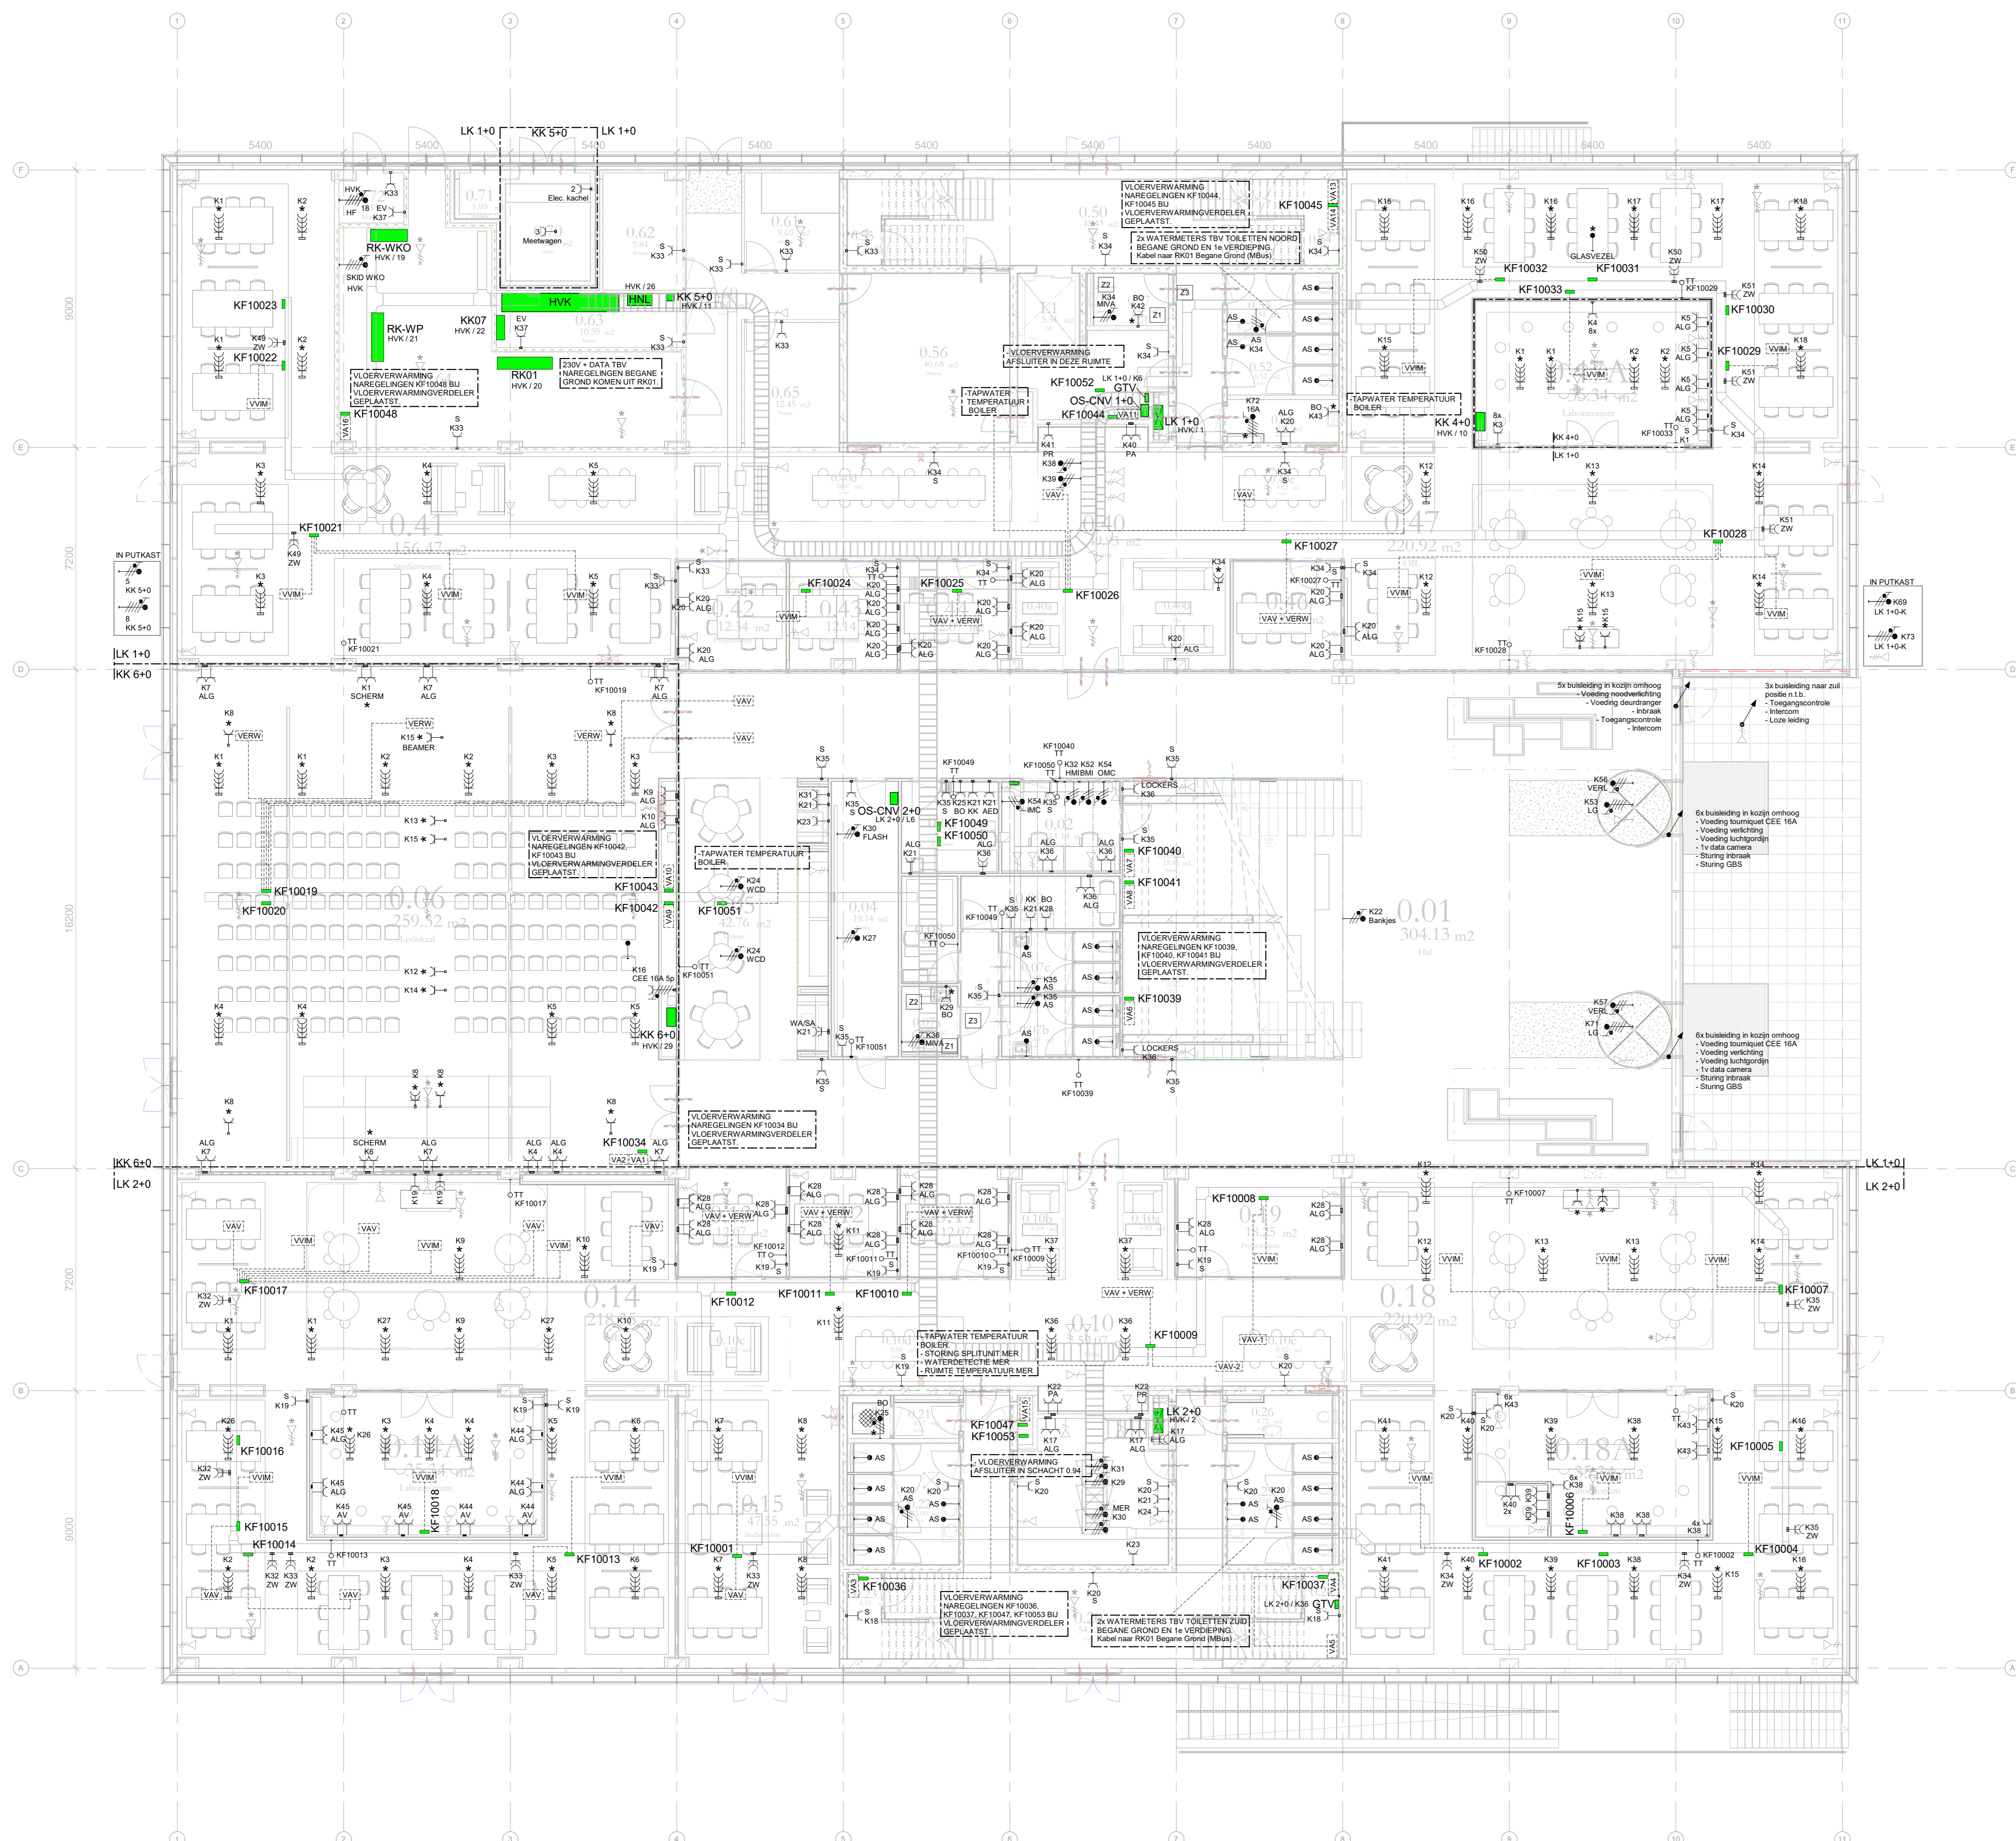

LICHT/KRACHT/DATA BEGANE GROND

1 : 100

- Opmerkingen:
- Data-coderingen bevinden zich op tekening P8_E00_DA
 - PRIVA: - Naregelingen KF100. Boven Plafond tenzij anders vermeld.
 - Besturing Zonweringen via Naregelingen.
 - 230V voeding Naregelingen vanuit RK1 aangelegd in voedingslus met daarop wcd's Meer info in opleverings dossier WT (Hombj).
 - Data bekabeling t.b.v. Naregelingen = Risto Kabel.

		Fontys Hogescholen Dienst Huisvesting en Beheer																										
<table border="1"> <thead> <tr> <th>wjs</th> <th>datum</th> <th>omschrijving revisie</th> <th>gemaakt</th> <th>gecontroleerd</th> </tr> </thead> <tbody> <tr> <td>E</td> <td>23-12-2022</td> <td>PERSCONTAINERS (TB.501349.176.P) = NIEUWE VERDELER</td> <td>PBR</td> <td></td> </tr> <tr> <td>D</td> <td>21-03-2022</td> <td>OPNAME & VERWERKEN RESTPUNTEN MODELOPLEVERING</td> <td>PBR</td> <td></td> </tr> <tr> <td>C</td> <td>10-02-2022</td> <td>REVISIE 2021 Q4</td> <td>PBR</td> <td></td> </tr> <tr> <td>0</td> <td>04-10-2021</td> <td>MODEL P8 KUIJPERS (01-05-2020) => MODEL FONTYS (BAM)</td> <td>PBR</td> <td></td> </tr> </tbody> </table>	wjs	datum	omschrijving revisie	gemaakt	gecontroleerd	E	23-12-2022	PERSCONTAINERS (TB.501349.176.P) = NIEUWE VERDELER	PBR		D	21-03-2022	OPNAME & VERWERKEN RESTPUNTEN MODELOPLEVERING	PBR		C	10-02-2022	REVISIE 2021 Q4	PBR		0	04-10-2021	MODEL P8 KUIJPERS (01-05-2020) => MODEL FONTYS (BAM)	PBR		F0000001 10-1-2023 08:01:59	schaal 1:100	status REVISIE
wjs	datum	omschrijving revisie	gemaakt	gecontroleerd																								
E	23-12-2022	PERSCONTAINERS (TB.501349.176.P) = NIEUWE VERDELER	PBR																									
D	21-03-2022	OPNAME & VERWERKEN RESTPUNTEN MODELOPLEVERING	PBR																									
C	10-02-2022	REVISIE 2021 Q4	PBR																									
0	04-10-2021	MODEL P8 KUIJPERS (01-05-2020) => MODEL FONTYS (BAM)	PBR																									
FONTYS HOGESCHOLEN TILBURG CAMPUS P8 BEGANE GROND KRACHTINSTALLATIE		status REVISIE	tekening nr P8_E00_KR																									
		formaat A0	bsd A																									