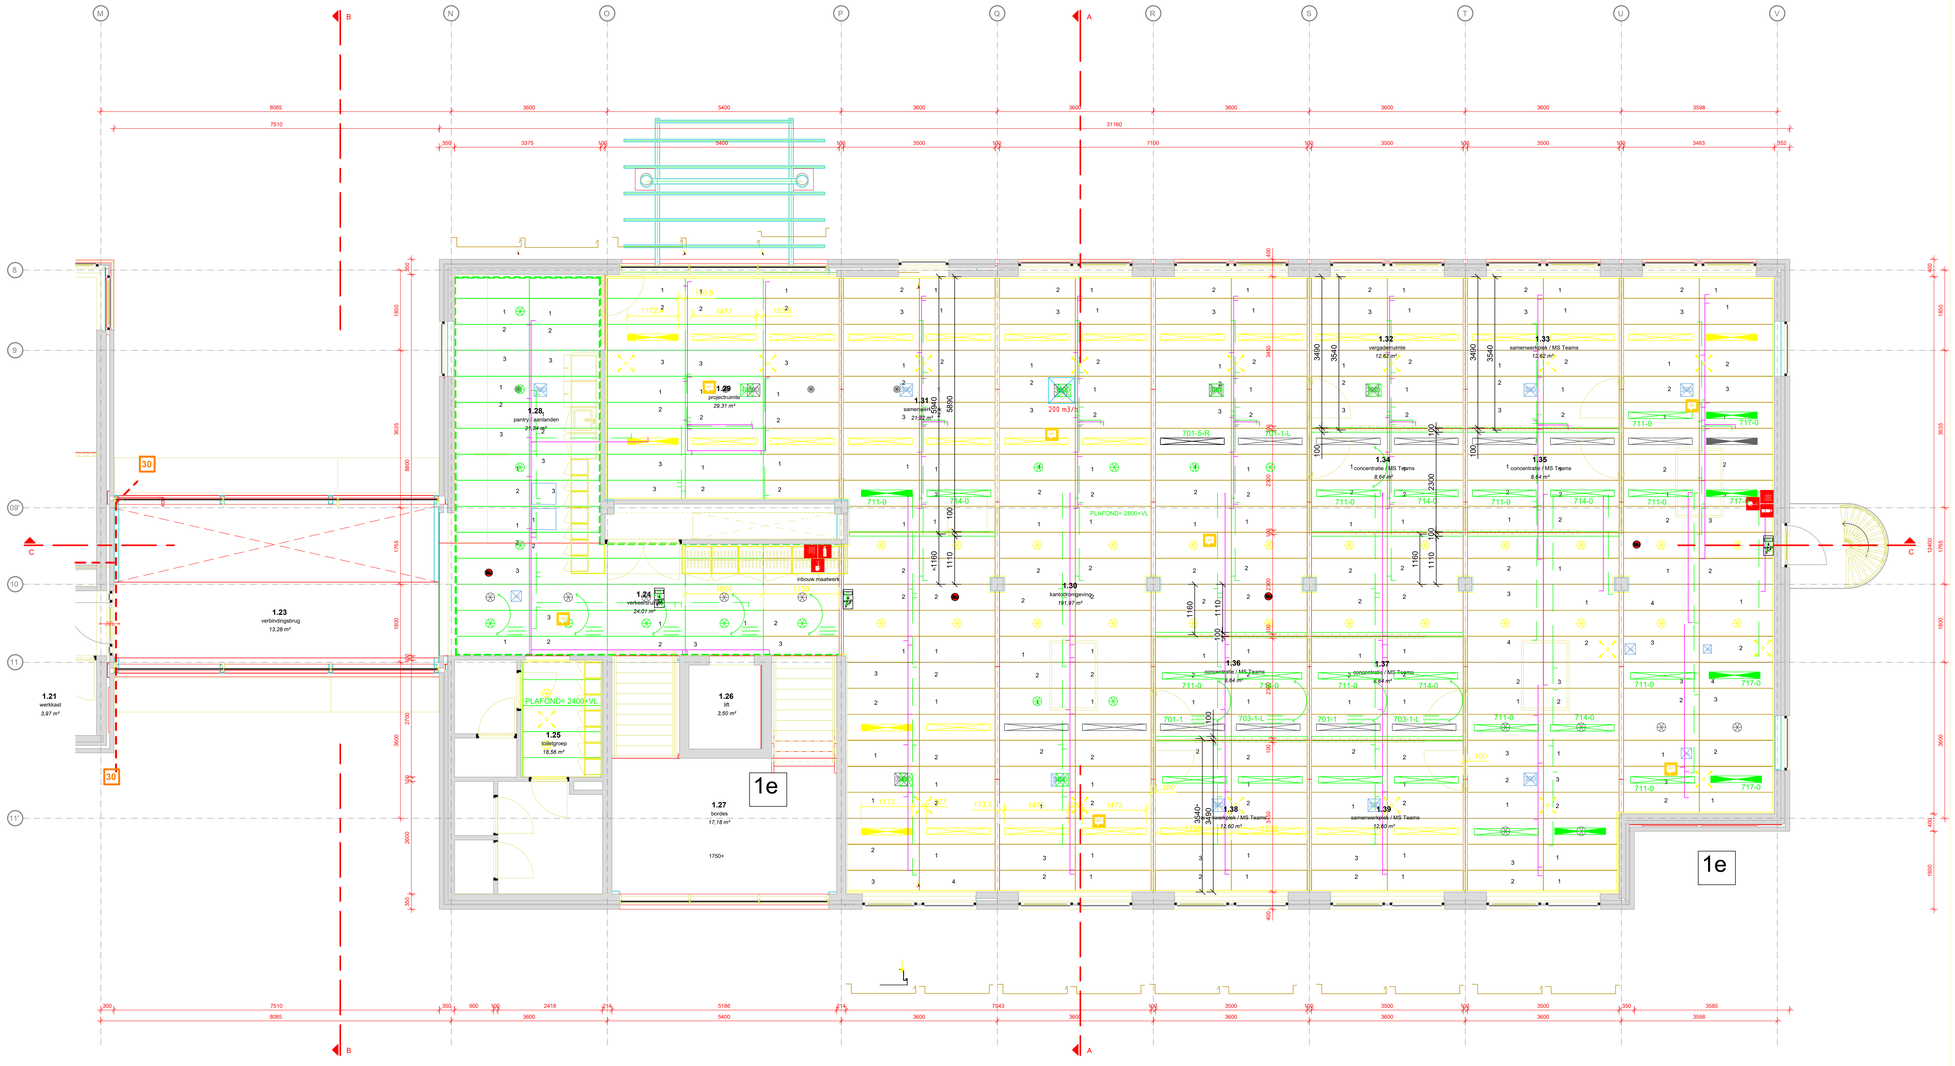

Geel is bestaand
Groen is nieuw
Grijs is vervallen/verplaatst

SYMBOOL	OMSCHRIJVING		SPARING INTECO
	=BOORPUNT / OPHANGPUNT		
	= AANVOERLEIDING INTECO met aansluitpunt		
	= RETOURLEIDING INTECO met aansluitpunt		
1 , 2, 3, 4	=ACTIEF PANEEL + SCHAKELVOLGORDE		
M..	=MODUULNUMMER		
	= spot A-B-C-D	(levering en montage derden)	sparing ø 195 incl. achterhout
	= spot F-G-H	(levering en montage derden)	sparing ø 180 incl. achterhout
	= Pendel armatuur	(levering en montage derden)	sparing ø 20 positie in het werk bepalen
	= Inbraak detectie	(levering en montage derden)	sparing ø 20 incl. achterhout
	= vluchtweg signalering / noodverlichting	(levering en montage derden)	370x 135 incl. achterhout
	= armatuur	(levering en montage derden)	sparing 1473x153
	= armatuur	(levering en montage derden)	sparing 1173x153
	= brandmelder	(levering en montage derden)	sparing ø 20 incl. achterhout
	= aanwezigheidsmelder	(levering en montage derden)	sparing ø 71 excl. achterhout
	= beamer	(levering en montage derden)	sparing ø 80 voor beamer excl.achterhout
	= Opticlean rooster	(levering en montage Inteco)	
	wervelrooster	(levering en montage derden)	sparing afh. diameter rooster

Rabobank Randmeren
Van 't Hoffstraat 24
3863AX NIJKERK

1 = 50
07-06-2019 goedkeuring
JHU
JD Plafondindelingstekening
A 0.1 Fase 2

fase 2 1e P12-0139

PL101-2

FORM.

Inteco

REV D
REV C
REV B
REV A

info