
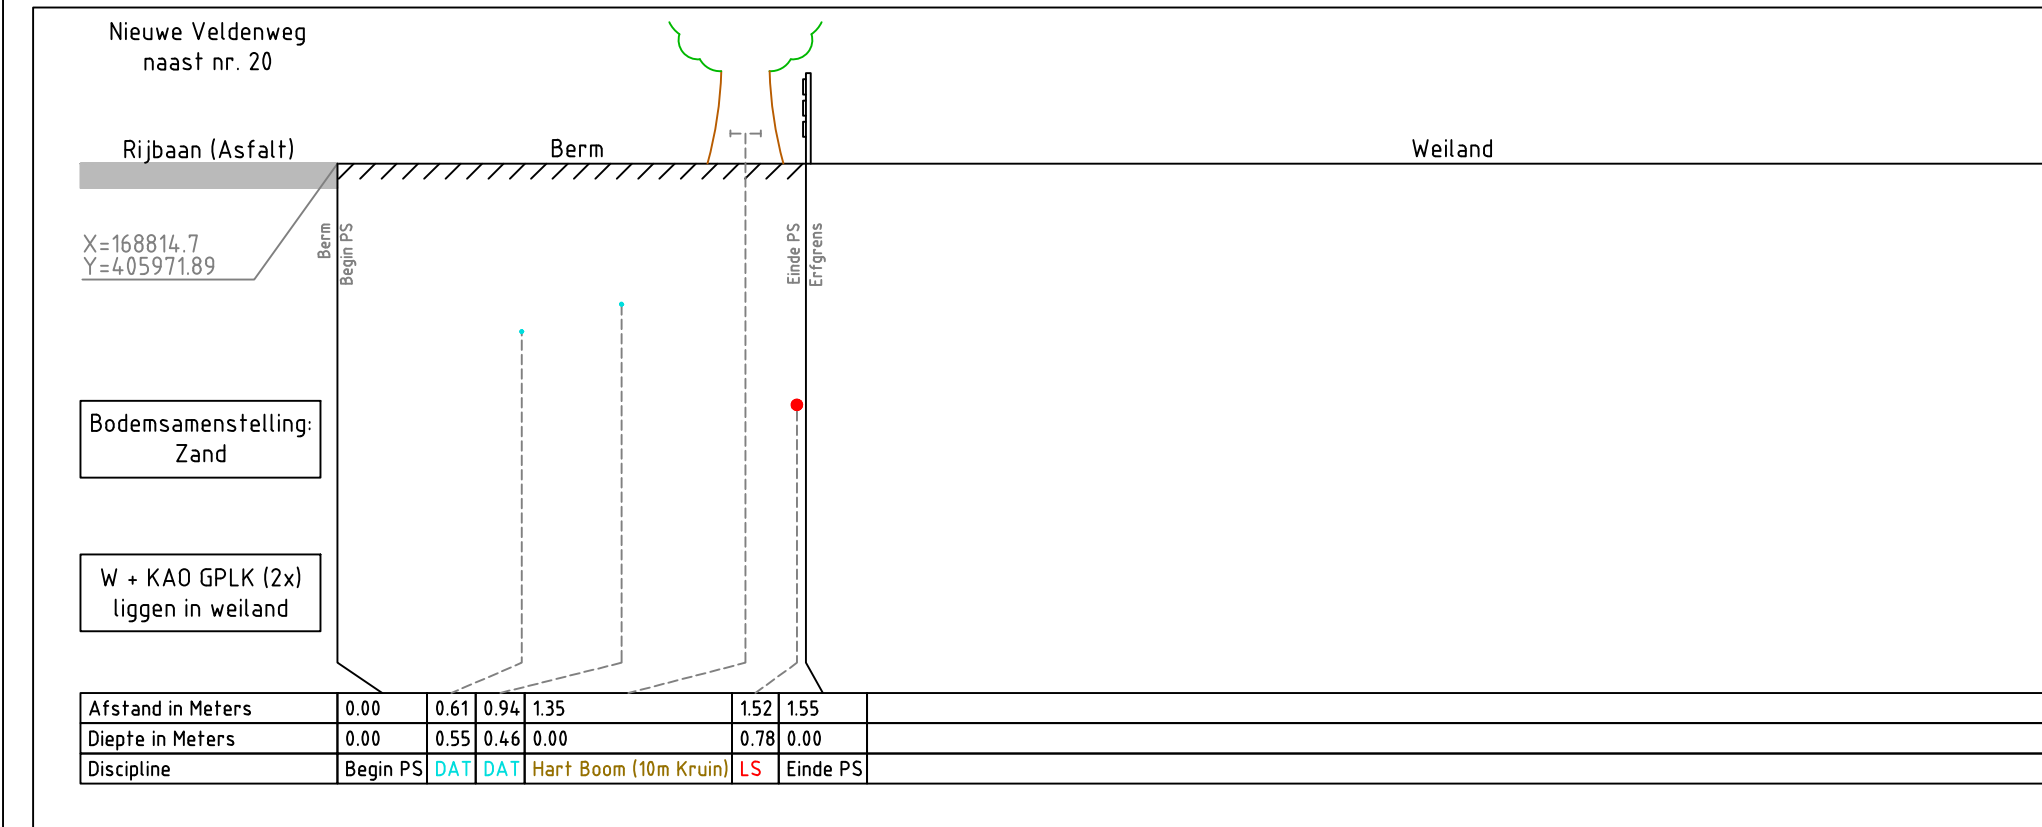




Proefsleuf 26

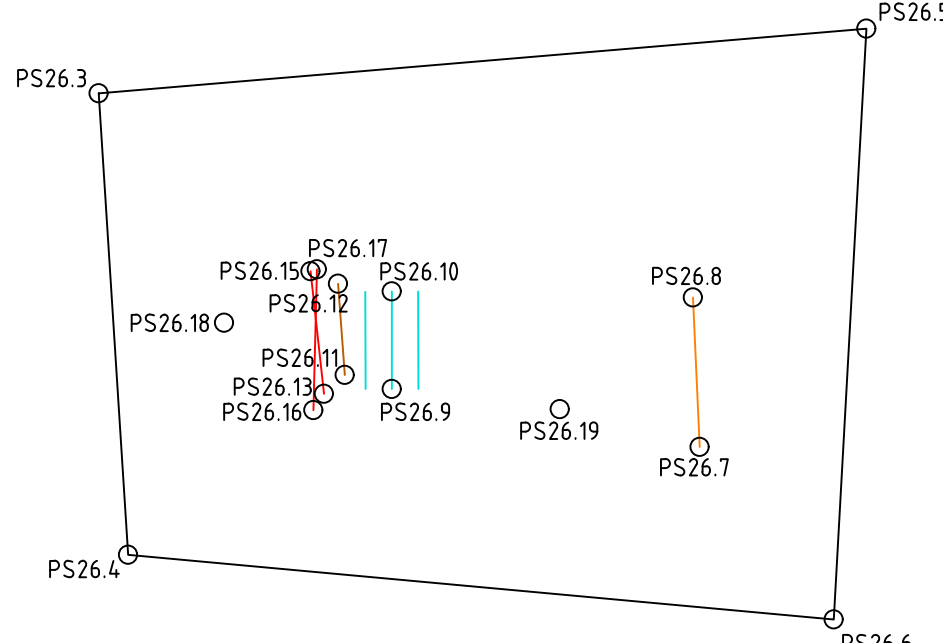



Proefsleuf 26A

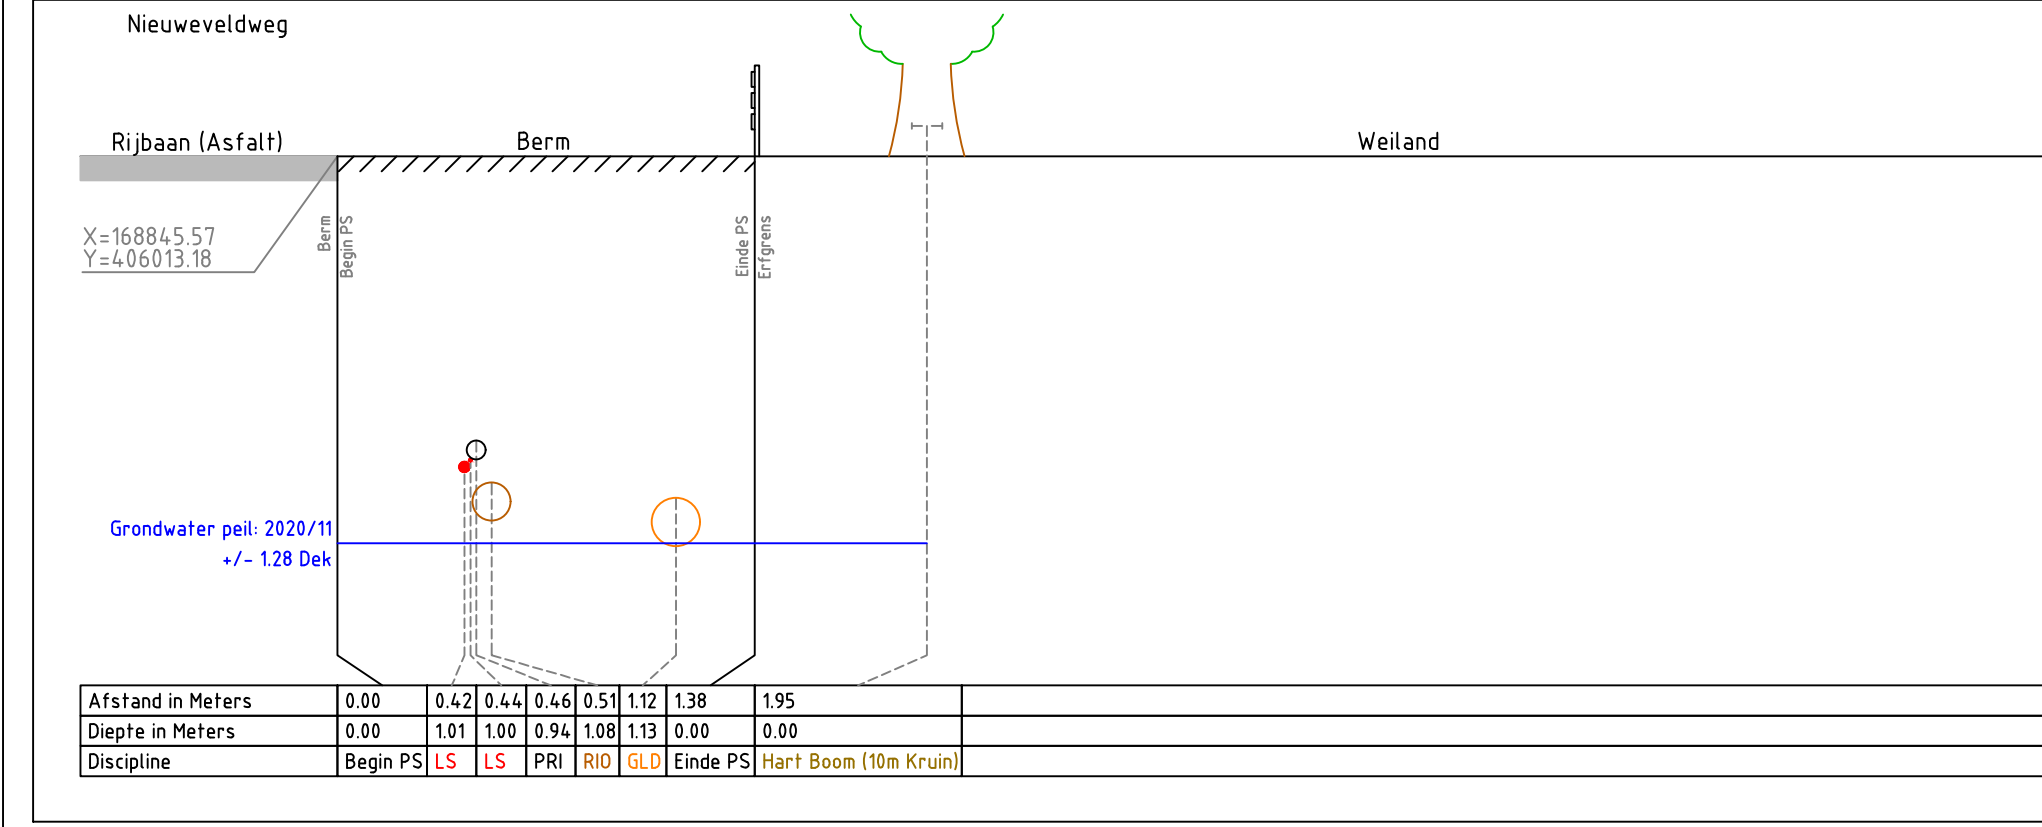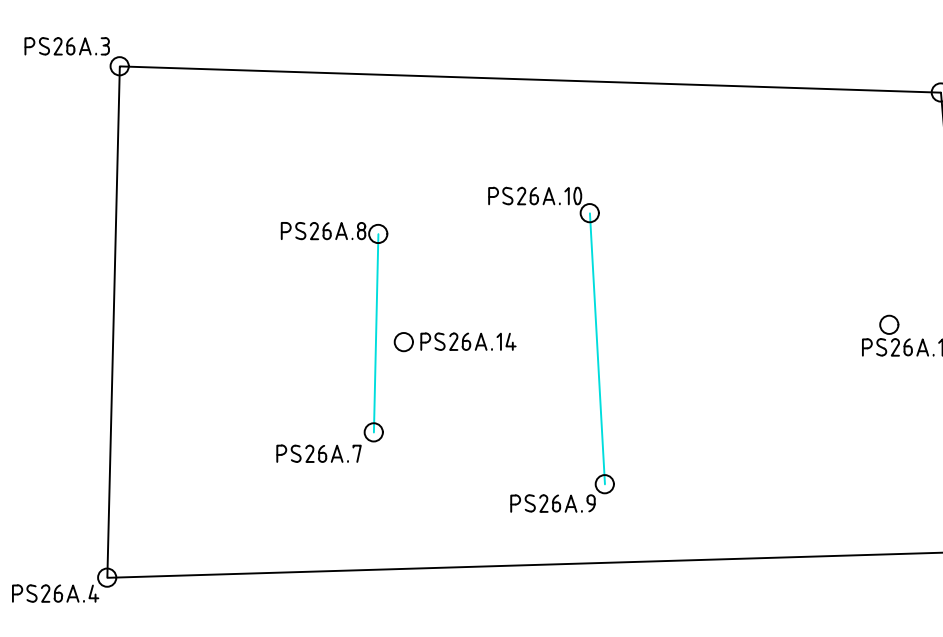



Proefsleuf 27

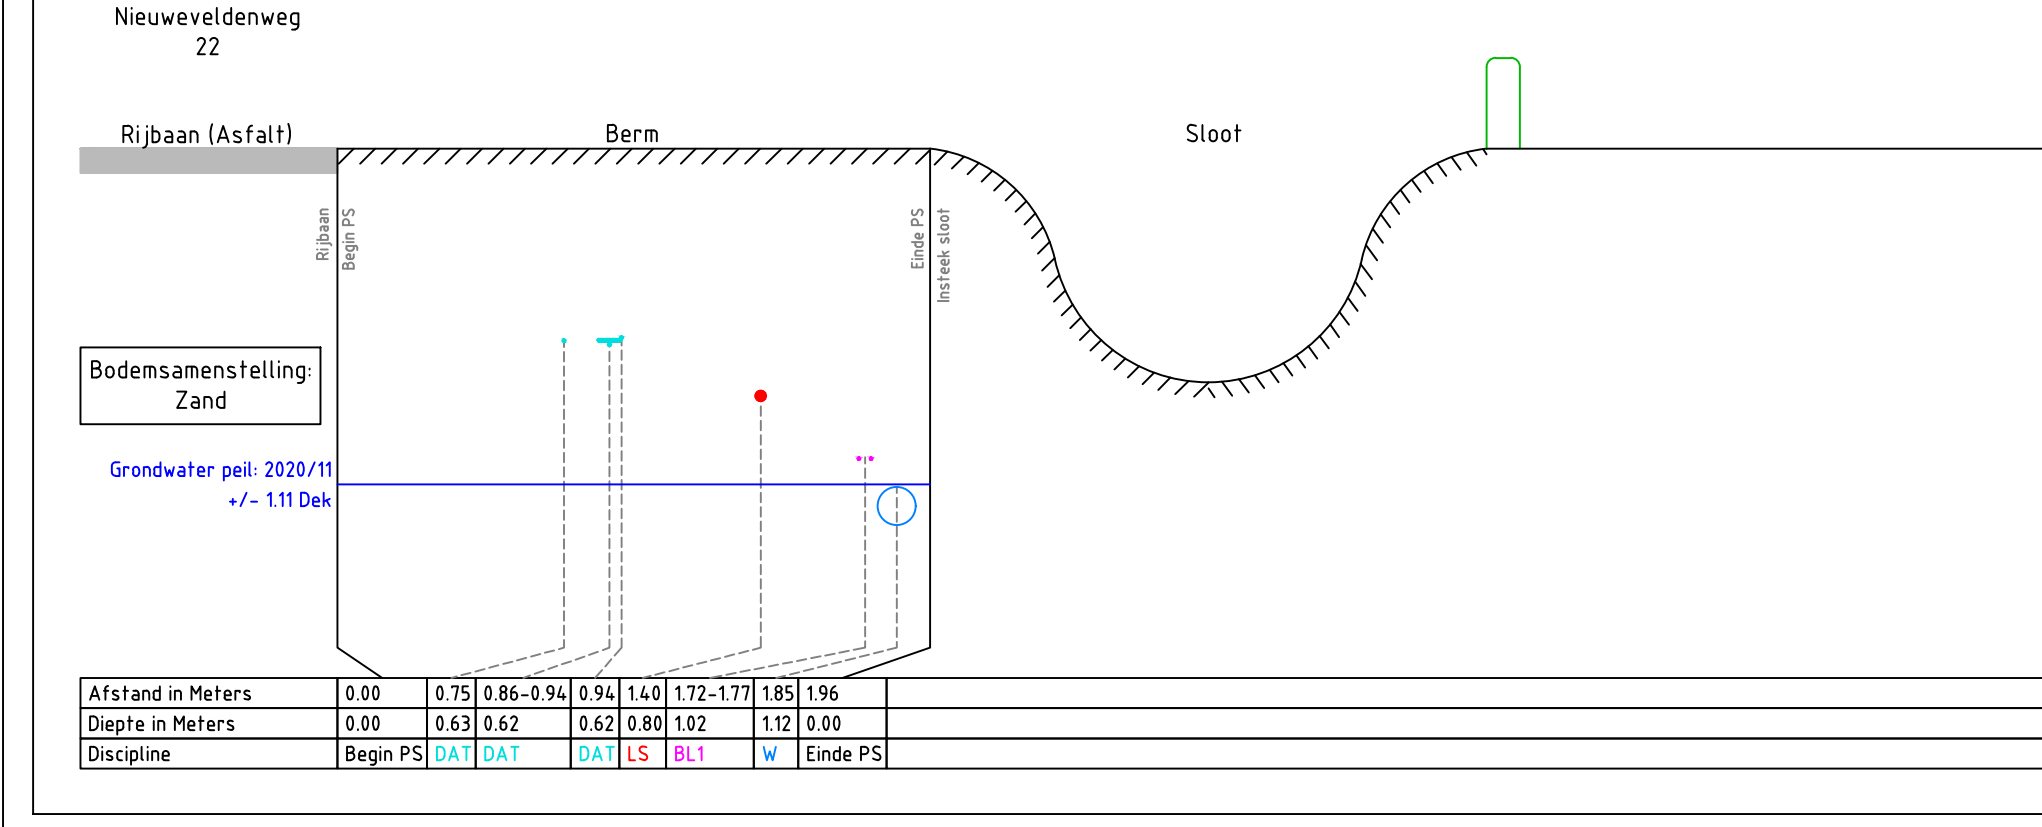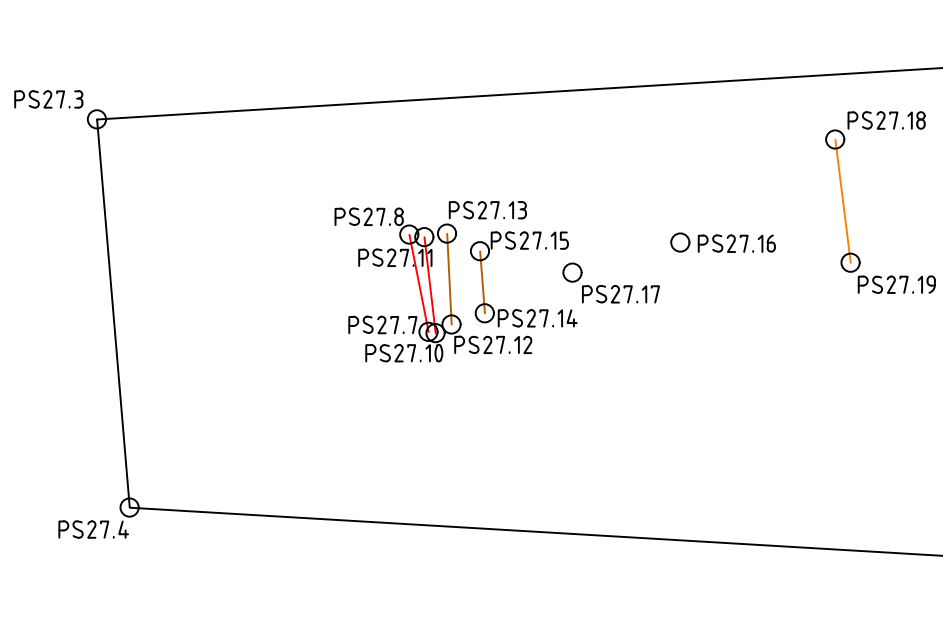

Proefsleuf 27A

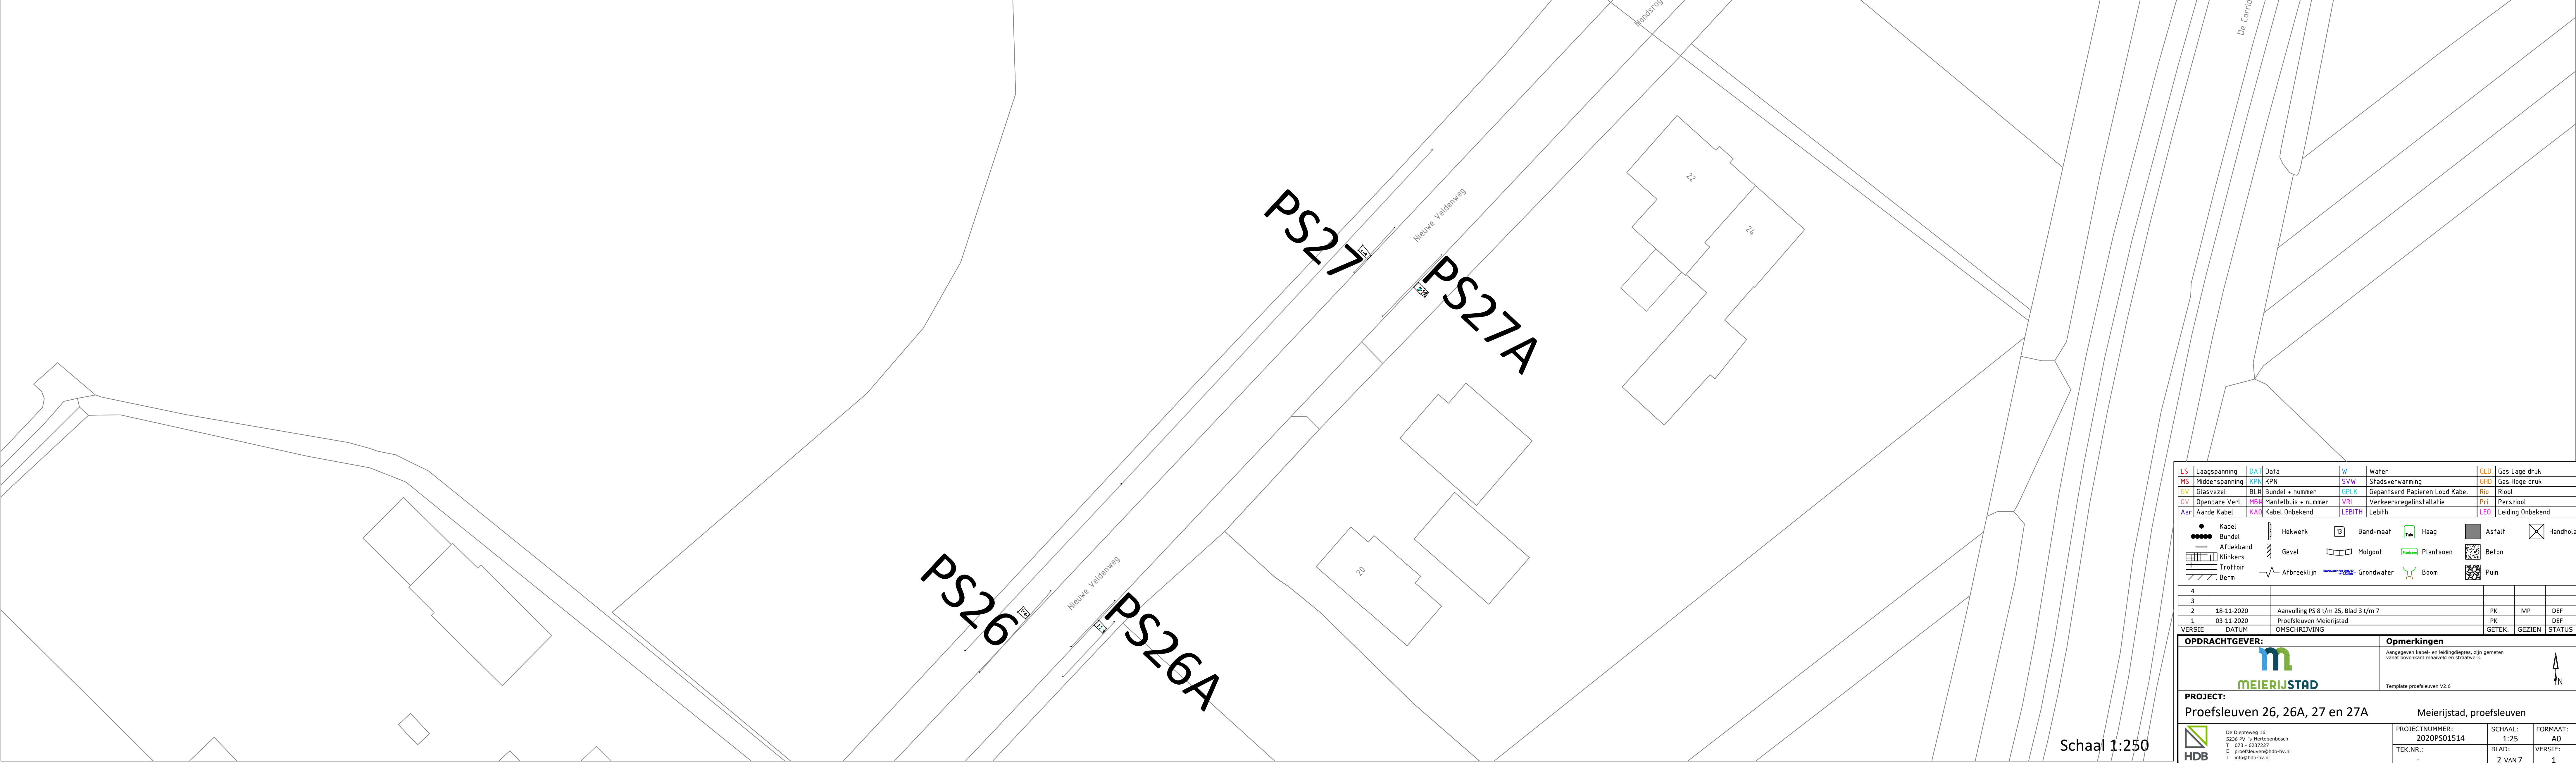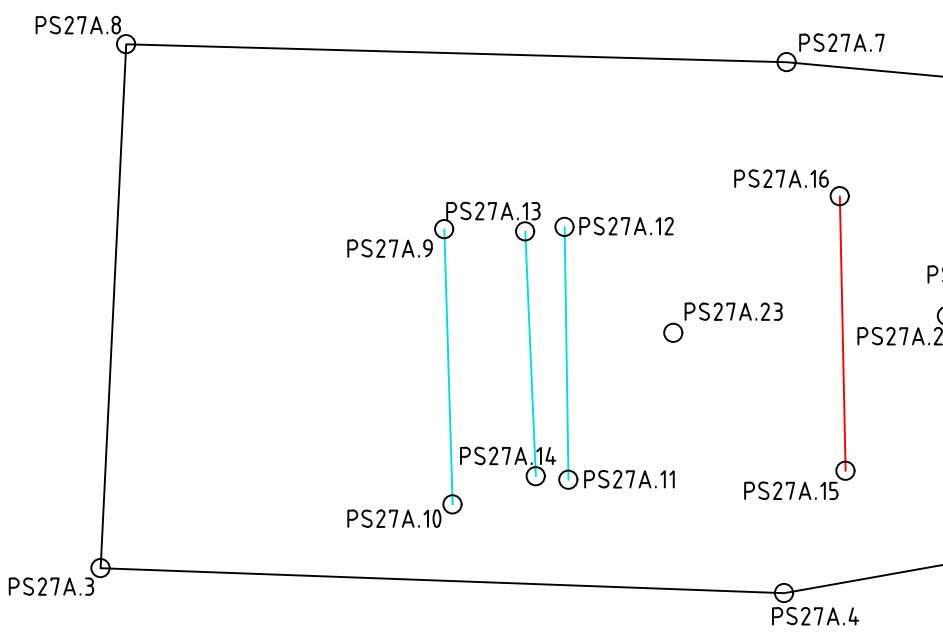



Project Information:

PROJECT: Proefsleuven 26, 26A, 27 en 27A

Meerijstad, proefsleuven

PROJECTNUMMER: 2020P01514

SCHAAAL: 1:25

FORMAAT: A0

Blad: 2 VAN 7

Versie: 1