



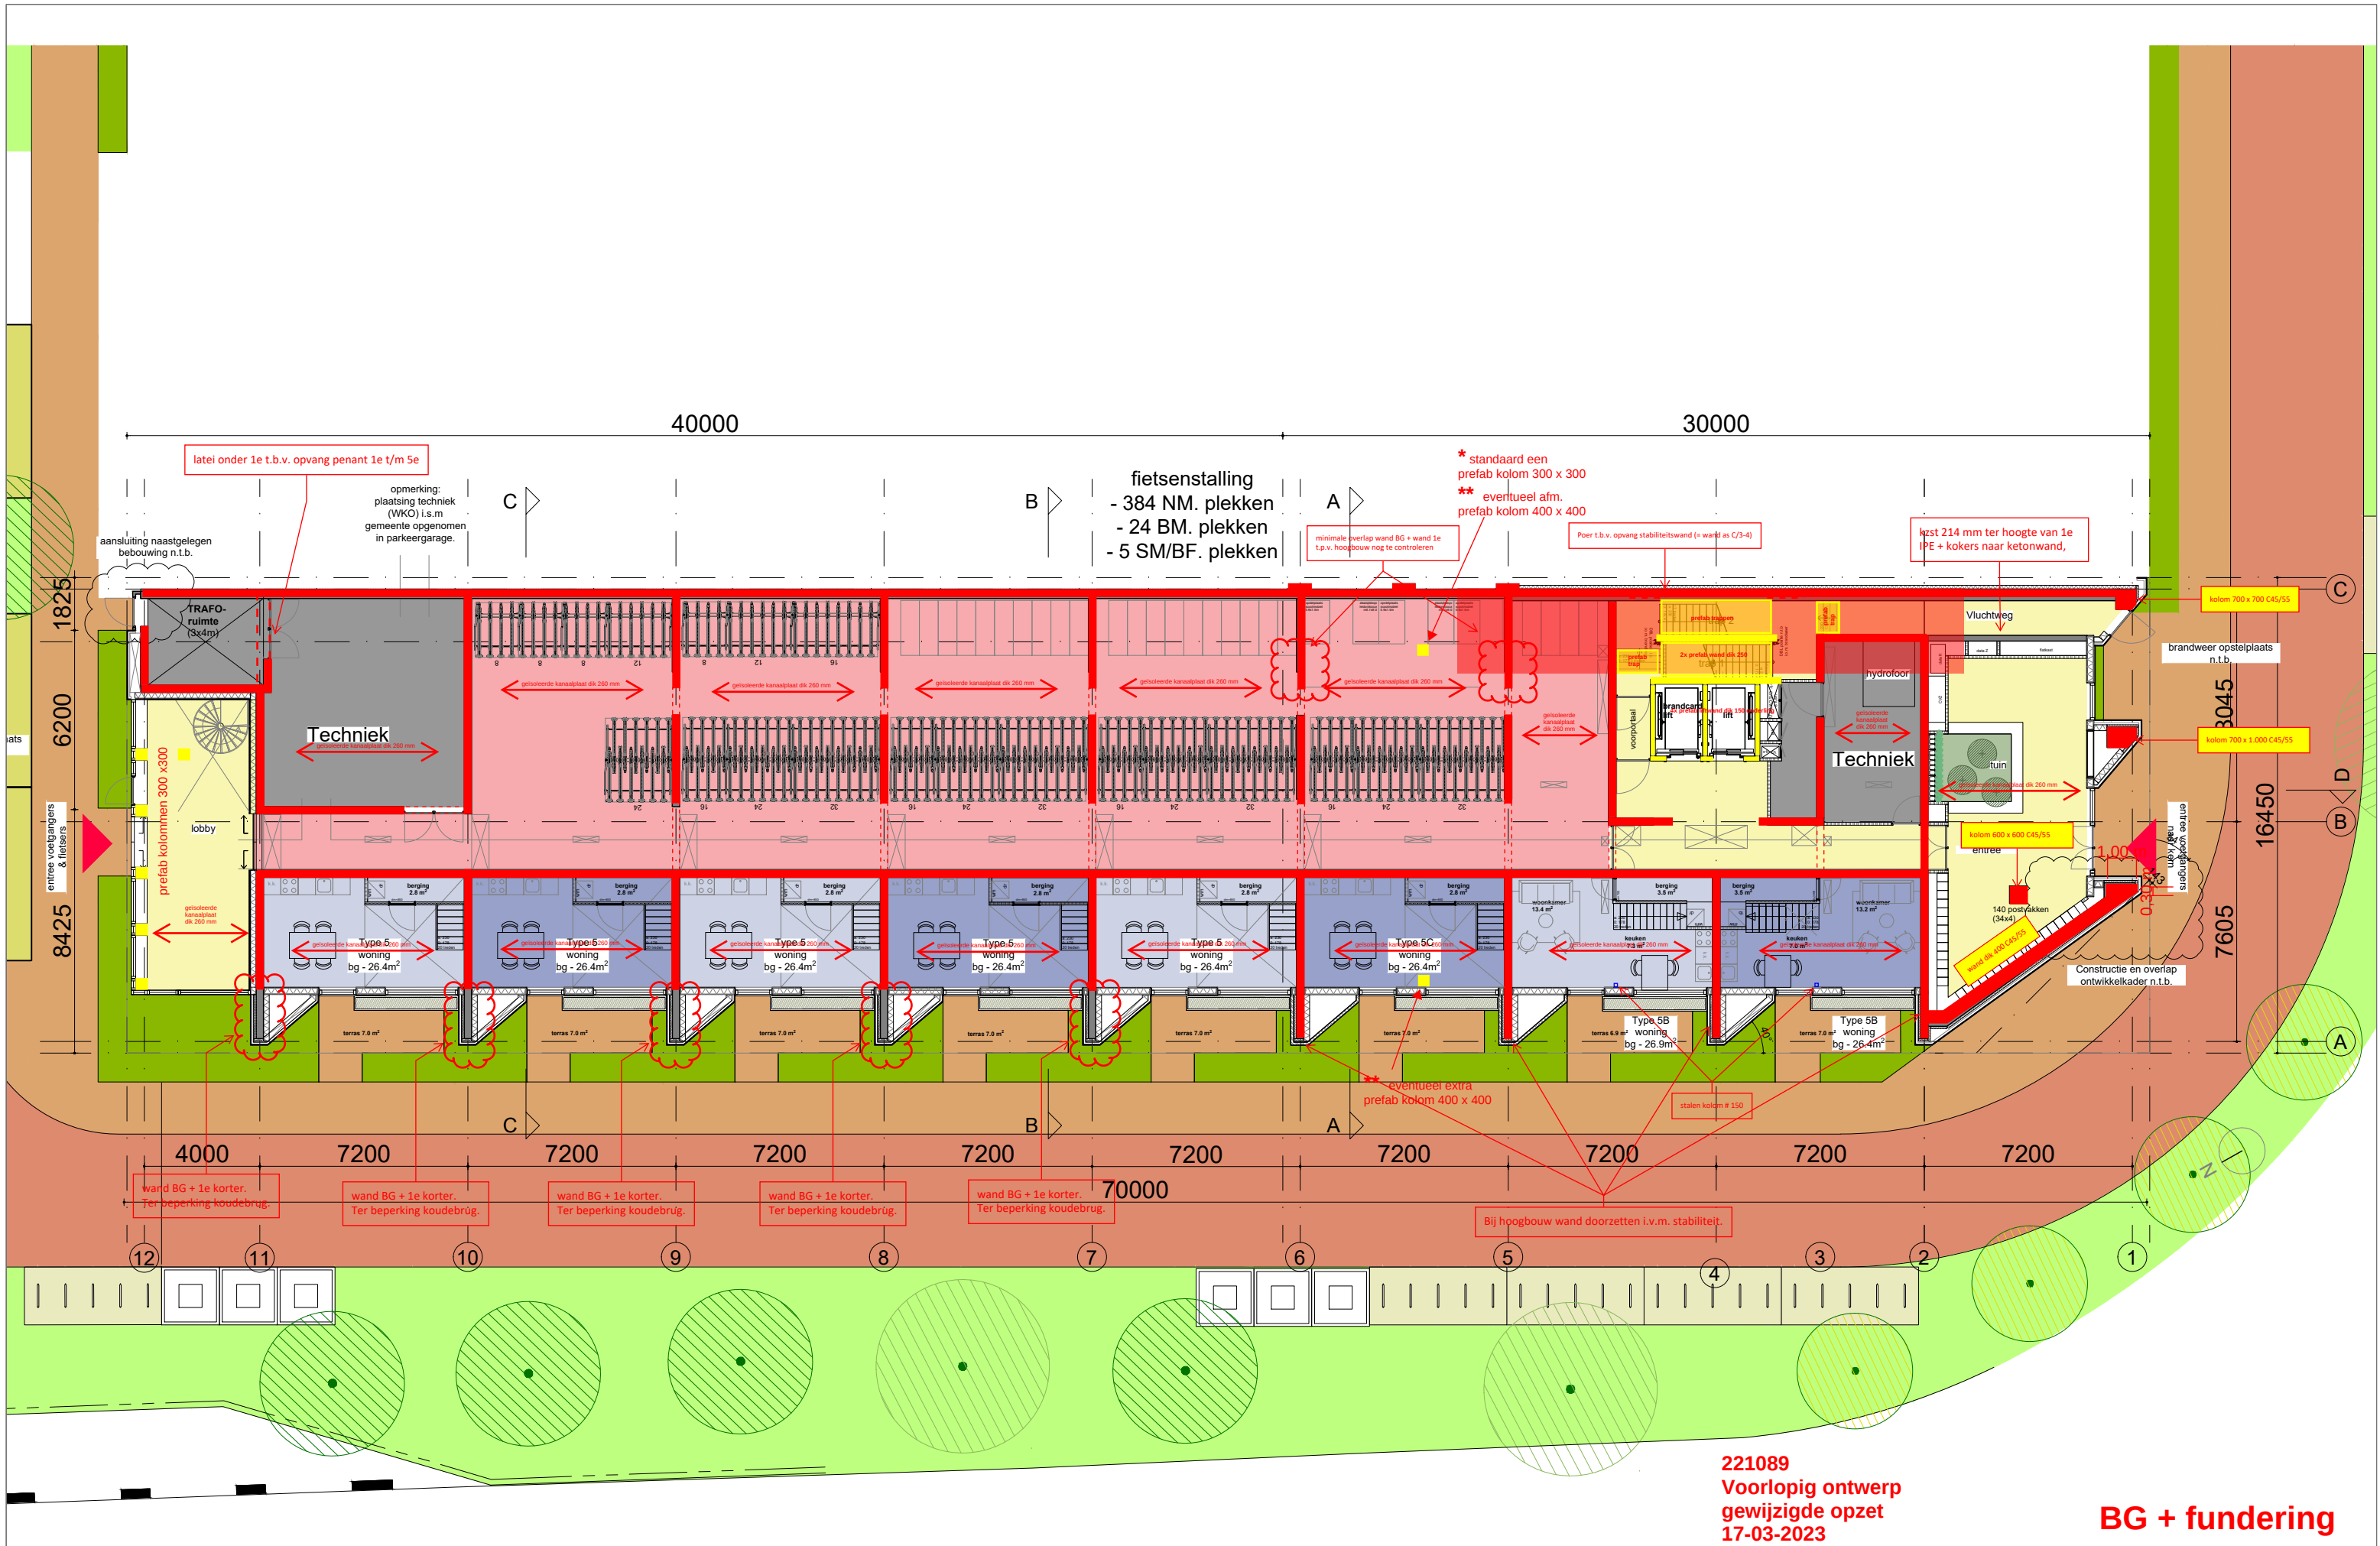


221089
Voorlopig ontwerp
gewijzigde opzet
17-03-2023

BG + fundering

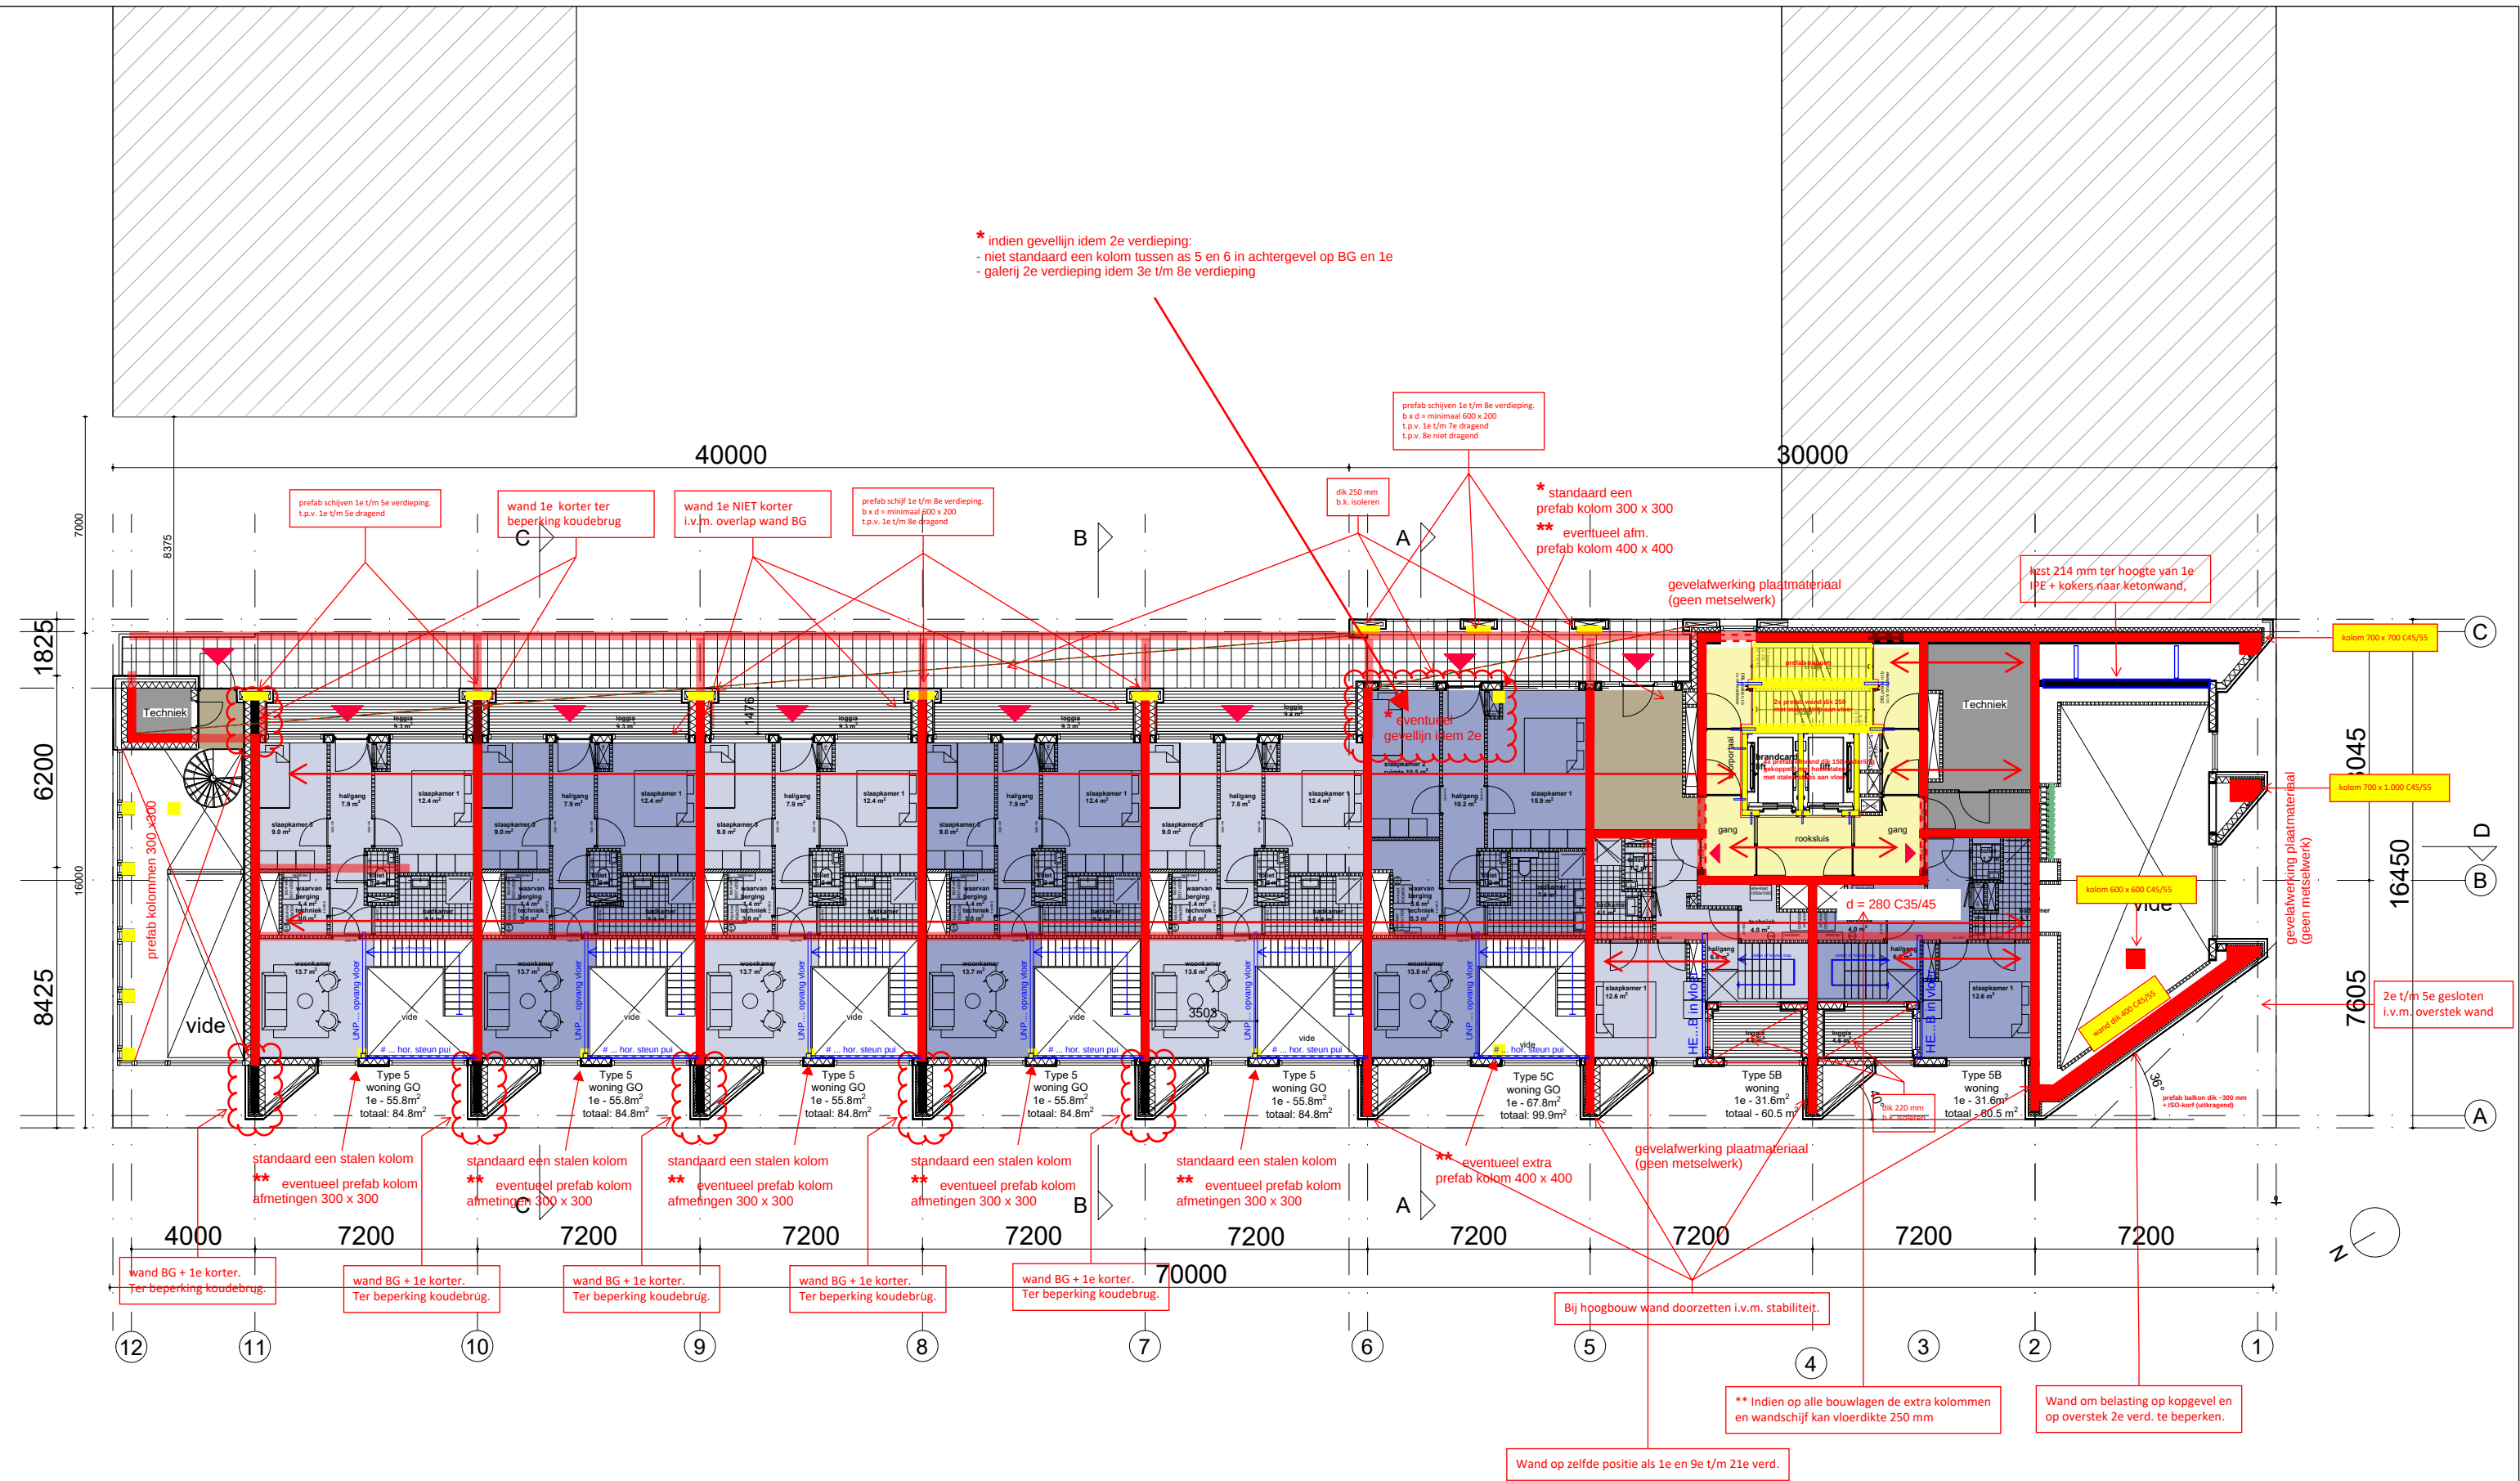


221089
Voorlopig ontwerp
gewijzigde opzet
17-03-2023

1e verd.

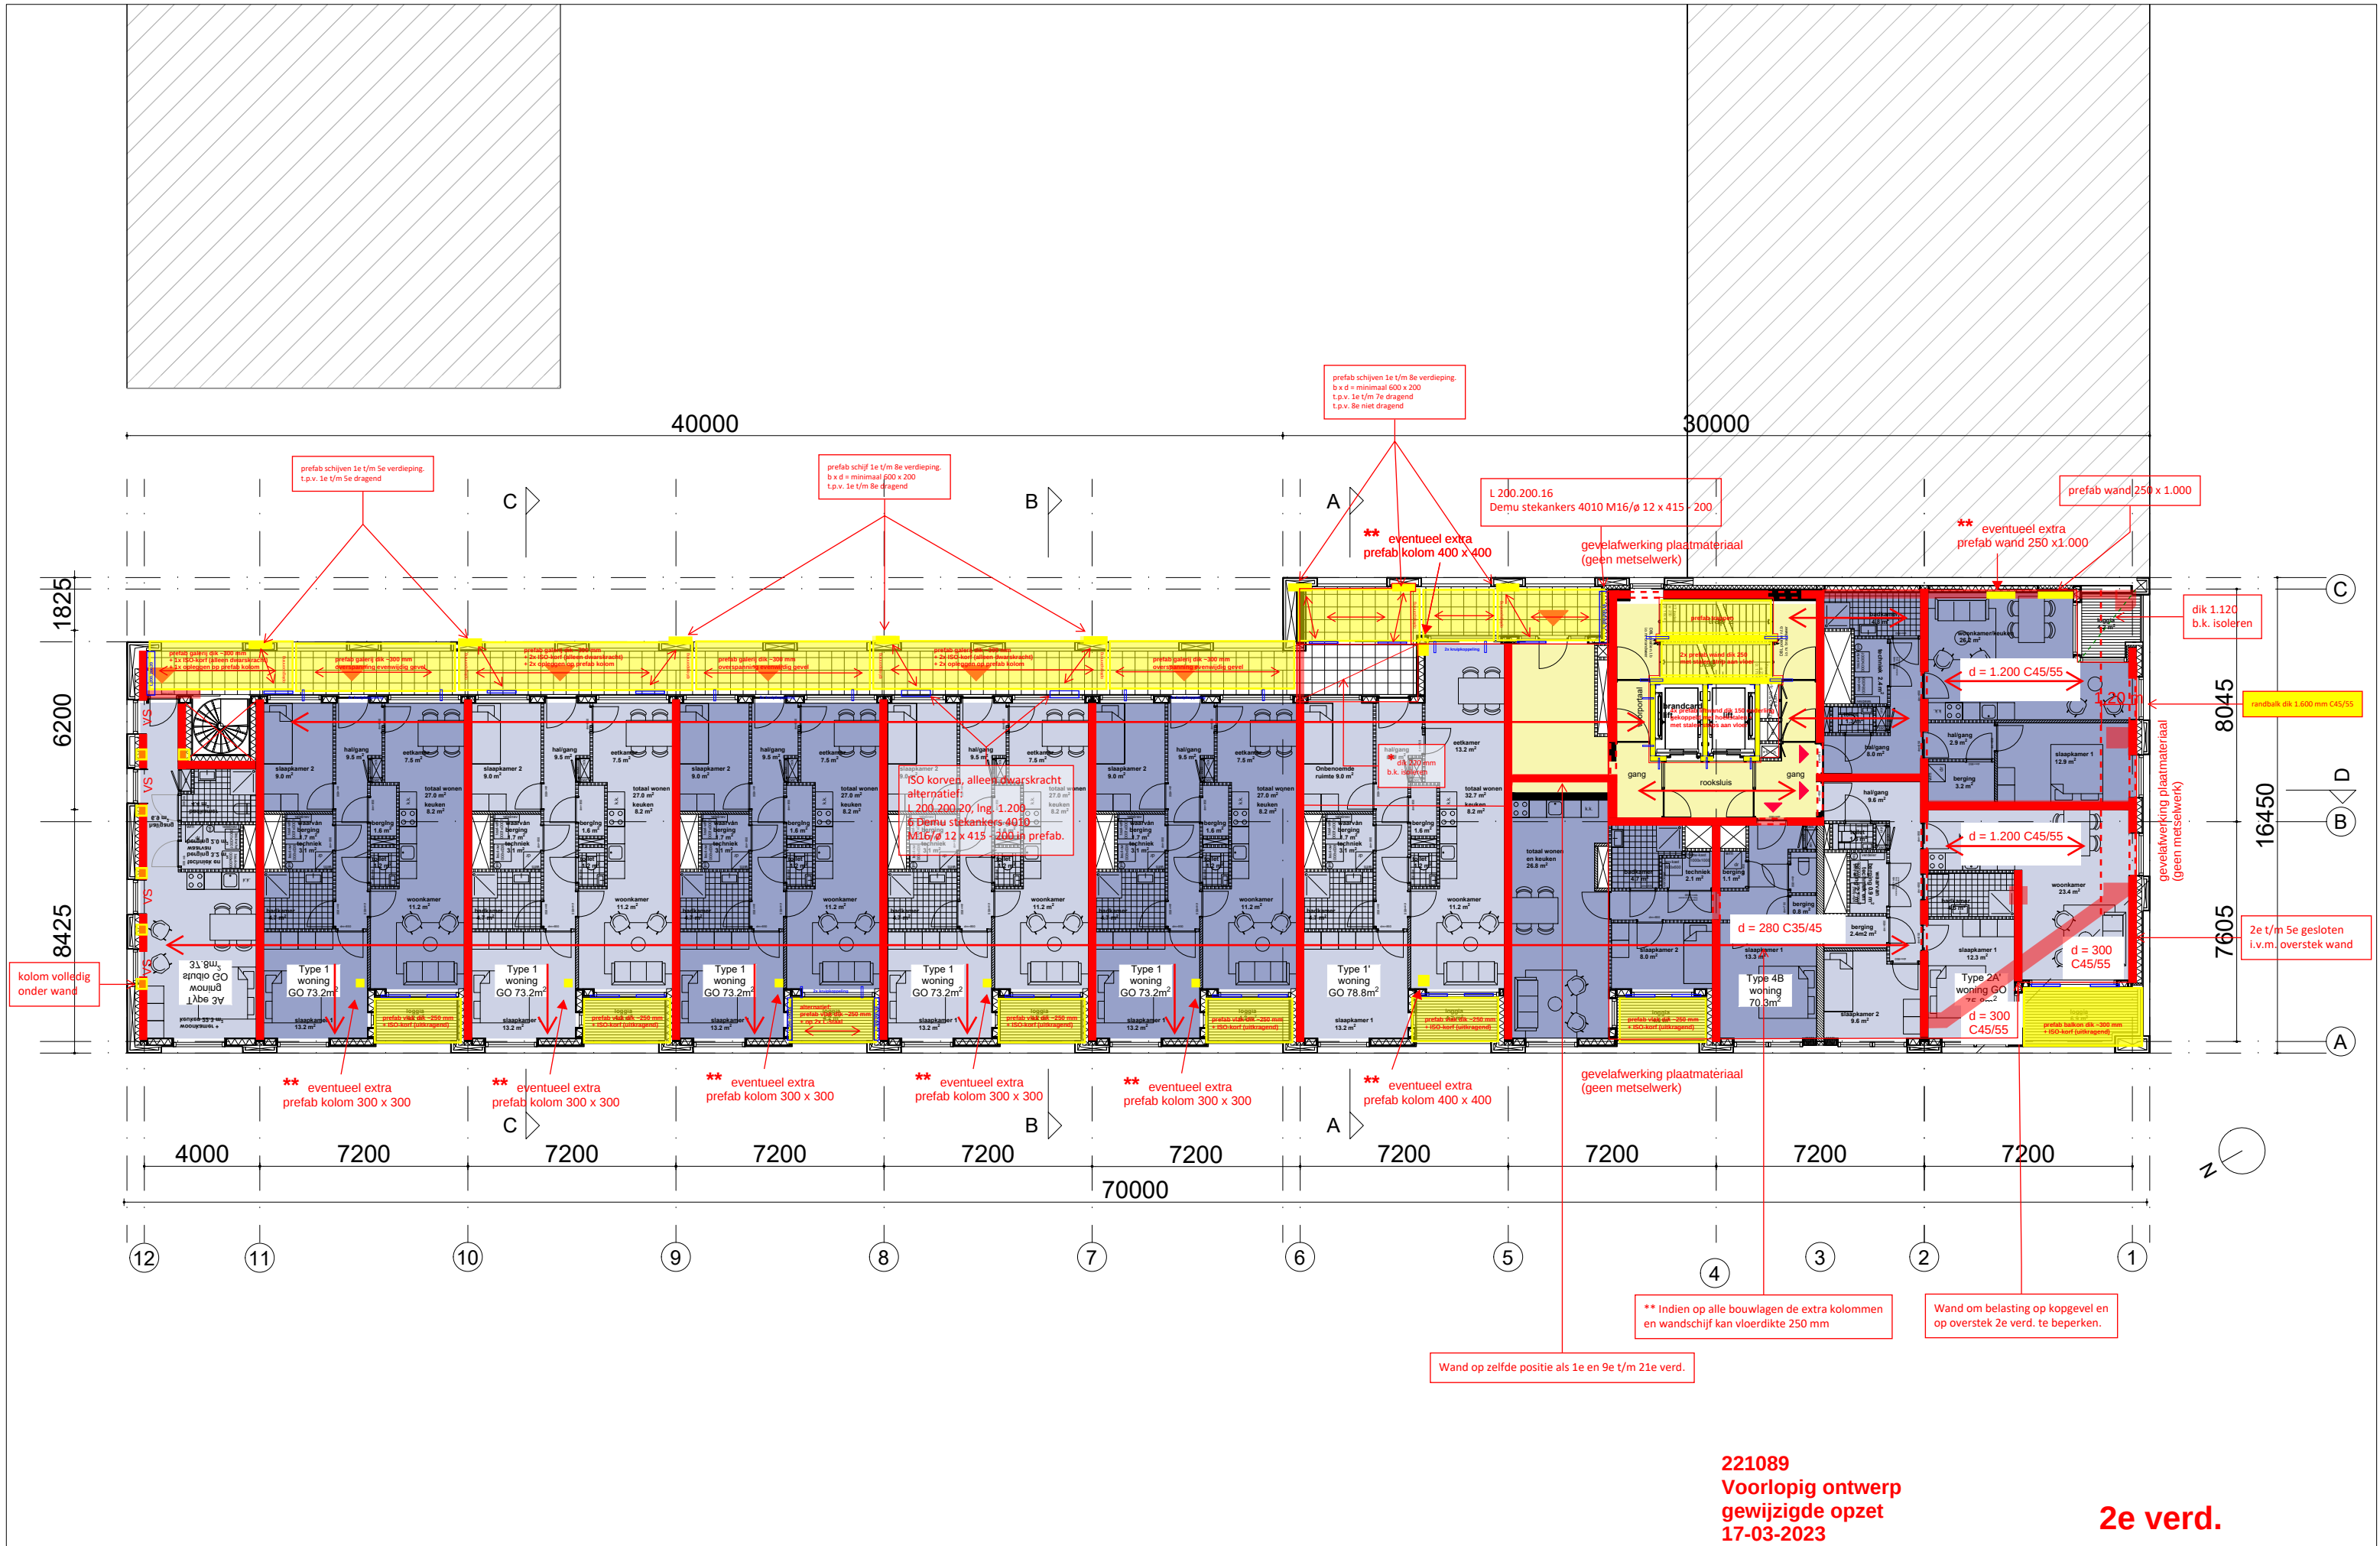


221089
Voorlopig ontwerp
gewijzigde opzet
17-03-2023

2e verd.

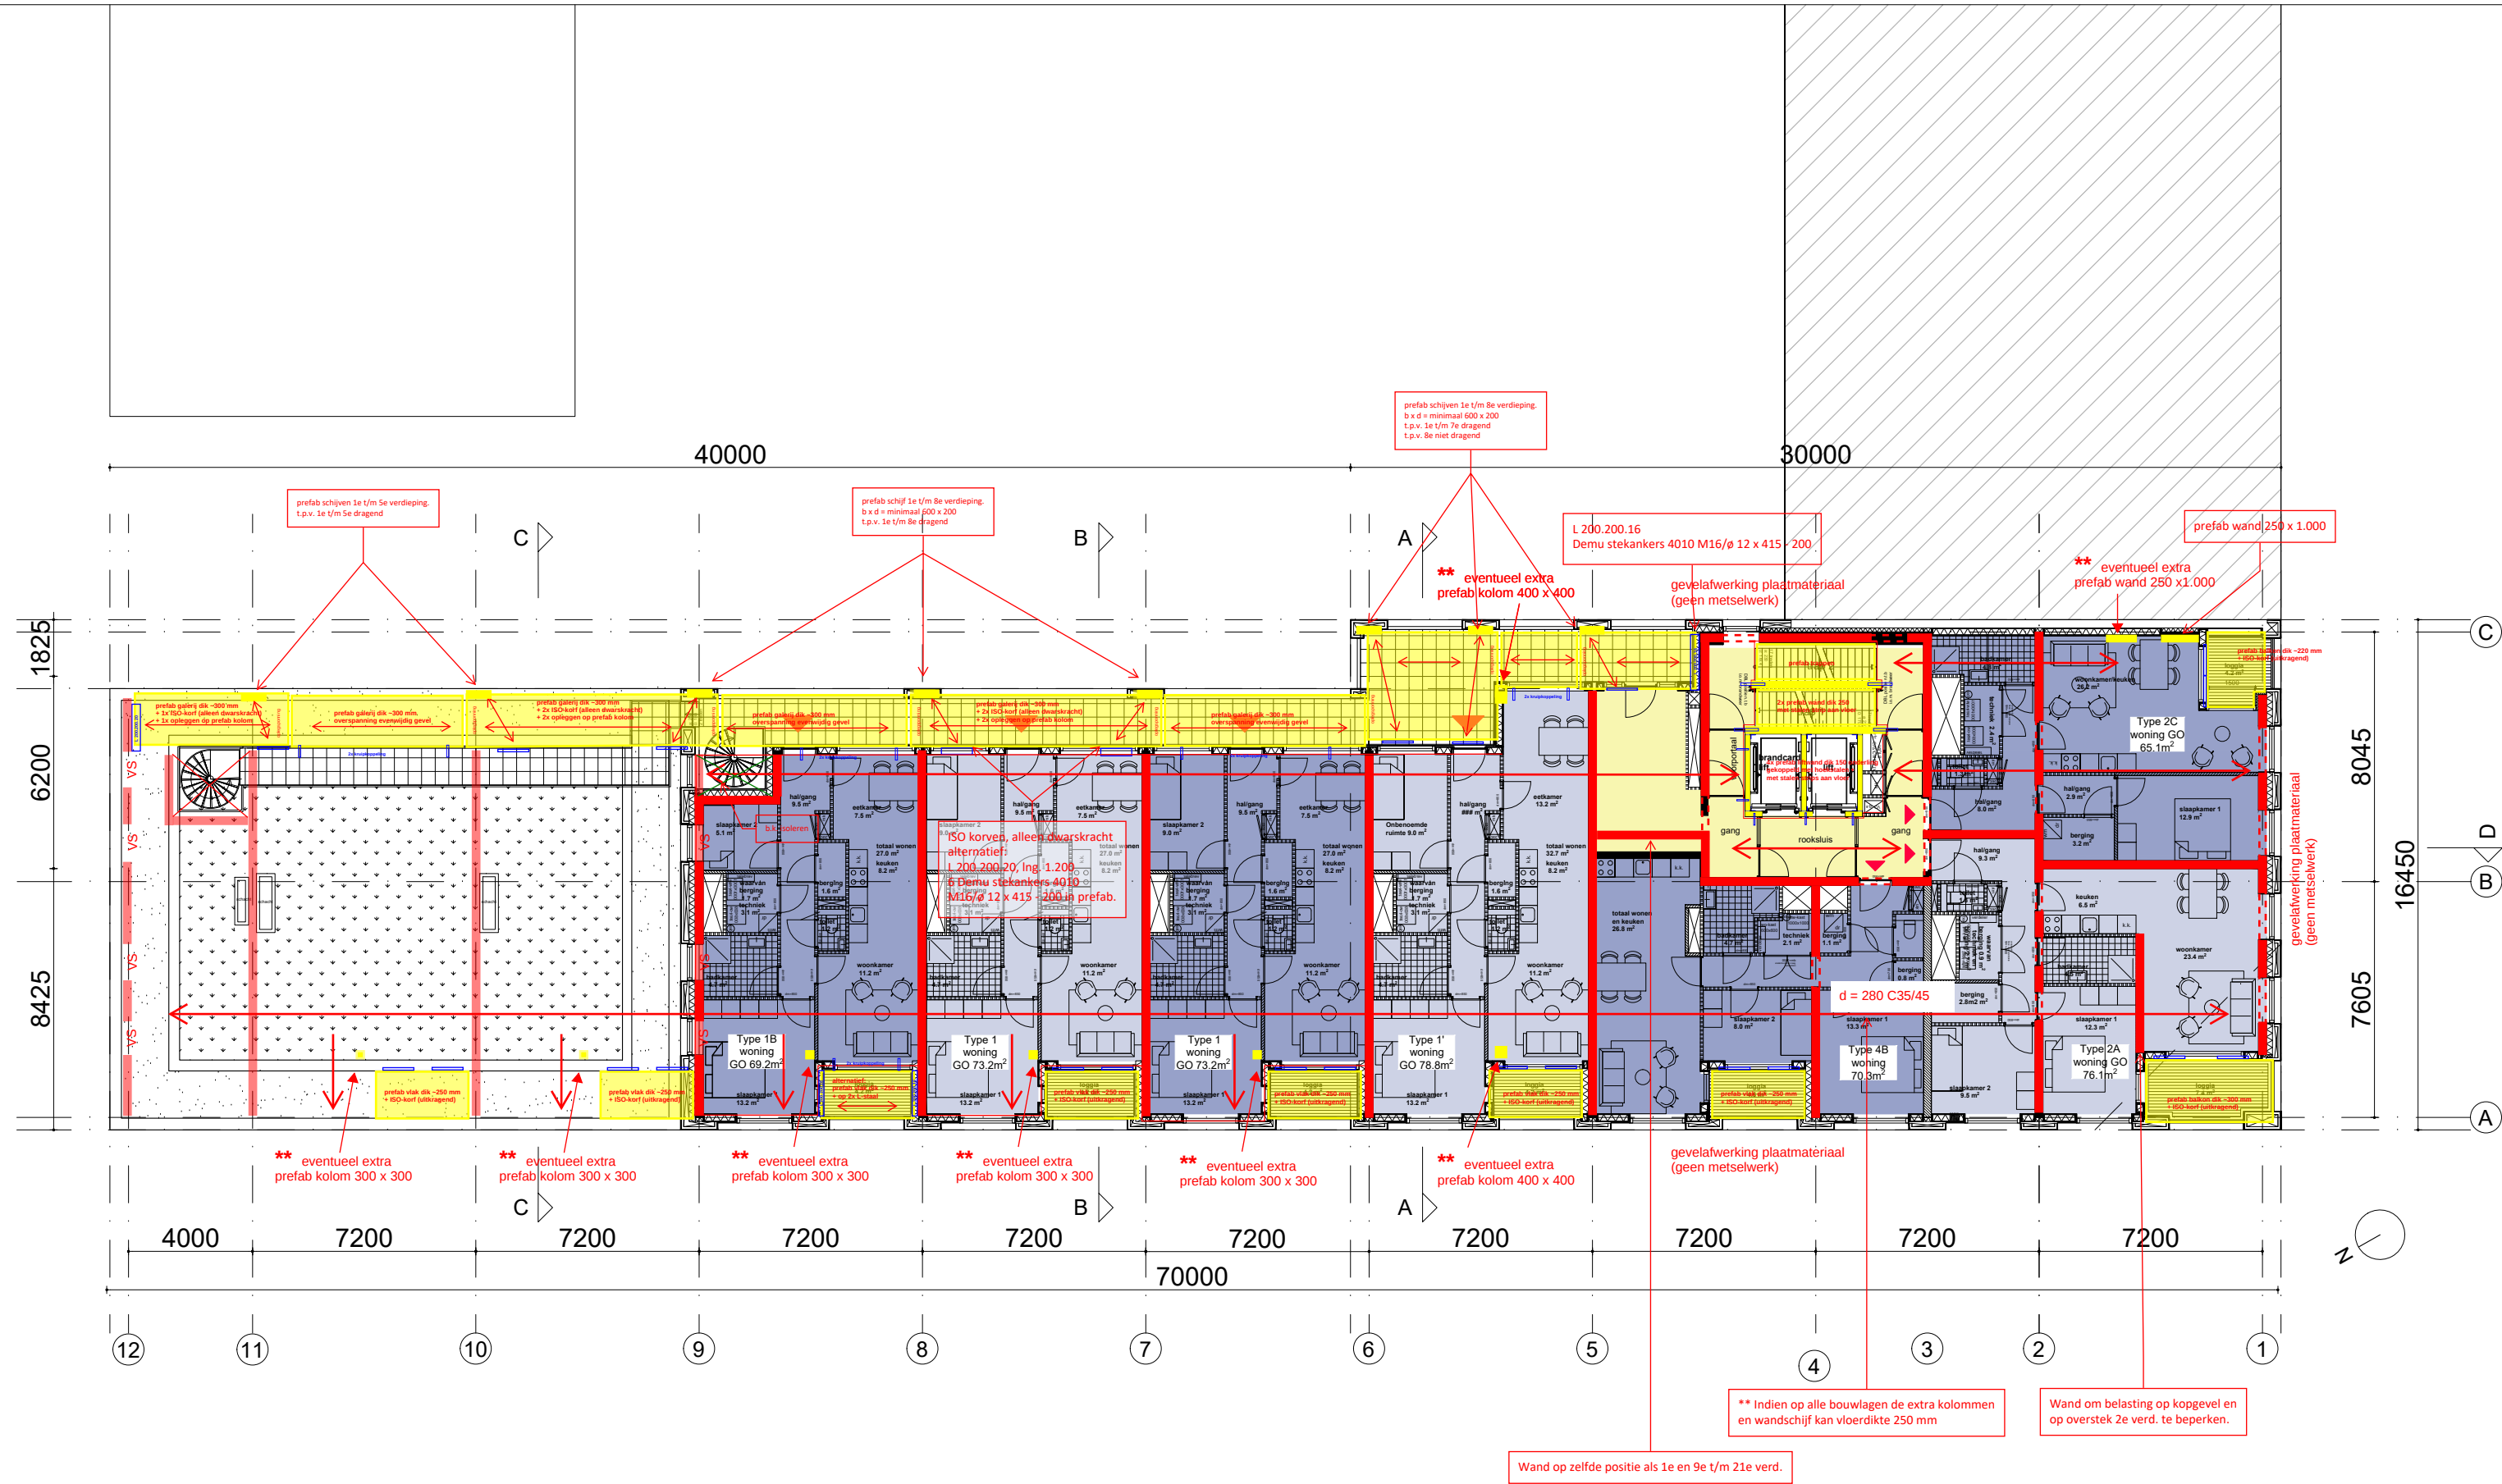


221089
Voorlopig ontwerp
gewijzigde opzet
17-03-2023


6e verd.

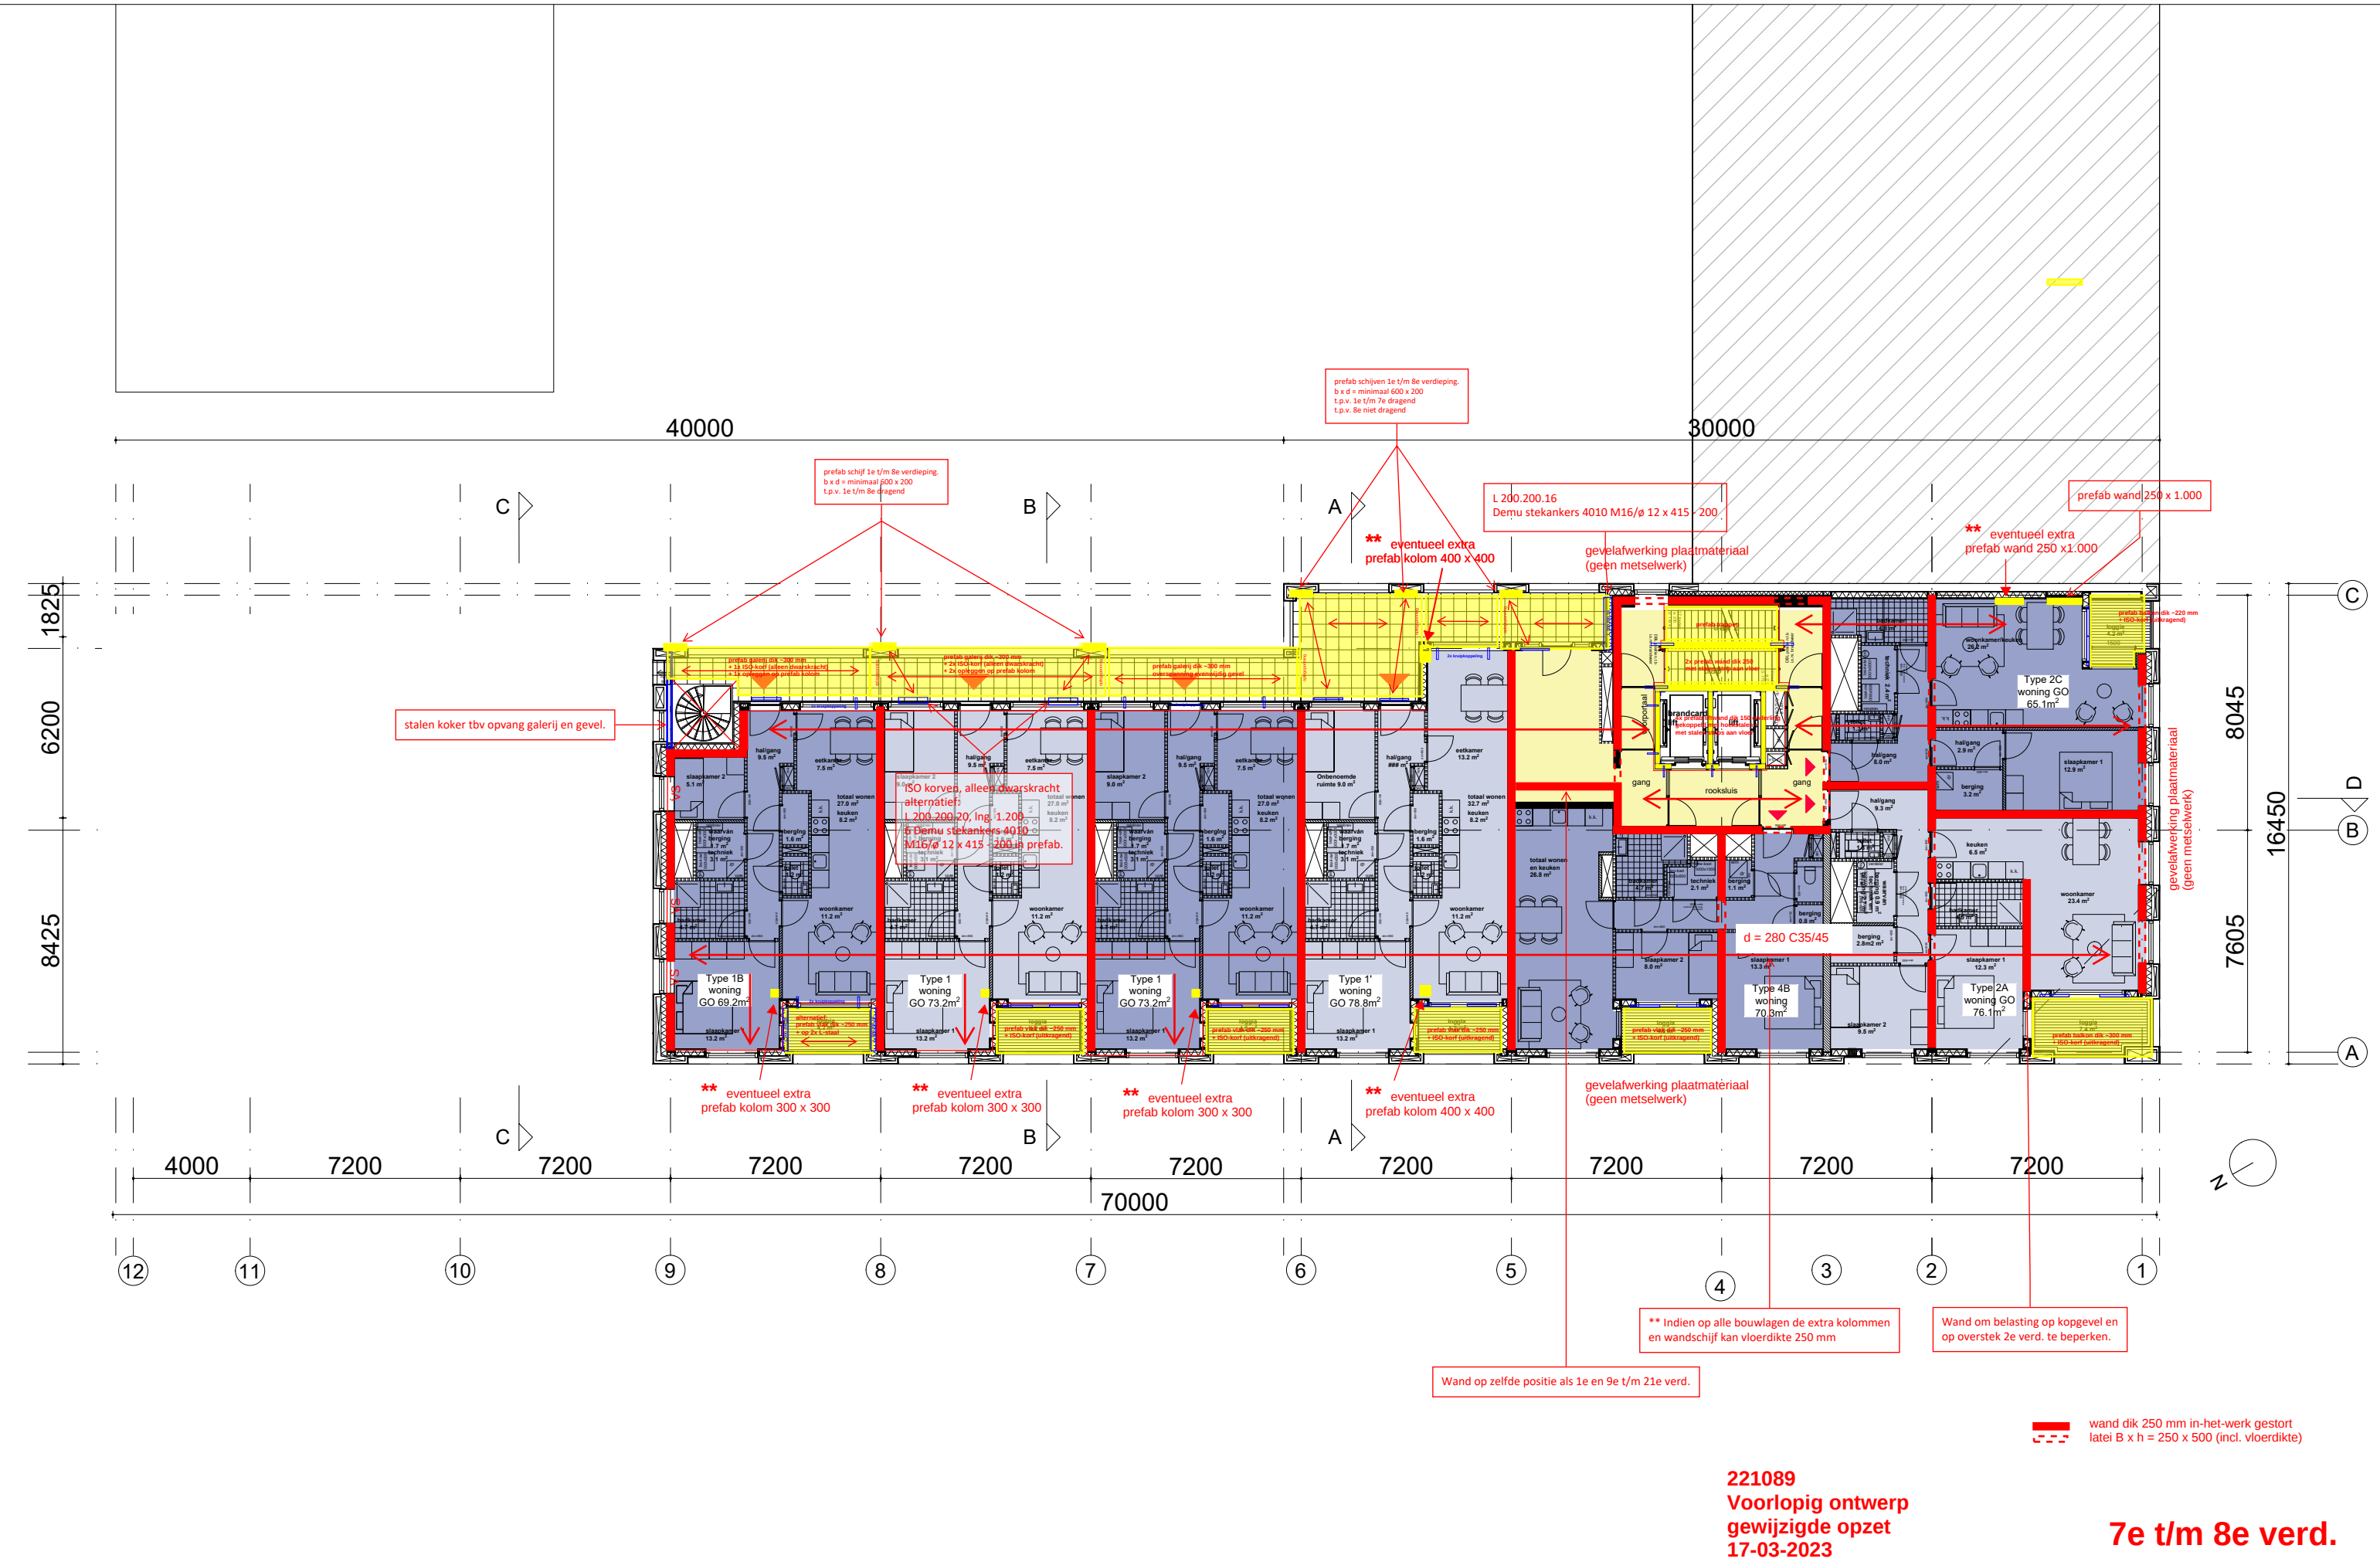



221089
Voorlopig ontwerp
gewijzigde opzet
17-03-2023

7e t/m 8e verd.

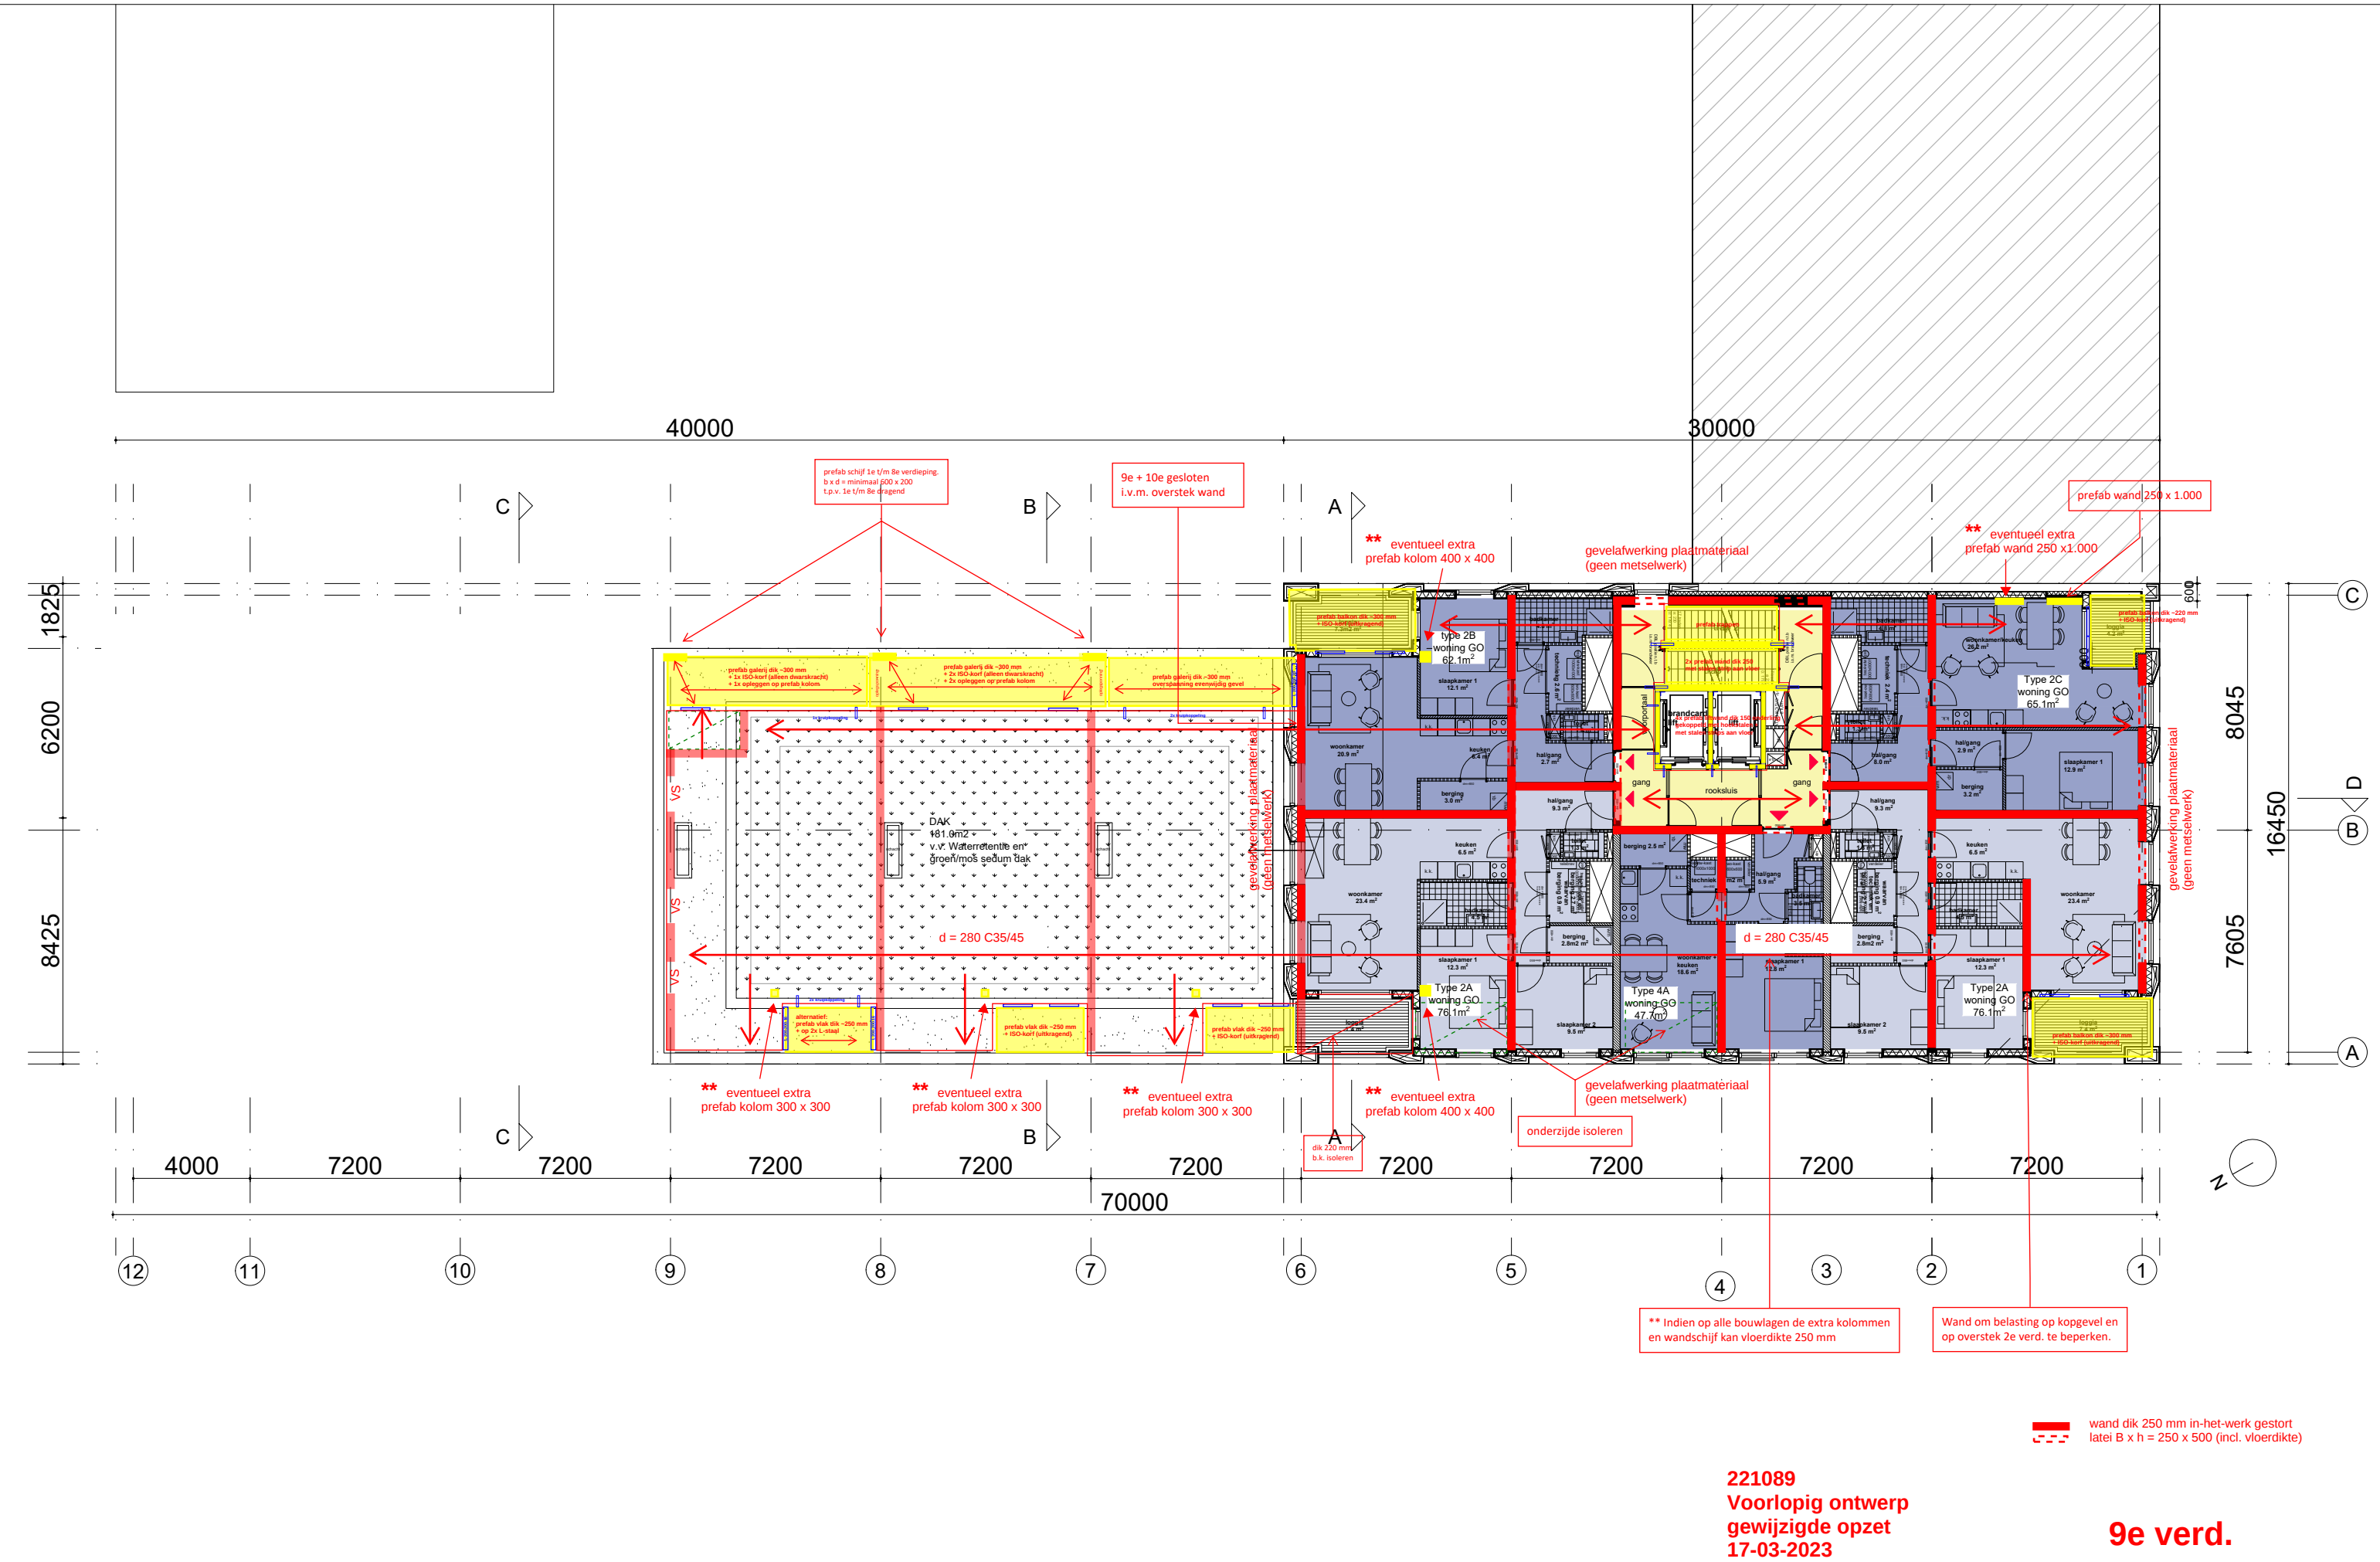

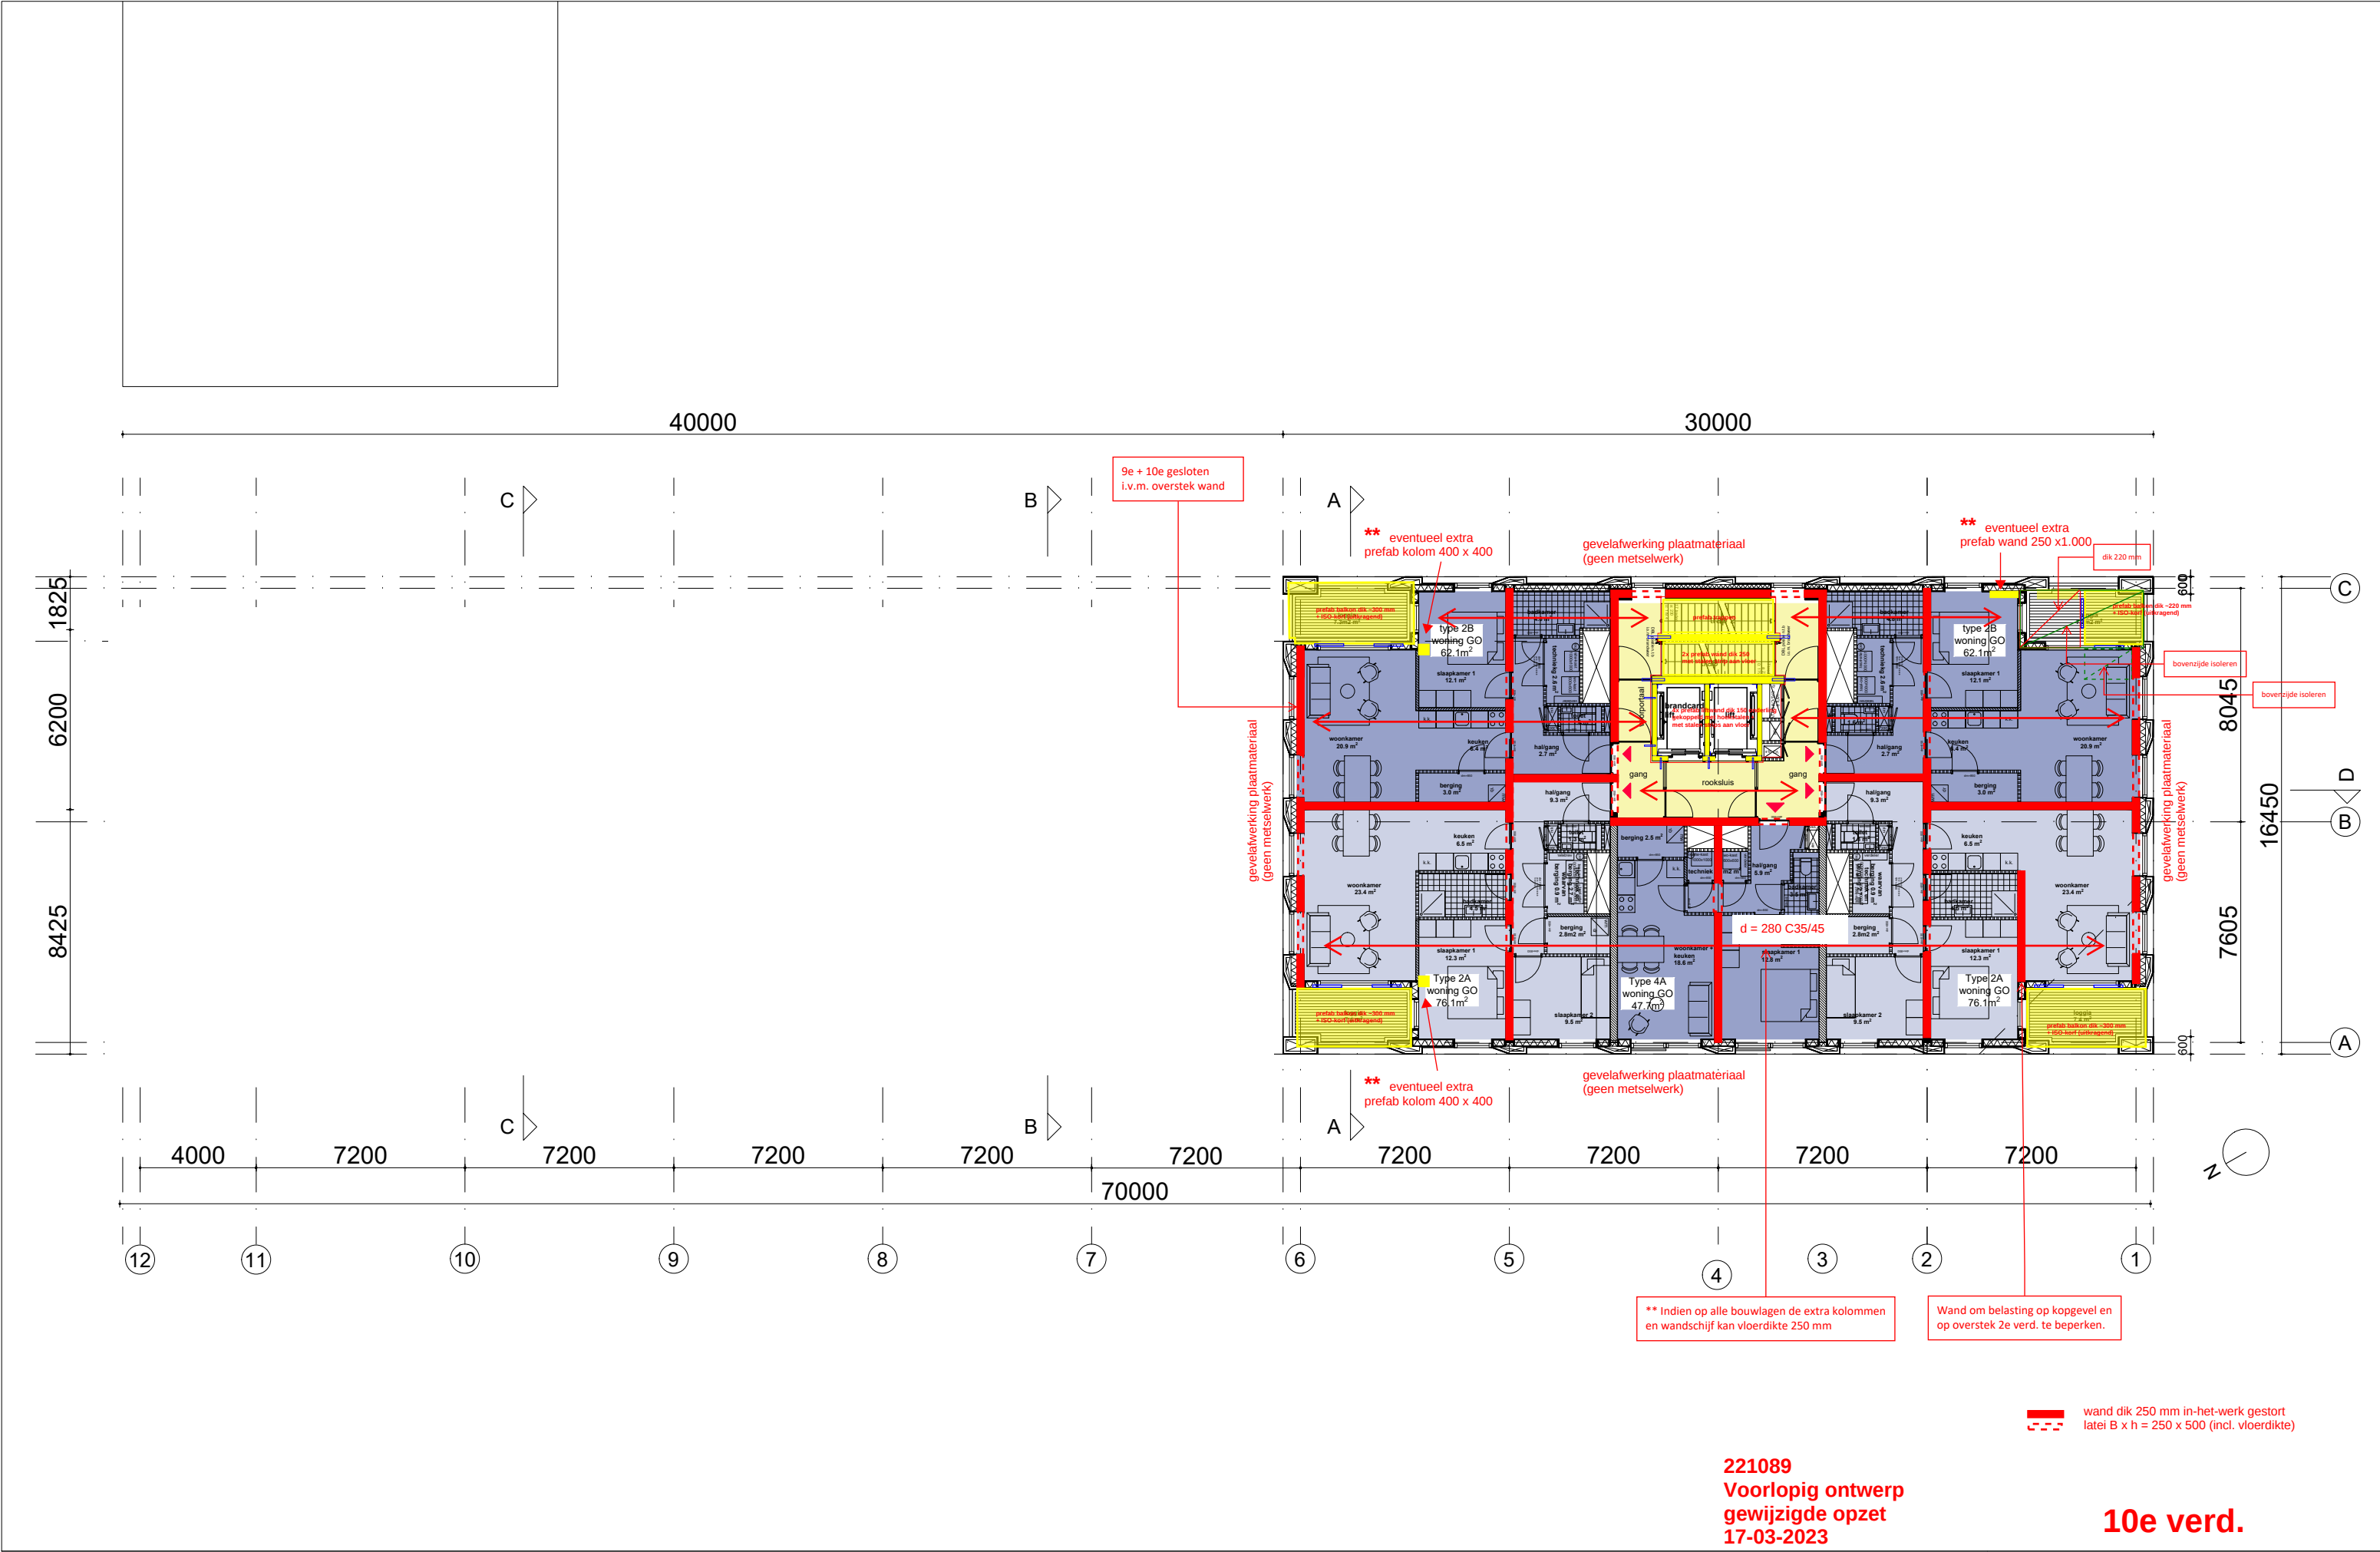

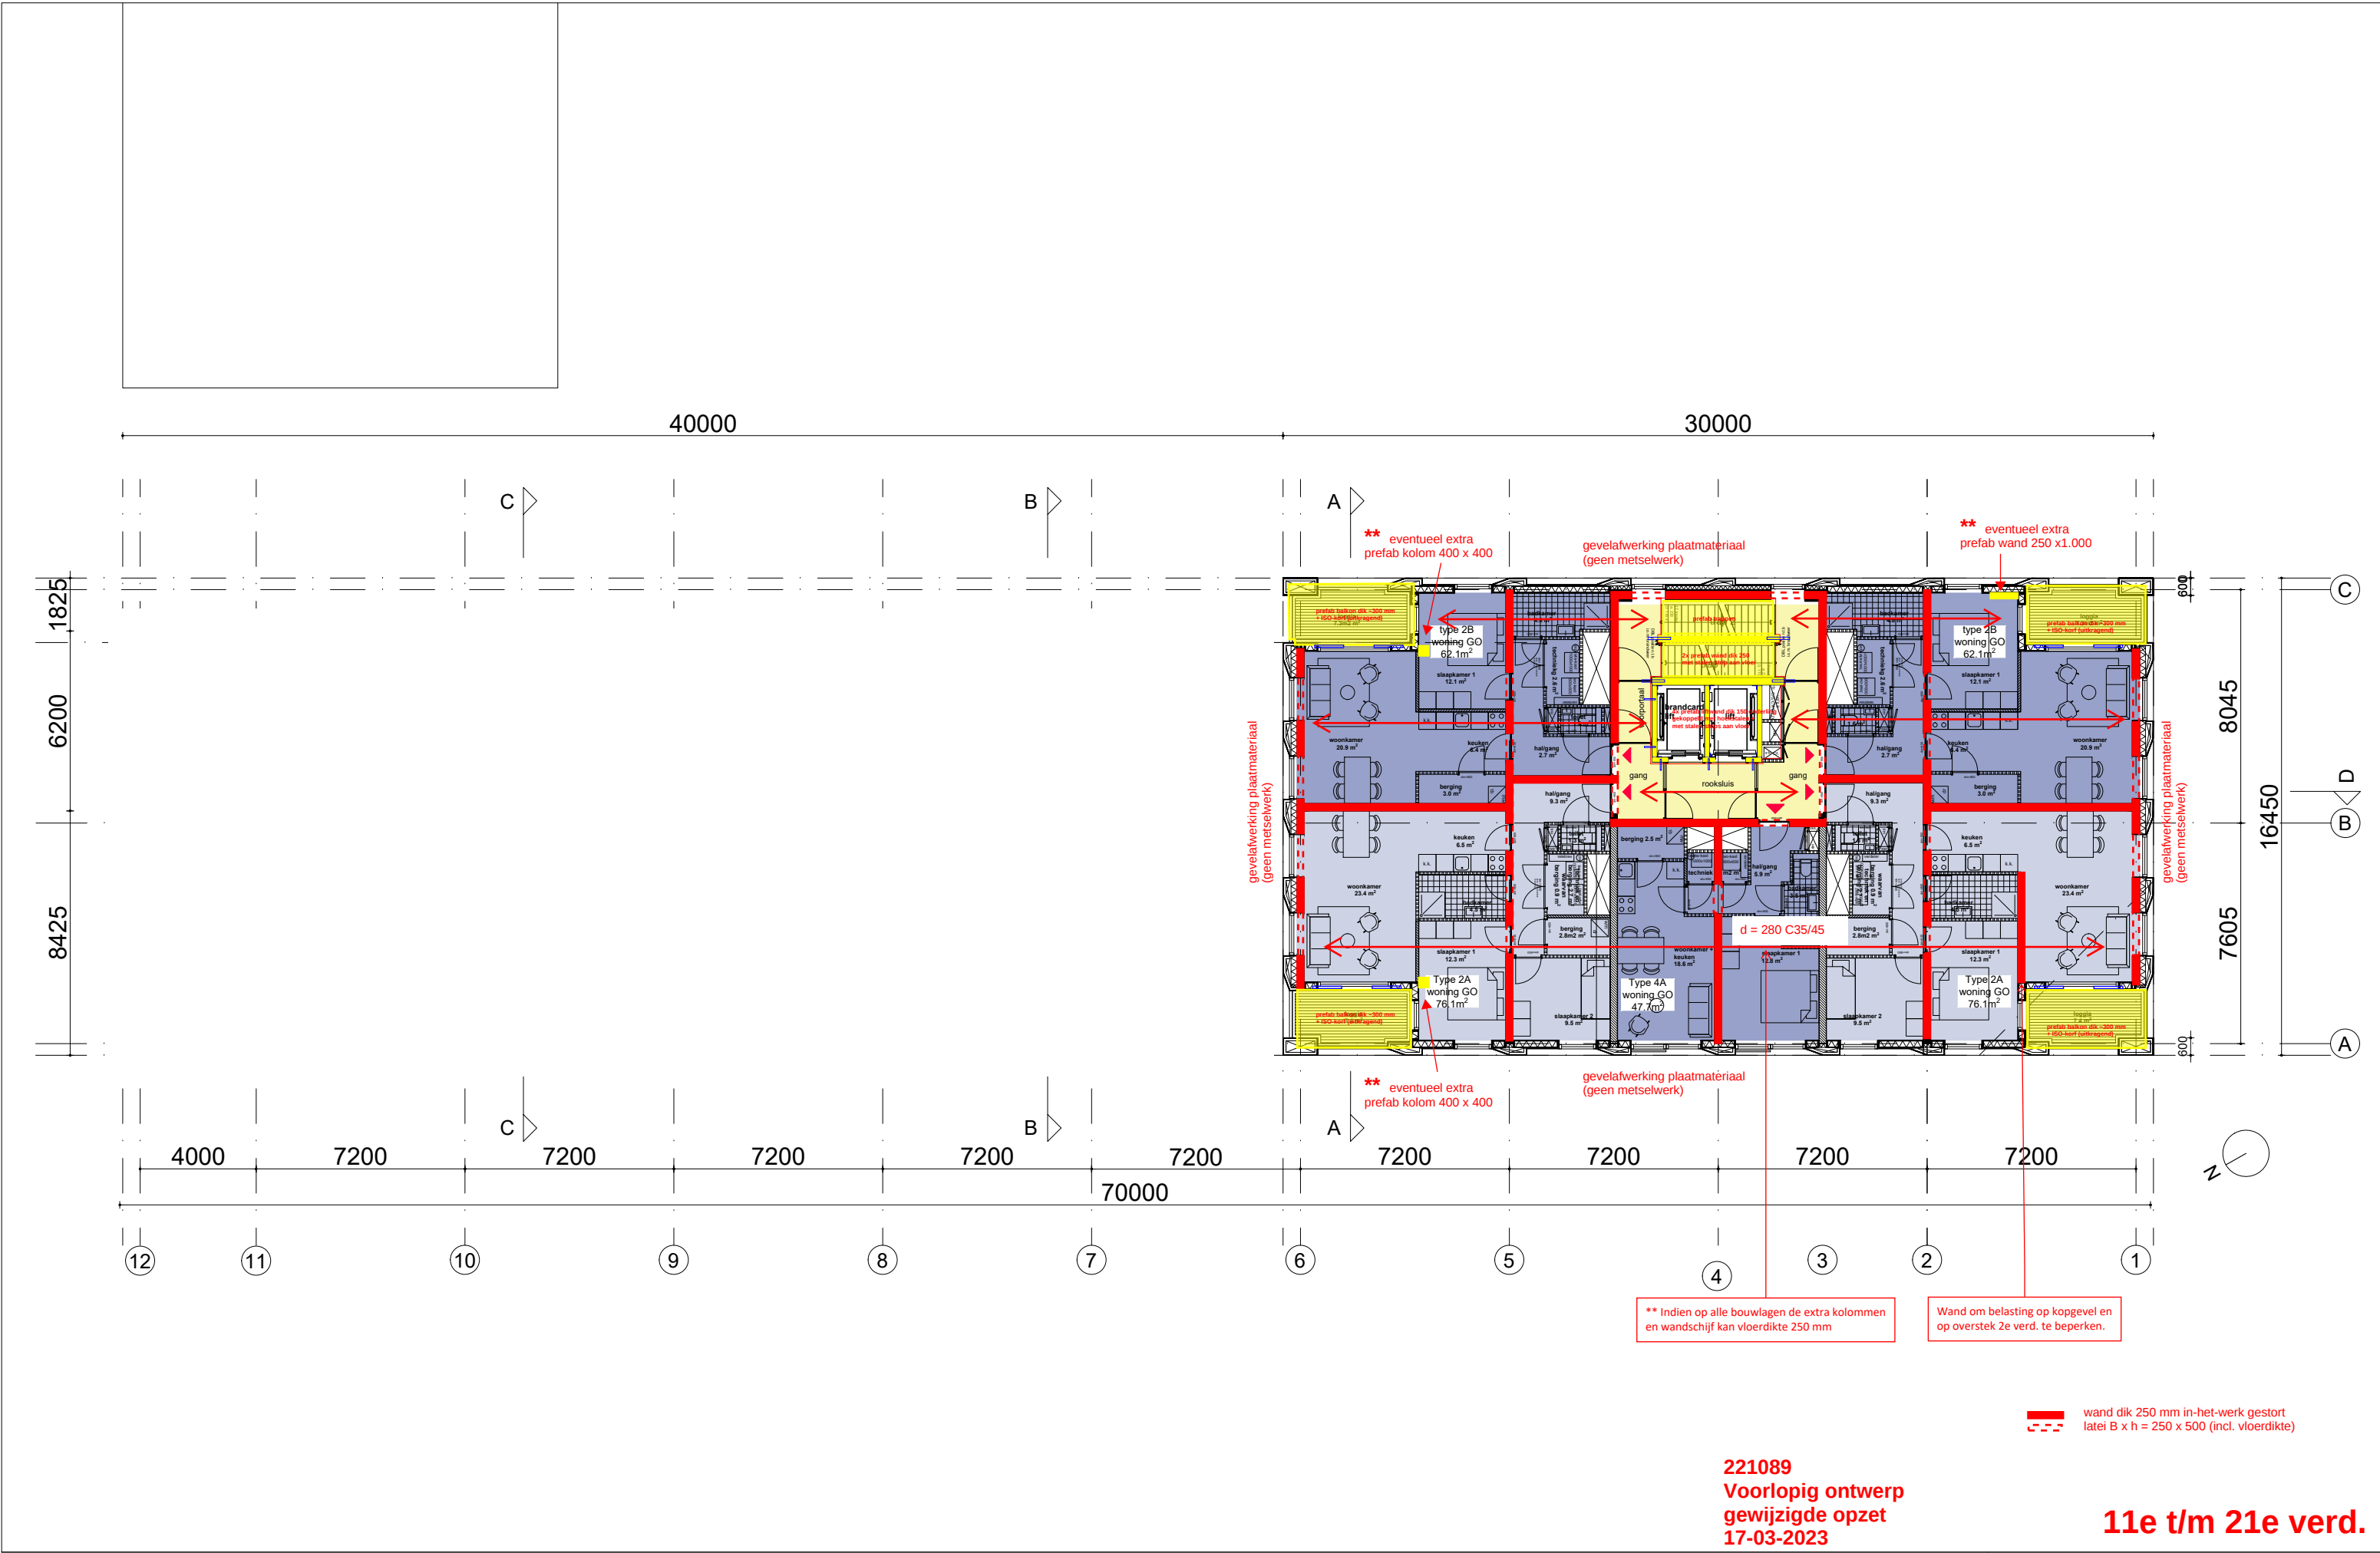

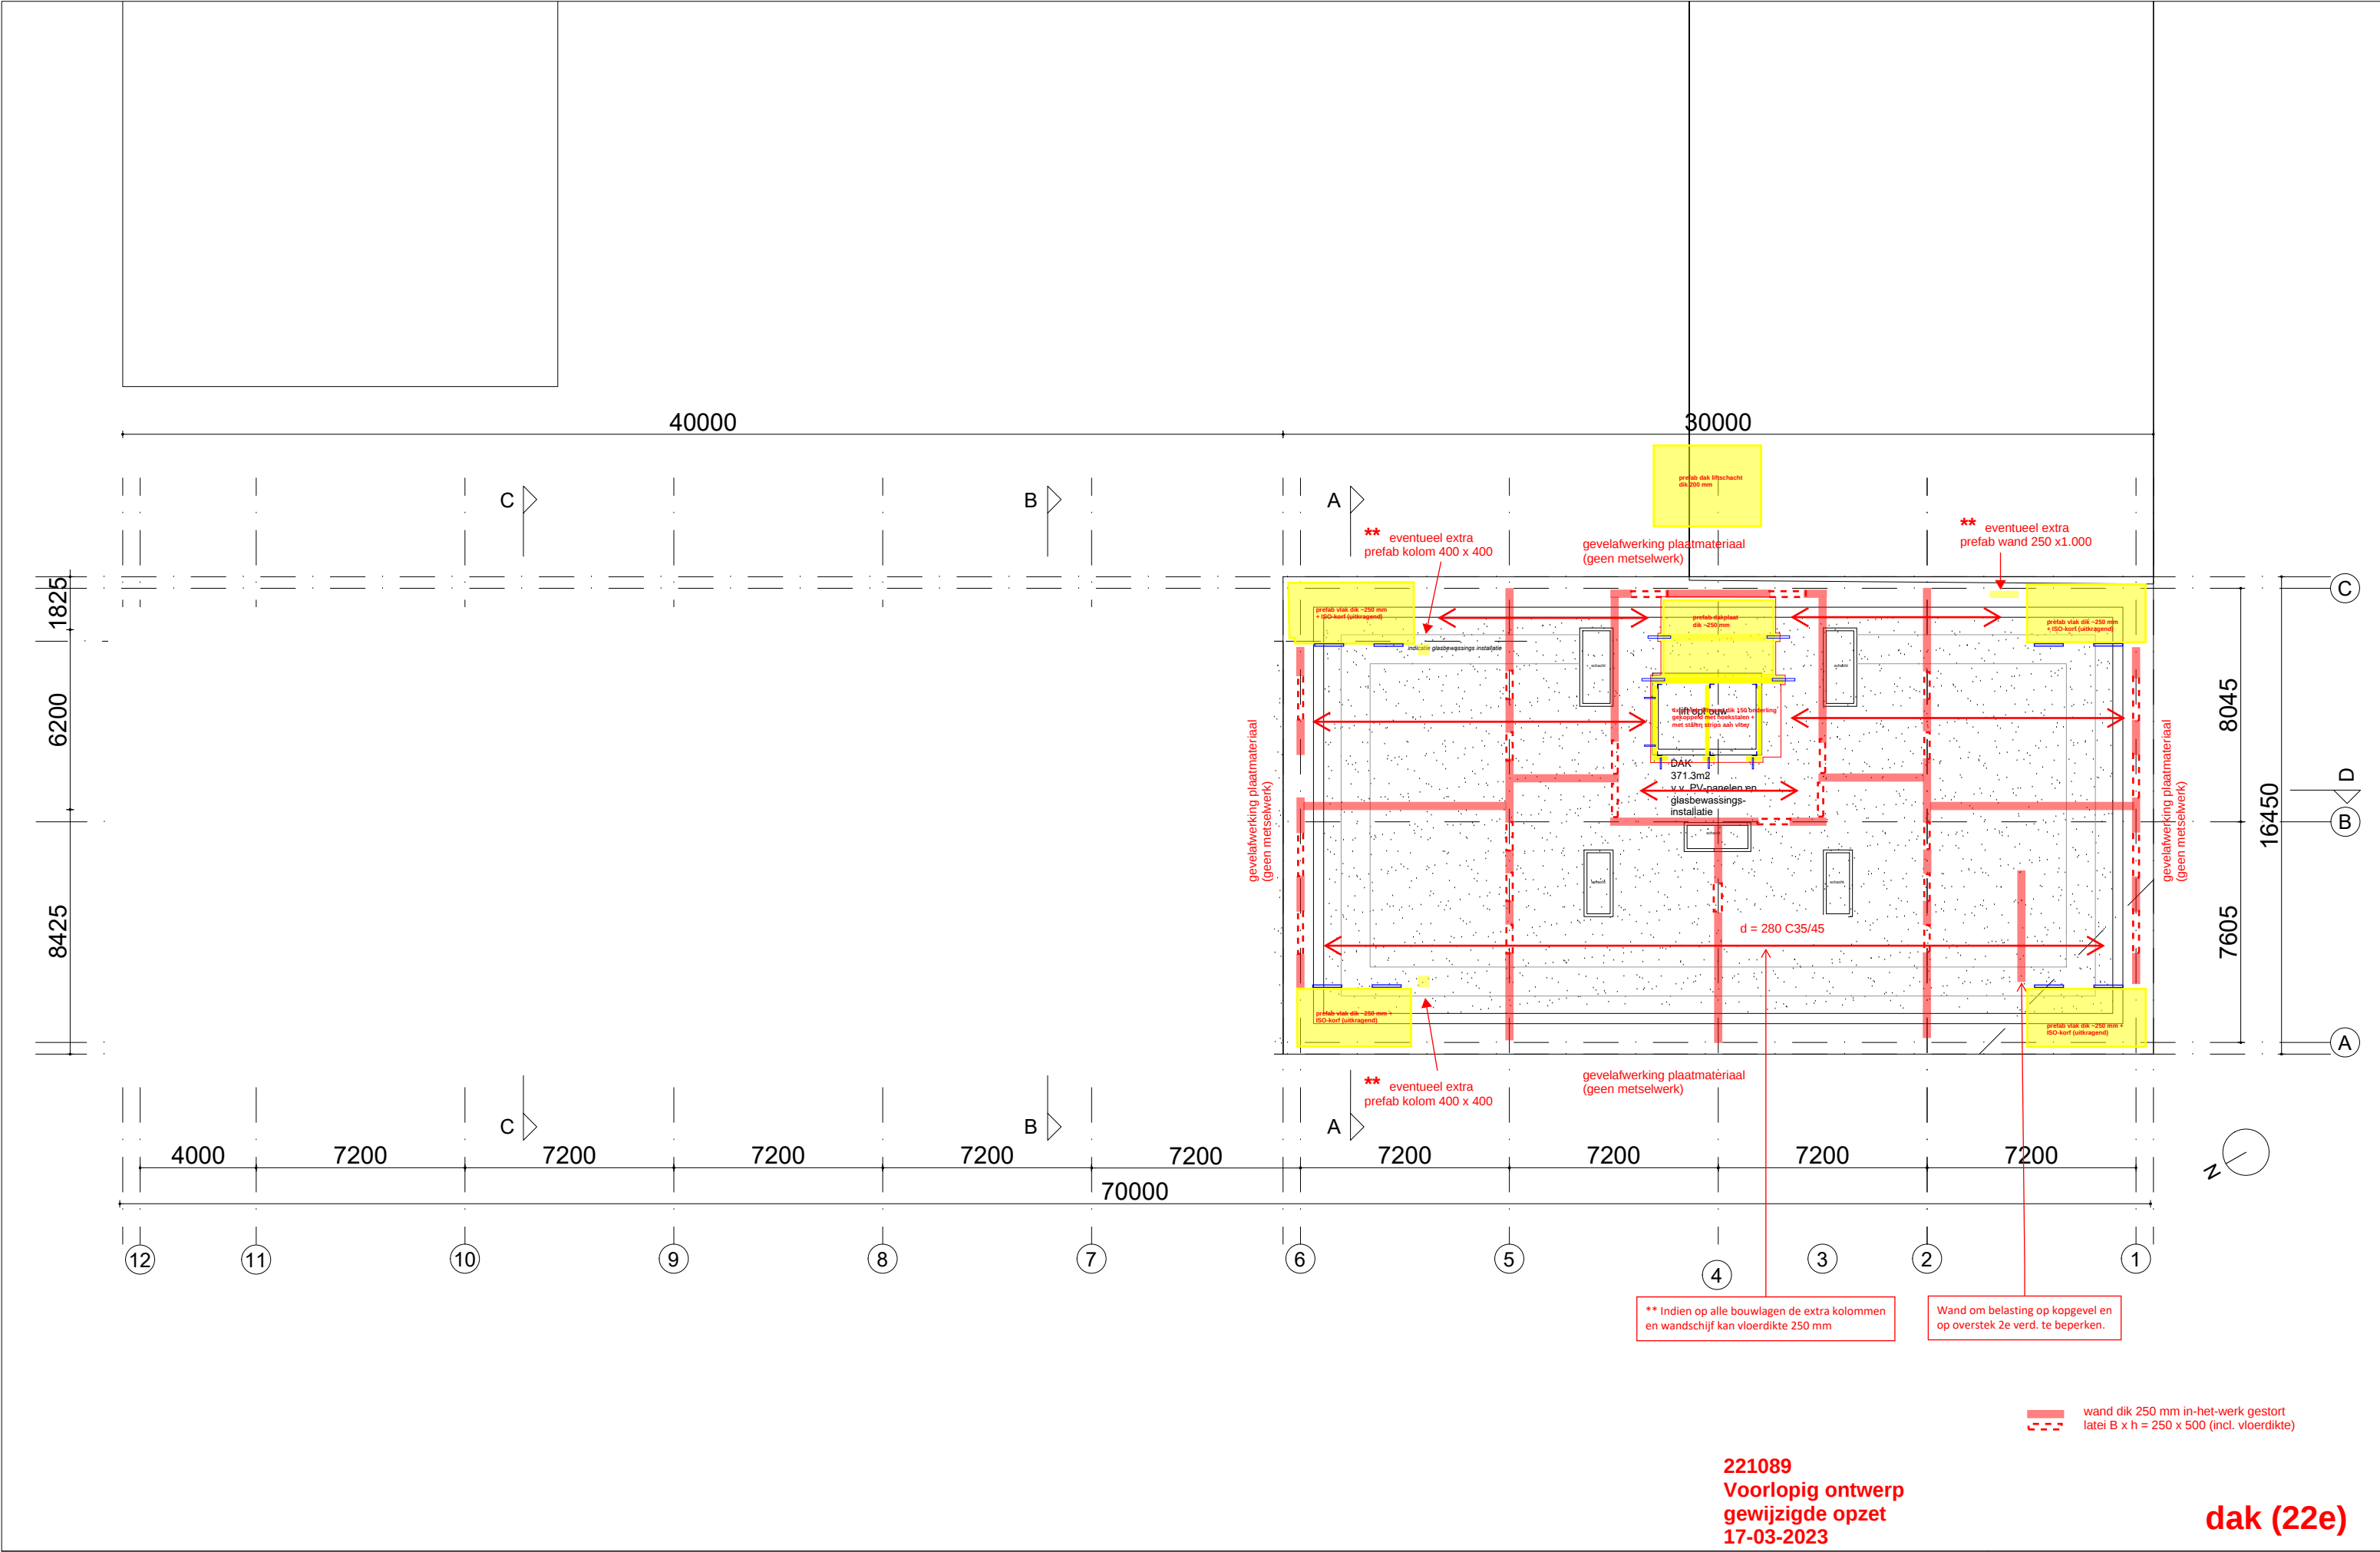

221089
Voorlopig ontwerp
gewijzigde opzet
17-03-2023

dak (22e)