


Detailtekening

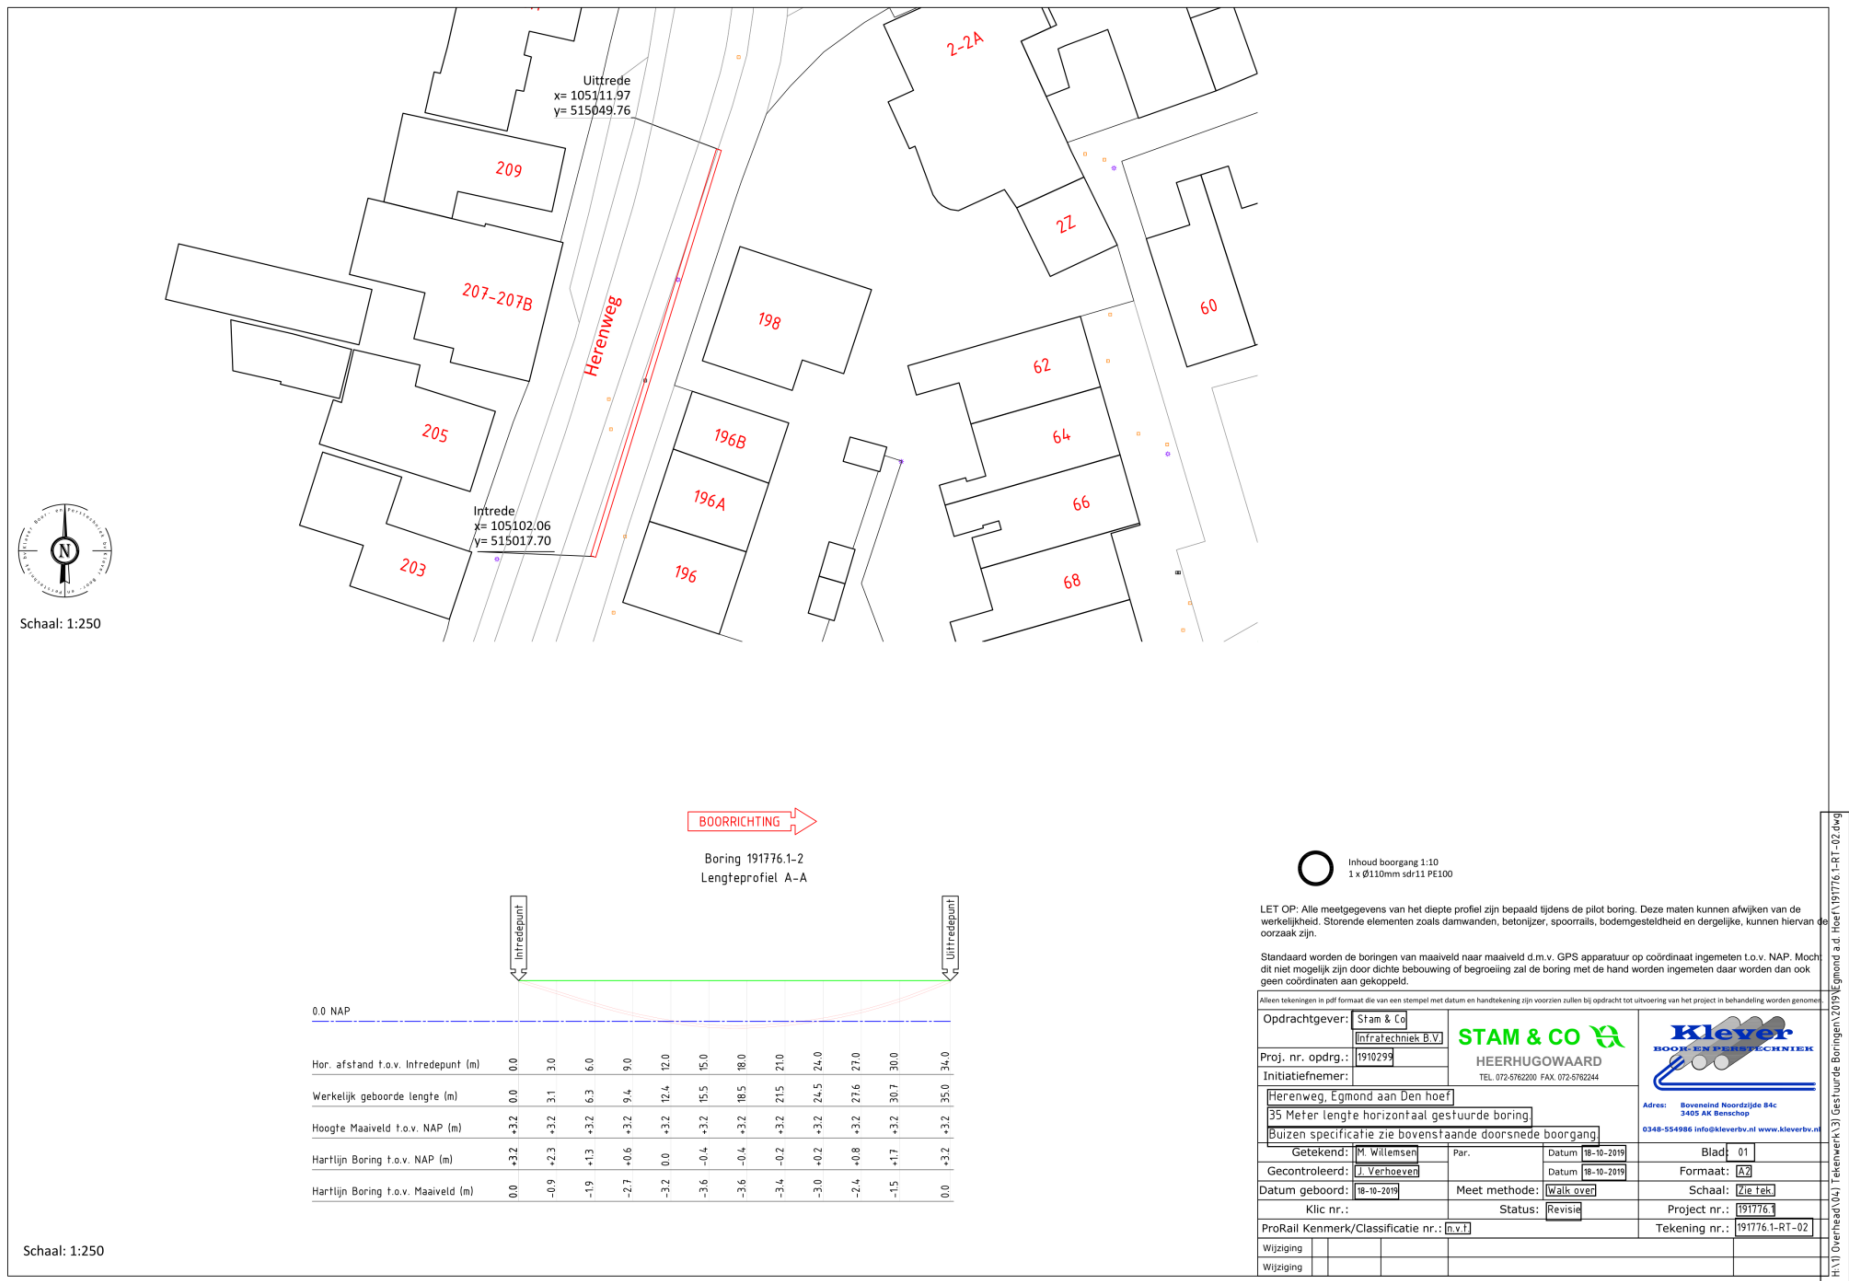

Thema: laagspanning
Tekeningnummer: 1009085524