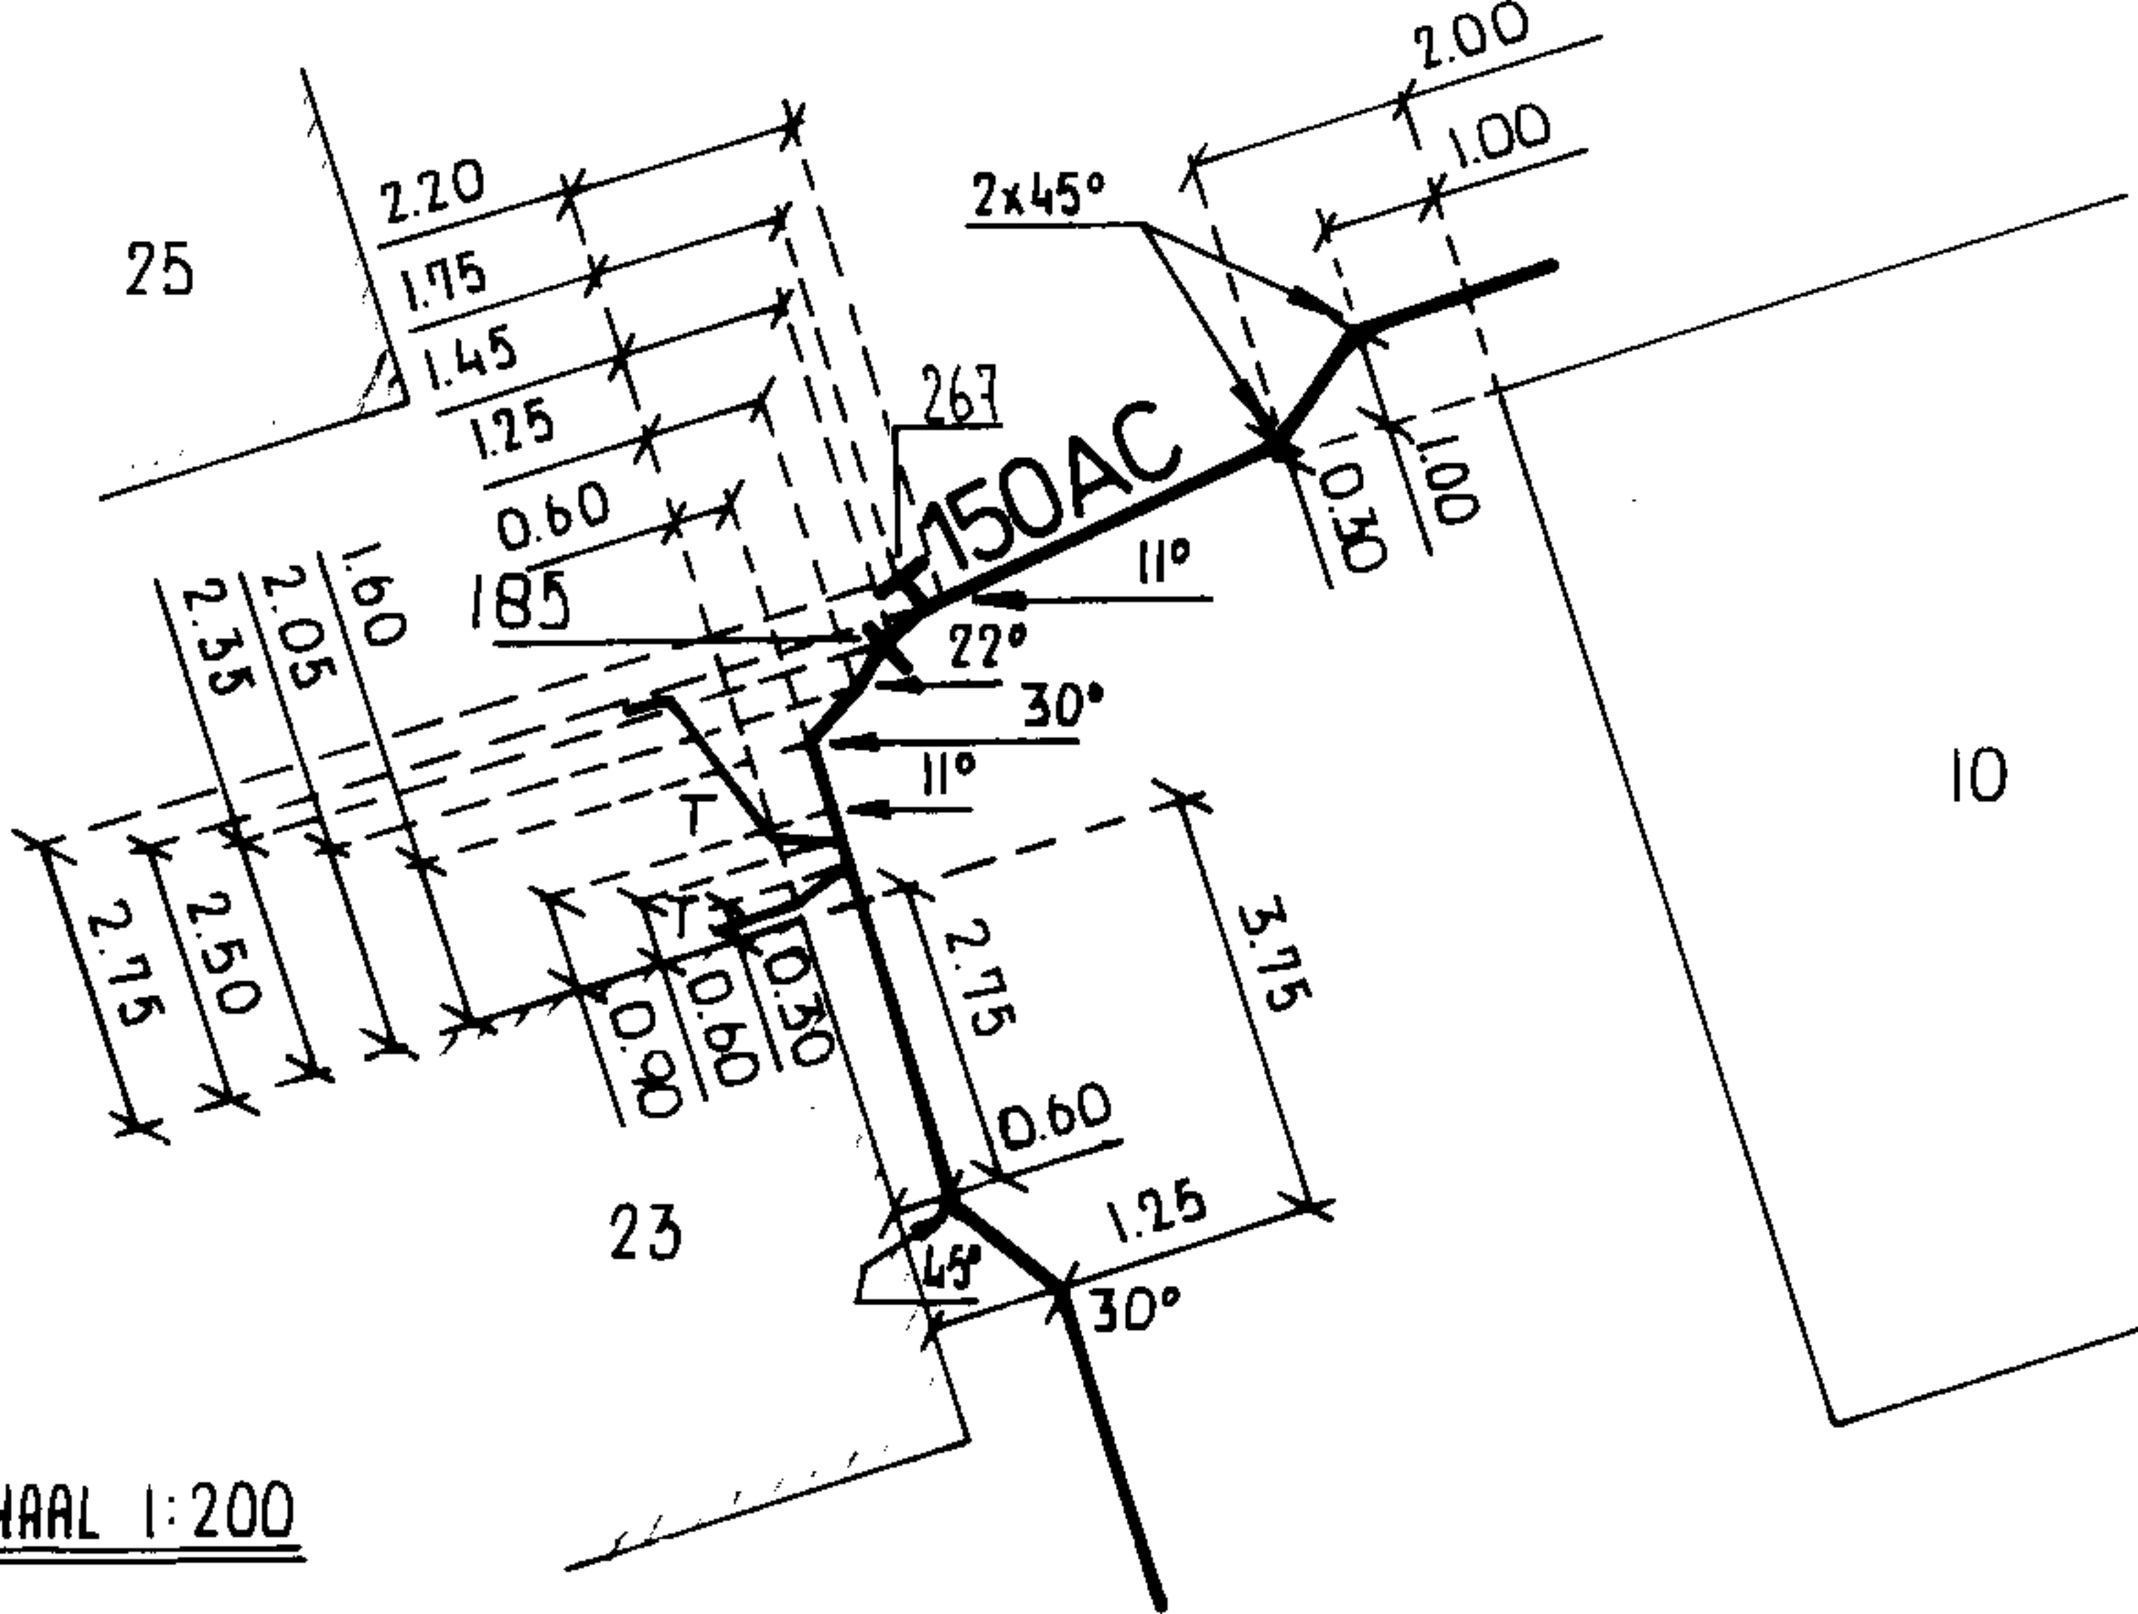
25
2.20
1.75
1.45
1.25
0.60
2.00
1.00
2x45°
267
150AC
0.30
1.00
11°
22°
30°
11°
185
160
2.05
2.35
2.75
2.50
0.80
0.60
0.30
2.75
3.75
0.60
1.25
45°
30°
23
10

SCHAAL 1:200