


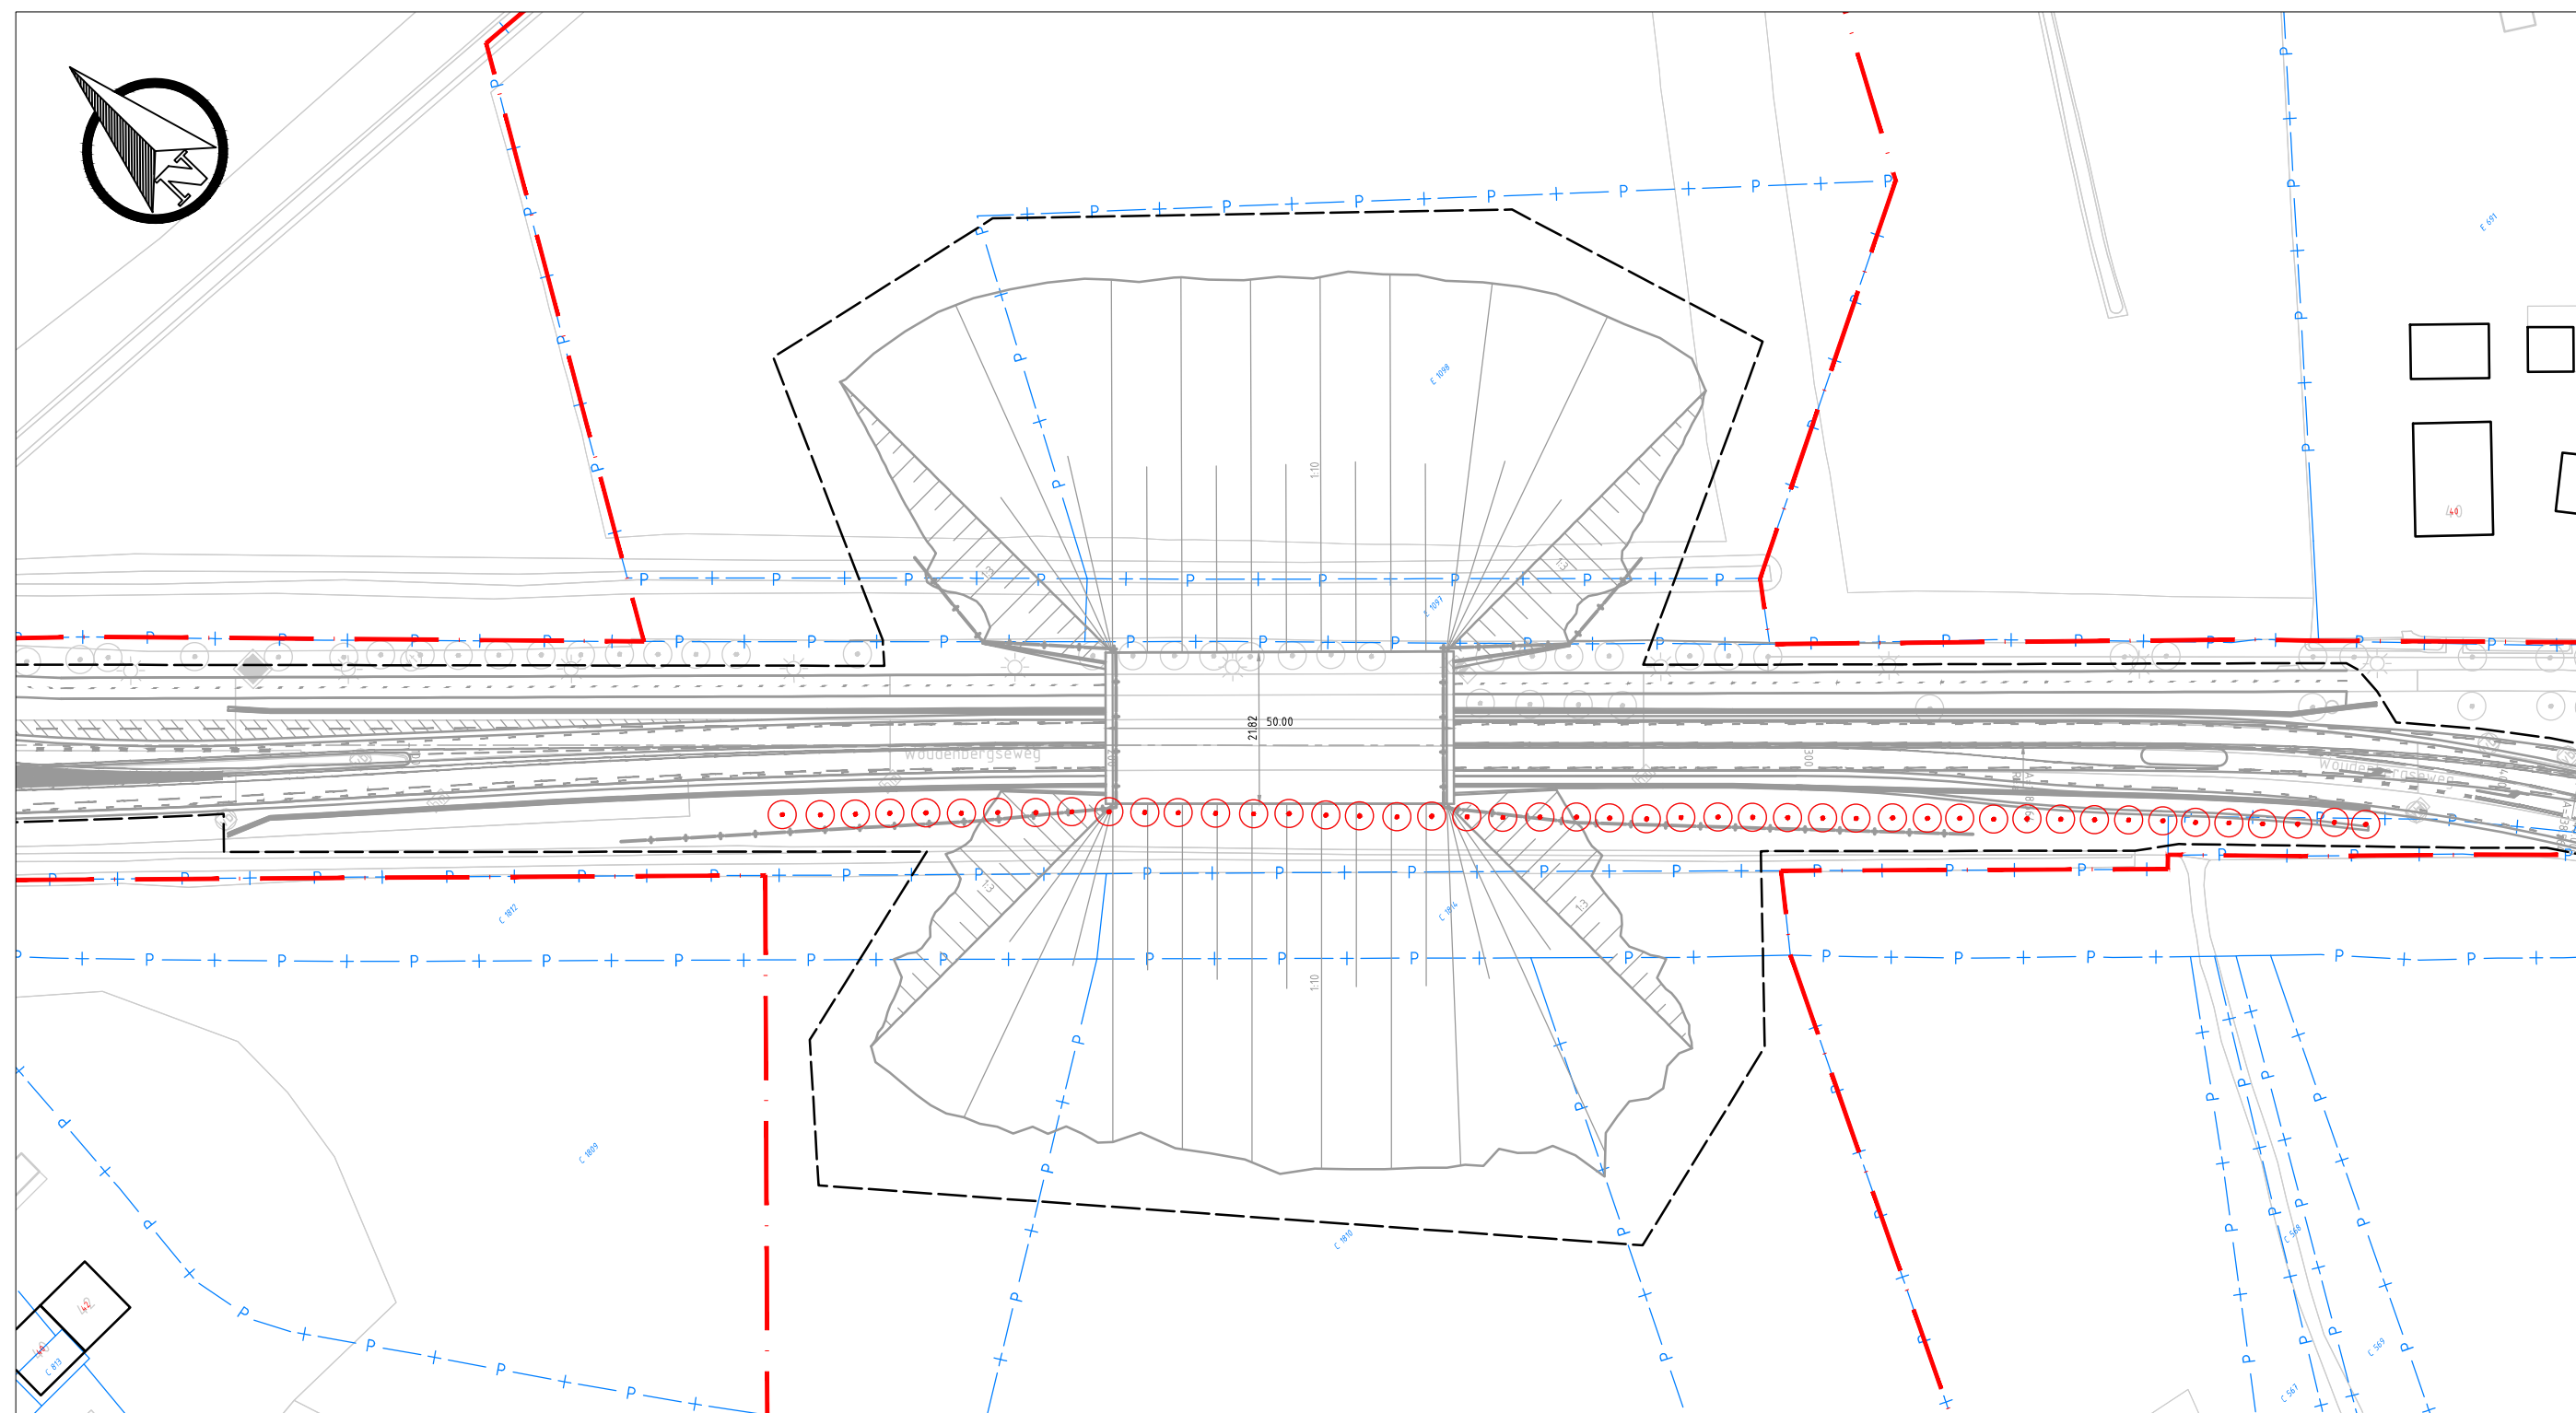

LEGENDA



Reeds gekapte bomen

SITUATIE

SCHAAL 1 : 1000



Tauw bv is gevestigd in
Amsterdam - Assen - Deventer
Eindhoven - Enschede
Leeuwarden - Rotterdam - Utrecht
www.tauw.nl

Project
Ecoduct N226

Opdrachtgever
Provincie Utrecht

Onderdeel
Referentie

Datum 29-03-2023

Getek. AVH

Gec.

Wijz.
A

Aard der wijziging

Datum

Get.

Gec.

Projectnummer
1261901

Tekeningnummer

Status
CONCEPT

Schaal
1:1000

Formaat
A3