





Uit onderzoek is gebleken dat de volgende asbesthoudende toepassingen in desbetreffend object aanwezig zijn;

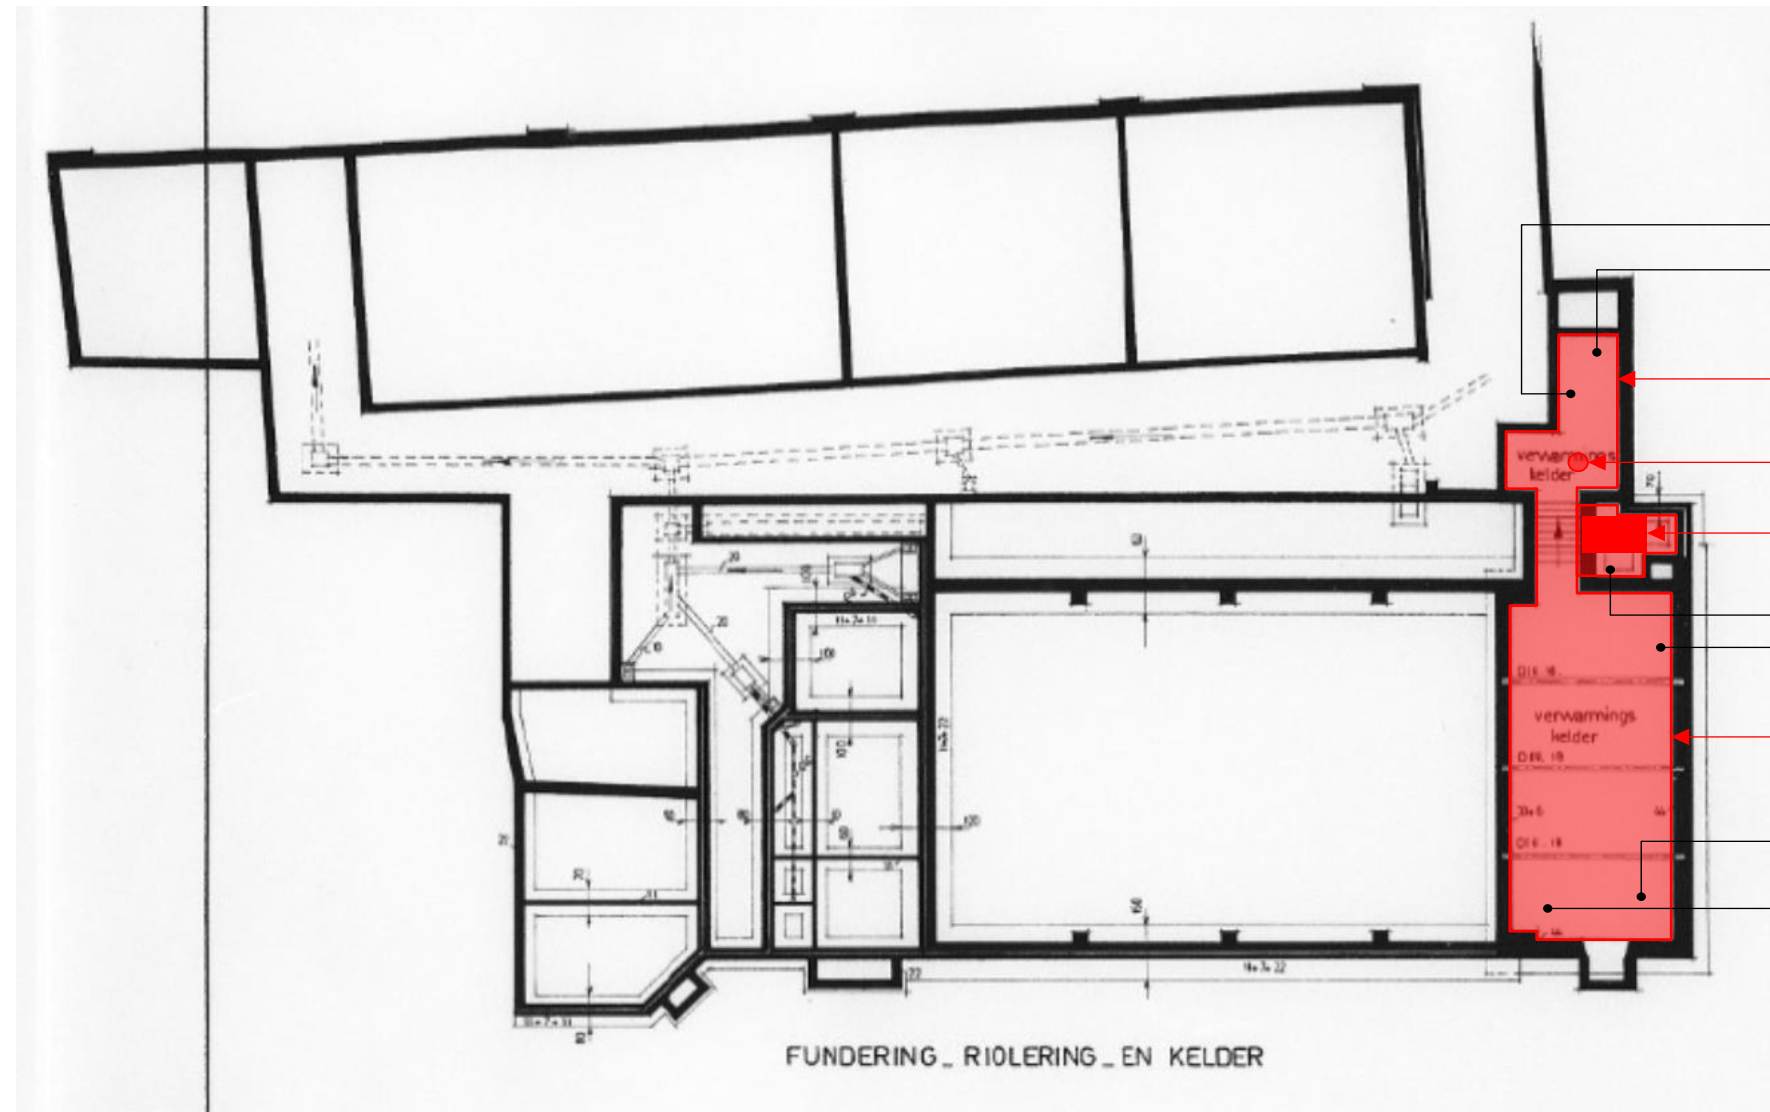

Kelder

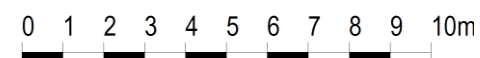

Verklaring asbesthoudende toepassing;

Binnen toepassingen:

- B07** Restanten leidingisolatie
- B08** Leidingisolatiespots
- B11** Flenspakking
- B12** Ketelfundatie (golflaat)

Voor een volledige omschrijving zie asbest inventarisatie 17050959-13304 versie 1 d.d. 5-februari-2019

Buiten toepassingen:



Opmerkingen/bijzonderheden:

Deze asbestsignaleringskaart geeft een globale weergave van de aanwezigheid van asbesthoudende materialen in dit object. Het kan zijn dat er inmiddels toepassingen tijdens een sanering zijn verwijderd. Ook kunnen er asbesthoudende toepassingen aanwezig zijn in schachten of constructies welke niet zichtbaar zijn. Deze niet zichtbare toepassingen zijn niet vermeld op deze asbestsignaleringskaart.

De (mogelijke) aanwezigheid van deze verdachte asbestbronnen is geen reden voor onrust. U loopt geen risico zolang u het asbest niet bewerkt, beschadigt of verwijderd.

- Heeft u twijfels of vragen inzake de aangegeven bronnen, neemt u dan contact op met de technisch beheerder op nummer: 071-5165499 ook in onderstaande gevallen;
- Als u wilt gaan klussen aan de onderdelen die mogelijk asbest bevatten,
 - Als u een beschadiging constateert aan de asbest toepassing,
 - Als u twijfelt of een materiaal asbestverdacht is, welke niet weergegeven is in bovenstaand overzicht,
 - Bij alle overige vragen inzake asbest.



Deze asbestsignaleringskaart niet verwijderen a.u.b.
Aan deze asbestsignaleringskaart kunnen geen rechten worden ontleend.

Dit document is in samenwerking opgesteld;




IDDs
's-Gravendijkseweg 37
2201 CZ Noordwijk
IDDs.NL

Postbus 126
2200 AC Noordwijk
info@idds.nl
T 071 – 402 85 86



Uit onderzoek is gebleken dat de volgende asbesthoudende toepassingen in desbetreffend object aanwezig zijn;

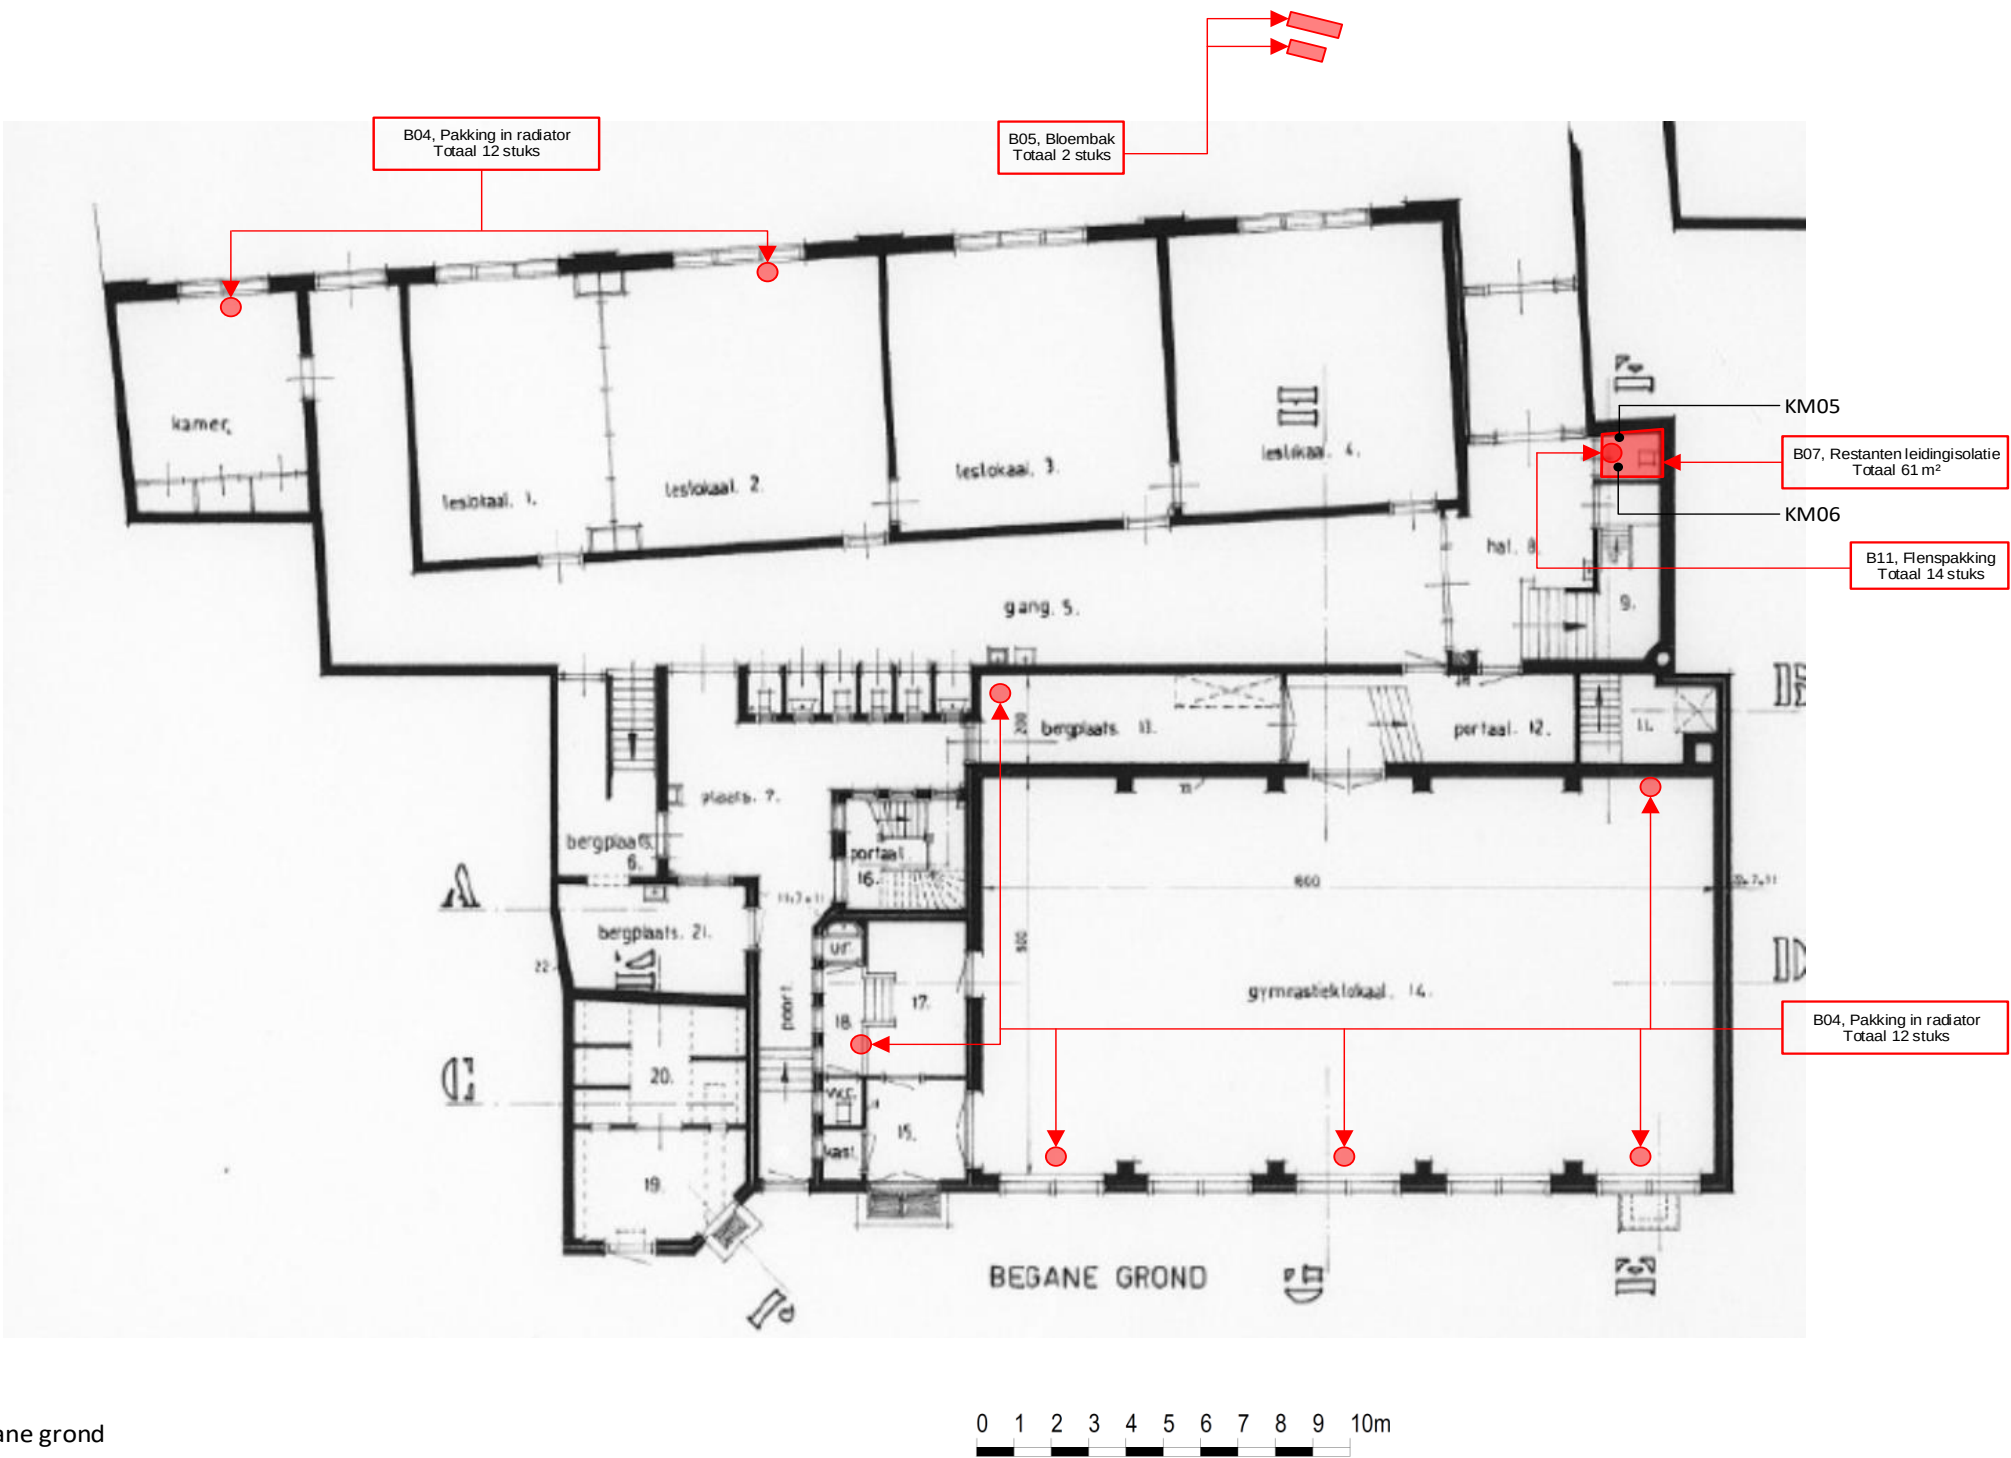

Verklaring asbesthoudende toepassing;	
Binnen toepassingen:	
B04	Packing in radiator
B07	Restanten leidingisolatie
B11	Flenspakking
Voor een volledige omschrijving zie asbest inventarisatie 17050959-13304 versie 1 d.d. 5-februari-2019	
Buiten toepassingen:	
B05	Bloembak

VOORZICHTIG ASBEST VERDACHT

Het inademen van asbeststof is schadelijk voor de gezondheid.

Houdt u aan de veiligheidsvoorschriften.

Opmerkingen/bijzonderheden:

Deze asbestsignaleringskaart geeft een globale weergave van de aanwezigheid van asbesthoudende materialen in dit object. Het kan zijn dat er inmiddels toepassingen tijdens een sanering zijn verwijderd. Ook kunnen er asbesthoudende toepassingen aanwezig zijn in schachten of constructies welke niet zichtbaar zijn. Deze niet zichtbare toepassingen zijn niet vermeld op deze asbestsignaleringskaart.

De (mogelijke) aanwezigheid van deze verdachte asbestbronnen is geen reden voor onrust. U loopt geen risico zolang u het asbest niet bewerkt, beschadigt of verwijdert.

Heeft u twijfels of vragen inzake de aangegeven bronnen, neemt u dan contact op met de technisch beheerder op nummer: 071-5165499 ook in onderstaande gevallen;

- Als u wilt gaan klussen aan de onderdelen die mogelijk asbest bevatten,
- Als u een beschadiging constateert aan de asbest toepassing,
- Als u twijfelt of een materiaal asbestverdacht is, welke niet weergegeven is in bovenstaand overzicht,
- Bij alle overige vragen inzake asbest.



Deze asbestsignaleringskaart niet verwijderen a.u.b.

Aan deze asbestsignaleringskaart kunnen geen rechten worden ontleend.

Dit document is in samenwerking opgesteld;

IDDs
's-Gravendijkseweg 37
2201 CZ Noordwijk
IDDs.NL

Postbus 126
2200 AC Noordwijk
info@idds.nl
T 071 – 402 85 86




Uit onderzoek is gebleken dat de volgende asbesthoudende toepassingen in desbetreffend object aanwezig zijn;

Verklaring asbesthoudende toepassing;

Binnen toepassingen:

Voor een volledige omschrijving zie asbest inventarisatie 17050959-13304 versie 1 d.d. 5-februari-2019

Buiten toepassingen:

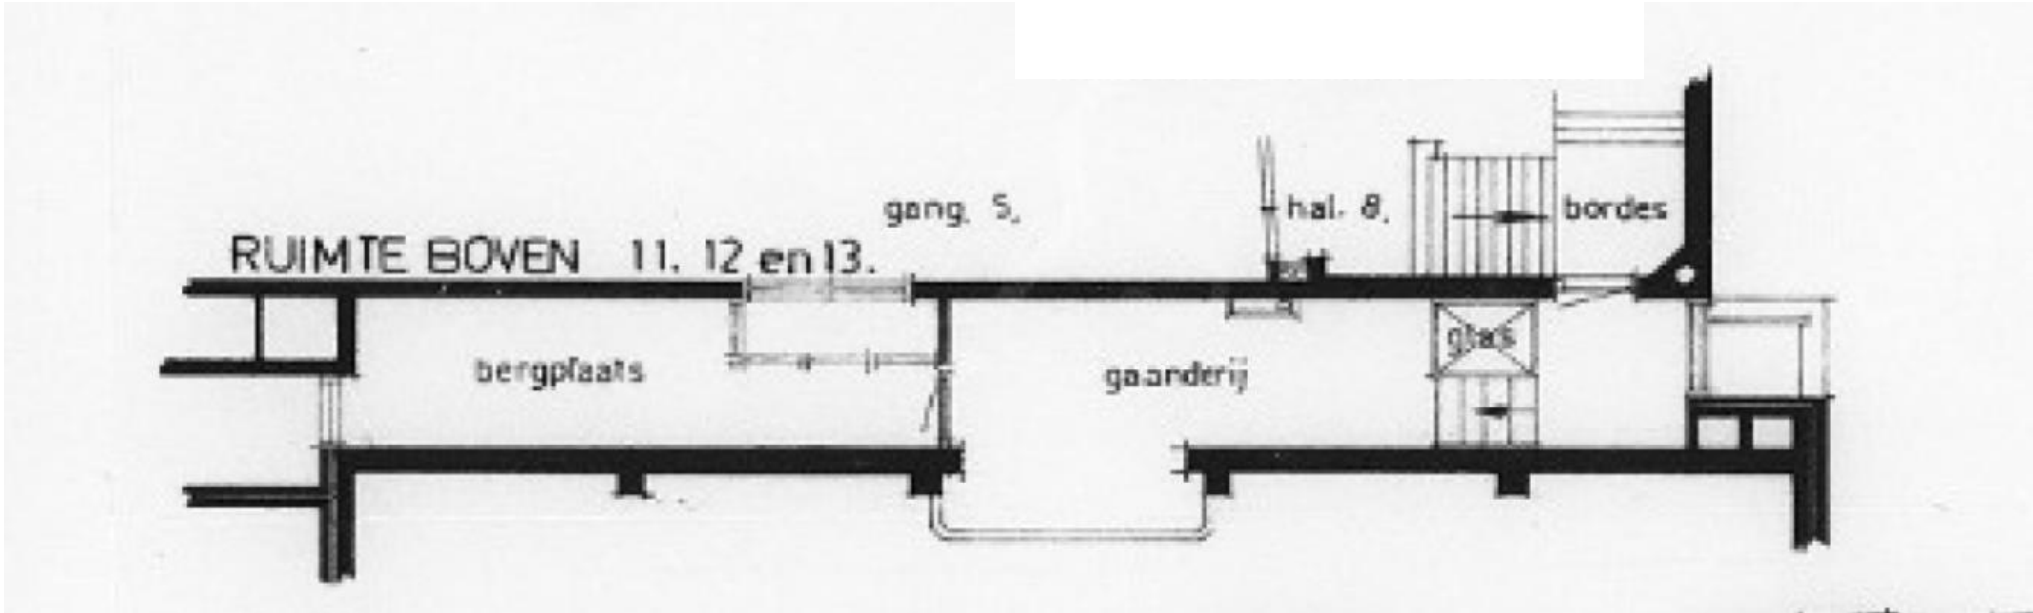

Tussenverdieping



Opmerkingen/bijzonderheden:
Deze asbestsignaleringskaart geeft een globale weergave van de aanwezigheid van asbesthoudende materialen in dit object. Het kan zijn dat er inmiddels toepassingen tijdens een sanering zijn verwijderd. Ook kunnen er asbesthoudende toepassingen aanwezig zijn in schachten of constructies welke niet zichtbaar zijn. Deze niet zichtbare toepassingen zijn niet vermeld op deze asbestsignaleringskaart.

De (mogelijke) aanwezigheid van deze verdachte asbestbronnen is geen reden voor onrust. U loopt geen risico zolang u het asbest niet bewerkt, beschadigt of verwijdert.
Heeft u twijfels of vragen inzake de aangegeven bronnen, neemt u dan contact op met de technisch beheerder op nummer: 071-5165499 ook in onderstaande gevallen;
- Als u wilt gaan klussen aan de onderdelen die mogelijk asbest bevatten,
- Als u een beschadiging constateert aan de asbest toepassing,
- Als u twijfelt of een materiaal asbestverdacht is, welke niet weergegeven is in bovenstaand overzicht,
- Bij alle overige vragen inzake asbest.



Deze asbestsignaleringskaart niet verwijderen a.u.b.
Aan deze asbestsignaleringskaart kunnen geen rechten worden ontleend.

Dit document is in samenwerking opgesteld;




IDDS
's-Gravendijkseweg 37
2201 CZ Noordwijk
info@idds.nl
IDDS.NL


Postbus 126
2200 AC Noordwijk
info@idds.nl
T 071 – 402 85 86



Uit onderzoek is gebleken dat de volgende asbesthoudende toepassingen in desbetreffend object aanwezig zijn;

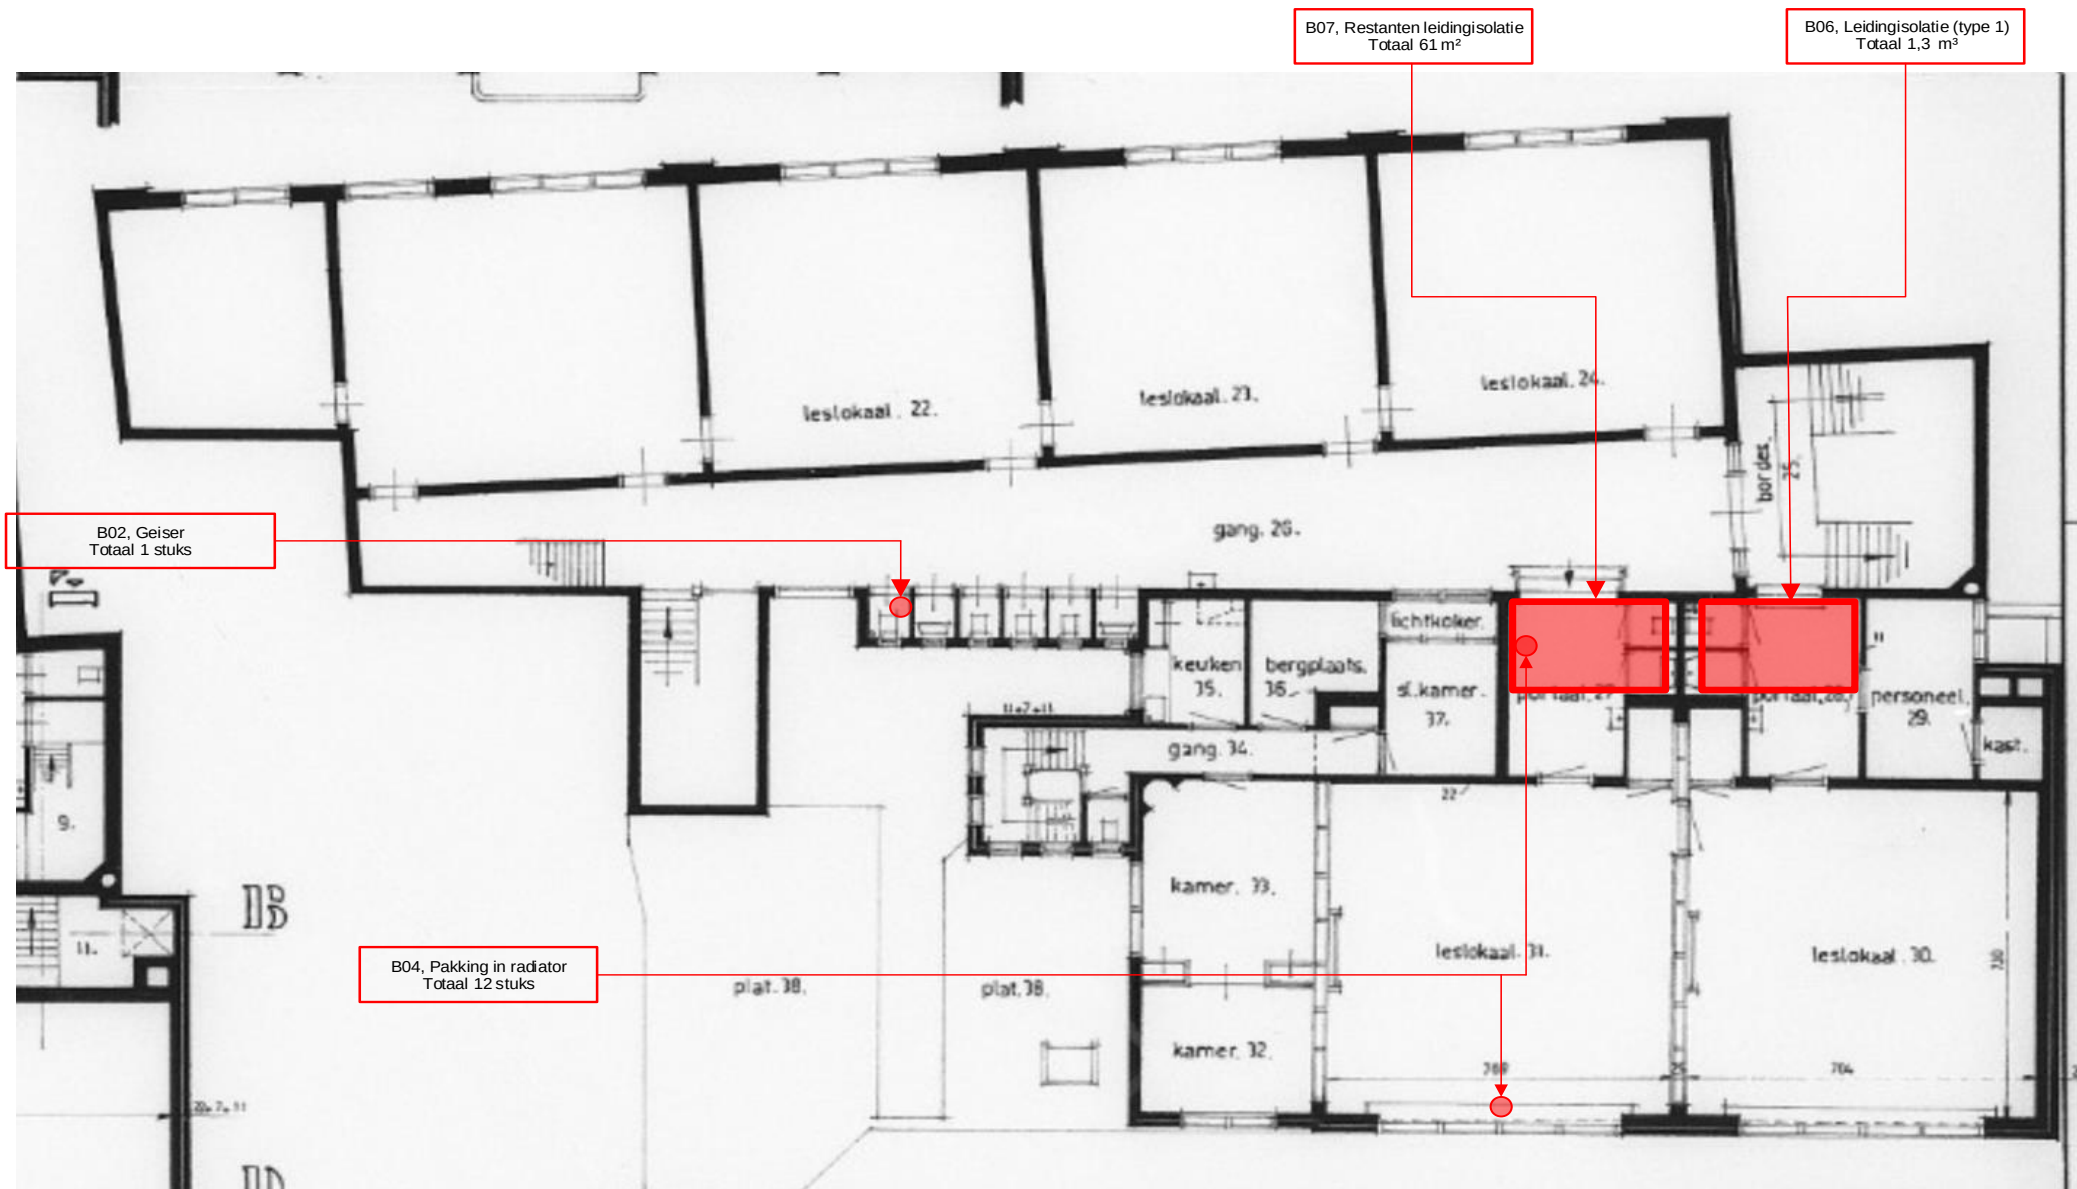

1e verdieping

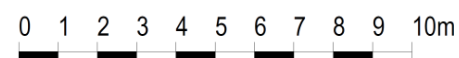

Verklaring asbesthoudende toepassing;

Binnen toepassingen:

- B02** Geiser
- B04** Pakking in radiator
- B06** Leidingisolatie (type 1)
- B07** Restanten leidingisolatie

Voor een volledige omschrijving zie asbest inventarisatie 17050959-13304 versie 1 d.d. 5-februari-2019

Buiten toepassingen:



Opmerkingen/bijzonderheden:

Deze asbestsignaleringskaart geeft een globale weergave van de aanwezigheid van asbesthoudende materialen in dit object. Het kan zijn dat er inmiddels toepassingen tijdens een sanering zijn verwijderd. Ook kunnen er asbesthoudende toepassingen aanwezig zijn in schachten of constructies welke niet zichtbaar zijn. Deze niet zichtbare toepassingen zijn niet vermeld op deze asbestsignaleringskaart.

De (mogelijke) aanwezigheid van deze verdachte asbestbronnen is geen reden voor onrust. U loopt geen risico zolang u het asbest niet bewerkt, beschadigt of verwijdert.

Heeft u twijfels of vragen inzake de aangegeven bronnen, neemt u dan contact op met de technisch beheerder op nummer: 071-5165499 ook in onderstaande gevallen;

- Als u wilt gaan klussen aan de onderdelen die mogelijk asbest bevatten,
- Als u een beschadiging constateert aan de asbest toepassing,
- Als u twijfelt of een materiaal asbestverdacht is, welke niet weergegeven is in bovenstaand overzicht,
- Bij alle overige vragen inzake asbest.



Deze asbestsignaleringskaart niet verwijderen a.u.b.
Aan deze asbestsignaleringskaart kunnen geen rechten worden ontleend.


Dit document is in samenwerking opgesteld;



IDDs
's-Gravendijkseweg 37
2201 CZ Noordwijk
info@idds.nl
T 071 – 402 85 86



Uit onderzoek is gebleken dat de volgende asbesthoudende toepassingen in desbetreffend object aanwezig zijn;

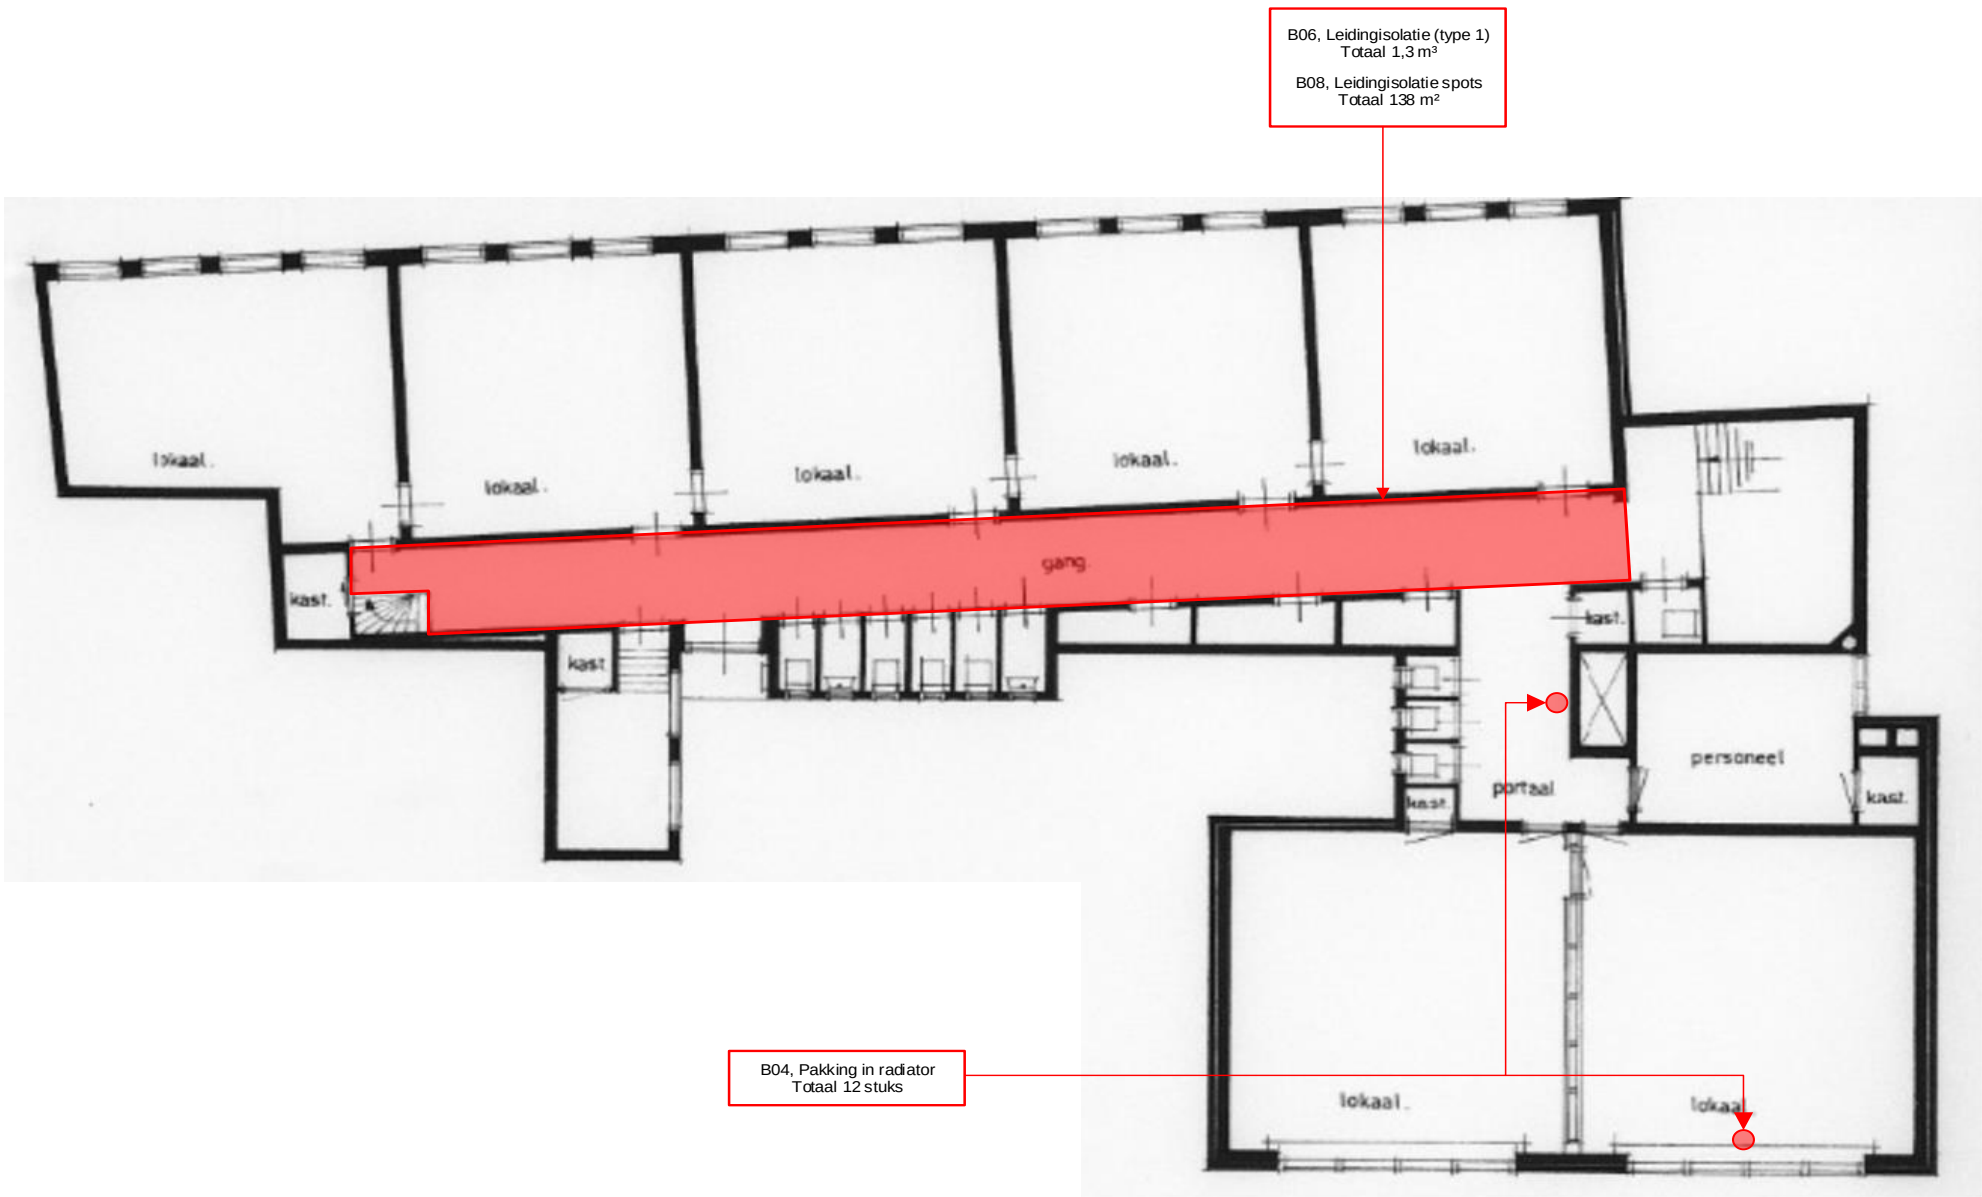

2e verdieping



Verklaring asbesthoudende toepassing;	
Binnen toepassingen:	
B04	Pakking in radiator
B06	Leidingisolatie (type 1)
B08	Leidingisolatiespots
Voor een volledige omschrijving zie asbest inventarisatie 17050959-54927 versie 1 d.d. 5-februari-2019	

Buiten toepassingen:



Opmerkingen/bijzonderheden:

Deze asbestsignaleringskaart geeft een globale weergave van de aanwezigheid van asbesthoudende materialen in dit object. Het kan zijn dat er inmiddels toepassingen tijdens een sanering zijn verwijderd. Ook kunnen er asbesthoudende toepassingen aanwezig zijn in schachten of constructies welke niet zichtbaar zijn. Deze niet zichtbare toepassingen zijn niet vermeld op deze asbestsignaleringskaart.

De (mogelijke) aanwezigheid van deze verdachte asbestbronnen is geen reden voor onrust. U loopt geen risico zolang u het asbest niet bewerkt, beschadigt of verwijdert.

Heeft u twijfels of vragen inzake de aangegeven bronnen, neemt u dan contact op met de technisch beheerder op nummer: 071-5165499 ook in onderstaande gevallen;

- Als u wilt gaan klussen aan de onderdelen die mogelijk asbest bevatten,
- Als u een beschadiging constateert aan de asbest toepassing,
- Als u twijfelt of een materiaal asbestverdacht is, welke niet weergegeven is in bovenstaand overzicht,
- Bij alle overige vragen inzake asbest.



Deze asbestsignaleringskaart niet verwijderen a.u.b.
Aan deze asbestsignaleringskaart kunnen geen rechten worden ontleend.

Dit document is in samenwerking opgesteld;

Leiden

IDDS
's-Gravendijkseweg 37
2201 CZ Noordwijk
info@idds.nl
T 071 – 402 85 86

Postbus 126
2200 AC Noordwijk
info@idds.nl
T 071 – 402 85 86

Versie 1.0 dd. 13 februari 2019 Blad 5 van 5