


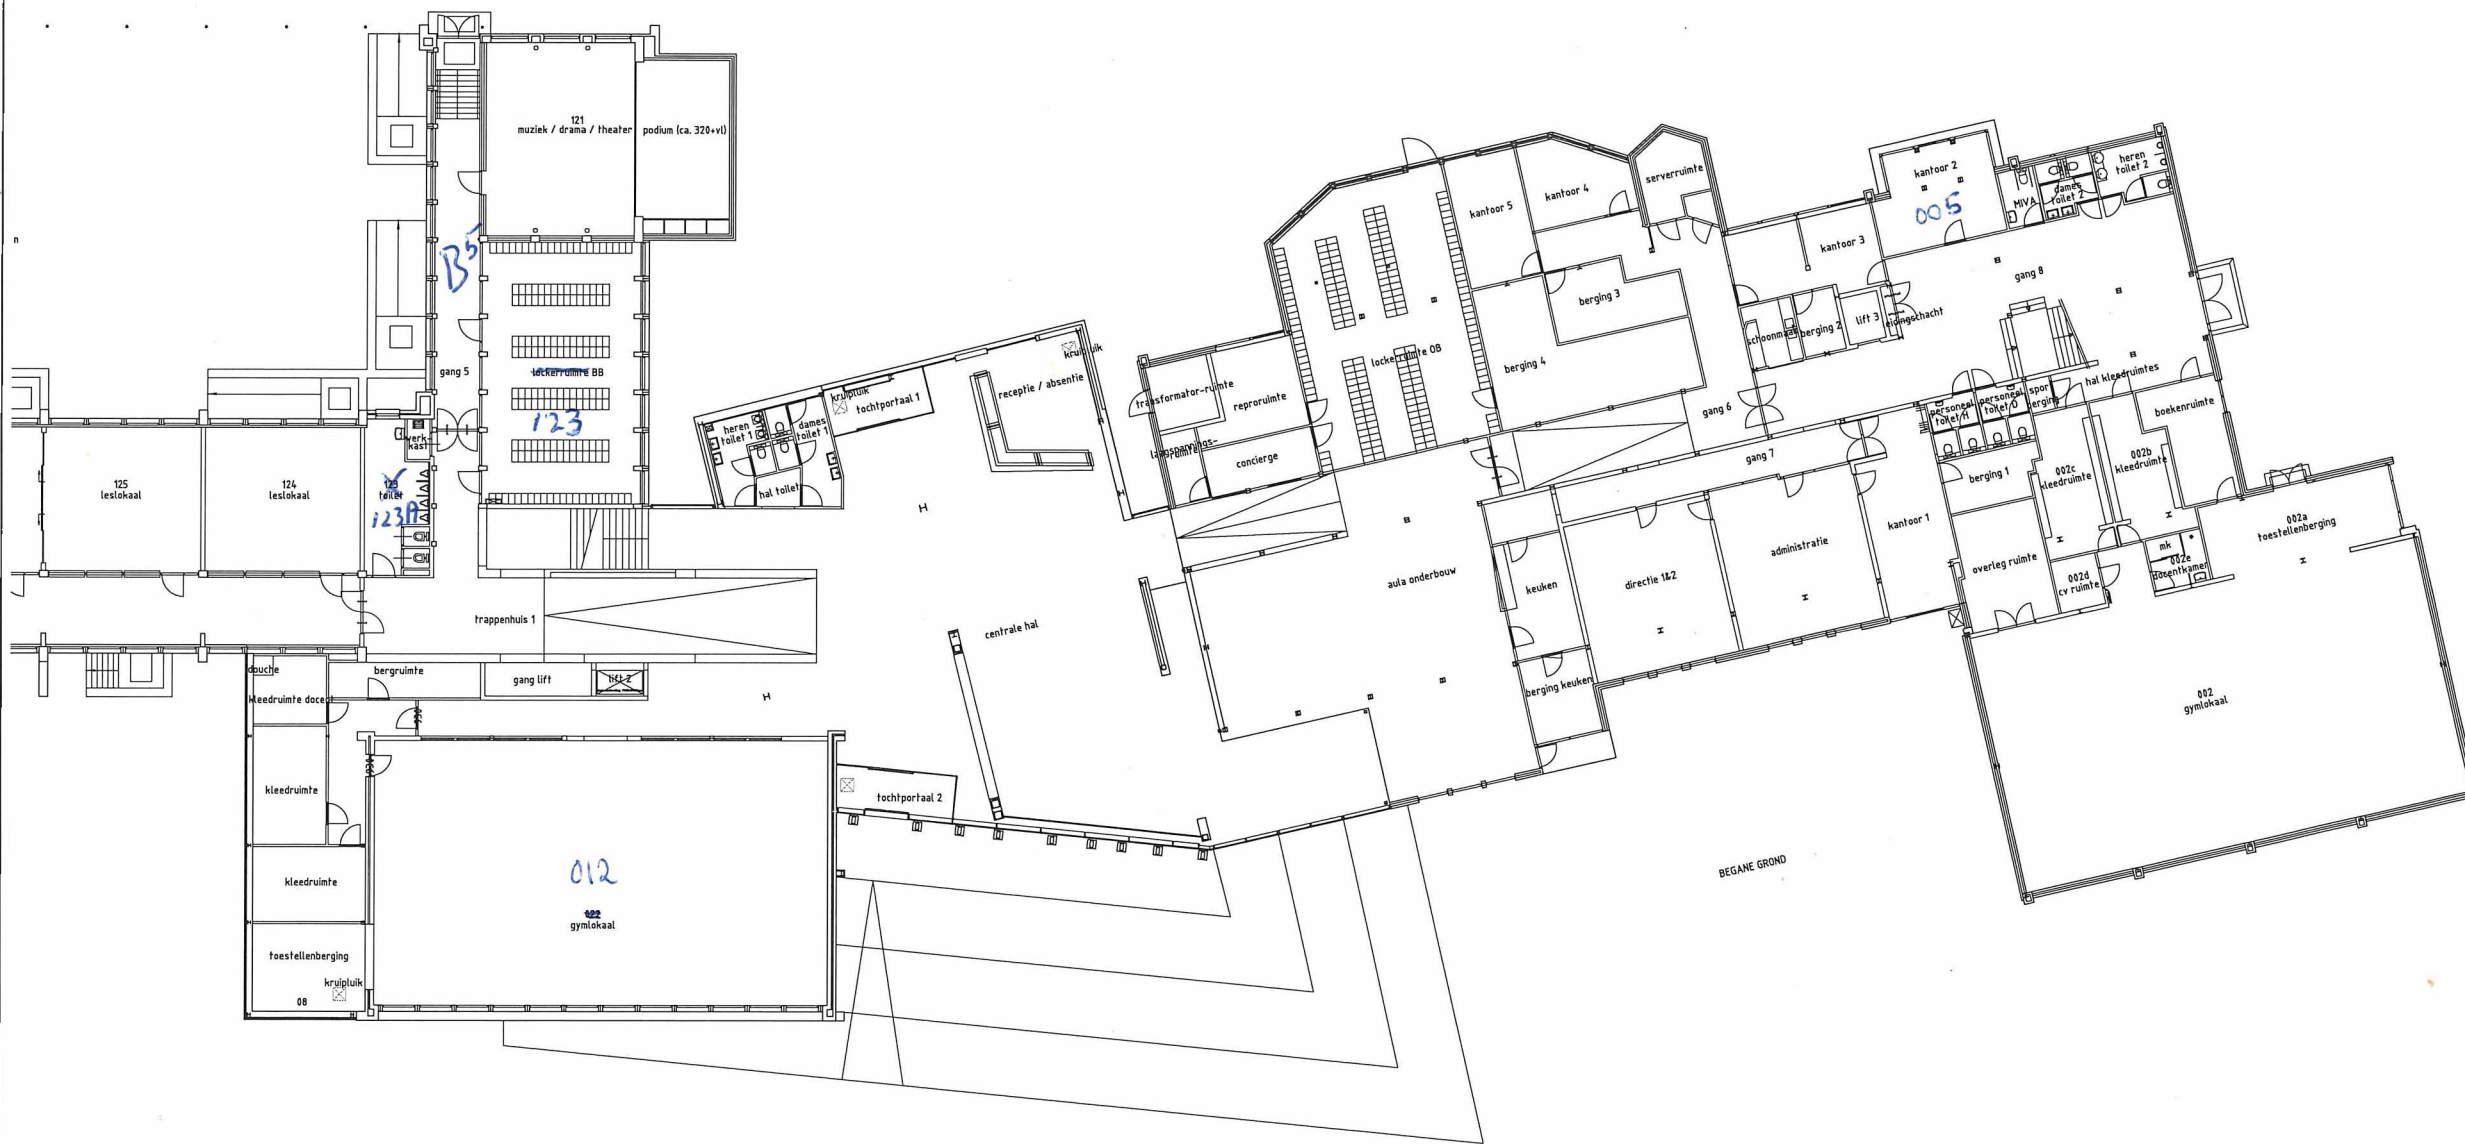


SITUATIE 1:2000

Objectnaam: LANDSTEDE  
 Kamperweg 11e Zwolle  
 Onderwerp: BOUWKUNDIGE PLATTEGROND  
 Begane Grond (Deel 2)

Schaal: 1:2000  
 Datum: 19-02-2019  
 Tekenaar: RSC / DION  
 Tekening: 001 / 001

BG-002 A0