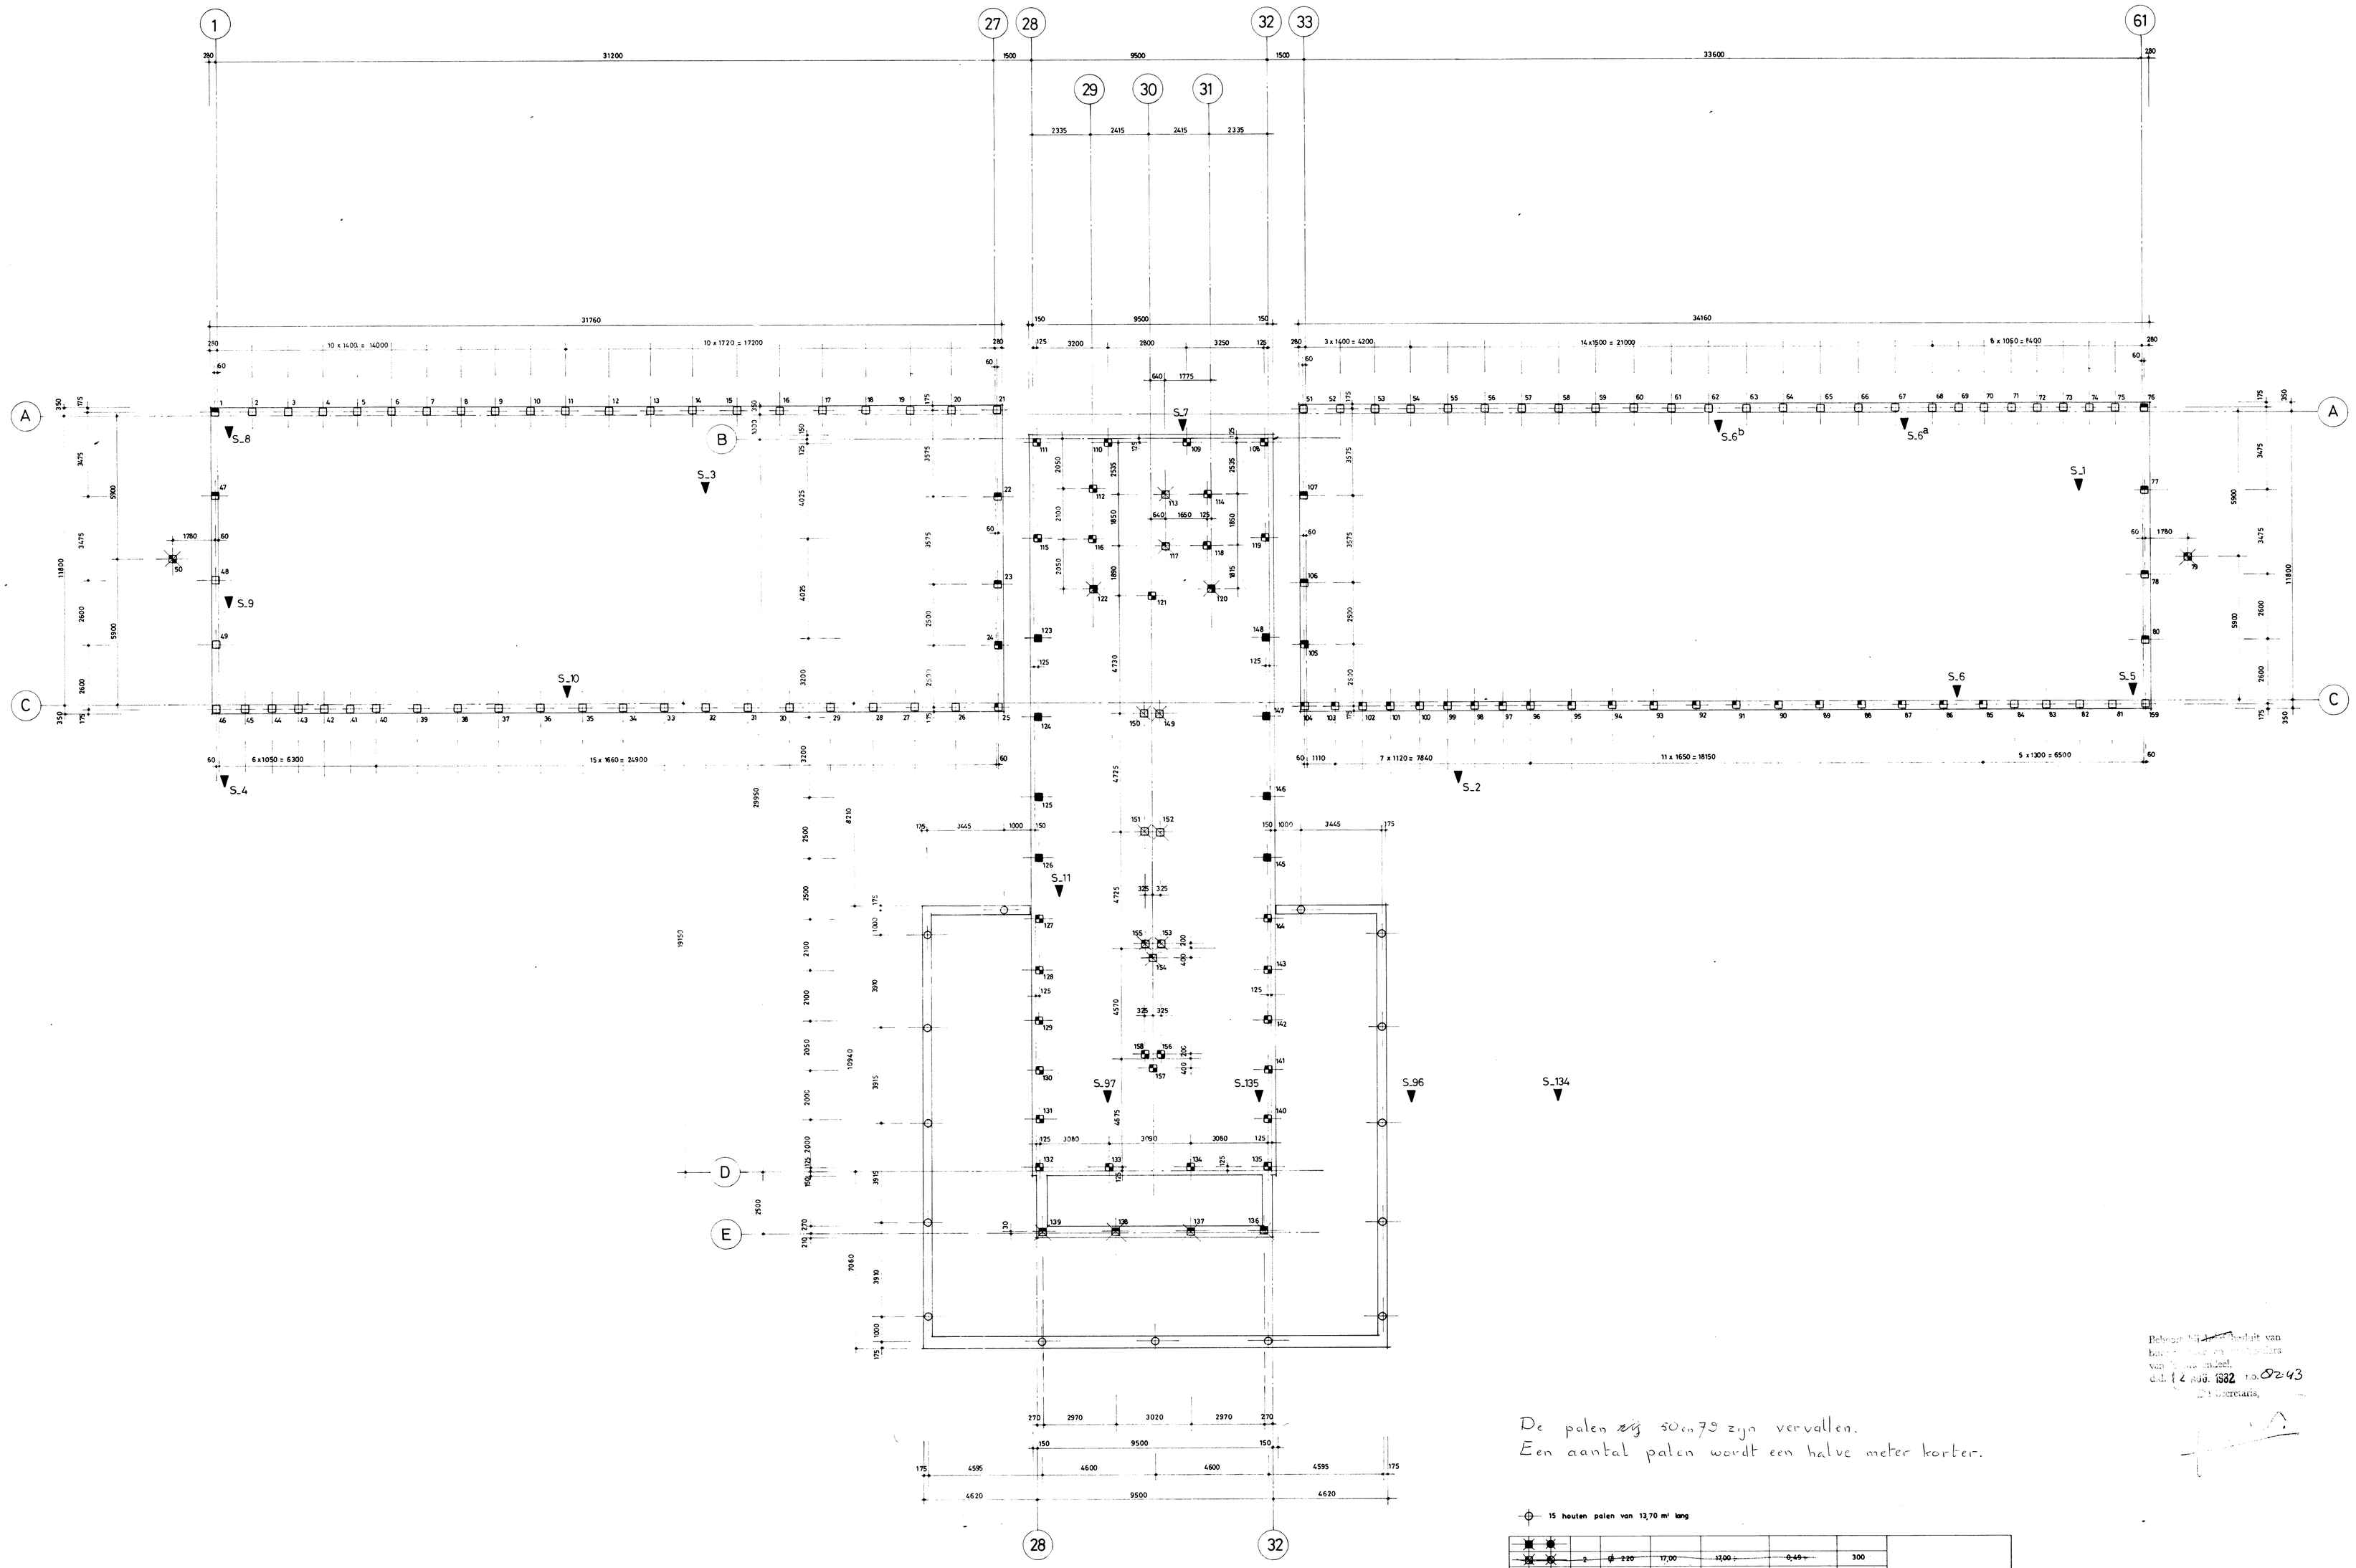

De palen zijn 50 en 79 zijn vervallen.
Een aantal palen wordt een halve meter korter.

Totaal 159 voorgespannen betonpalen

15 houten palen van 13,70 m' lang

	merk	aantal	schacht in mm	paallengte in m'	paalpunt niveau t.o.v. N.A.P.	afhaakhoogte t.o.v. N.A.P.	steklengte in mm
		2	⌀ 220	17,00	13,00 ÷	0,49 ÷	300
		2	⌀ 220	15,00 ~~14,50~~	17,00 ÷	2,69 ÷	200
		4	⌀ 220	16,00	17,00 ÷	1,58 ÷	300
		5	⌀ 250	15,00 ~~14,50~~	17,00 ÷	2,69 ÷	200
		4	⌀ 250	14,00	16,00 ÷	2,69 ÷	300
		8	⌀ 290	14,00	16,00 ÷	2,69 ÷	200
		28	⌀ 290	15,00 ~~14,50~~	17,00 ÷	2,69 ÷	200
		2	⌀ 250	16,00	16,00 ÷	0,49 ÷	300
		10	⌀ 250	17,00	17,00 ÷	0,49 ÷	300
		21	⌀ 290	16,00	16,00 ÷	0,49 ÷	300
		73	⌀ 290	17,00	17,00 ÷	0,49 ÷	300

peil = 0,40 m + N.A.P.

hewerk aanvangen bij sondering 4

te gebruiken heiblok

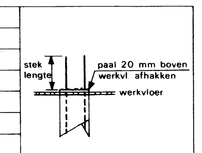

na het heien moeten alle paalmaatstanden ≯30 mm zo spoedig mogelijk aan ons bureau worden doorgegeven

BORDEREL EN OPMERKINGEN

de secretaris,

opdrachtgever	B.V. AANNEMINGSBEDRIJF IJSSELBOUW		
werk	gemeentehuis te 's-Gravendeel	werknr	82003
onderwerp	Palenplan	archiefnr	
datum	15-7-'82	schaal 1:100	getGL gezd	formaat	75 x 105
gewijzigd			
sramota partners bv architekten bna			tekening nr
oostzeedijk 238		010 - 14 98 23	B_101
3063 bp rotterdam		010 - 33 26 11	