


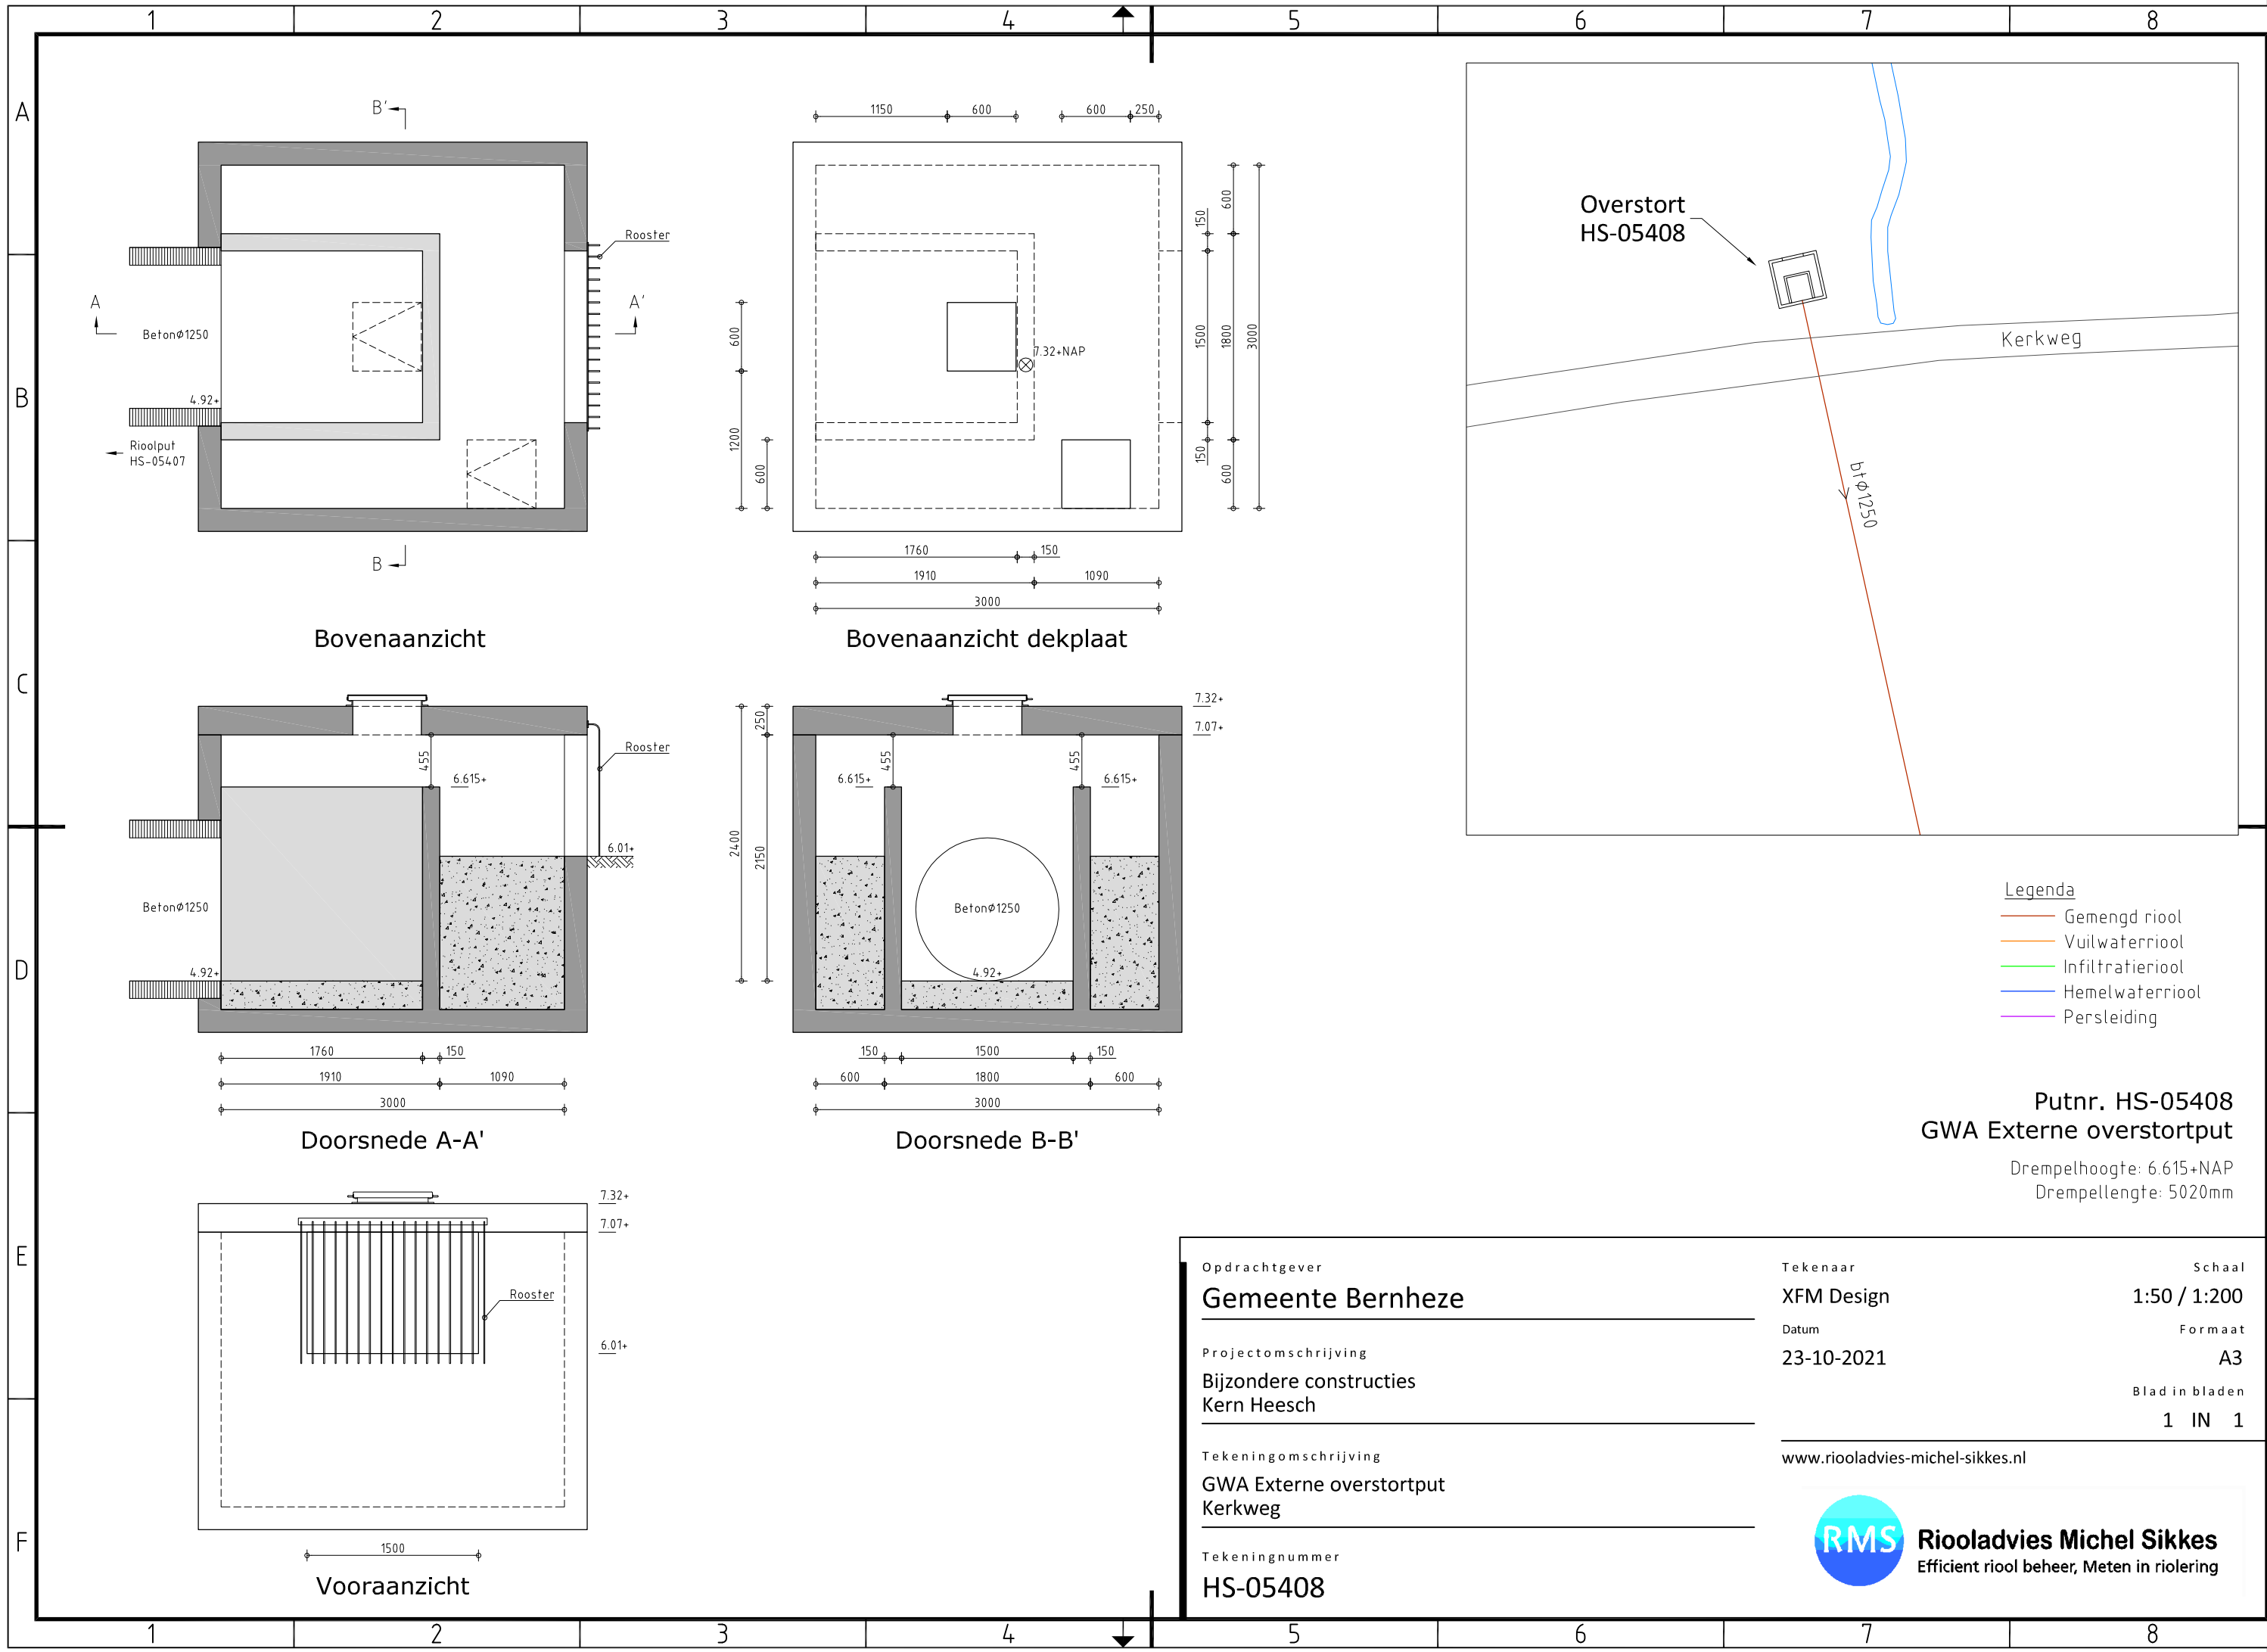

Overstort
HS-05408

Kerkweg

Legenda

- Gemengd riool
- Vuilwaterriool
- Infiltratieriool
- Hemelwaterriool
- Persleiding

Putnr. HS-05408
GWA Externe overstortput

Drempelhoogte: 6.615+NAP
Drempellengte: 5020mm

Opdrachtgever
Gemeente Bernheze

Projectomschrijving
**Bijzondere constructies
Kern Heesch**

Tekeningomschrijving
**GWA Externe overstortput
Kerkweg**

Tekeningnummer
HS-05408

Tekenaar
XFM Design

Datum
23-10-2021

www.riooladvies-michel-sikkes.nl

Schaal
1:50 / 1:200

Formaat
A3

Blad in bladen
1 IN 1



Riooladvies Michel Sikkes
Efficient riool beheer, Meten in riolering