




Winterswijk Centrum

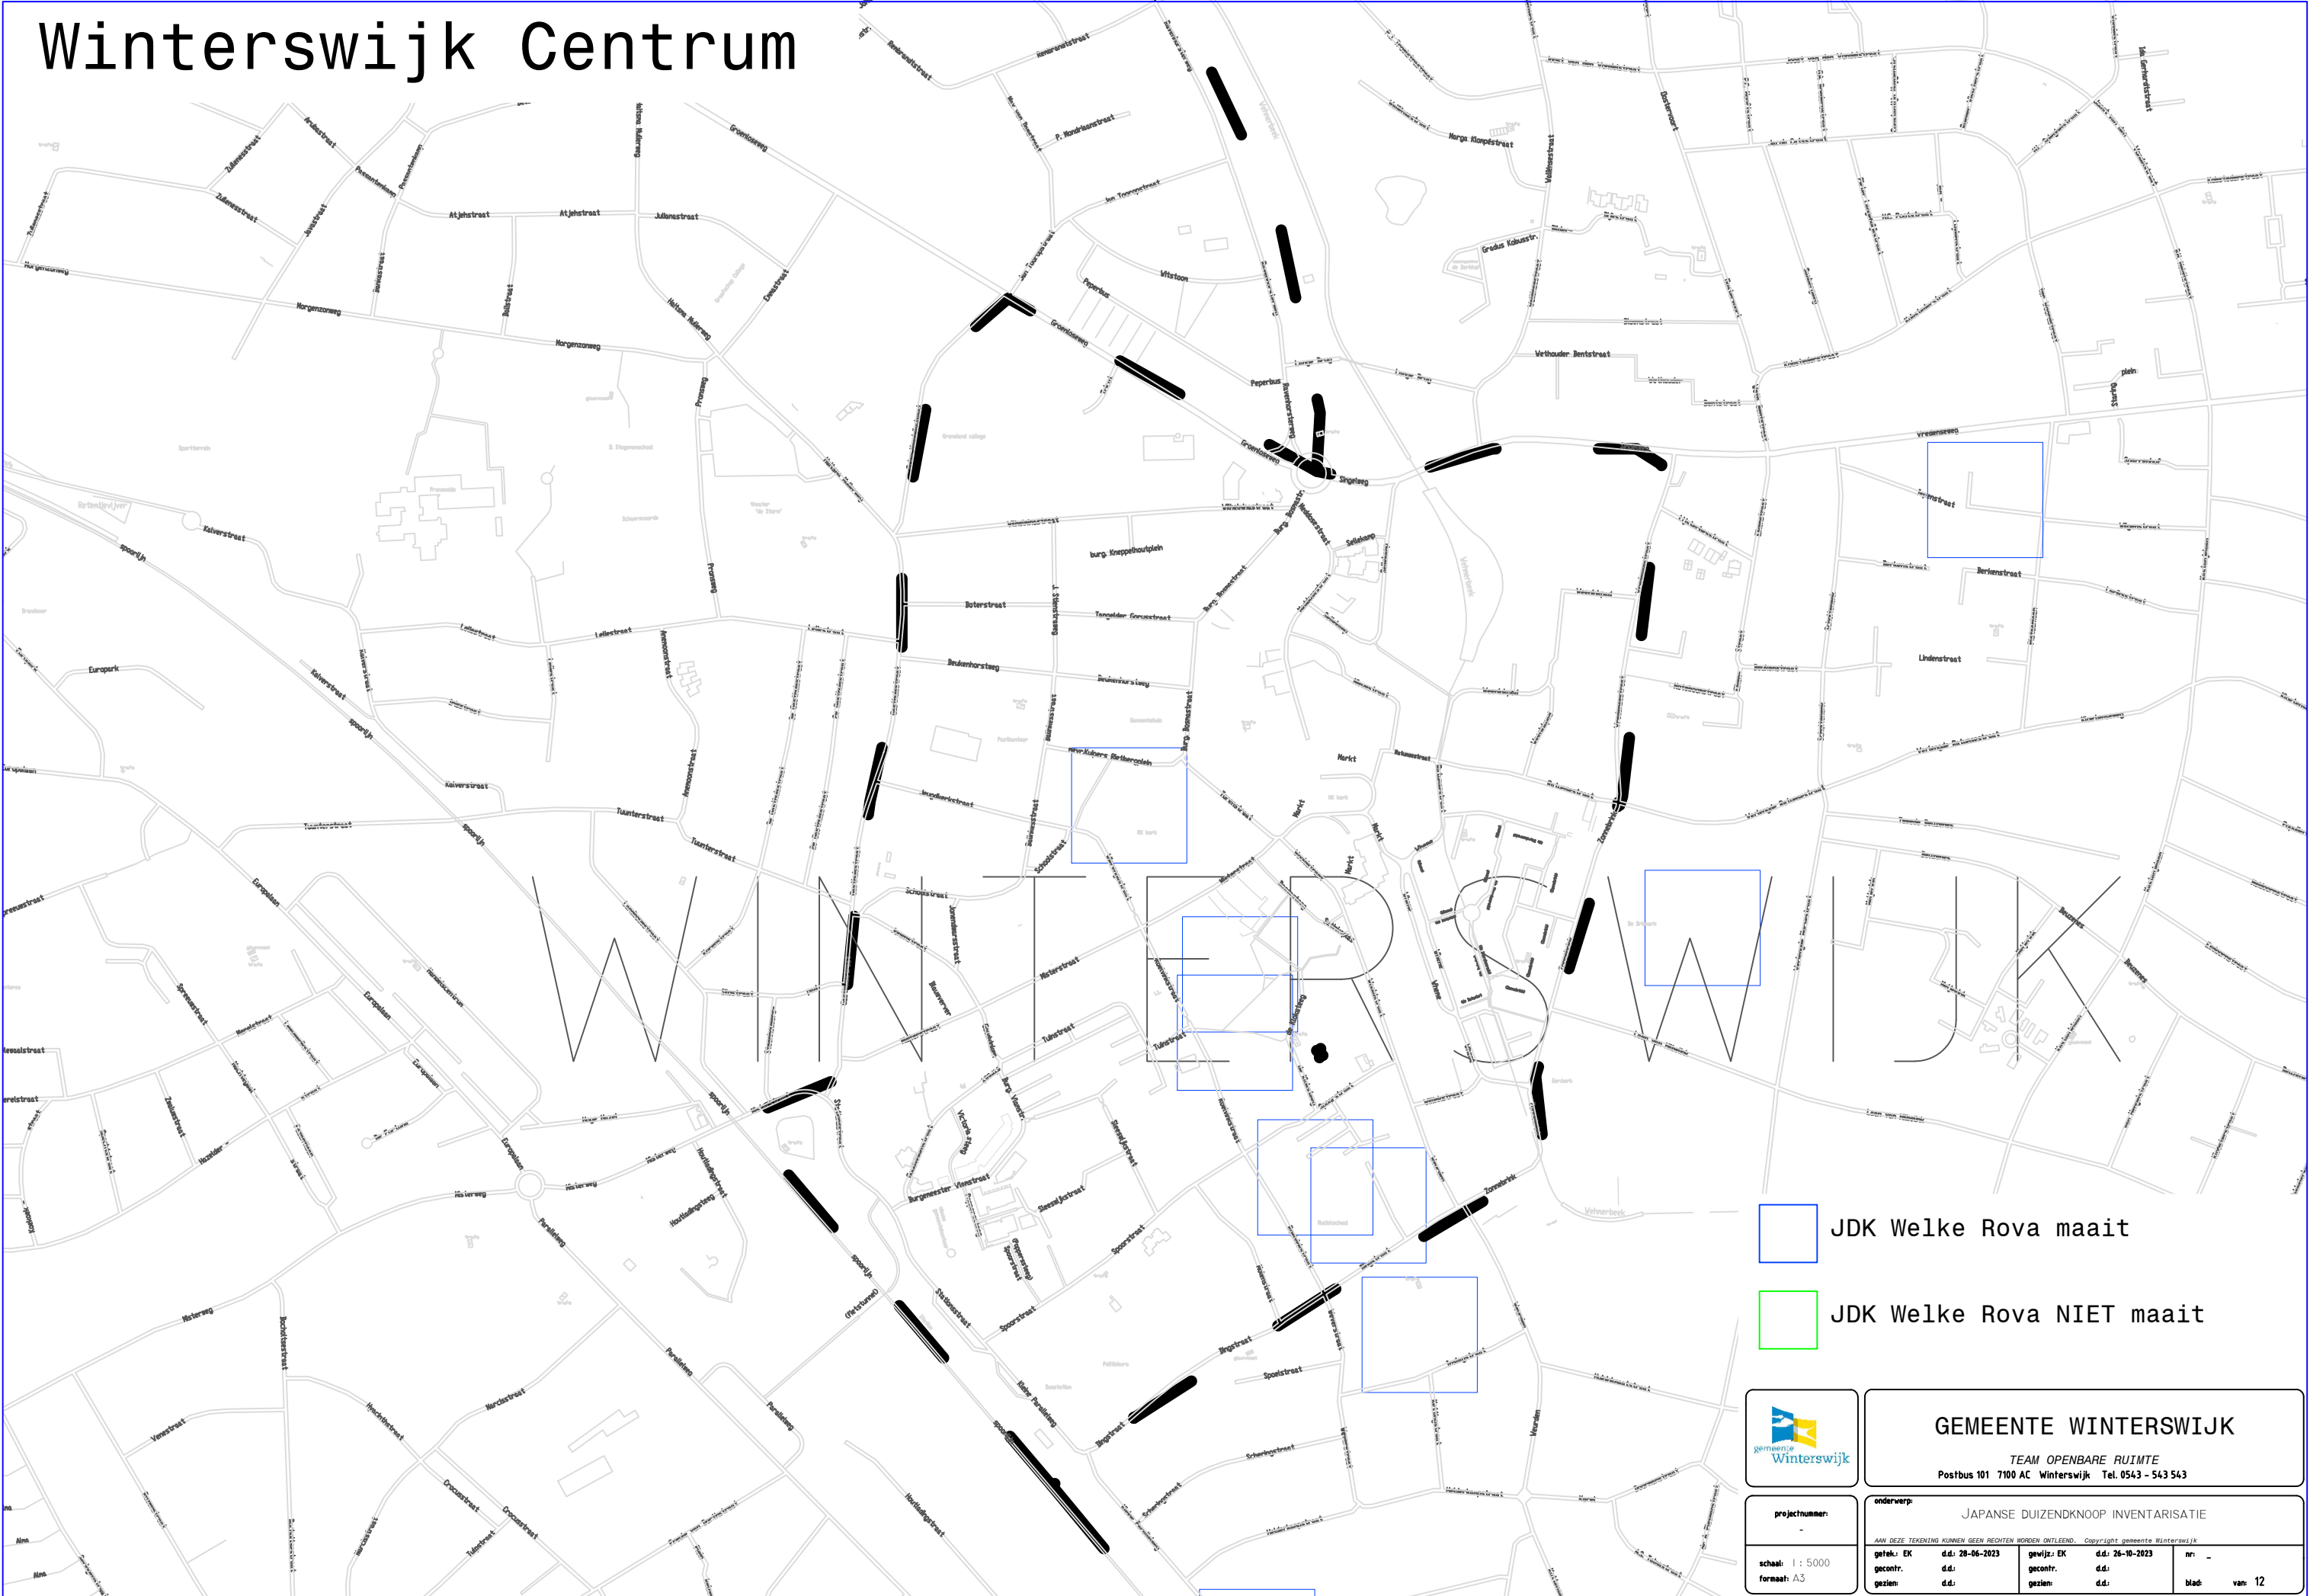




GEMEENTE WINTERSWIJK
TEAM OPENBARE RUIMTE
Postbus 101 7100 AC Winterswijk Tel. 0543 - 543 543

projectnummer: -				onderwerp: JAPANESE DUIZENDKNOOP INVENTARISATIE	
schaal: 1 : 5000				aan DEZE TEKENING KUNNEN GEEN RECHTEN WORDEN ONTLEEND. Copyright gemeente Winterswijk	
formaat: A3	getek.: EK	d.d.: 28-06-2023	gezien.: EK	d.d.: 26-10-2023	nr.: -
	gecontr.:	d.d.:	gezien.:	d.d.:	blad: van 12


Winterswijk Oost



Winterswijk West

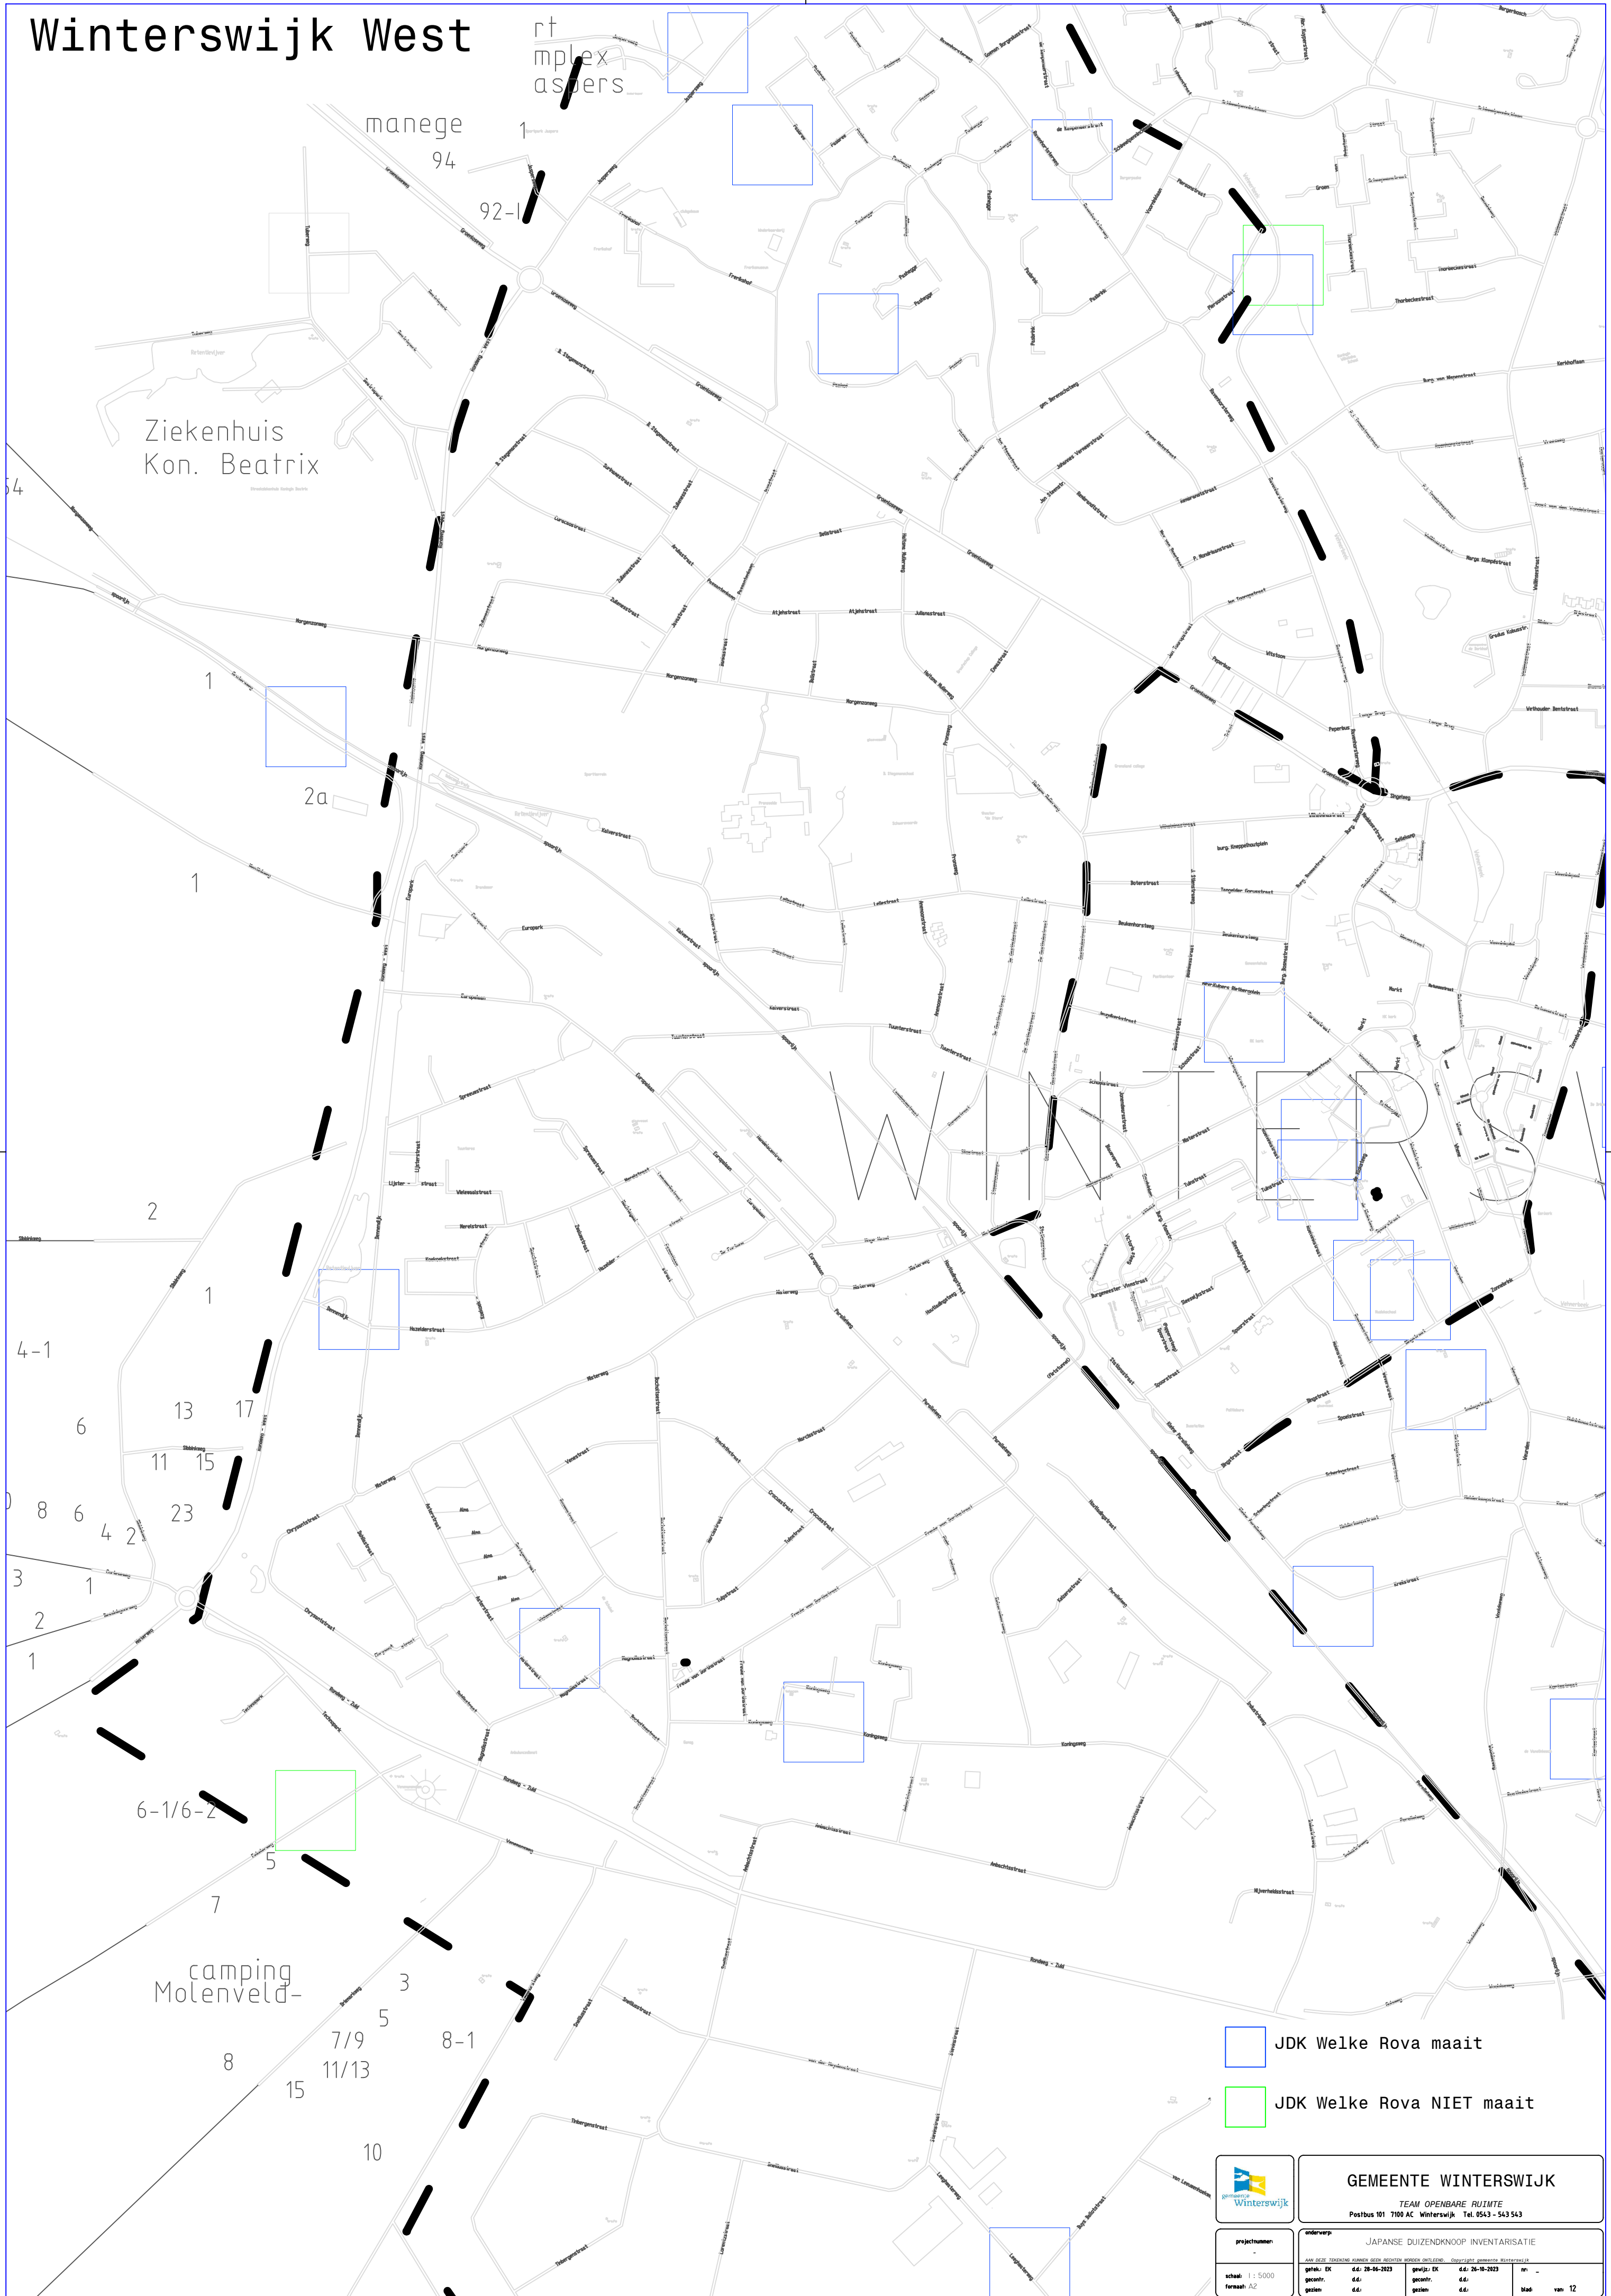

Winterswijk Meddo

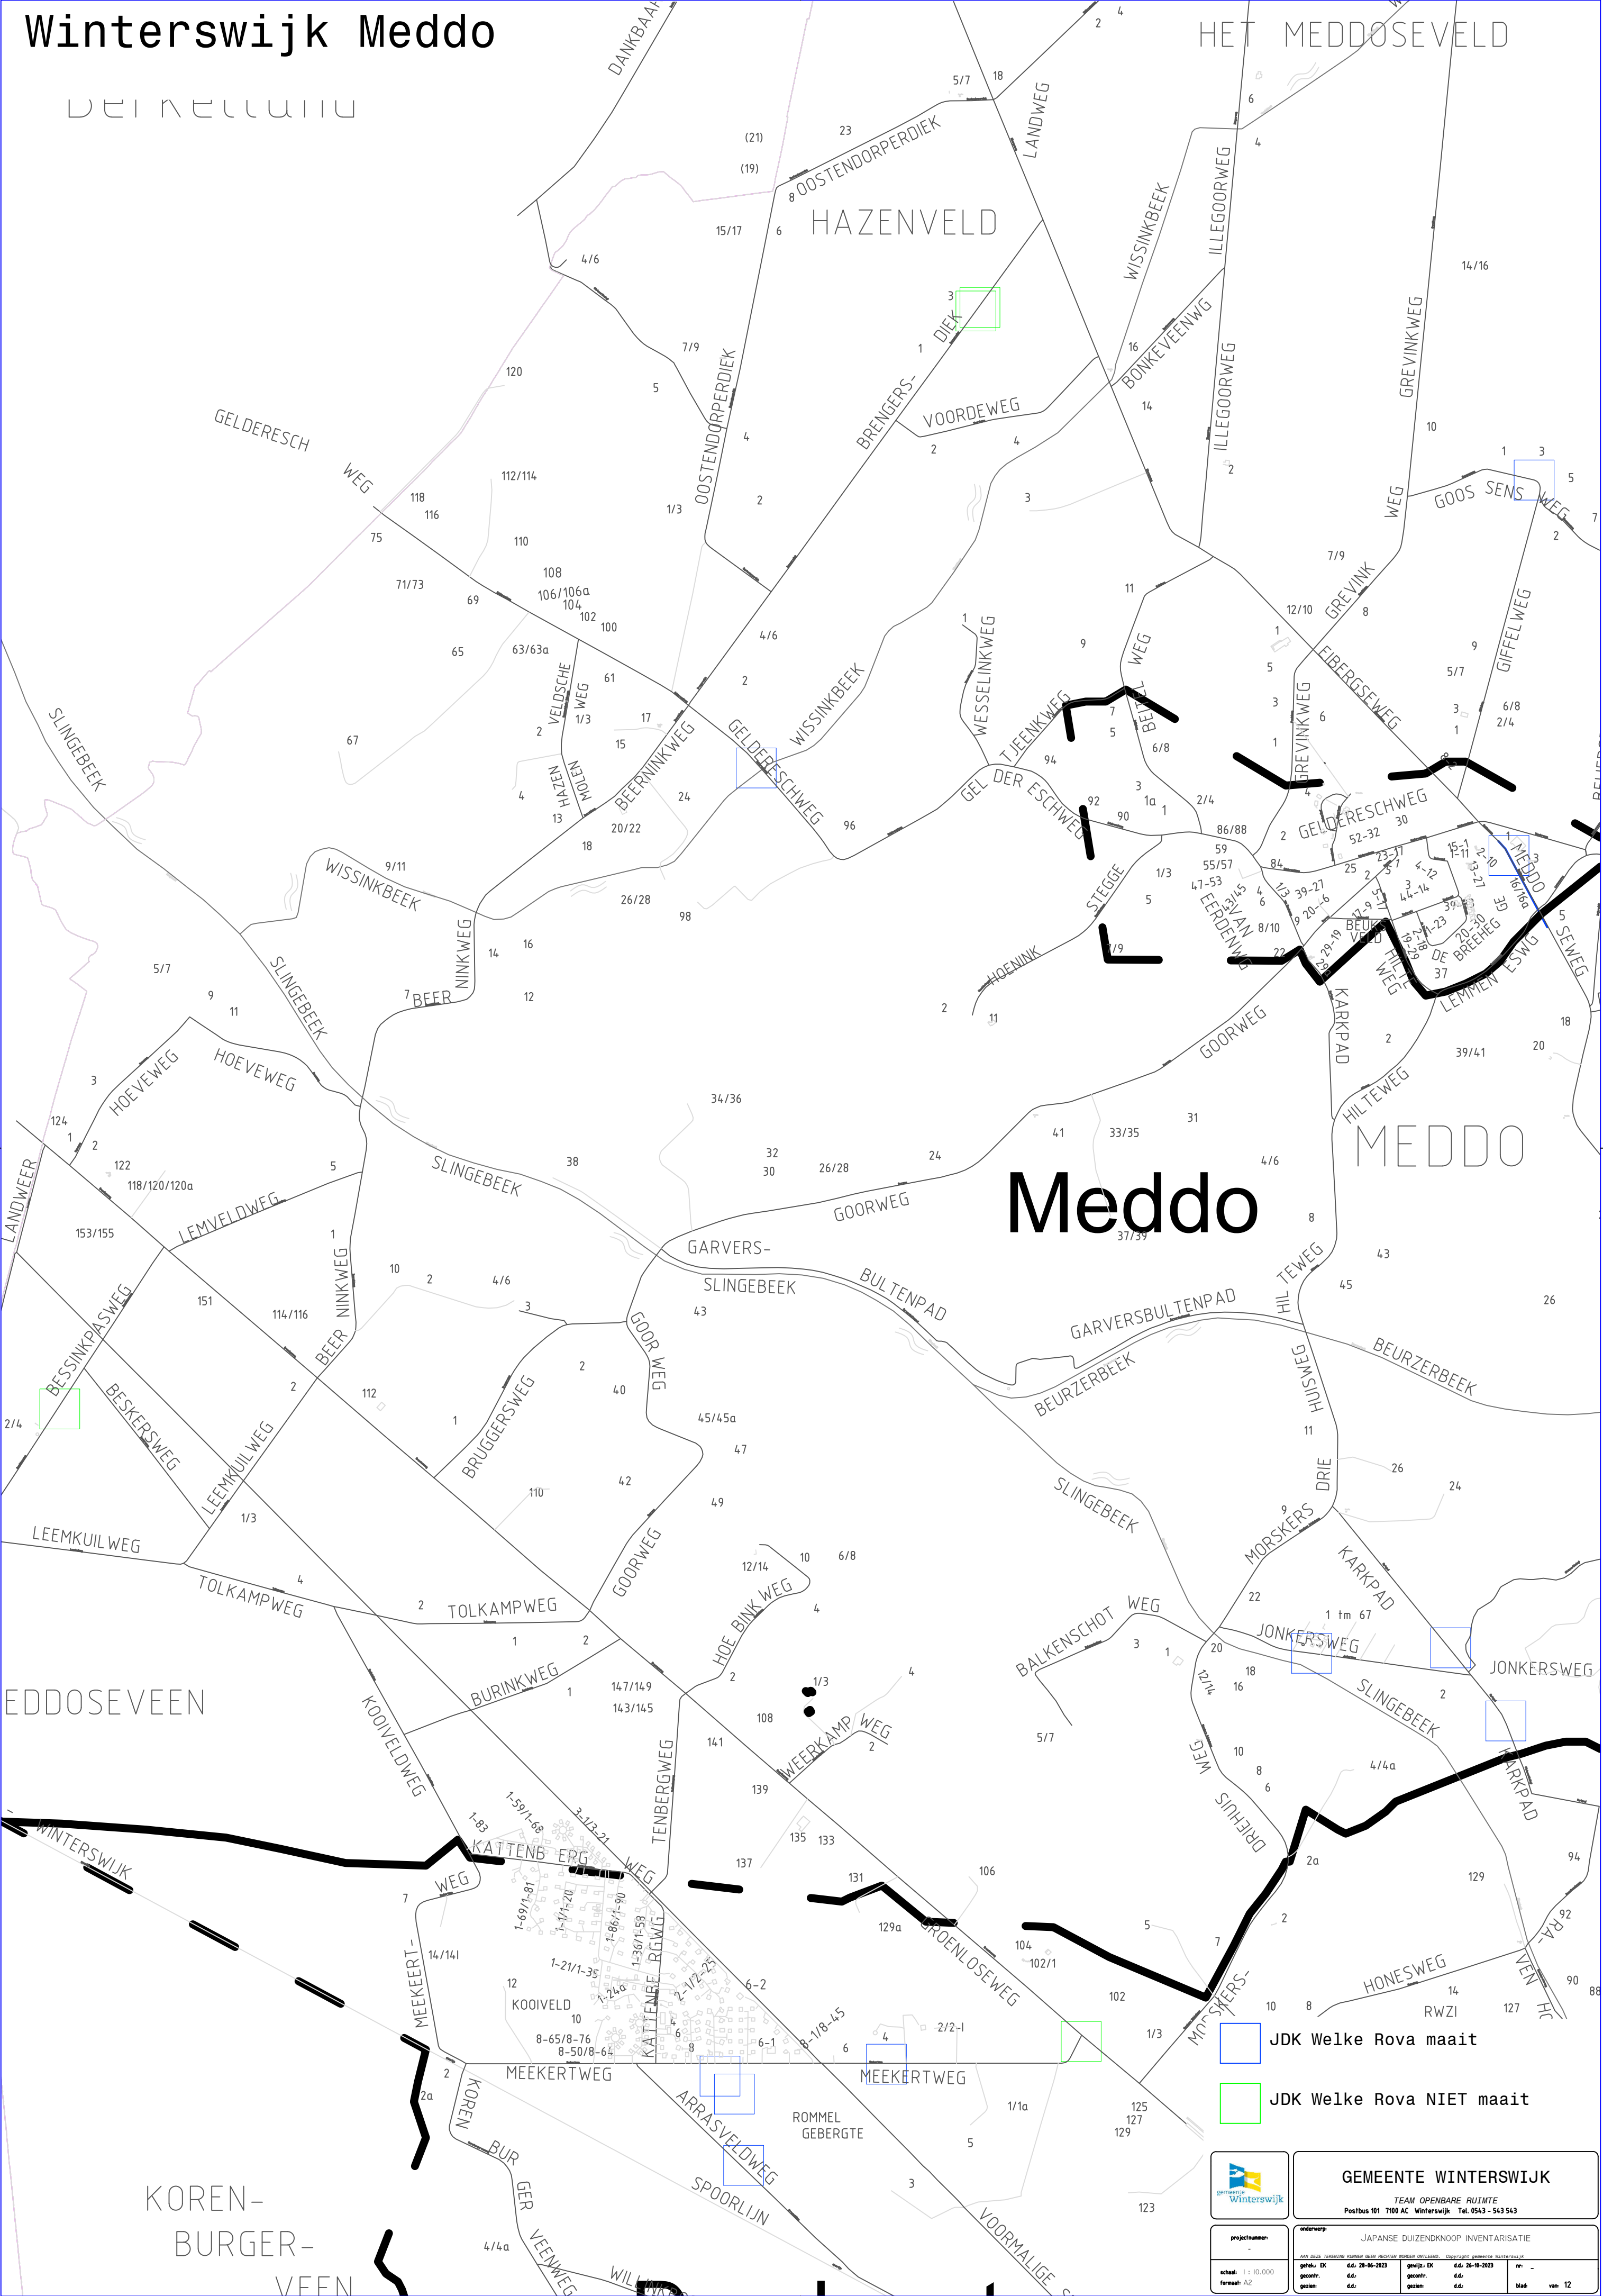



GEMEENTE WINTERSWIJK
TEAM OPENBARE RUIMTE
Postbus 101 7100 AC Winterswijk Tel. 0543 - 543 543


projectnummer:
-

schaal: 1:10.000
formaat: A2

onderwerp:
JAPANESE DUIZENDKNOOP INVENTARISATIE

getu.:	EK	d.d.: 20-06-2023	getu.:	EK	d.d.: 20-10-2023	nr.:	-
gecont.:		d.d.:	gecont.:		d.d.:	blad:	van 12

Winterswijk Huppel

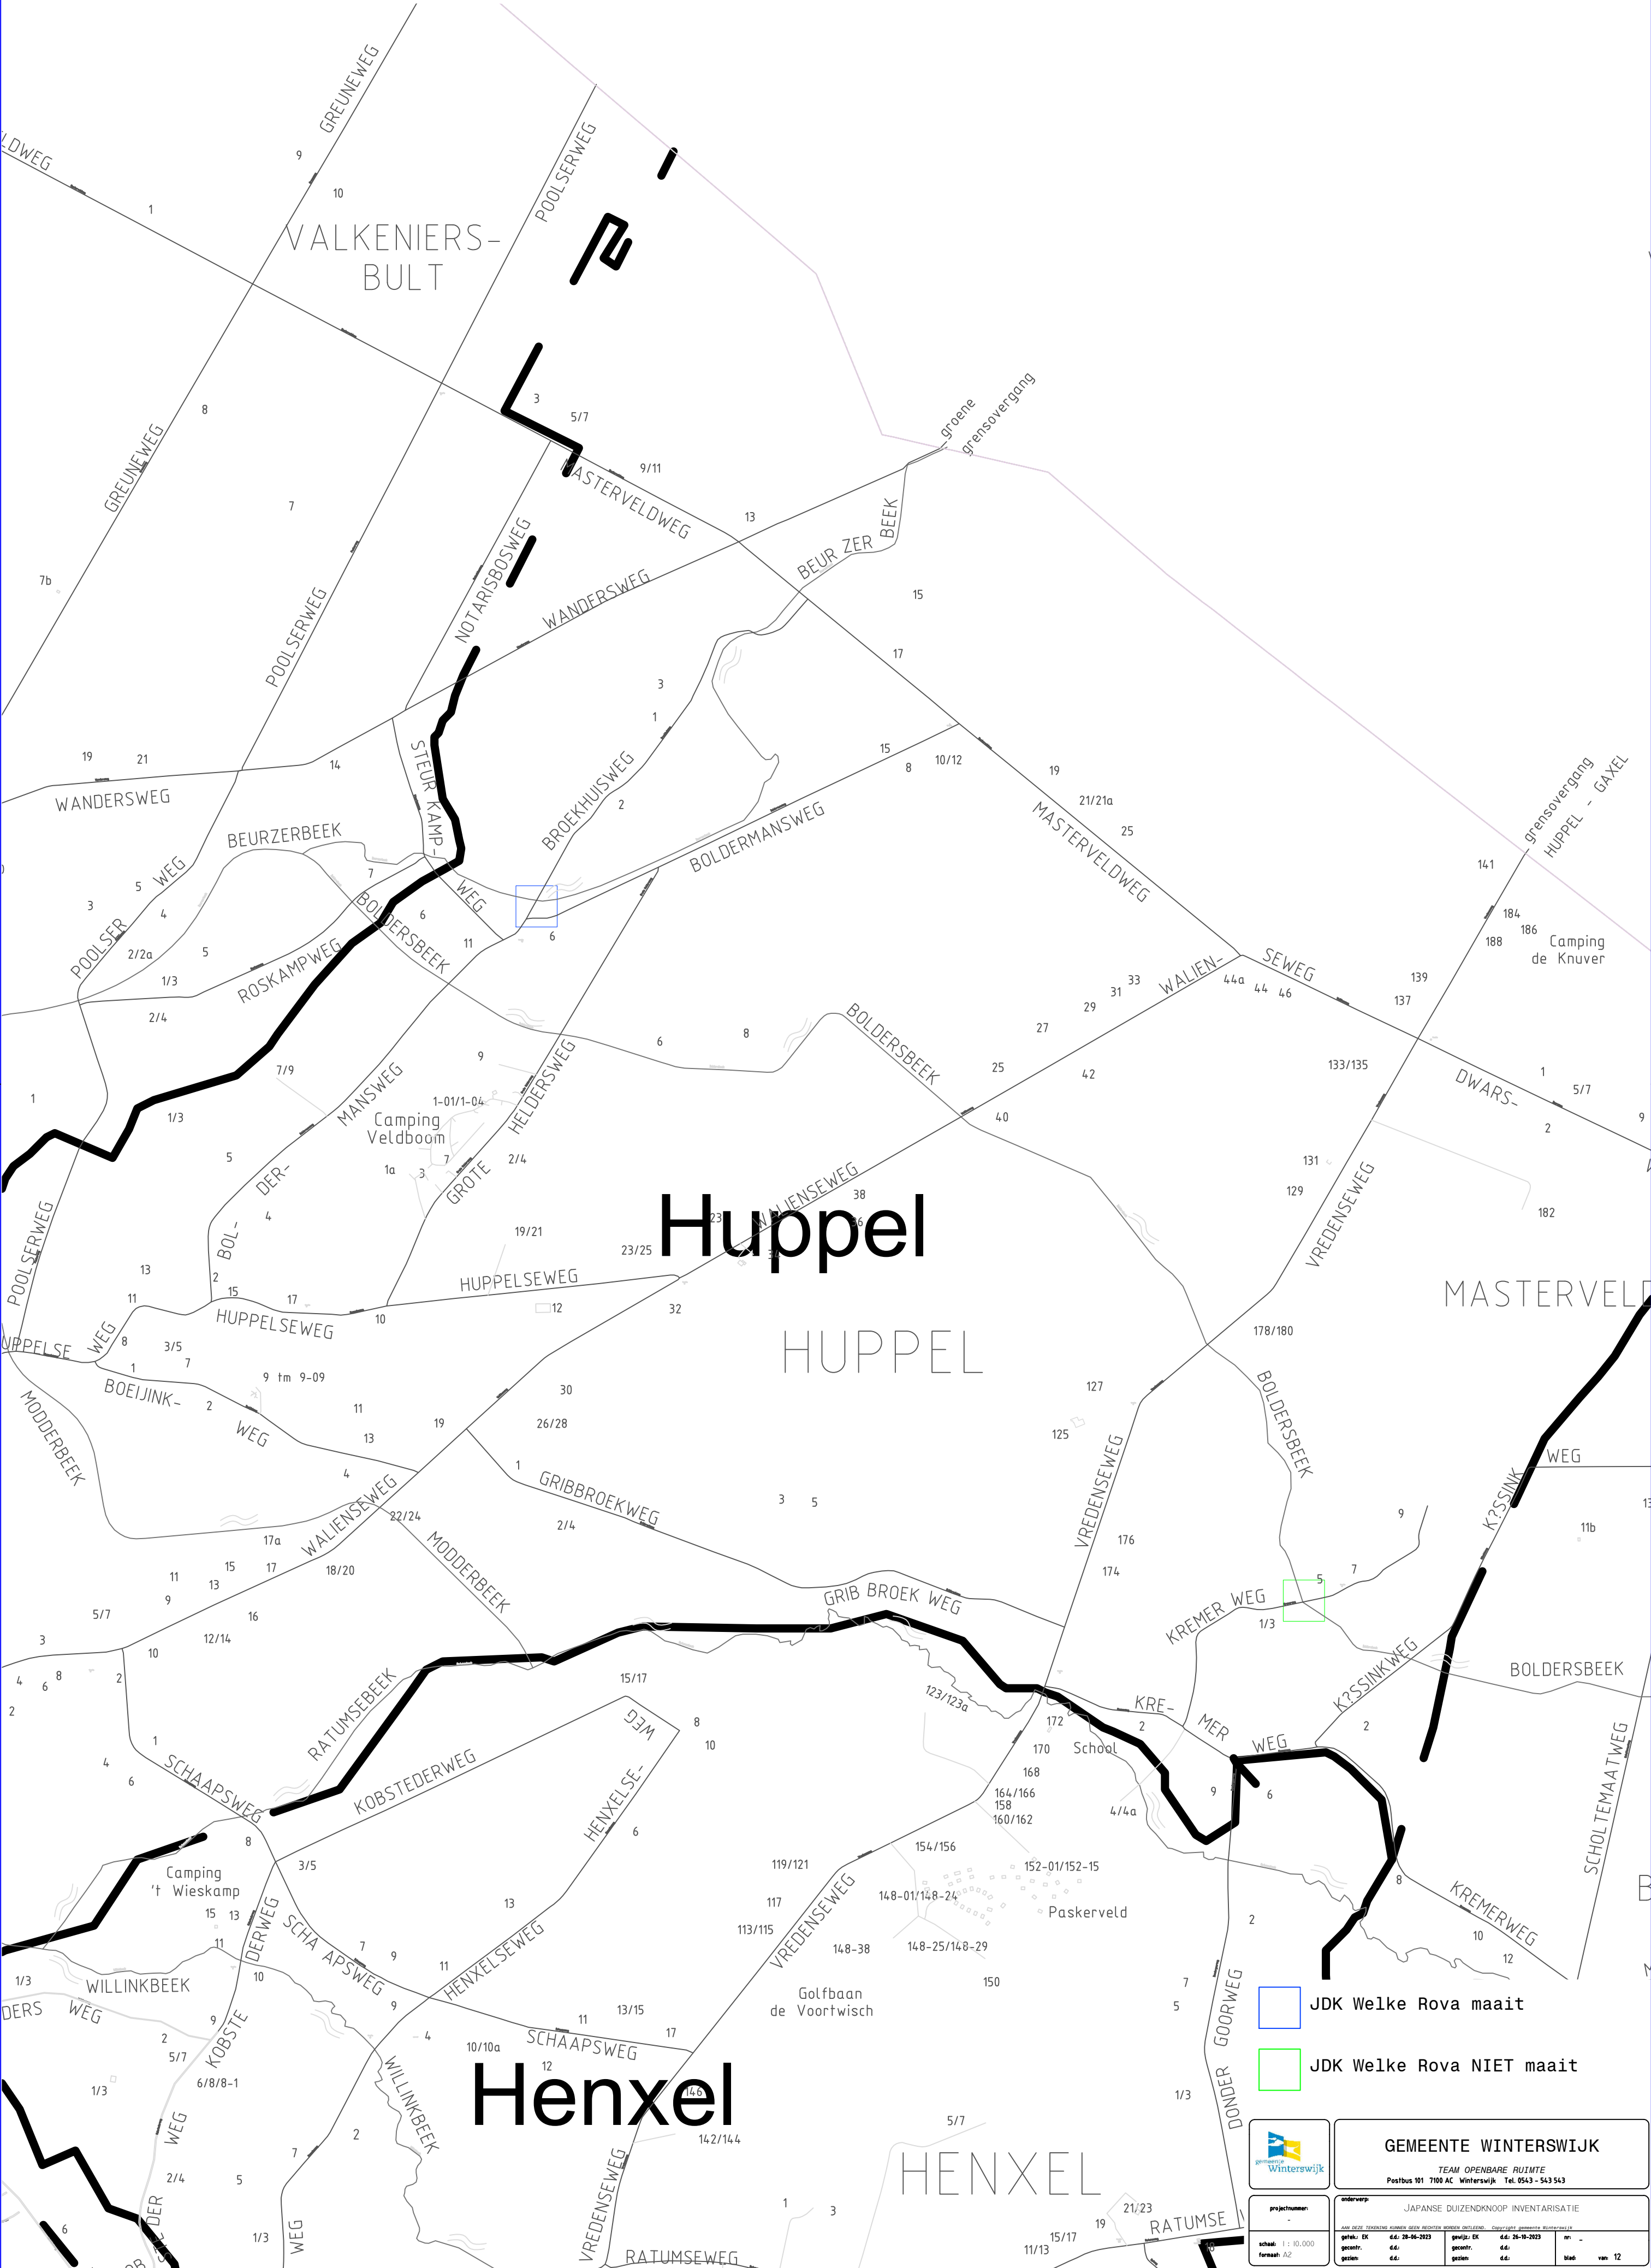



GEMEENTE WINTERSWIJK

TEAM OPENBARE RUIMTE
Postbus 101 7100 AC Winterswijk Tel. 0543 - 543 543

projectnummer: -


schaal: 1:10.000
formaat: A2

aan deze tekening kunnen geen rechten worden ontleend. Copyright Gemeente Winterswijk

getek. EK	d.d. 28-06-2023	gecorr. EK	d.d. 26-10-2023	nr. -
getek. geel	d.d.	gecorr. geel	d.d.	blad van 12

onderwerp: JAPANESE DUIZENDKNOOP INVENTARISATIE

Winterswijk Ratum

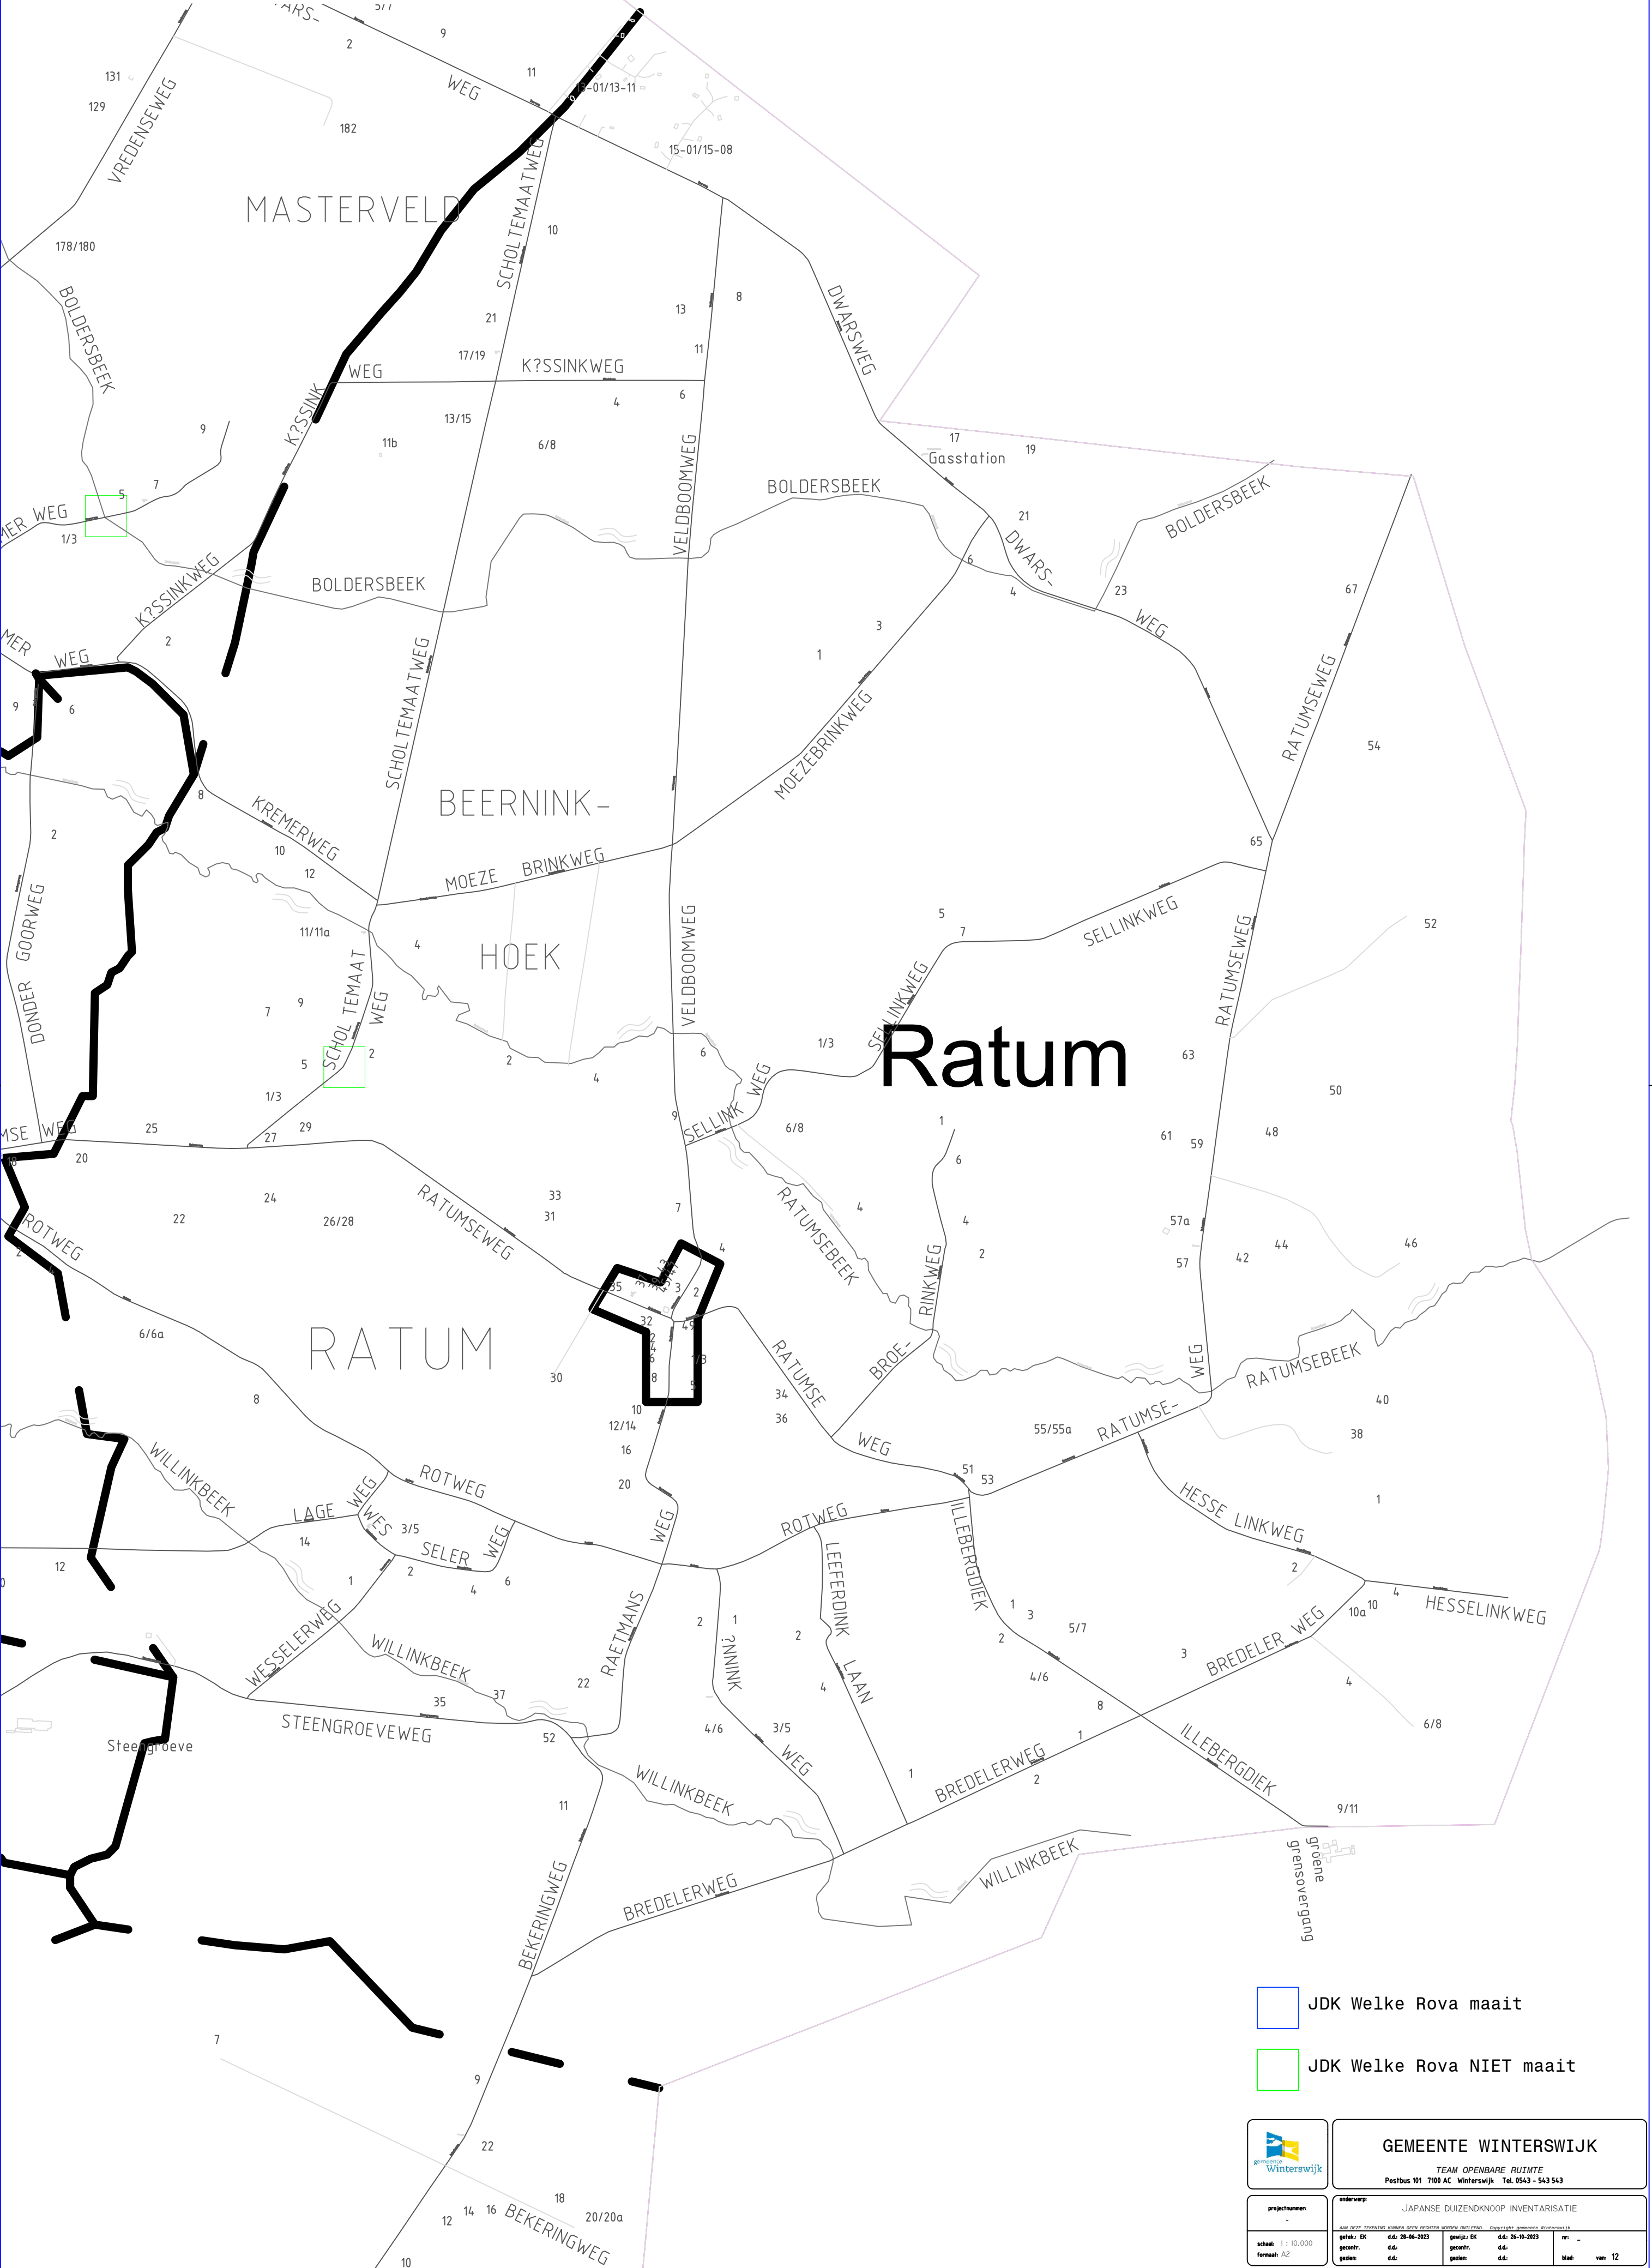

- JDK Welke Rova maait
- JDK Welke Rova NIET maait




GEMEENTE WINTERSWIJK
TEAM OPENBARE RUIMTE
Postbus 101 7100 AC Winterswijk Tel. 0543 - 543 543

projectnummer: -				onderwerp: JAPANESE DUIZENDKNOOP INVENTARISATIE			
AAN DEZE TEKENING KUNNEN GEEN RECHTEN ONTOFFEN. Copyright gemeente Winterswijk							
getek.: EK	d.d.: 20-06-2023	getek.: EK	d.d.: 20-10-2023	nr.: -			
getek.: gdm	d.d.: -	getek.: gdm	d.d.: -	blad: van 12			

bestand

Winterswijk Vosseveld

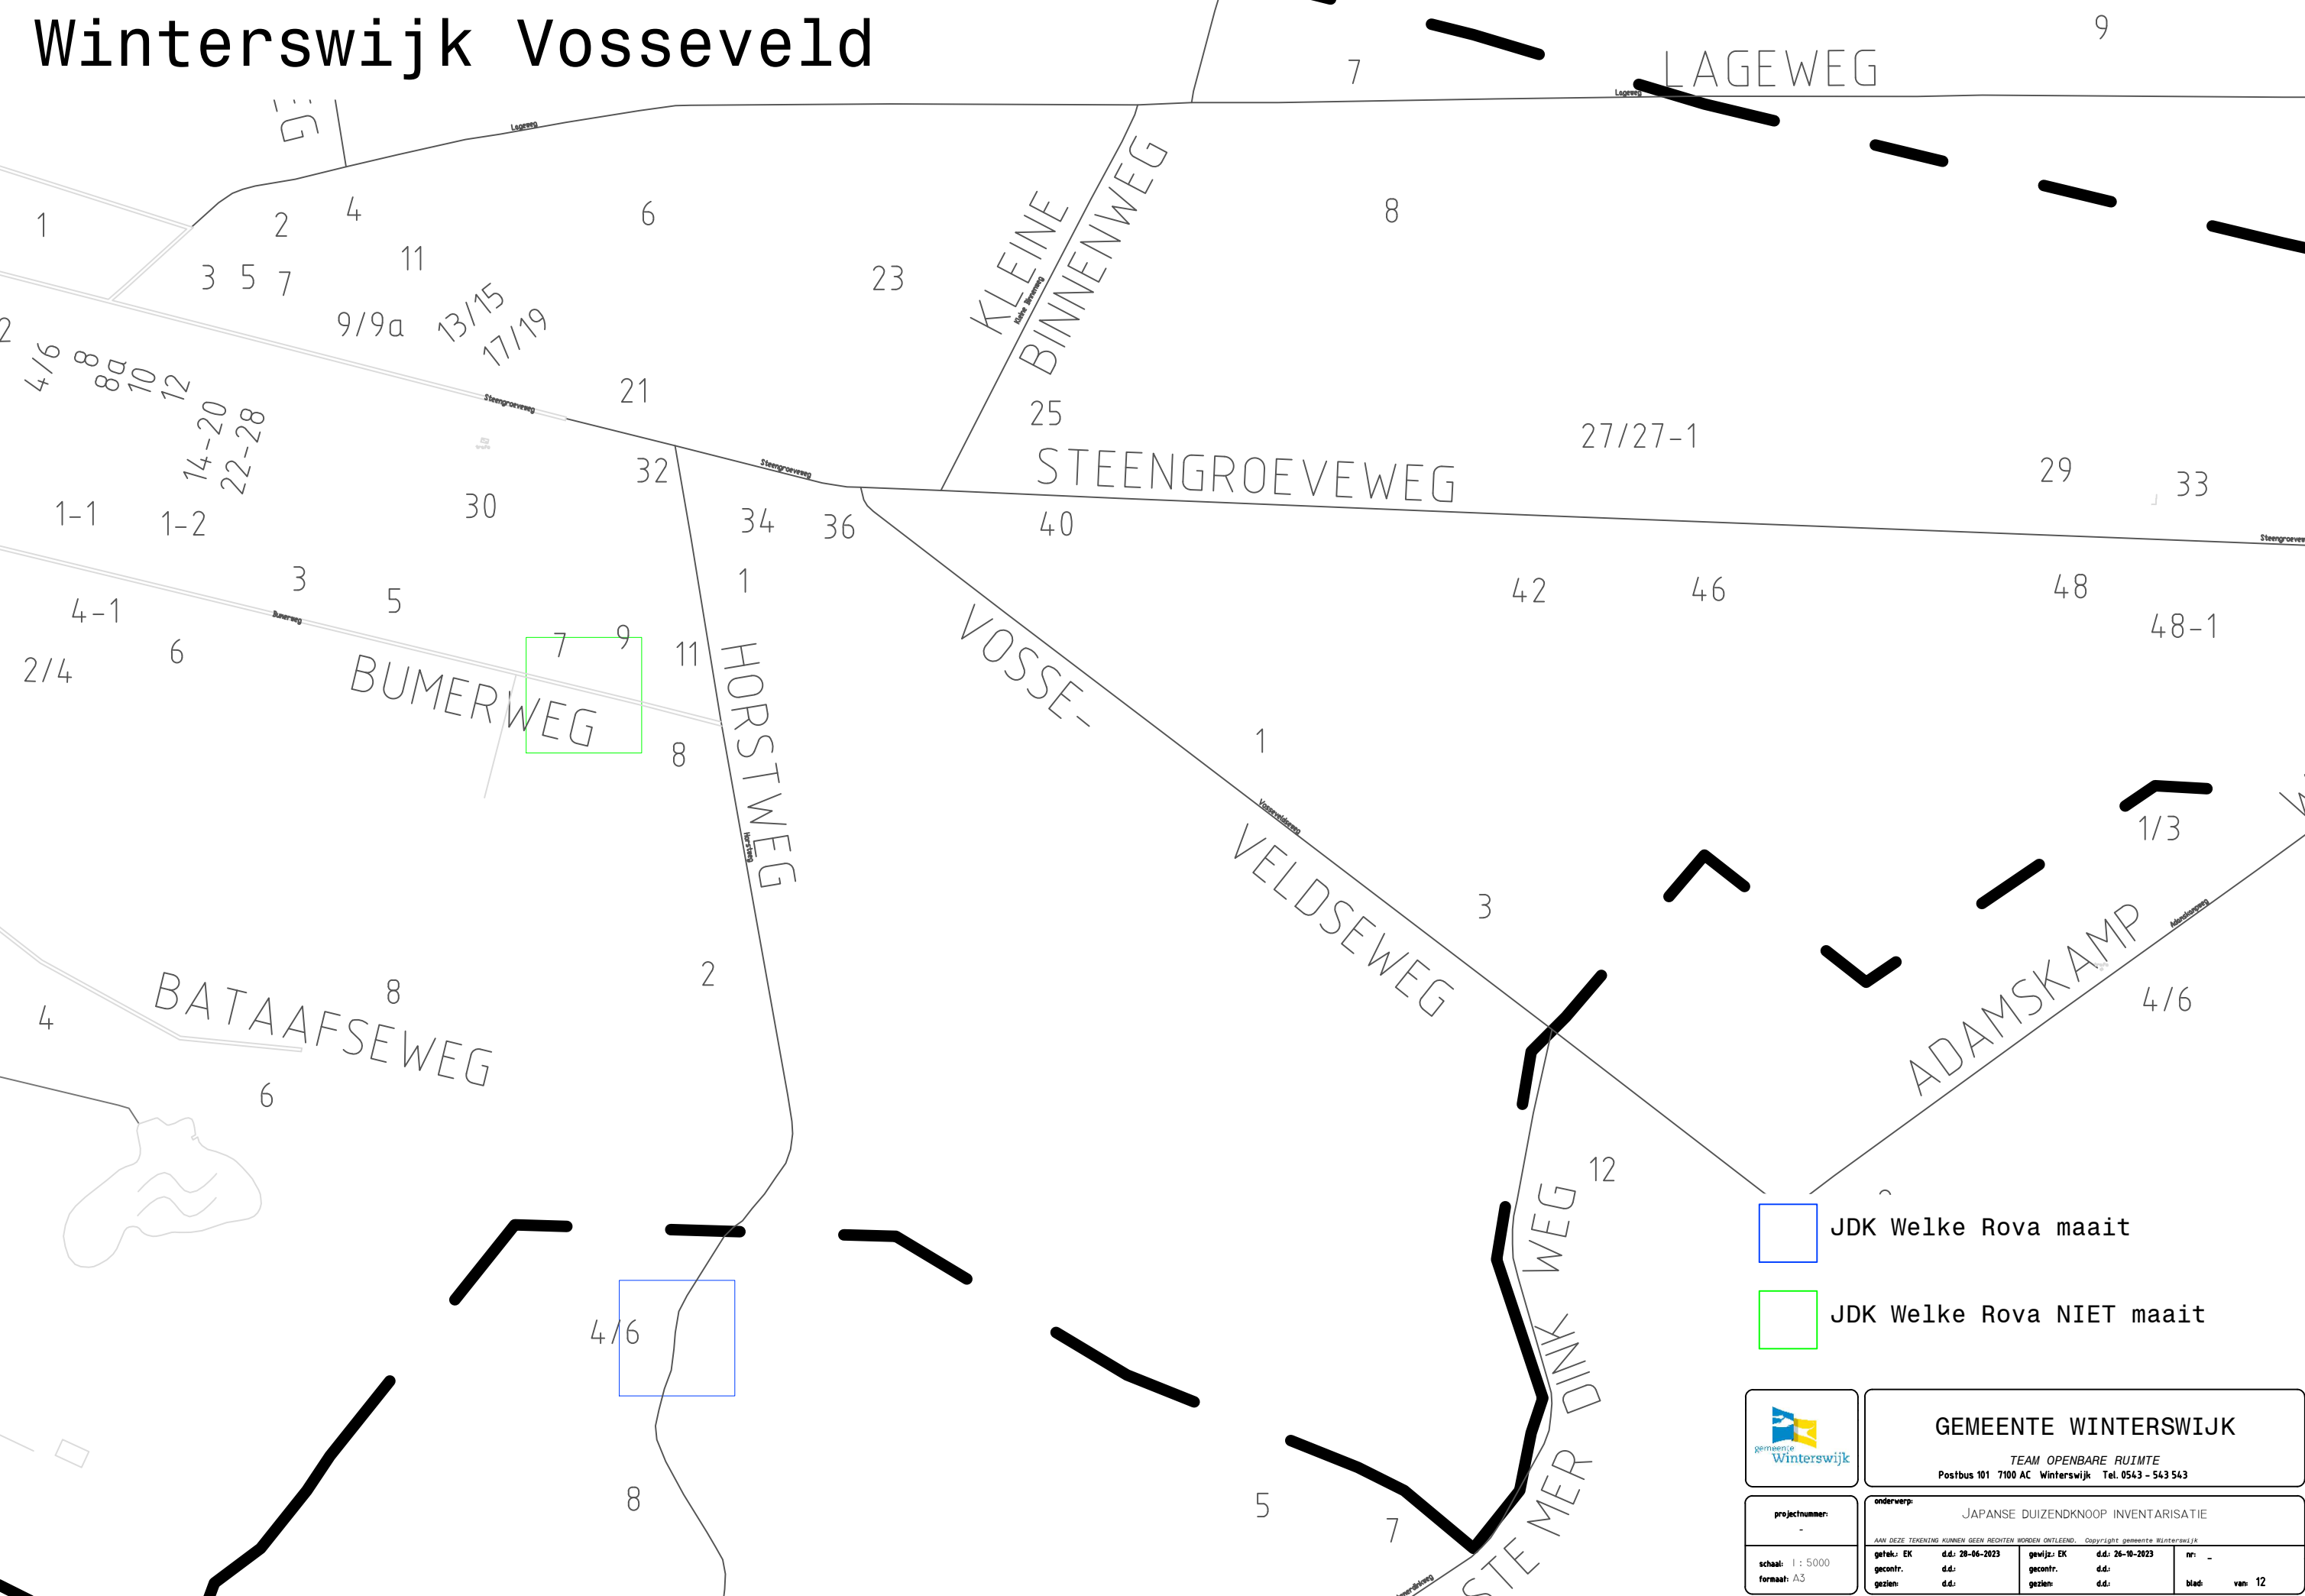

- JDK Welke Rova maait
- JDK Welke Rova NIET maait




GEMEENTE WINTERSWIJK
TEAM OPENBARE RUIMTE
Postbus 101 7100 AC Winterswijk Tel. 0543 - 543 543

projectnummer:
-
schaal: 1 : 5000
formaat: A3

onderwerp: JAPANESE DUIZENDKNOOP INVENTARISATIE				
AAN DEZE TEKENING KUNNEN GEEN RECHTEN WORDEN ONTLEEND. Copyright gemeente Winterswijk				
getek.: EK	d.d.: 28-06-2023	gewiz.: EK	d.d.: 26-10-2023	nr.: -
gecontr.:	d.d.:	gecontr.:	d.d.:	blad: van 12
gezien:	d.d.:	gezien:	d.d.:	

Winterswijk Brinkheurne

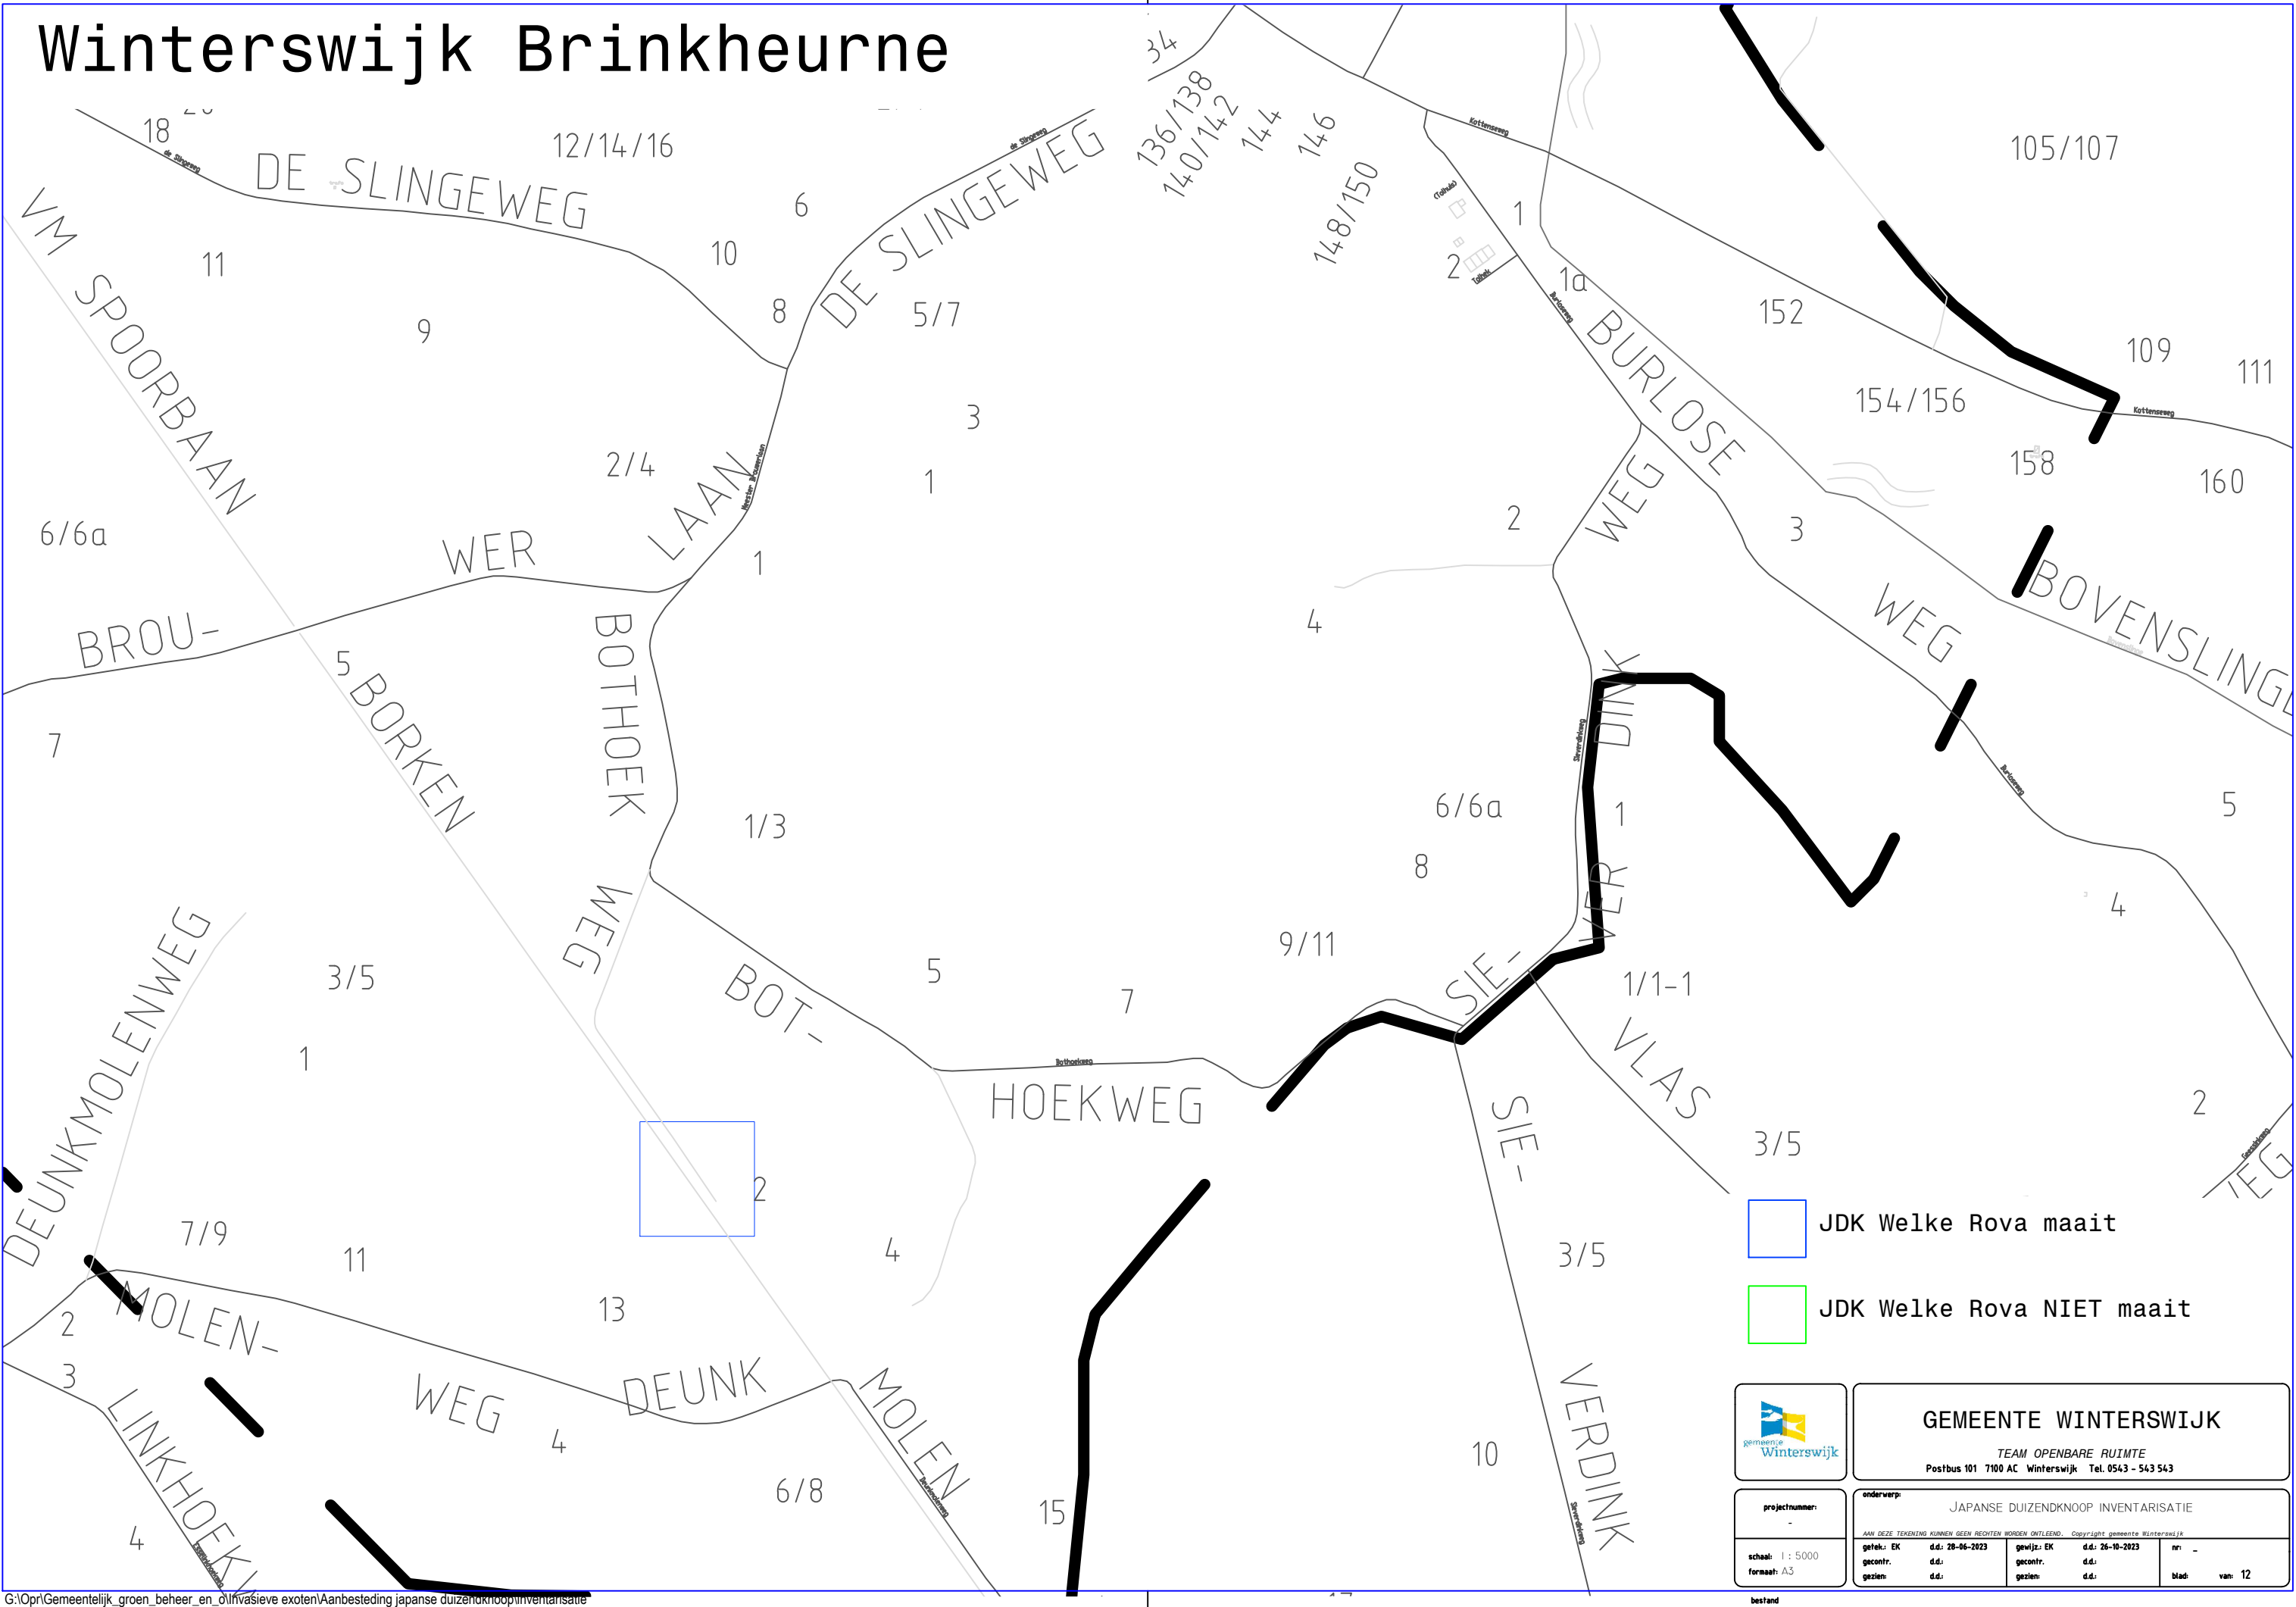



GEMEENTE WINTERSWIJK
TEAM OPENBARE RUIMTE
Postbus 101 7100 AC Winterswijk Tel. 0543 - 543 543

projectnummer:
-

schaal:
1 : 5000


formaat:
A3

onderwerp:
JAPANESE DUIZENDKNOOP INVENTARISATIE

aan DEZE TEKENING KUNNEN GEEN RECHTEN WORDEN ONTLEEND. Copyright gemeente Winterswijk

getek. EK	d.d.: 28-06-2023	gecont. EK	d.d.: 26-10-2023	nr.: -
gezien. d.d.:		gezien. d.d.:		blad: van 12

Winterswijk Kotten

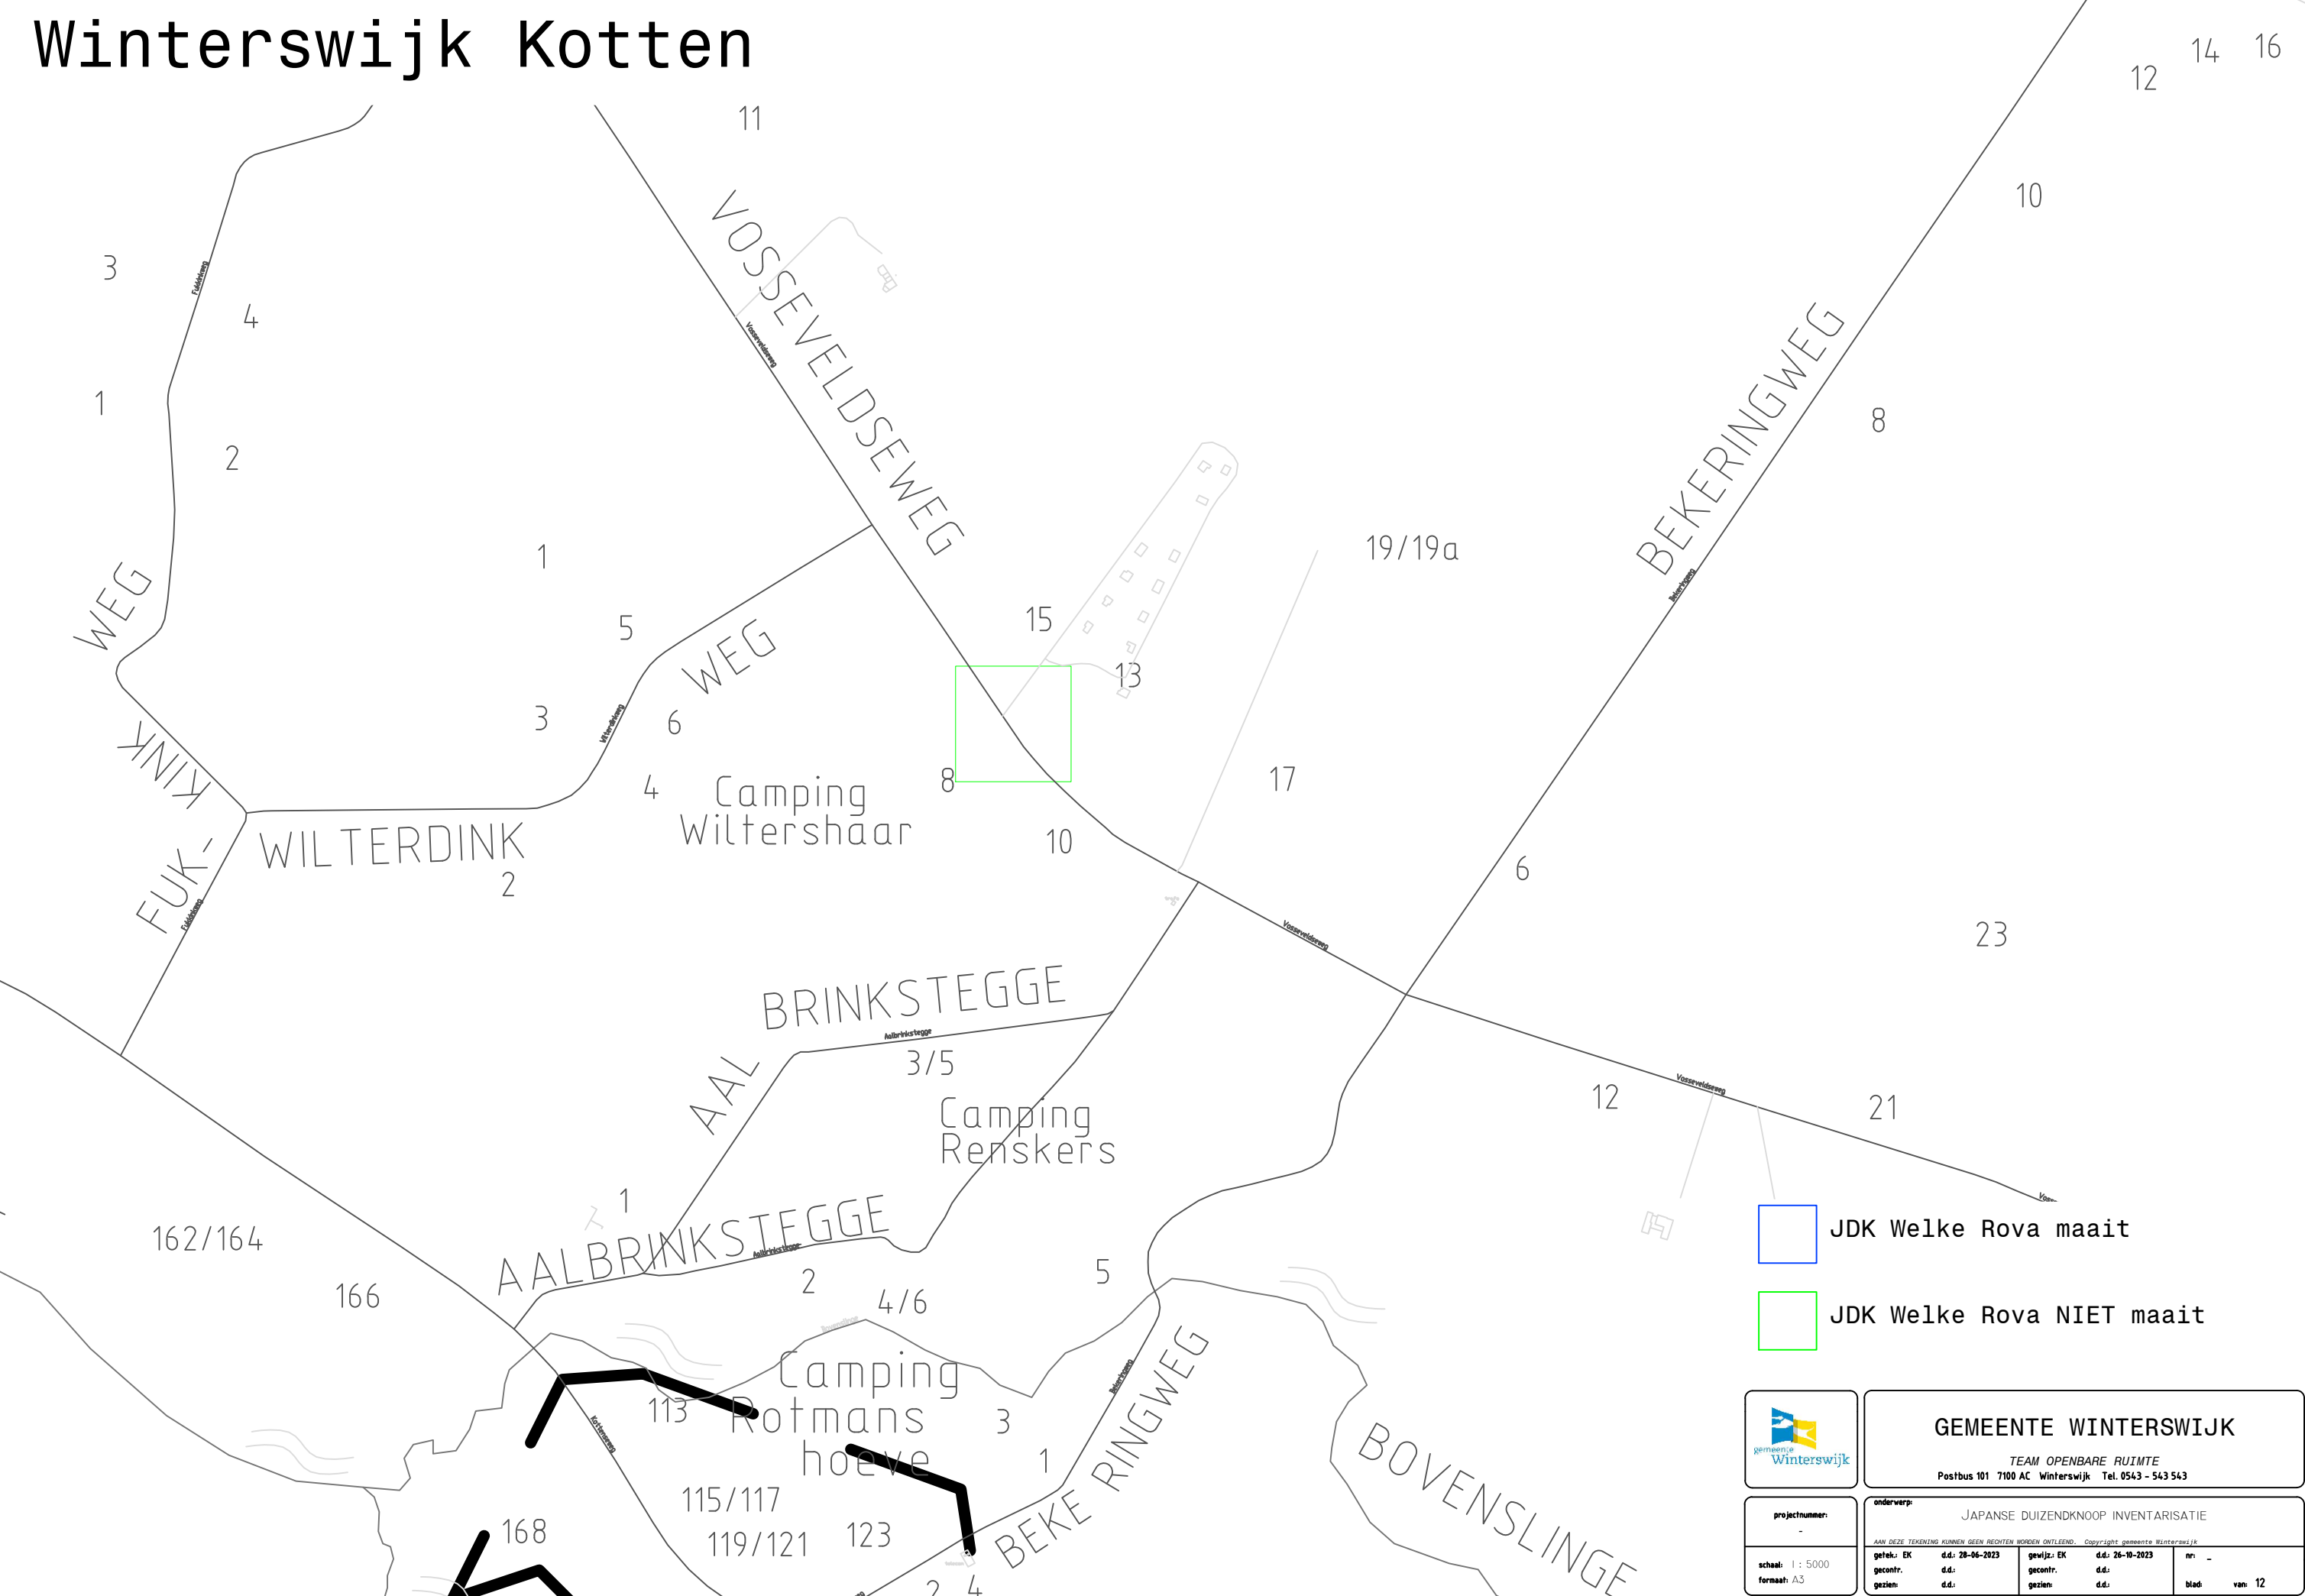

- JDK Welke Rova maait
- JDK Welke Rova NIET maait




GEMEENTE WINTERSWIJK
TEAM OPENBARE RUIMTE
Postbus 101 7100 AC Winterswijk Tel. 0543 - 543 543

projectnummer:
-
schaal: 1 : 5000
formaat: A3

onderwerp: JAPANESE DUIZENDKNOOP INVENTARISATIE				
AAN DEZE TEKENING KUNNEN GEEN RECHTEN WORDEN ONTLEEND. Copyright gemeente Winterswijk				
getek.: EK	d.d.: 28-06-2023	gewiz.: EK	d.d.: 26-10-2023	nr.: -
gecontr.:	d.d.:	gecontr.:	d.d.:	blad: van 12
gezien:	d.d.:	gezien:	d.d.:	

Winterswijk Woold

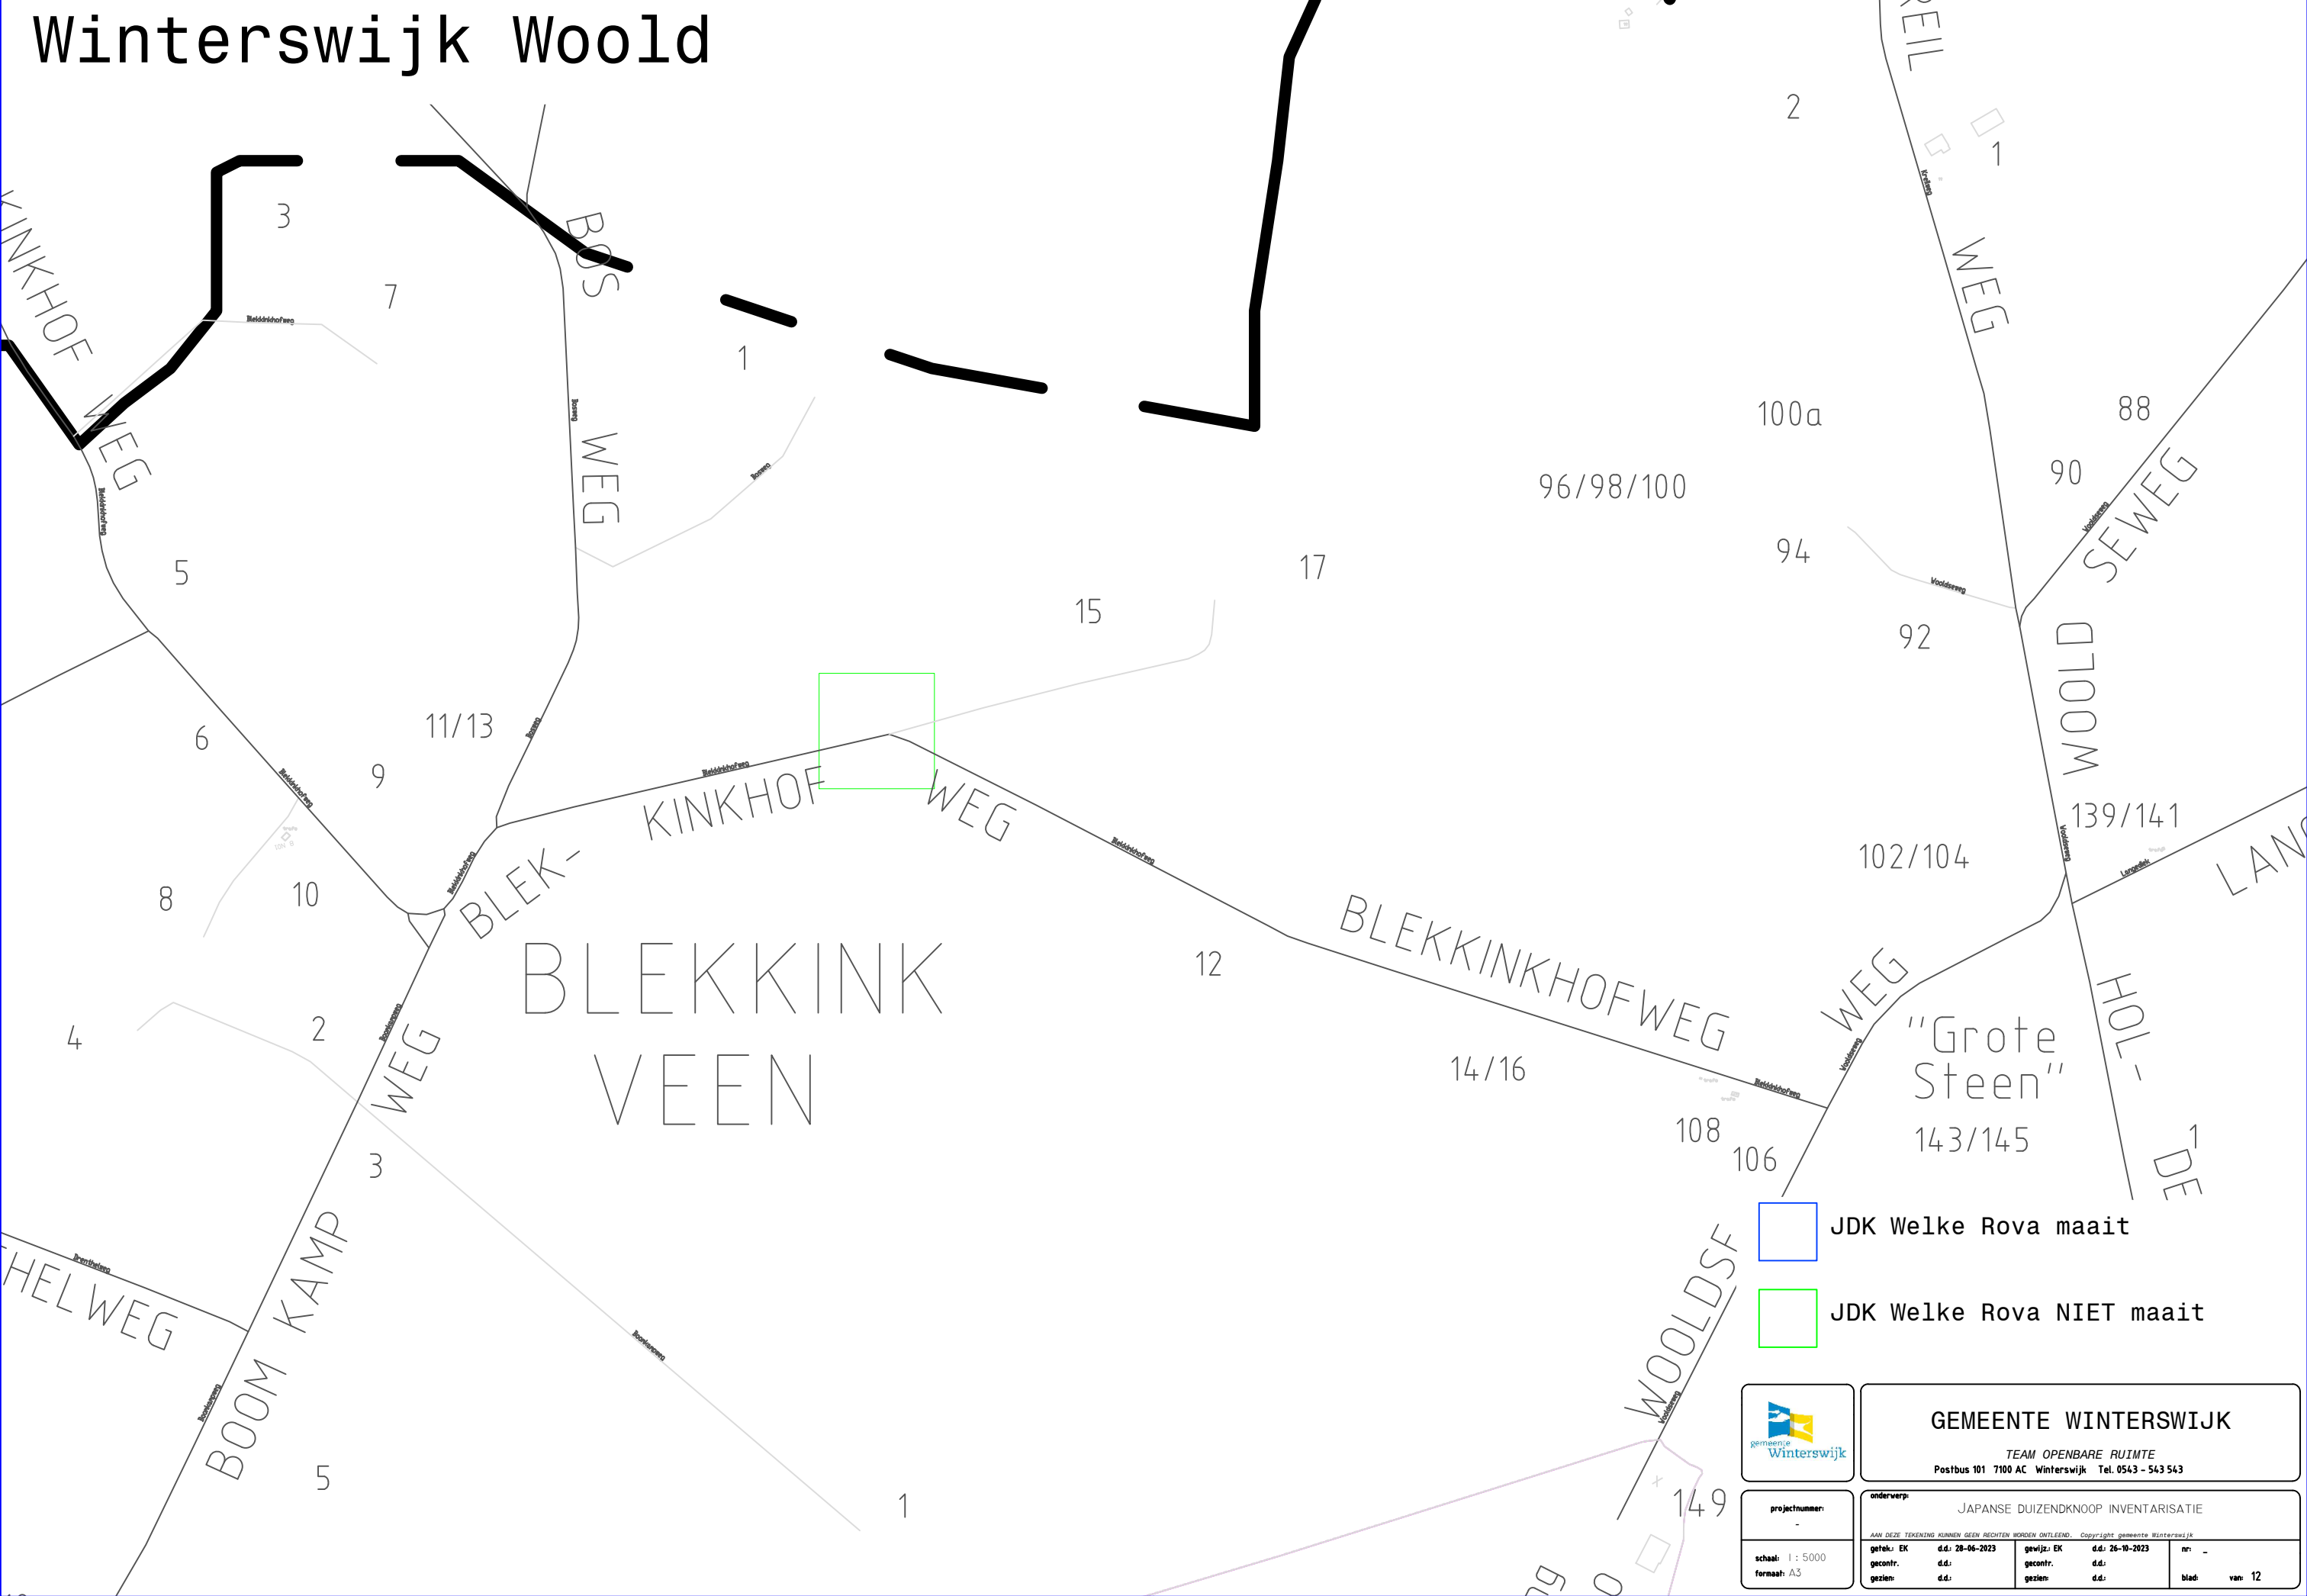



GEMEENTE WINTERSWIJK
TEAM OPENBARE RUIMTE
Postbus 101 7100 AC Winterswijk Tel. 0543 - 543 543

projectnummer: -

onderwerp: JAPANESE DUIZENDKNOOP INVENTARISATIE

aan deze tekening kunnen geen rechten worden ontleend. Copyright gemeente Winterswijk

getek. EK	d.d.: 28-06-2023	gecont. EK	d.d.: 26-10-2023	nr.: -
gezien:	d.d.:	gezien:	d.d.:	blad: van 12

Winterswijk Dorpbuurt

Dorpbuurt

West

Centrum

-  JDK Welke Rova maait
-  JDK Welke Rova NIET maait



GEMEENTE WINTERSWIJK
TEAM OPENBARE RUIMTE
Postbus 101 7100 AC Winterswijk Tel. 0543 - 543 543

projectnummer: -

schaal: 1:10.000
formaat: A2

onderwerp: JAPANESE DUIZENDKNOOP INVENTARISATIE

