


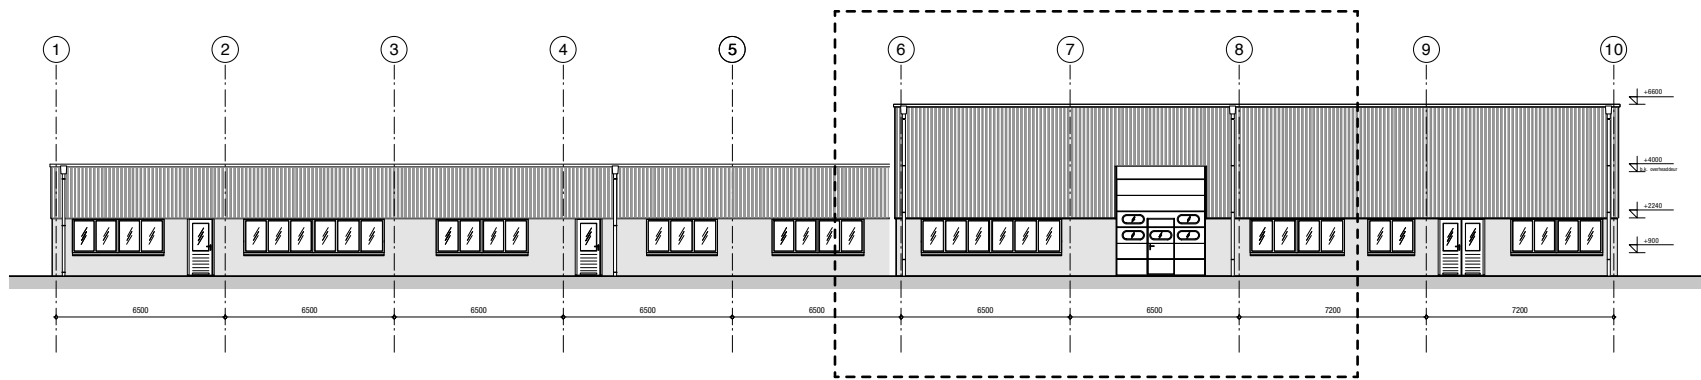


Bestaande situatie
voorgevel (schaal 1:200)


Aanzicht 1



Bestaande situatie
voorgevel

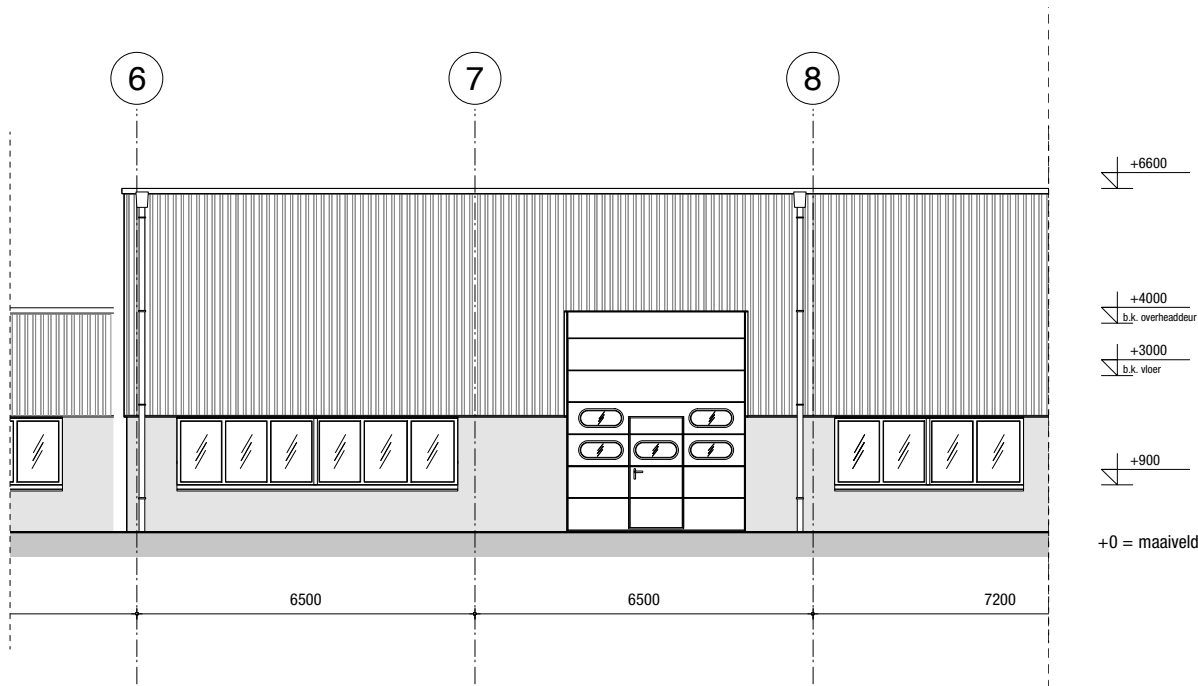

Aanzicht 1
Bestaande situatie voorgevel (schaal 1:100)

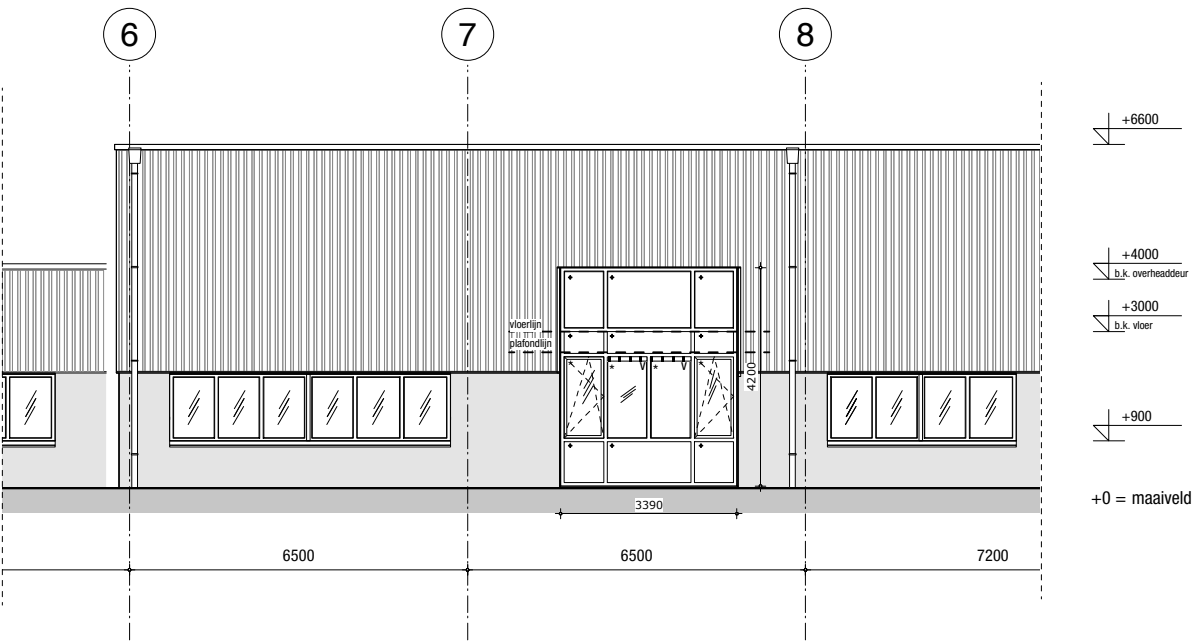

Aanzicht 1
Nieuwe situatie voorgevel (schaal 1:100)

Renvool pul:

- * = HR++ glas
- + = Trespa grijs conform bestaand (achtergevel)

kozijnhout grijs als bestaand
draaiend deel wit RAL 9011 als bestaand

ALLE MATEN IN HET WERK TE CONTROLLEREN

OPDRACHTGEVER
CLIENT

Gemeente Vlaaringen

PROJECT OMSCHRIJVING
PROJECT DESCRIPTION

stadswerf

PLAATS
CITY

SCHAAL
SCALE

FORMAAT
SIZE

GETEKEND
DRAWN BY

DATUM/GET
DRAFTING DATE

WIJZIGING
REVISIONS

PROJECTCODE
DOC CODE

FASE
PHASE

NUMMER
NUMBER

GV04
GV04_BA_LM

BA

LB01

