


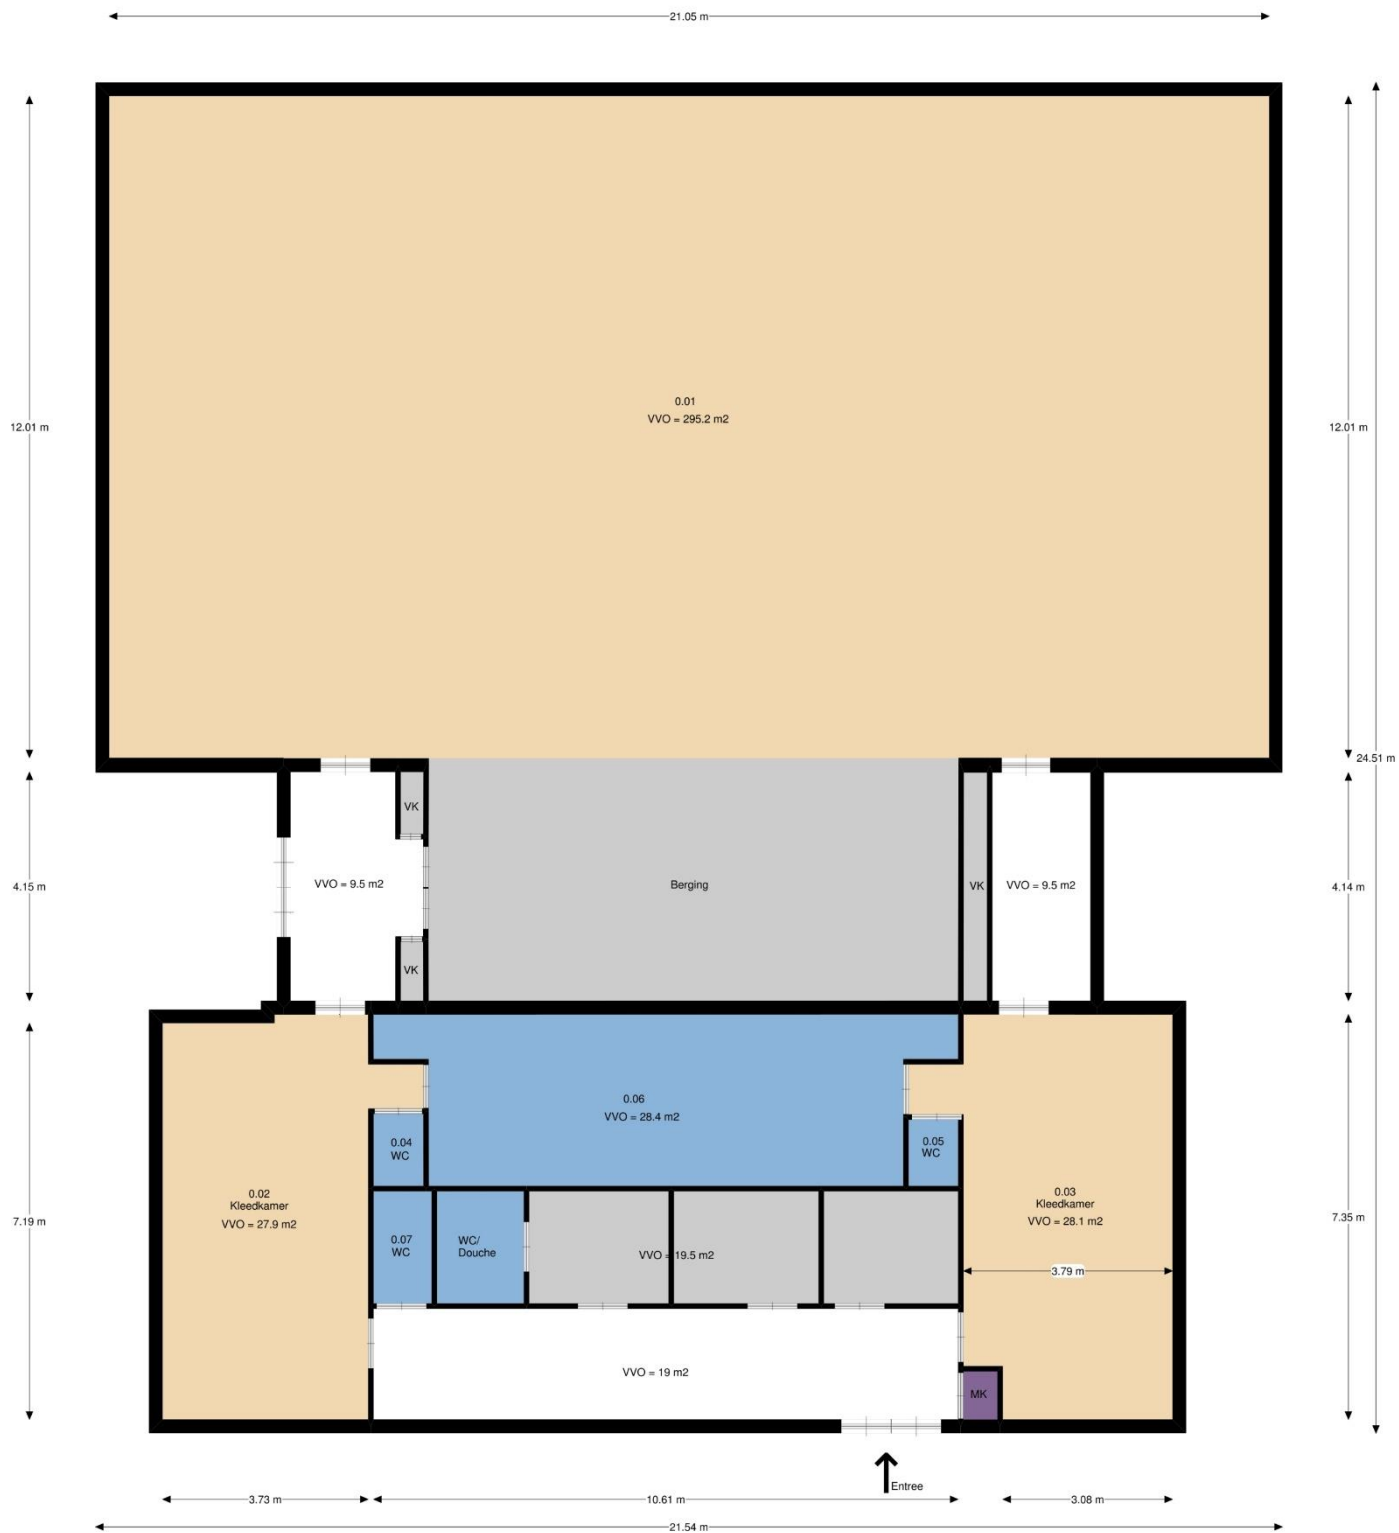

Gemeten conform de NEN2580 norm

Gemeten conform de NEN 2580 norm

Bruto vloeroppervlak: 486,09 m²

Renvooi

	Verblijfsruimte
	Natte ruimte
	Berging
	Verkeersruimte



Oosthaven 33
2801 PD, Gouda
(0182) 521 229
info@hetinspectiehuis.nl

Opdrachtgever:
Gemeente Vlaardingen

Opnamedatum:
20-10-2018

Datum:
29-10-2018

Adres Complex:
Thorbeckestraat 1D Vlaardingen

Onderdeel:
Begane grond