



Beheersing Japanse Duizendknoop, locatie 10

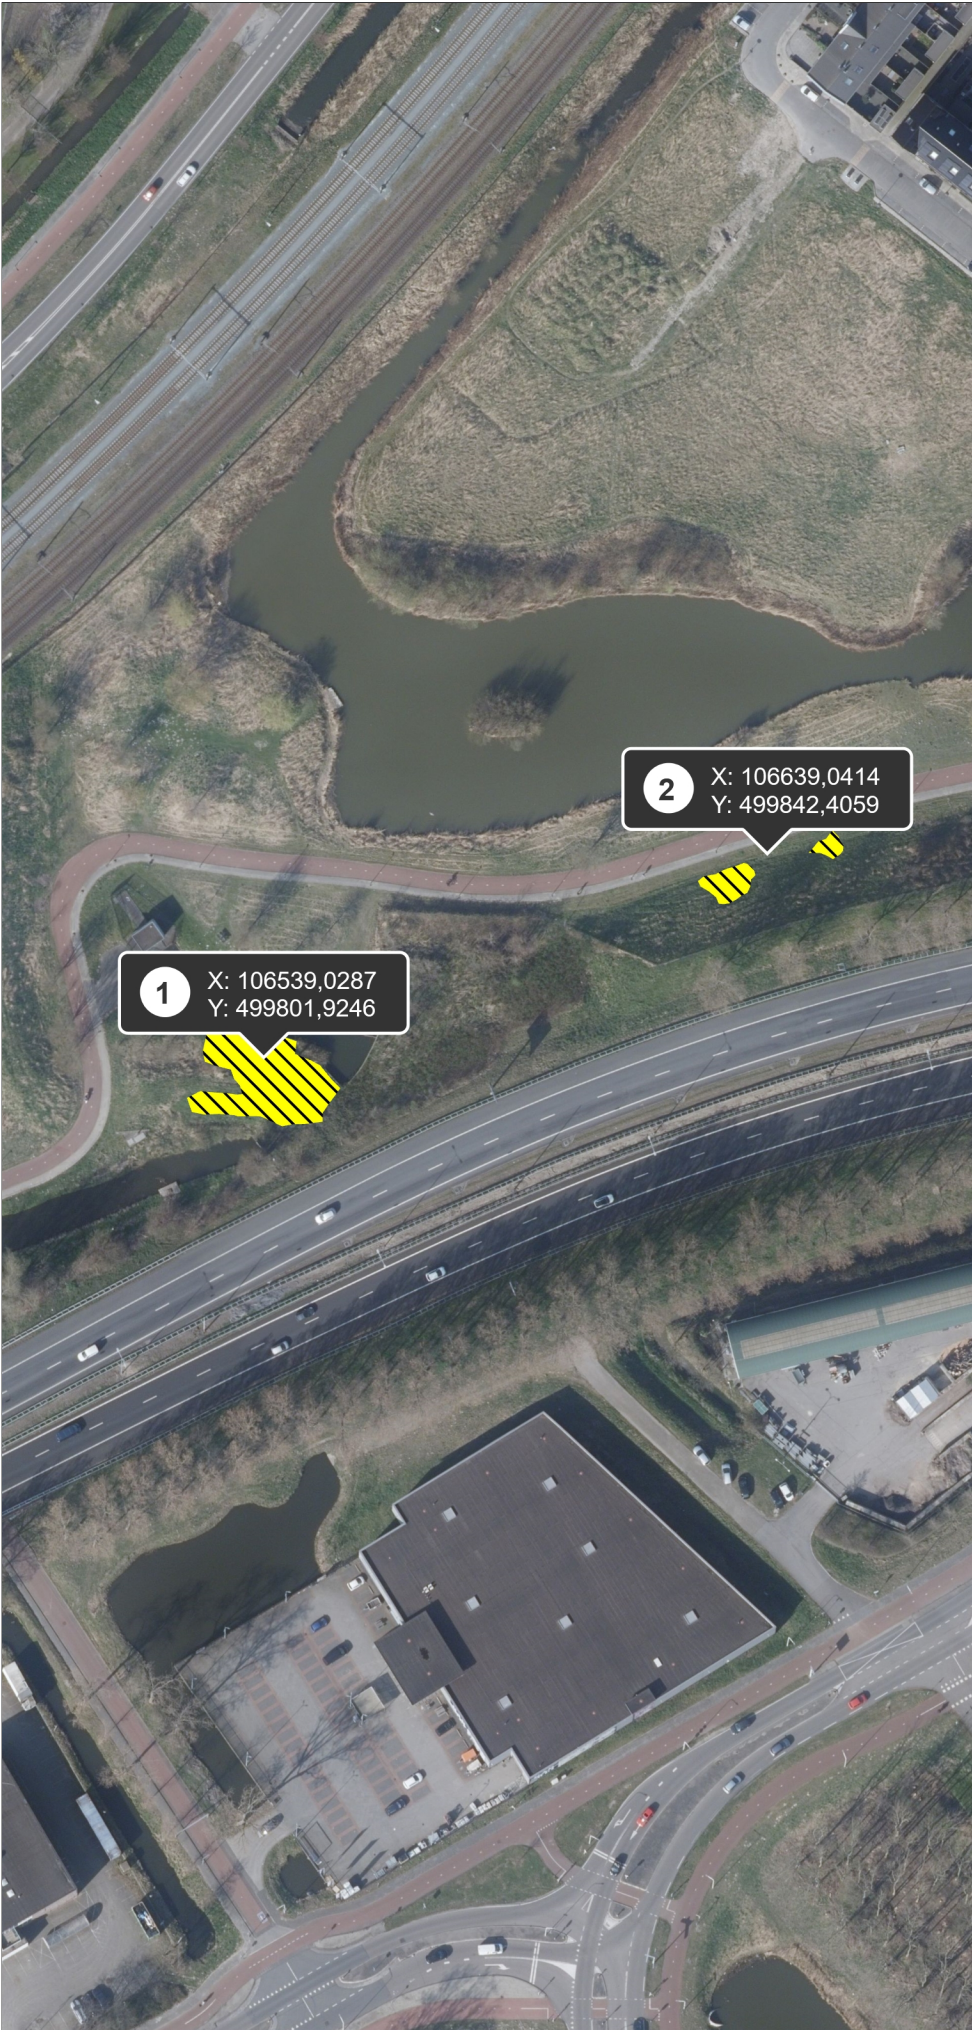

Legenda

 Japanse duizendknoop

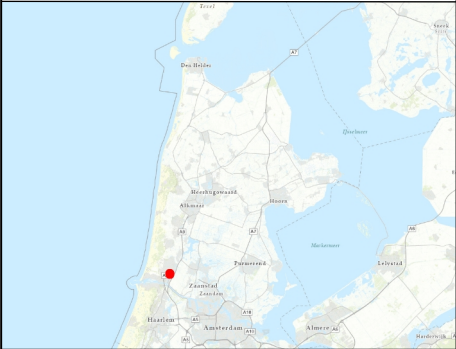

Zeesterpad 1948, Beverwijk

Auteur: HHNK

Datum: 06-10-2023



hoogheemraadschap
**Hollands
Noorderkwartier**

Centrale locatie HHNK
Postbus 250

1700 AG Heerhugowaard

1:1.500

