



Beheersing Japanse Duizendknoop, locatie 18

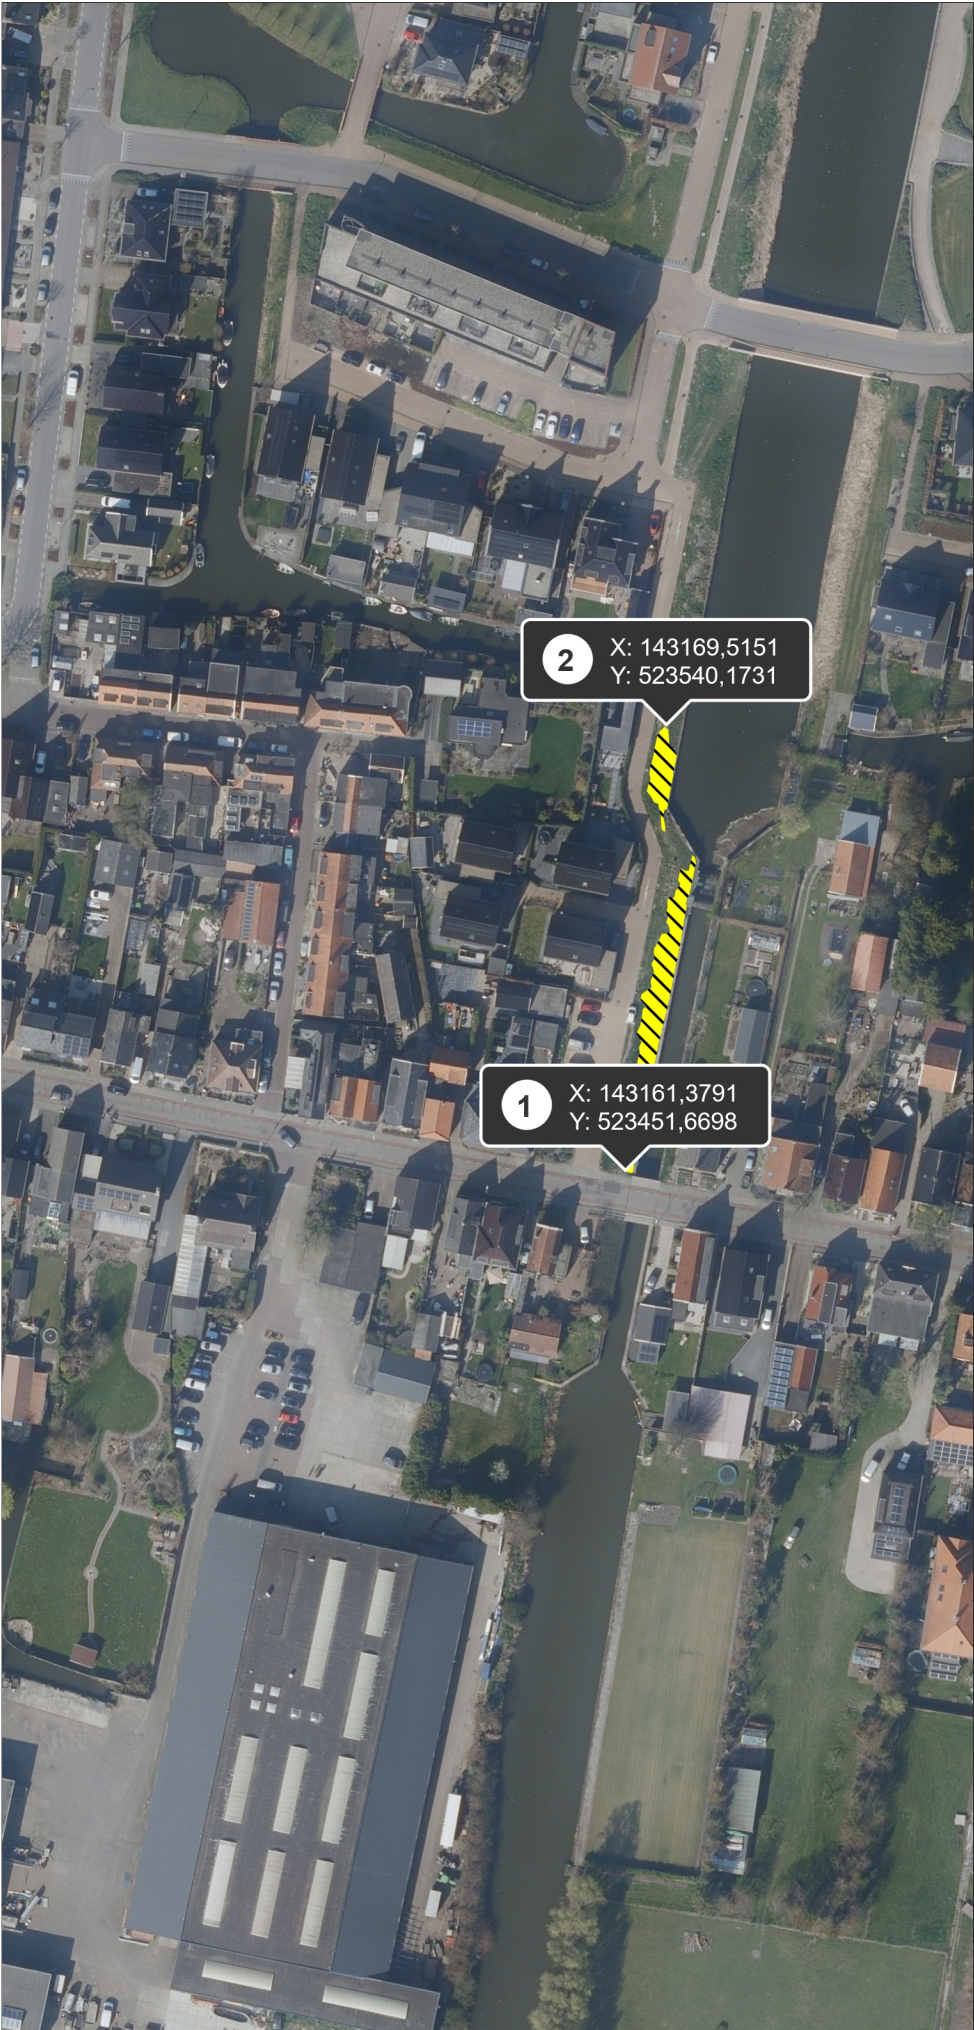

Legenda

 Japanse duizendknoop

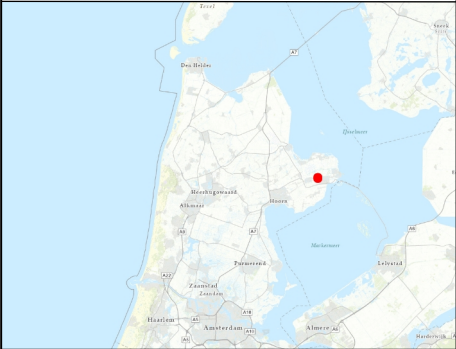

Anna Blamanweg 1 - gem. Stede Broec

Auteur: HHNK
Datum: 09-10-2023



Centrale locatie HHNK
Postbus 250
1700 AG Heerhugowaard

1:1.500

15 Meters

