

Beheersing Japanse Duizendknoop, locatie 20




Legenda

 Japanse duizendknoop

2 X: 120273,9830
Y: 521109,6713

1 X: 120267,8314
Y: 521082,0884

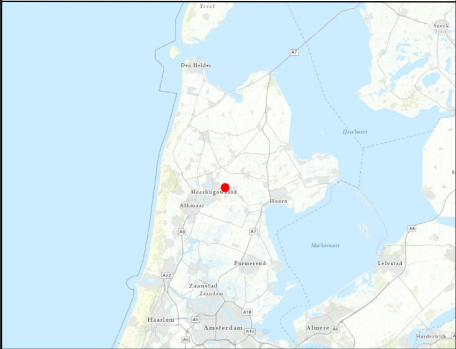

Ostdijk 49 Heerhugowaard

Auteur: HHNK

Datum: 09-10-2023



Centrale locatie HHNK
Postbus 250
1700 AG Heerhugowaard

1:750

7 Meters

