


Beheersing Japanse Duizendknoop, locatie 21

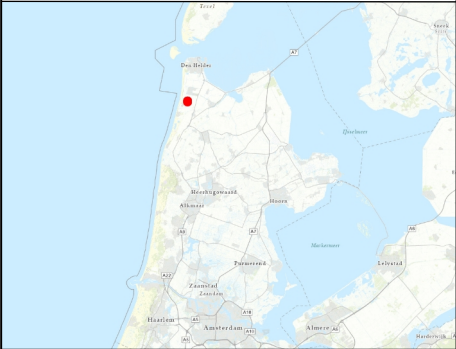

Legenda

 Japanse duizendknoop



Scheidingsvliet 10 Callantsoog

Auteur: HHNK

Datum: 09-10-2023



Centrale locatie HHNK
Postbus 250
1700 AG Heerhugowaard

1:1.500

