



Beheersing Japanse Duizendknoop, locatie 22

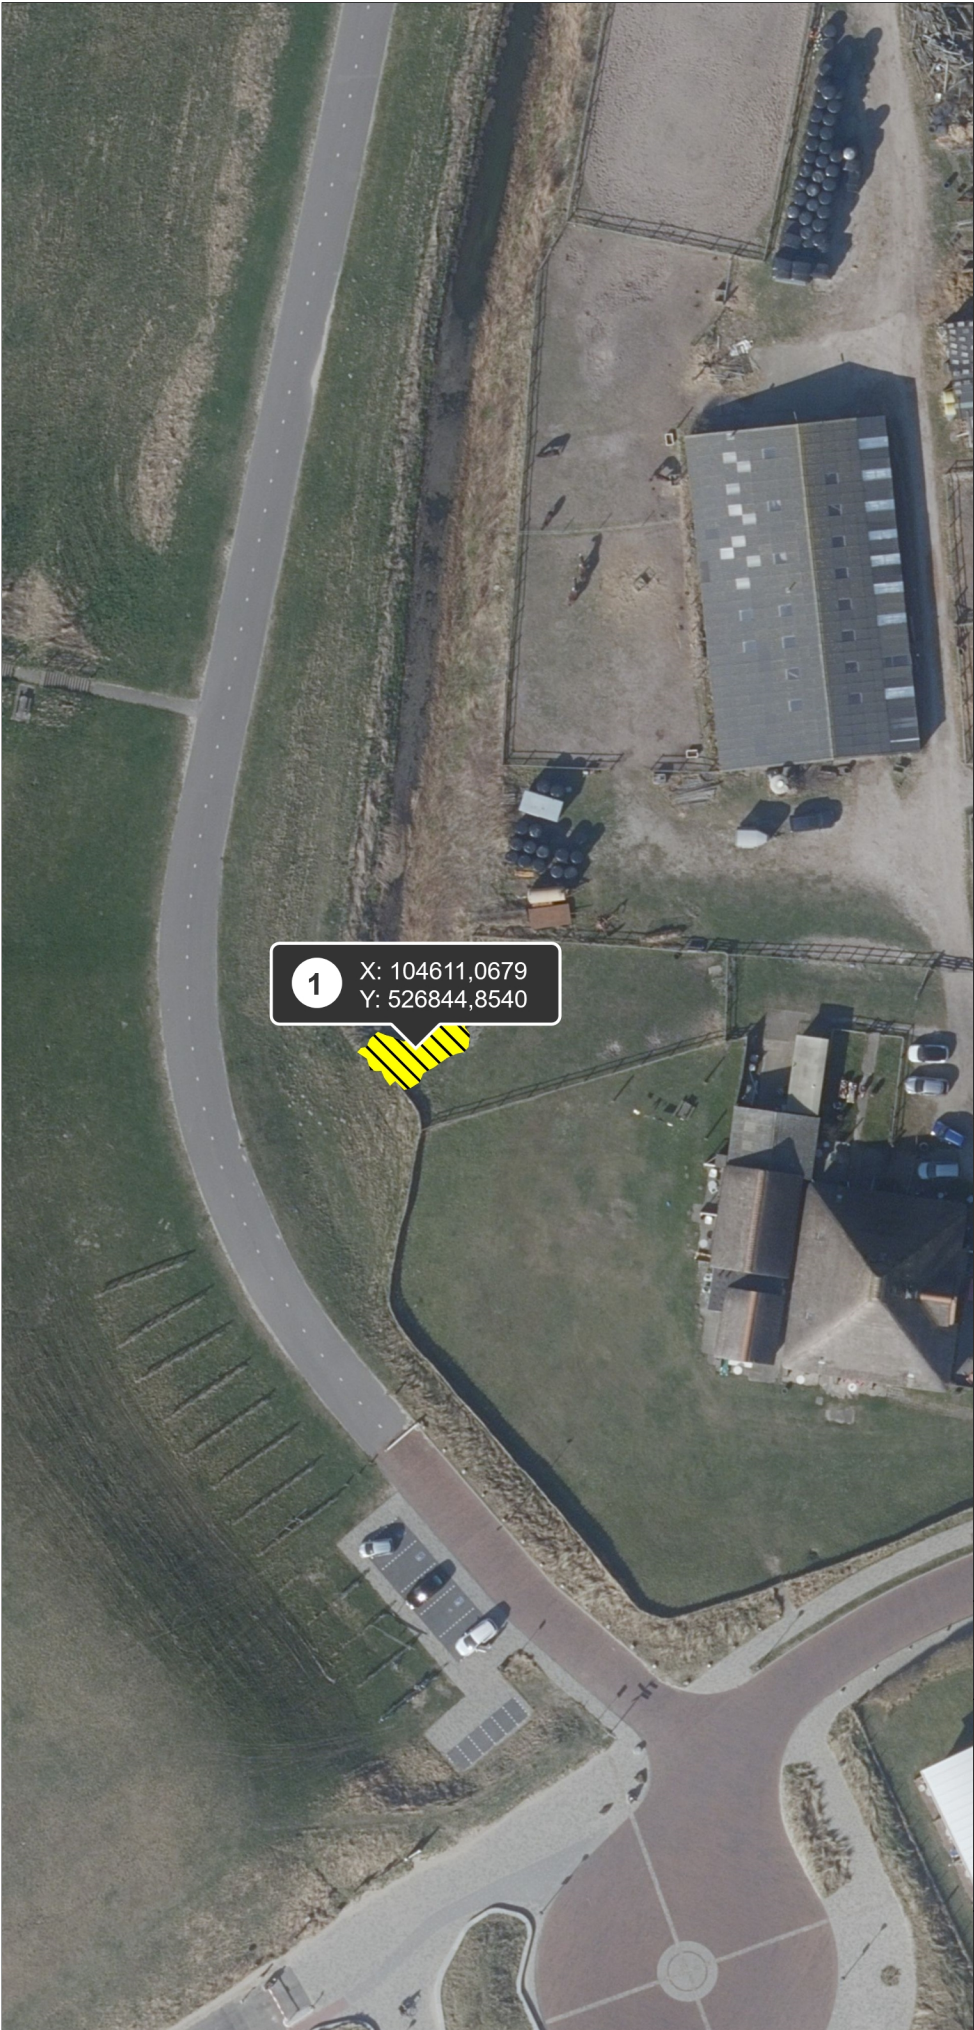

1 X: 104611,0679
Y: 526844,8540

Legenda

 Japanse duizendknoop

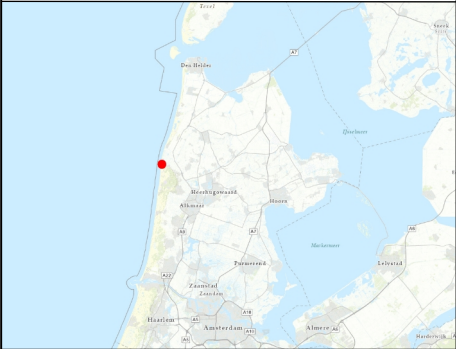

Hondsbossche zeeweg
Camperduin

Auteur: HHNK
Datum: 09-10-2023



Centrale locatie HHNK
Postbus 250
1700 AG Heerhugowaard

1:750

7 Meters

