



Beheersing Japanse Duizendknoop, locatie 48

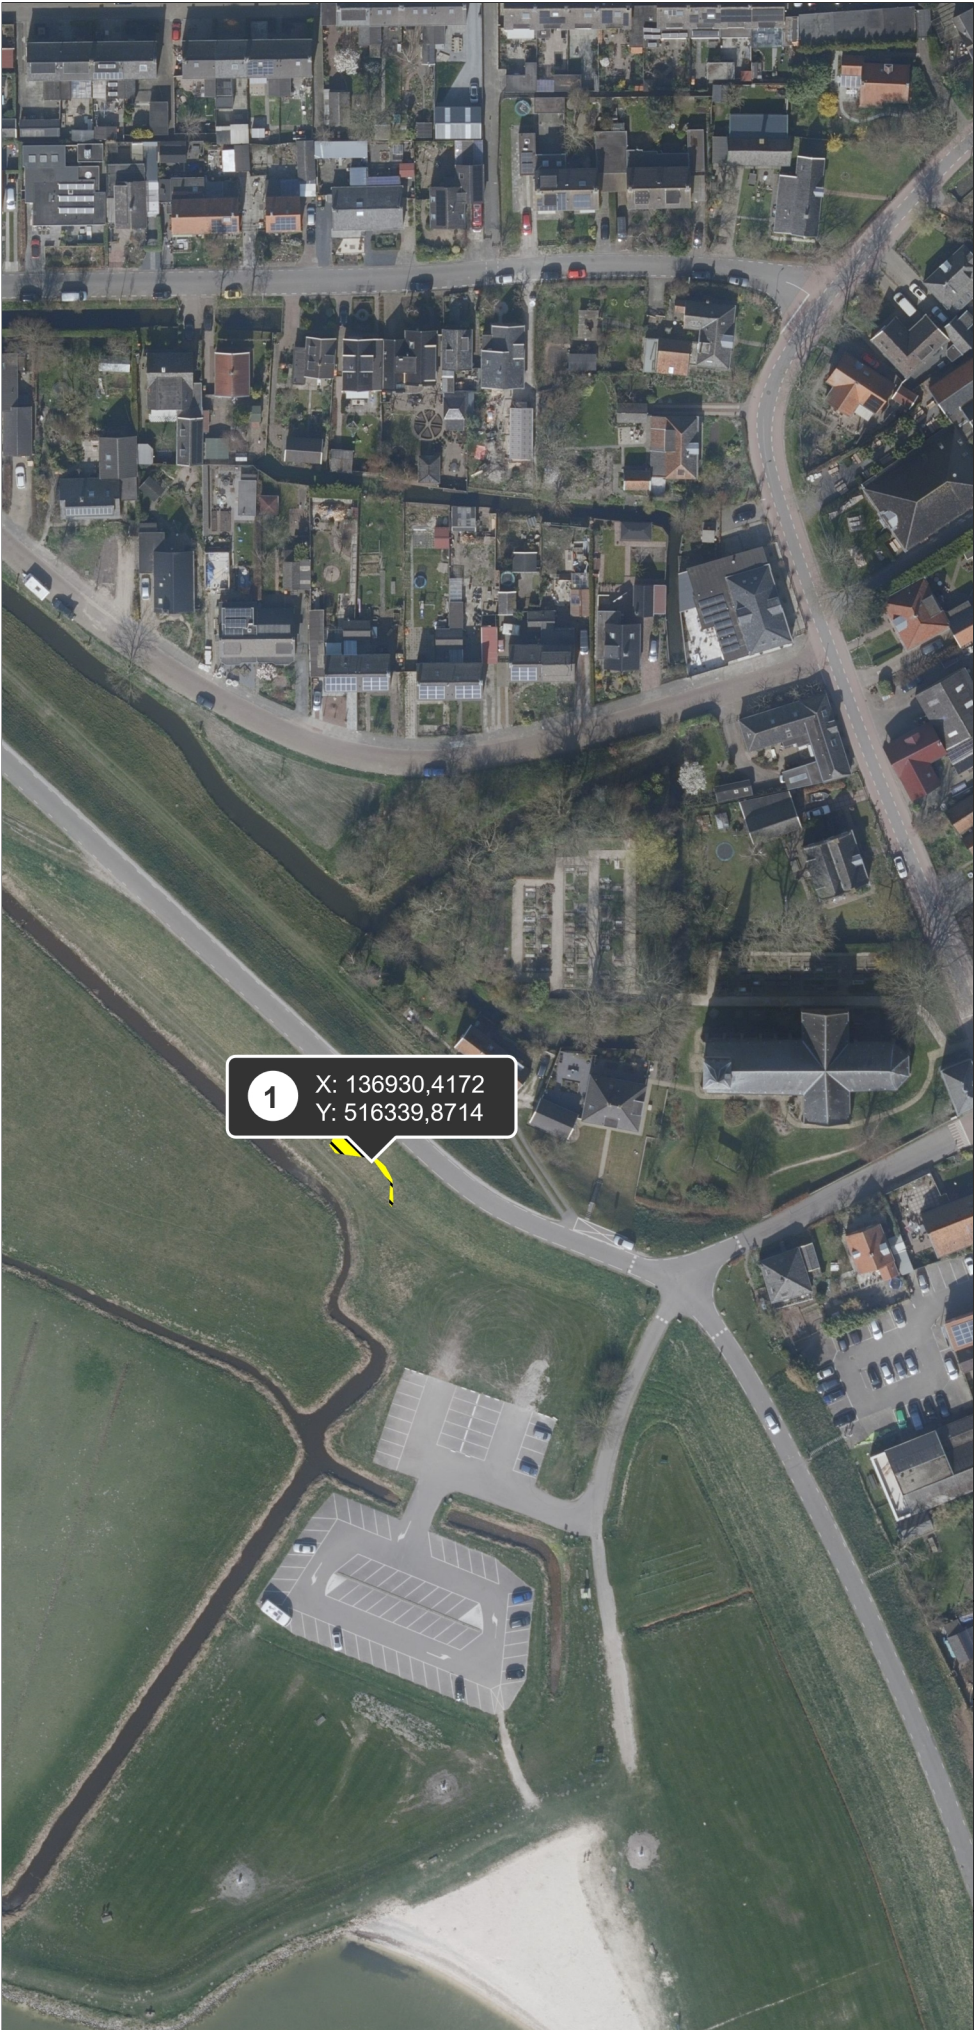

Legenda

 Japanse duizendknoop

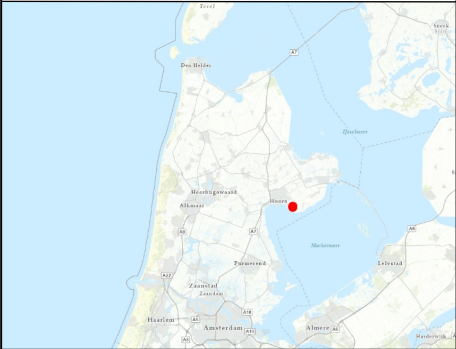

Zuiderdijk 55 Schellinkhout

Auteur: HHNK

Datum: 09-10-2023



Centrale locatie HHNK
Postbus 250
1700 AG Heerhugowaard

1:1.500

