


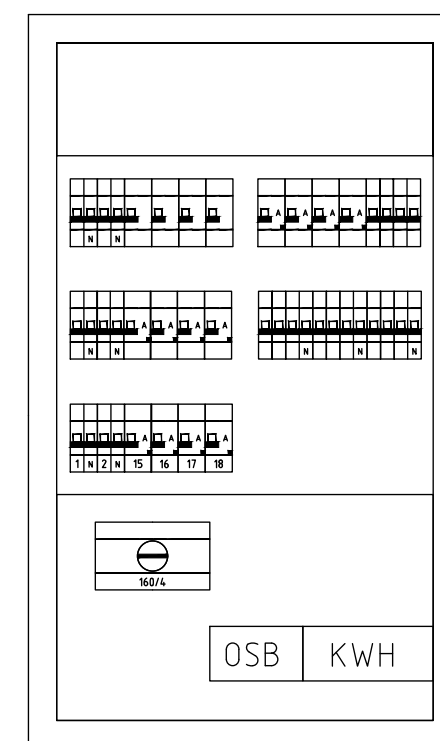

Onderleggers:	Bedr.: B02	Tek.nr.: 1501E110	Datum: 19-03-2012
	:	:	:
	:	:	:

REVISIE

B	DIVERSEN							MvK	24-10-2018
A	DIVERSEN							I.Kass.	04-02-2014
Wijzig.	Opmerking.							Getek.	Datum.
Schaal:	N.V.T.	Form.	A2	Discipline:	Elektra	Datum	30-3-12	Definitief	02-07-2012
Project: DRP-T LUCHTVAARTLOKAAL Omschrijving: Groepenverklaring Installatieschema HVK-L								Getekend:	TG
								Gezien:	
								Accoord:	
 Kuipers Kuipers Installaties Helmond b.v. tel: 0492-578600 fax: 0492-578690 www.kuipers.com								Project nummer: 4201601	
								Tekening nummer: 901	

Deze tekening blijft eigendom en mag zonder onze schriftelijke toestemming niet gekopieerd of aan derden ter inzage worden gegeven, noch voor of door derden worden gebruikt