



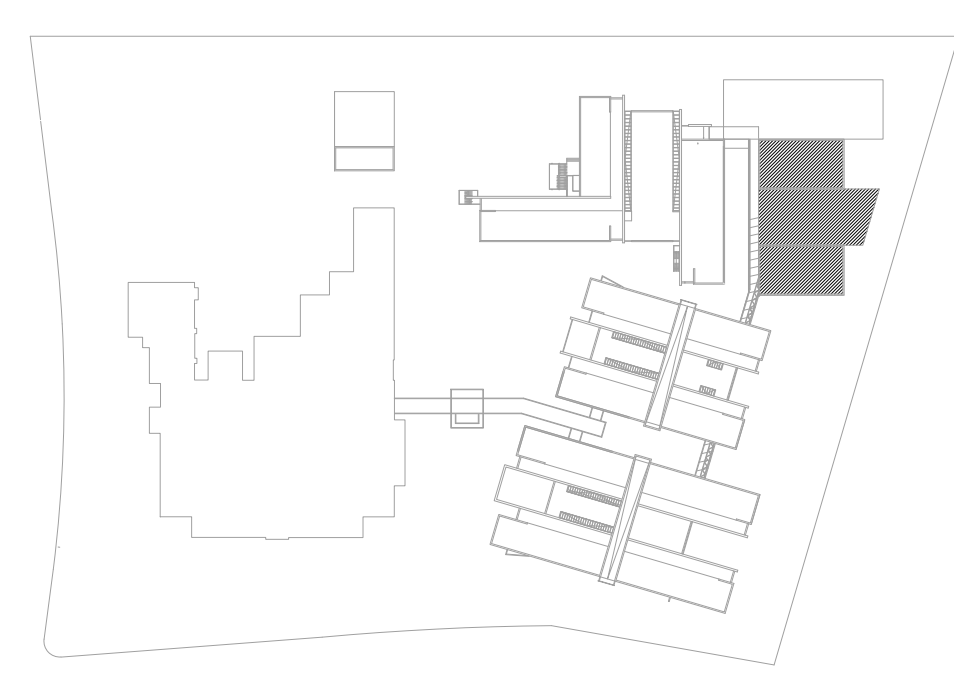

REVISIE

DE ROOI PANNEN DR. AHAUSSTRAAT 1 5042 EK TILBURG				Wijz. code	Tekenaar	Wijz. datum
				A	I KASS	27-10-14
				B	RSi	30-11-15
				C	YO	05-12-16
				D	YO	13-09-17
				E	MvK	27-11-18
GYMZAAL E-INSTALLATIE ALGEMEEN BEGANE GROND				Revisie:		
Datum: 02-06-09	Getekend: RM	Schaal: 1:100	Gecontr.:	Proj. nr.:		
				Tek. nr.: 773-G		
				Blad nr.: 101		

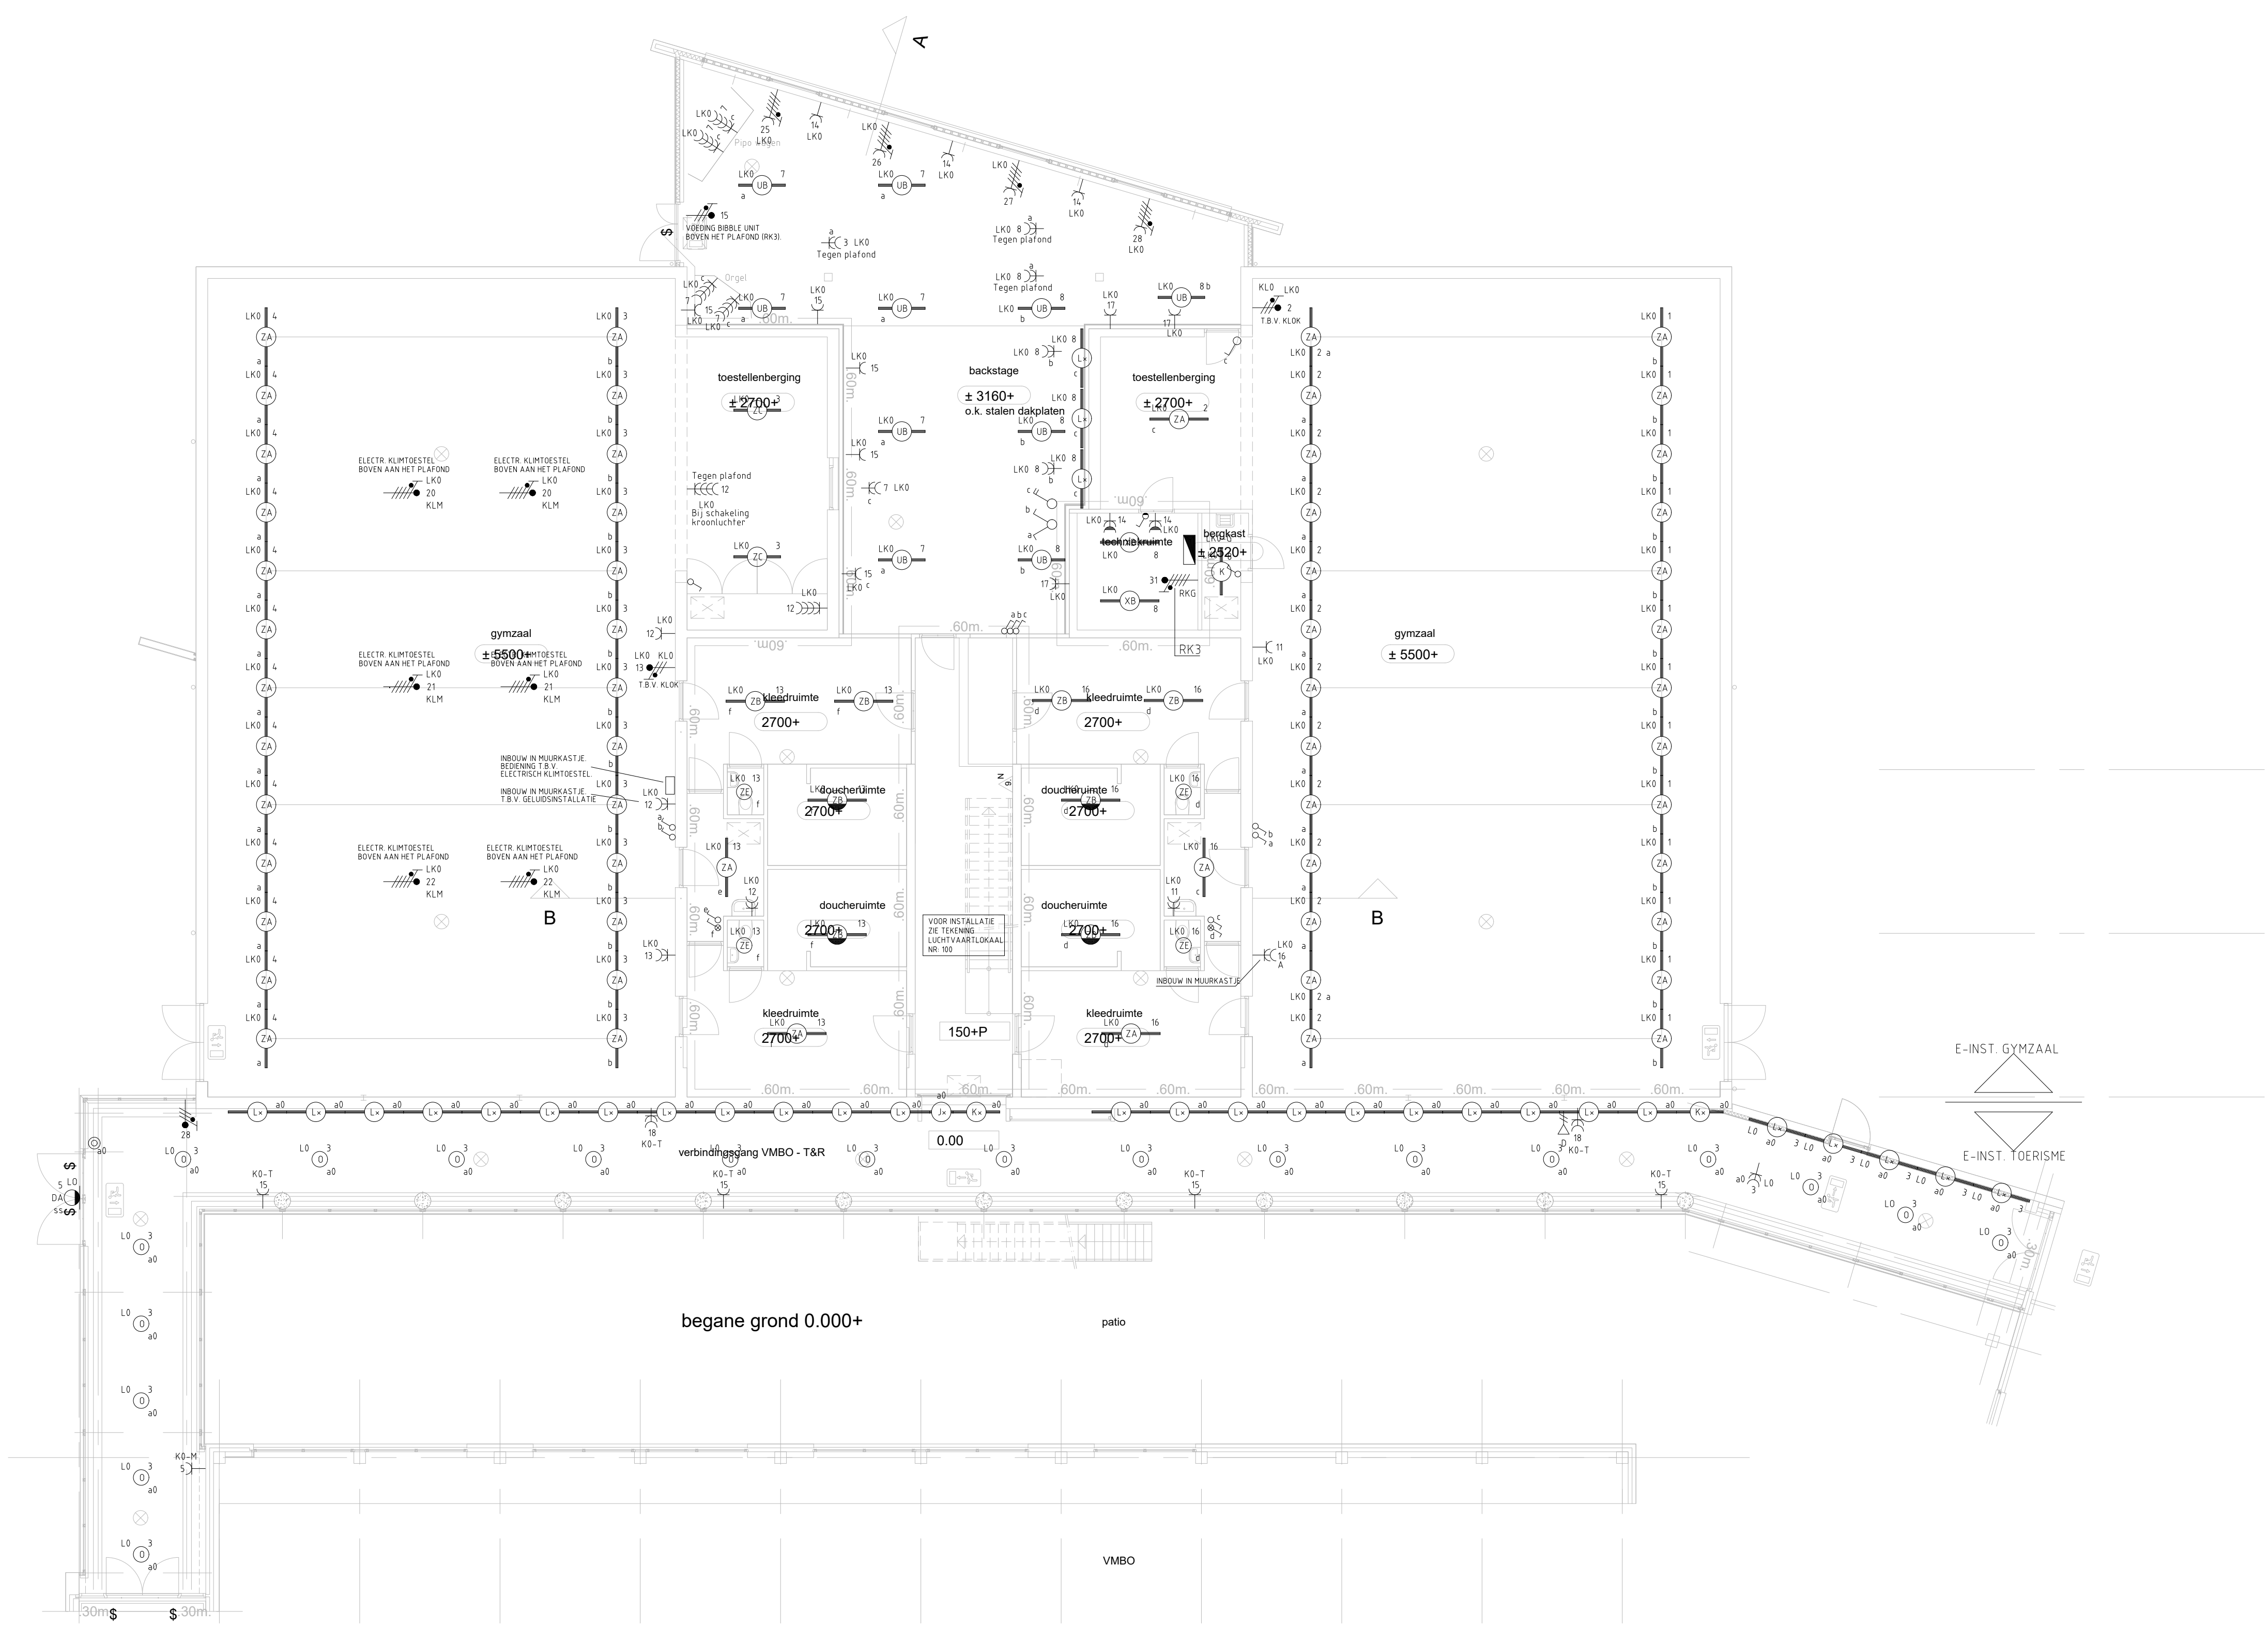

Kuijpers Installaties Tilburg B.V.
Heiende 12
Postbus 4039
5004 JA Tilburg
Telefoon: 013 - 5494444
Fax: 013 - 5427591
Internet: www.kuijpers.com

Deze tekening blijft eigendom van Kuijpers en mag zonder onze schriftelijke toestemming niet
gekopieerd of aan derden ter inzage worden gegeven, noch voor of door derden worden gebruikt

Datum: bouwkundige onderlegger: