

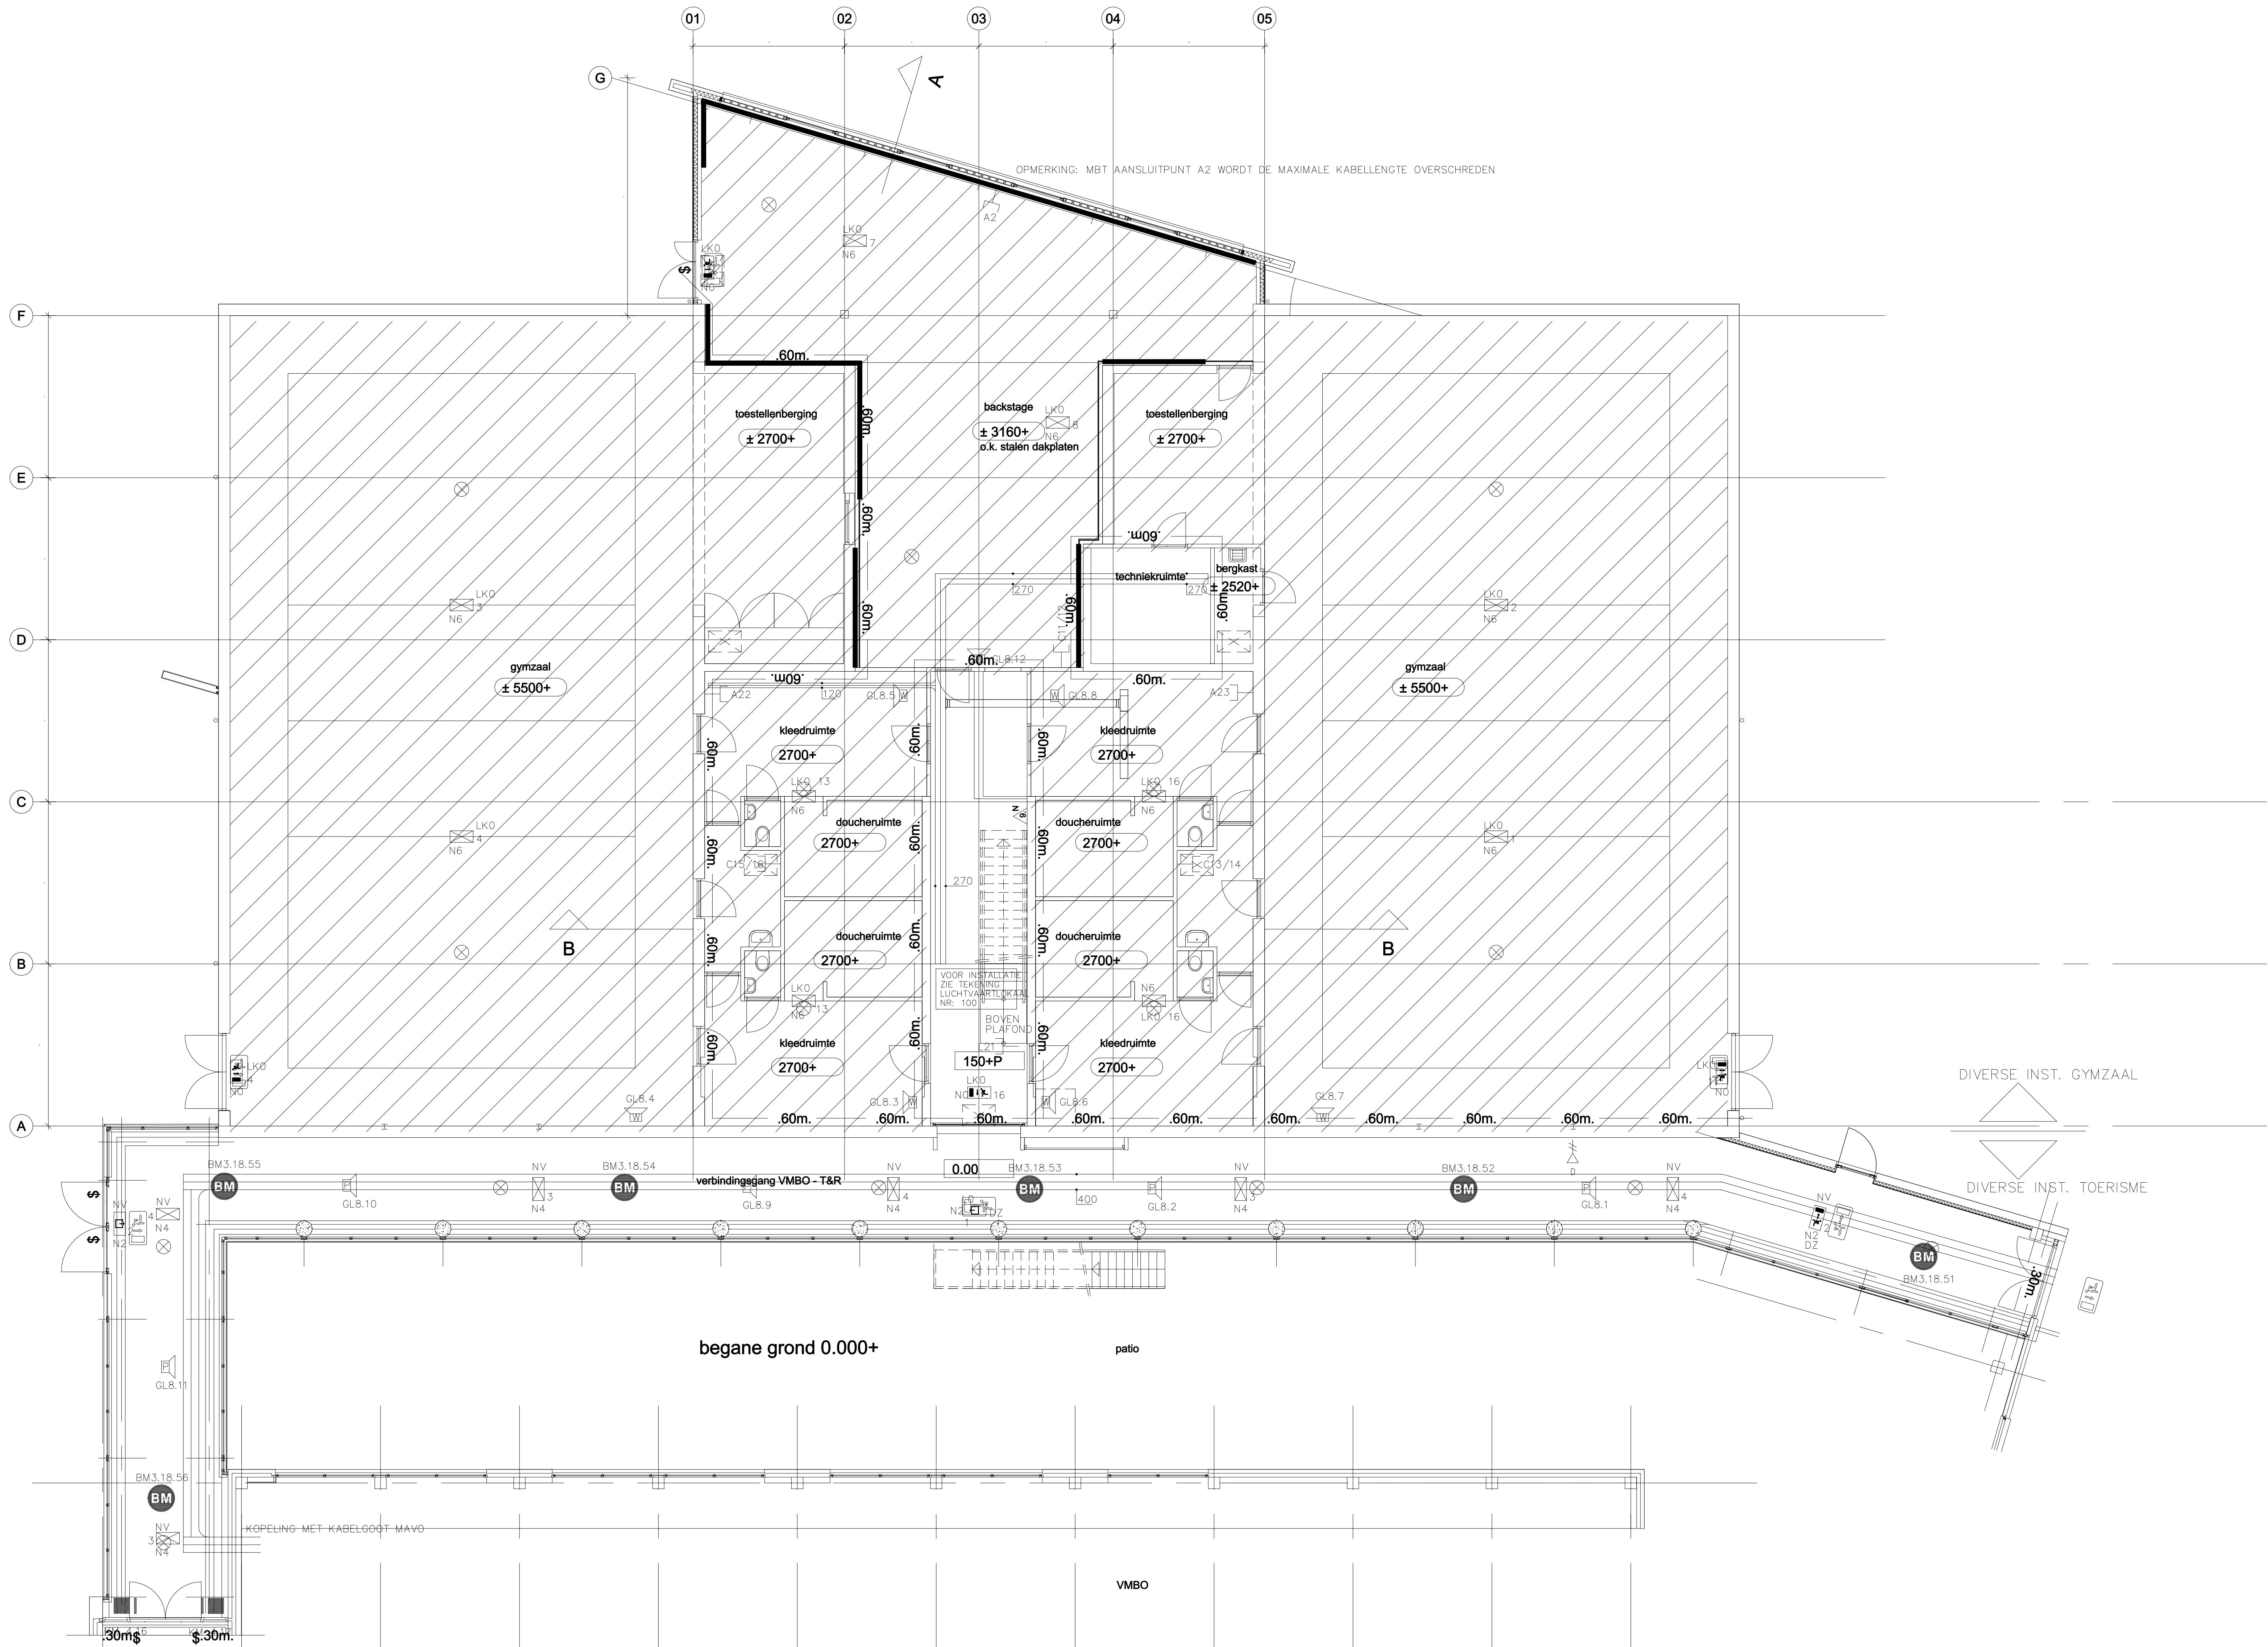


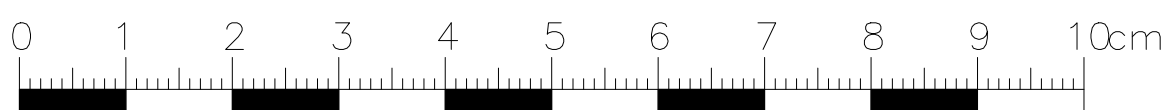

TE VOEDEN VANAF GELIJKSTROOMVOEDING
MAVO. (ZIE TEK 773-M BLAD 603)

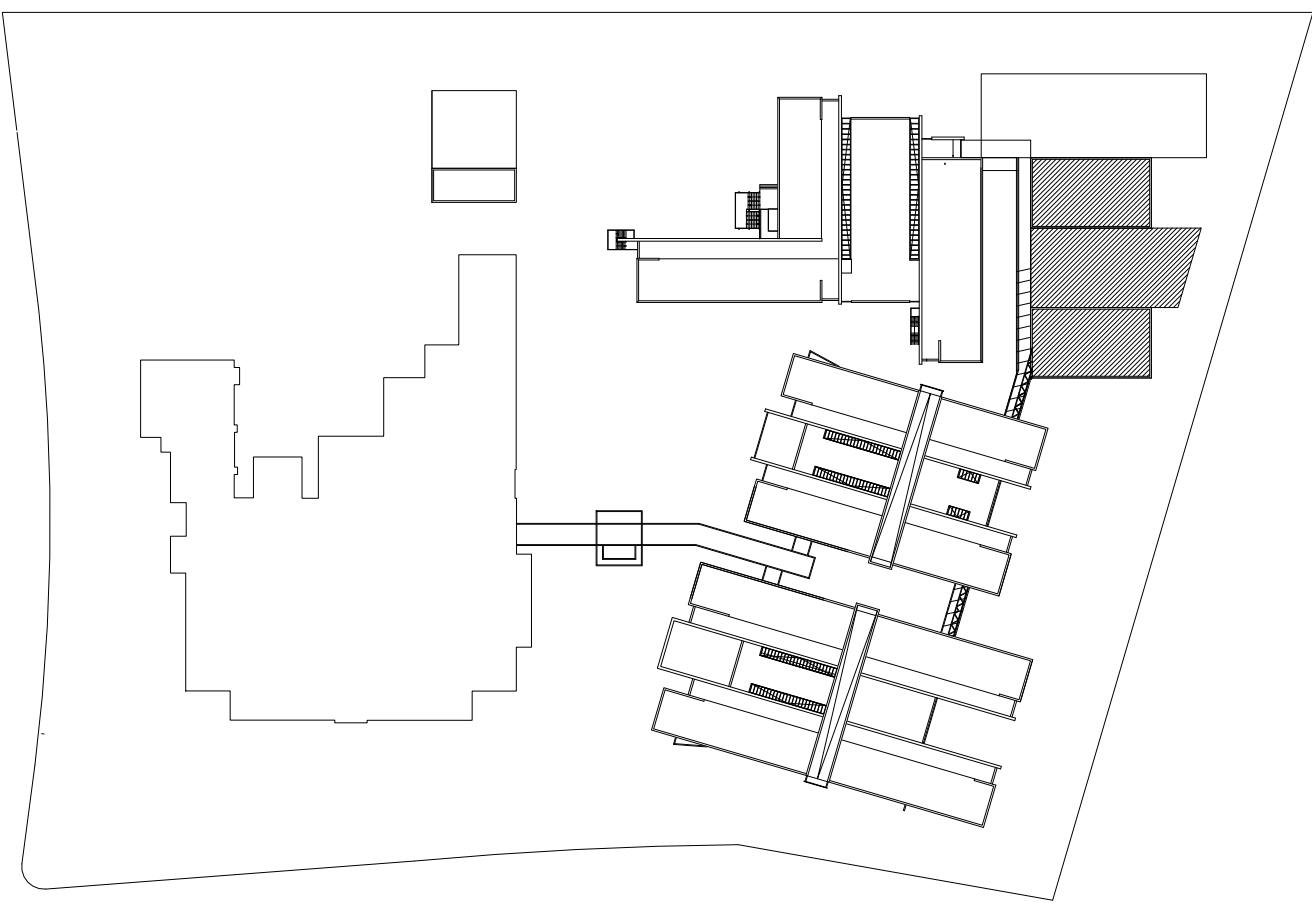

REVISIE

DE ROOI PANNEN DR. AHAUSSTRAAT 1 5042 EK TILBURG	Wijz. code	Tekenaar	Wijz. datum
	A	IKASS	27-10-14
GYMZAAL DIVERSE INSTALLATIES BEGANE GROND	B	RSi	30-11-15
Datum: 02-06-09	Getekend: RM	Schaal: 1:100	Gecontr.:
Revisie:			
Kuijpers Installaties Tilburg B.V. Heinde 12 Postbus 4039 5004 JA Tilburg Telefoon 013 - 5494444 Fax: 013 - 5427591 Internet www.kuijpers.com			
Proj. nr.: 773-G			
Tek. nr.: 773-G			
Blad nr.: 103			



Deze tekening blijft eigendom van Kuijpers en mag zonder onze schriftelijke toestemming niet
gekopieerd of aan derden ter inzage worden gegeven, noch voor of door derden worden gebruikt

Datum: bouwkundige onderlegger: