


INSTALLATIESCHEMA "LICHT"										
GRP Nr.	OMSCHRIJVING	ARMA- TUUR		WCD		ASP		GEÏNSTALLEERD VERMAGEN [VA]		
		#	VA	#	VA	#	VA	L1	L2	L3
1	Verlichting Gymzaal 1	15	1394	0	0	0	0	1394	0	0
2	Verlichting Gymzaal 1	15	1492	0	0	1	200	0	1692	0
3	Verlichting Gymzaal 2	16	1526	0	0	0	0	0	0	1526
4	Verlichting Gymzaal 2	15	1394	0	0	0	0	1394	0	0
5	Reserve	0	0	0	0	0	0	0	0	0
6	Reserve	0	0	0	0	0	0	0	0	0
7	Verlichting Fitness	8	448	0	0	0	0	0	448	0
8	Verlichting Fitness	11	722	0	0	0	0	0	0	722
9	Reserve	0	0	0	0	0	0	0	0	0
10	Reserve	0	0	0	0	0	0	0	0	0
11	WCD Gymzaal 1-Docentenruimte 1	0	0	3	600	0	0	600	0	0
12	WCD Gymzaal 2-Docentenruimte 2	0	0	3	600	0	0	0	600	0
13	Verlichting WCD Kleedk.-Douches	10	772	1	200	1	200	0	0	1172
14	WCD Technische ruimte + Fitness	0	0	5	1000	0	0	1000	0	0
15	WCD wandgoot Fitness	0	0	5	1000	1	500	167	1167	167
16	Verlichting WCD Kleedk.-Douches	13	992	0	200	1	0	0	0	1192
17	WCD wandgoot Fitness	0	0	3	600	0	0	600	0	0
18	Reserve	0	0	0	0	0	0	0	0	0
19	Reserve	0	0	0	0	0	0	0	0	0
20	Electr.- Bediening Ringen Gymzaal 2	0	0	0	0	2	1500	0	1500	0
21	Electr.- Bediening Ringen Gymzaal 2	0	0	0	0	2	1500	0	0	1500
22	Electr.- Bediening Ringen Gymzaal 2	0	0	0	0	2	1500	1500	0	0
23	Reserve	0	0	0	0	0	0	0	0	0
24	Reserve	0	0	0	0	0	0	0	0	0
25	CEE-form in wandgoot Fitness	0	0	1	500	0	0	167	167	167
26	CEE-form in wandgoot Fitness	0	0	1	500	0	0	167	167	167
27	CEE-form in wandgoot Fitness	0	0	1	500	0	0	167	167	167
28	CEE-form in wandgoot Fitness	0	0	1	500	0	0	167	167	167
29	Reserve	0	0	0	0	0	0	0	0	0
30	Reserve	0	0	0	0	0	0	0	0	0
31	Regelkast RK3 Verwarming	0	0	0	0	1	2500	0	2500	0
32	Reserve	0	0	0	0	0	0	0	0	0
KAST:	LK0-G						TOTAAL	7323	6075	9447

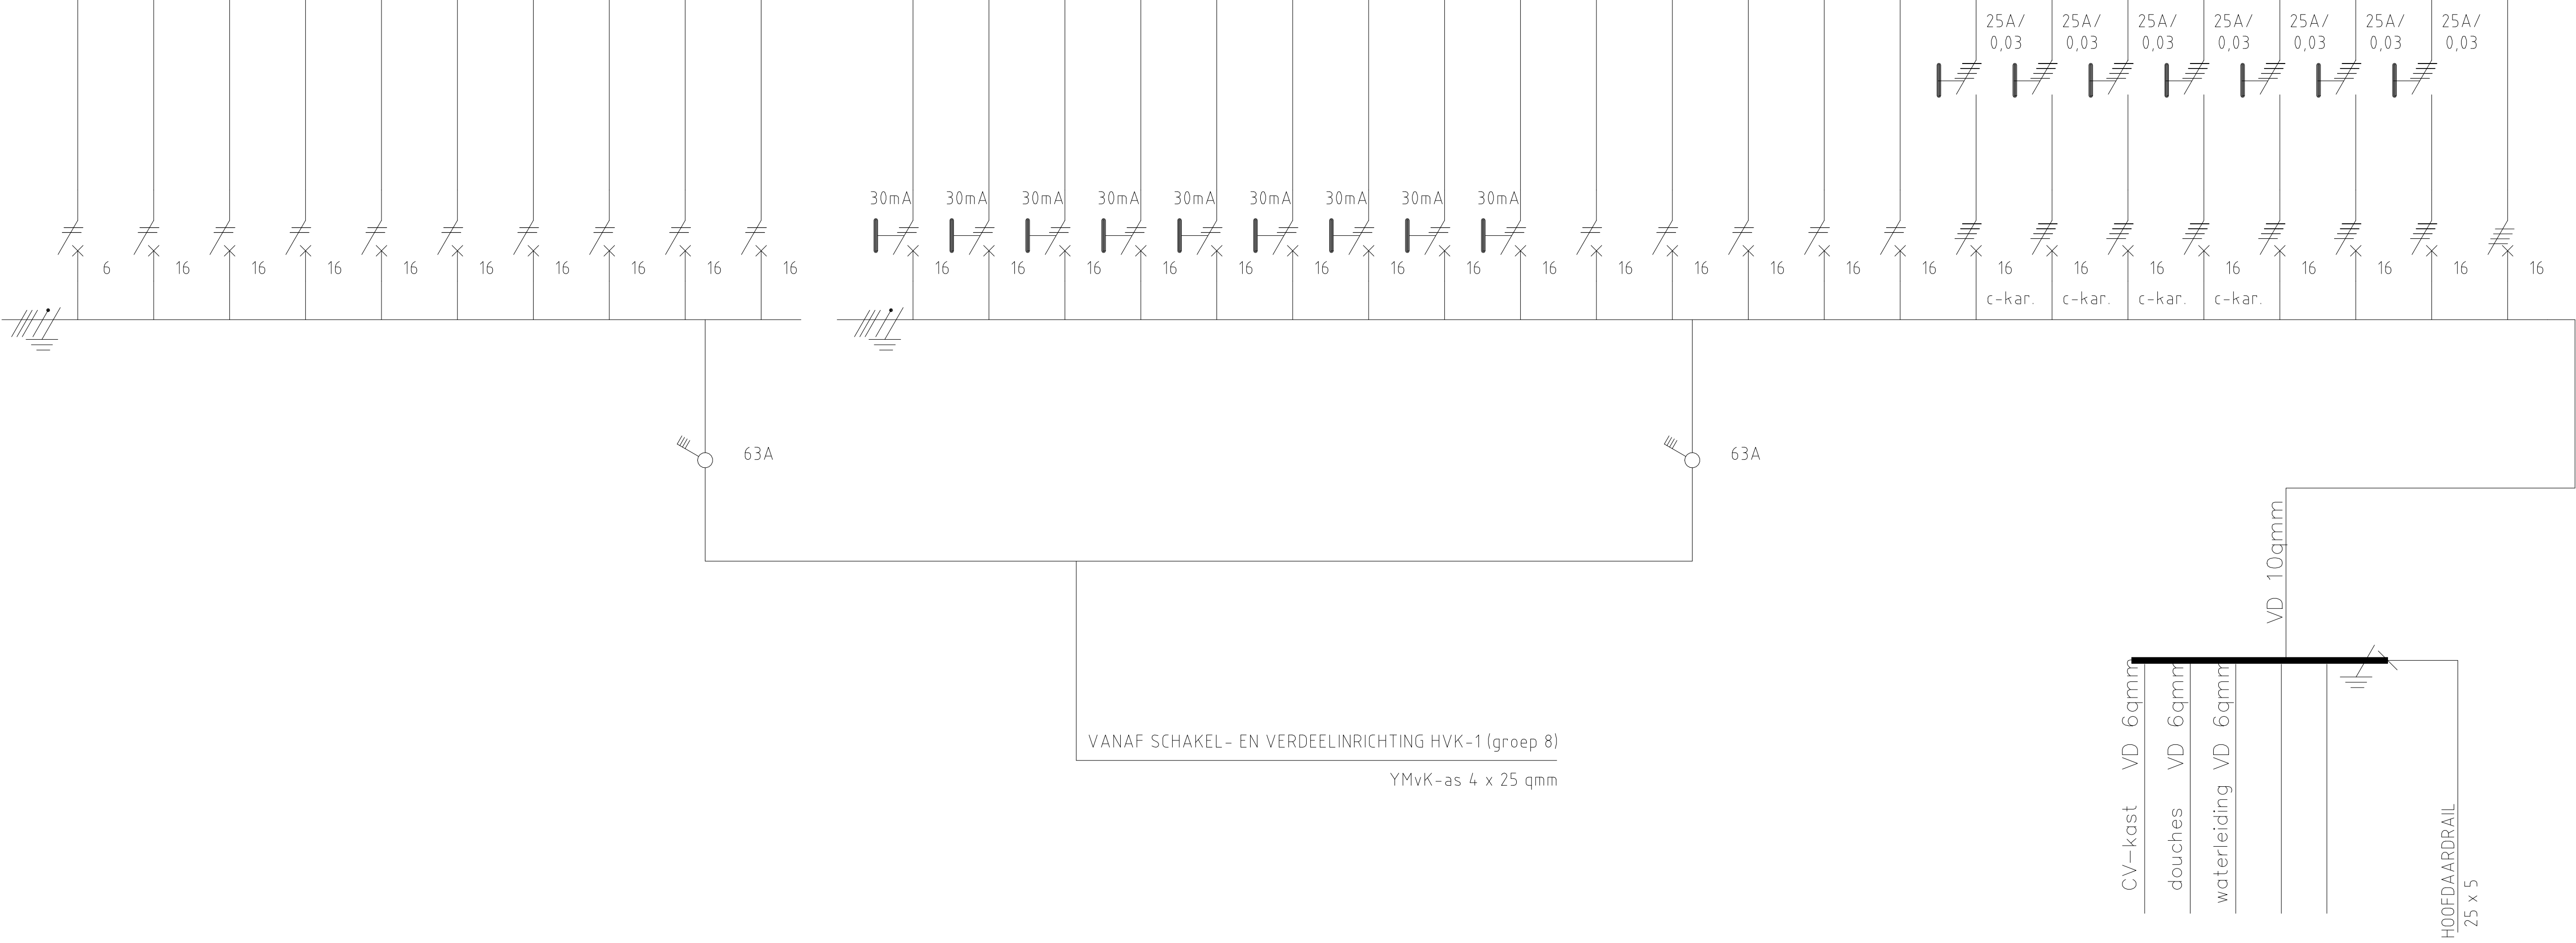

Kast:	LK0-G
Totaal aangesloten schijnbaar vermogen	22845 VA
Te verwachten belasting (94%)	21474 VA
Aangesloten op kast	HVK-1
Groepsnummer	8

Tenzij anders vermeld, bekabeling cq bedrading 2,5qmm

REVISIE

DE ROOI PANNEN DR. AHAUSSTRAAT 1 5042 EK TILBURG				Wijz. code	Tekenaar	Wijz. datum
				A	RSi	30-11-15
GYMZAAL INSTALLATIESCHEMA VERDEELKAST LK0-G BEGANE GROND						
Datum: 02-06-09		Getekend: RM	Schaal: NVT	Gecontr.:	Revisie:	
 Kuipers Installaties Tilburg B.V. Heinde 12 Postbus 4039 5004 JA Tilburg Telefoon: 013 - 5494444 Fax: 013 - 5427591 Internet: www.kuipers.com				Proj. nr.:		
				Tek. nr.: 773-G		
				Blad nr.: 201		

Deze tekening blijft eigendom van Kuipers en mag zonder onze schriftelijke toestemming niet gekopieerd of aan derden ter inzage worden gegeven, noch voor of door derden worden gebruikt