


N = INSTALLATIE AUTOMAAT
A = AARDLEKSCHAKELAAR
63/4 = HOOFDSCHAKELAAR 63A

1 = GYMZAAL 1 - ACHTERSTE RIJ VERLICHTING
2 = GYMZAAL 1 - VOORSTE RIJ VERLICHTING + VERLICHTING TOESTELBERGING + KLOK GYMZAAL 3
3 = GYMZAAL 2 - VOORSTE RIJ VERLICHTING + VERLICHTING TOESTELBERGING
4 = GYMZAAL 2 - ACHTERSTE RIJ VERLICHTING
5 = RESERVE
6 = RESERVE
7 = VERLICHTING FITNESS
8 = VERLICHTING FITNESS
9 = RESERVE
10 = RESERVE
11 = WCD'S GYMZAAL 1 + DOCENTENRUIMTE 1
12 = WCD'S GYMZAAL 2 + DOCENTENRUIMTE 2
13 = VERLICHTING/WCD KLEEDKAMERS + DOUCHES+ WC'S GYMZAAL 2 + KLOK
14 = WCD'S FITNESS + TECHNISCHE RUIMTE
15 = WCD'S WANDGOOT FITNESS
16 = VERLICHTING/WCD GANG + KLEEDKAMERS + DOUCHES + WC'S GYMZAAL 1
17 = WCD'S WANDGOOT FITNESS
18 = RESERVE
19 = RESERVE
20 = PLAFONDUNITS GYMZAAL 2 (ELECTR. BEDIENING RINGEN)
21 = PLAFONDUNITS GYMZAAL 2 (ELECTR. BEDIENING RINGEN)
22 = PLAFONDUNITS GYMZAAL 2 (ELECTR. BEDIENING RINGEN)
23 = RESERVE
24 = RESERVE
25 = KRACHT WCD WANDGOOT FITNESS
26 = KRACHT WCD WANDGOOT FITNESS
27 = KRACHT WCD WANDGOOT FITNESS
28 = KRACHT WCD WANDGOOT FITNESS
29 = RESERVE
30 = RESERVE
31 = REGELKAST RK3 T.B.V. VERWARMING
32 = RESERVE

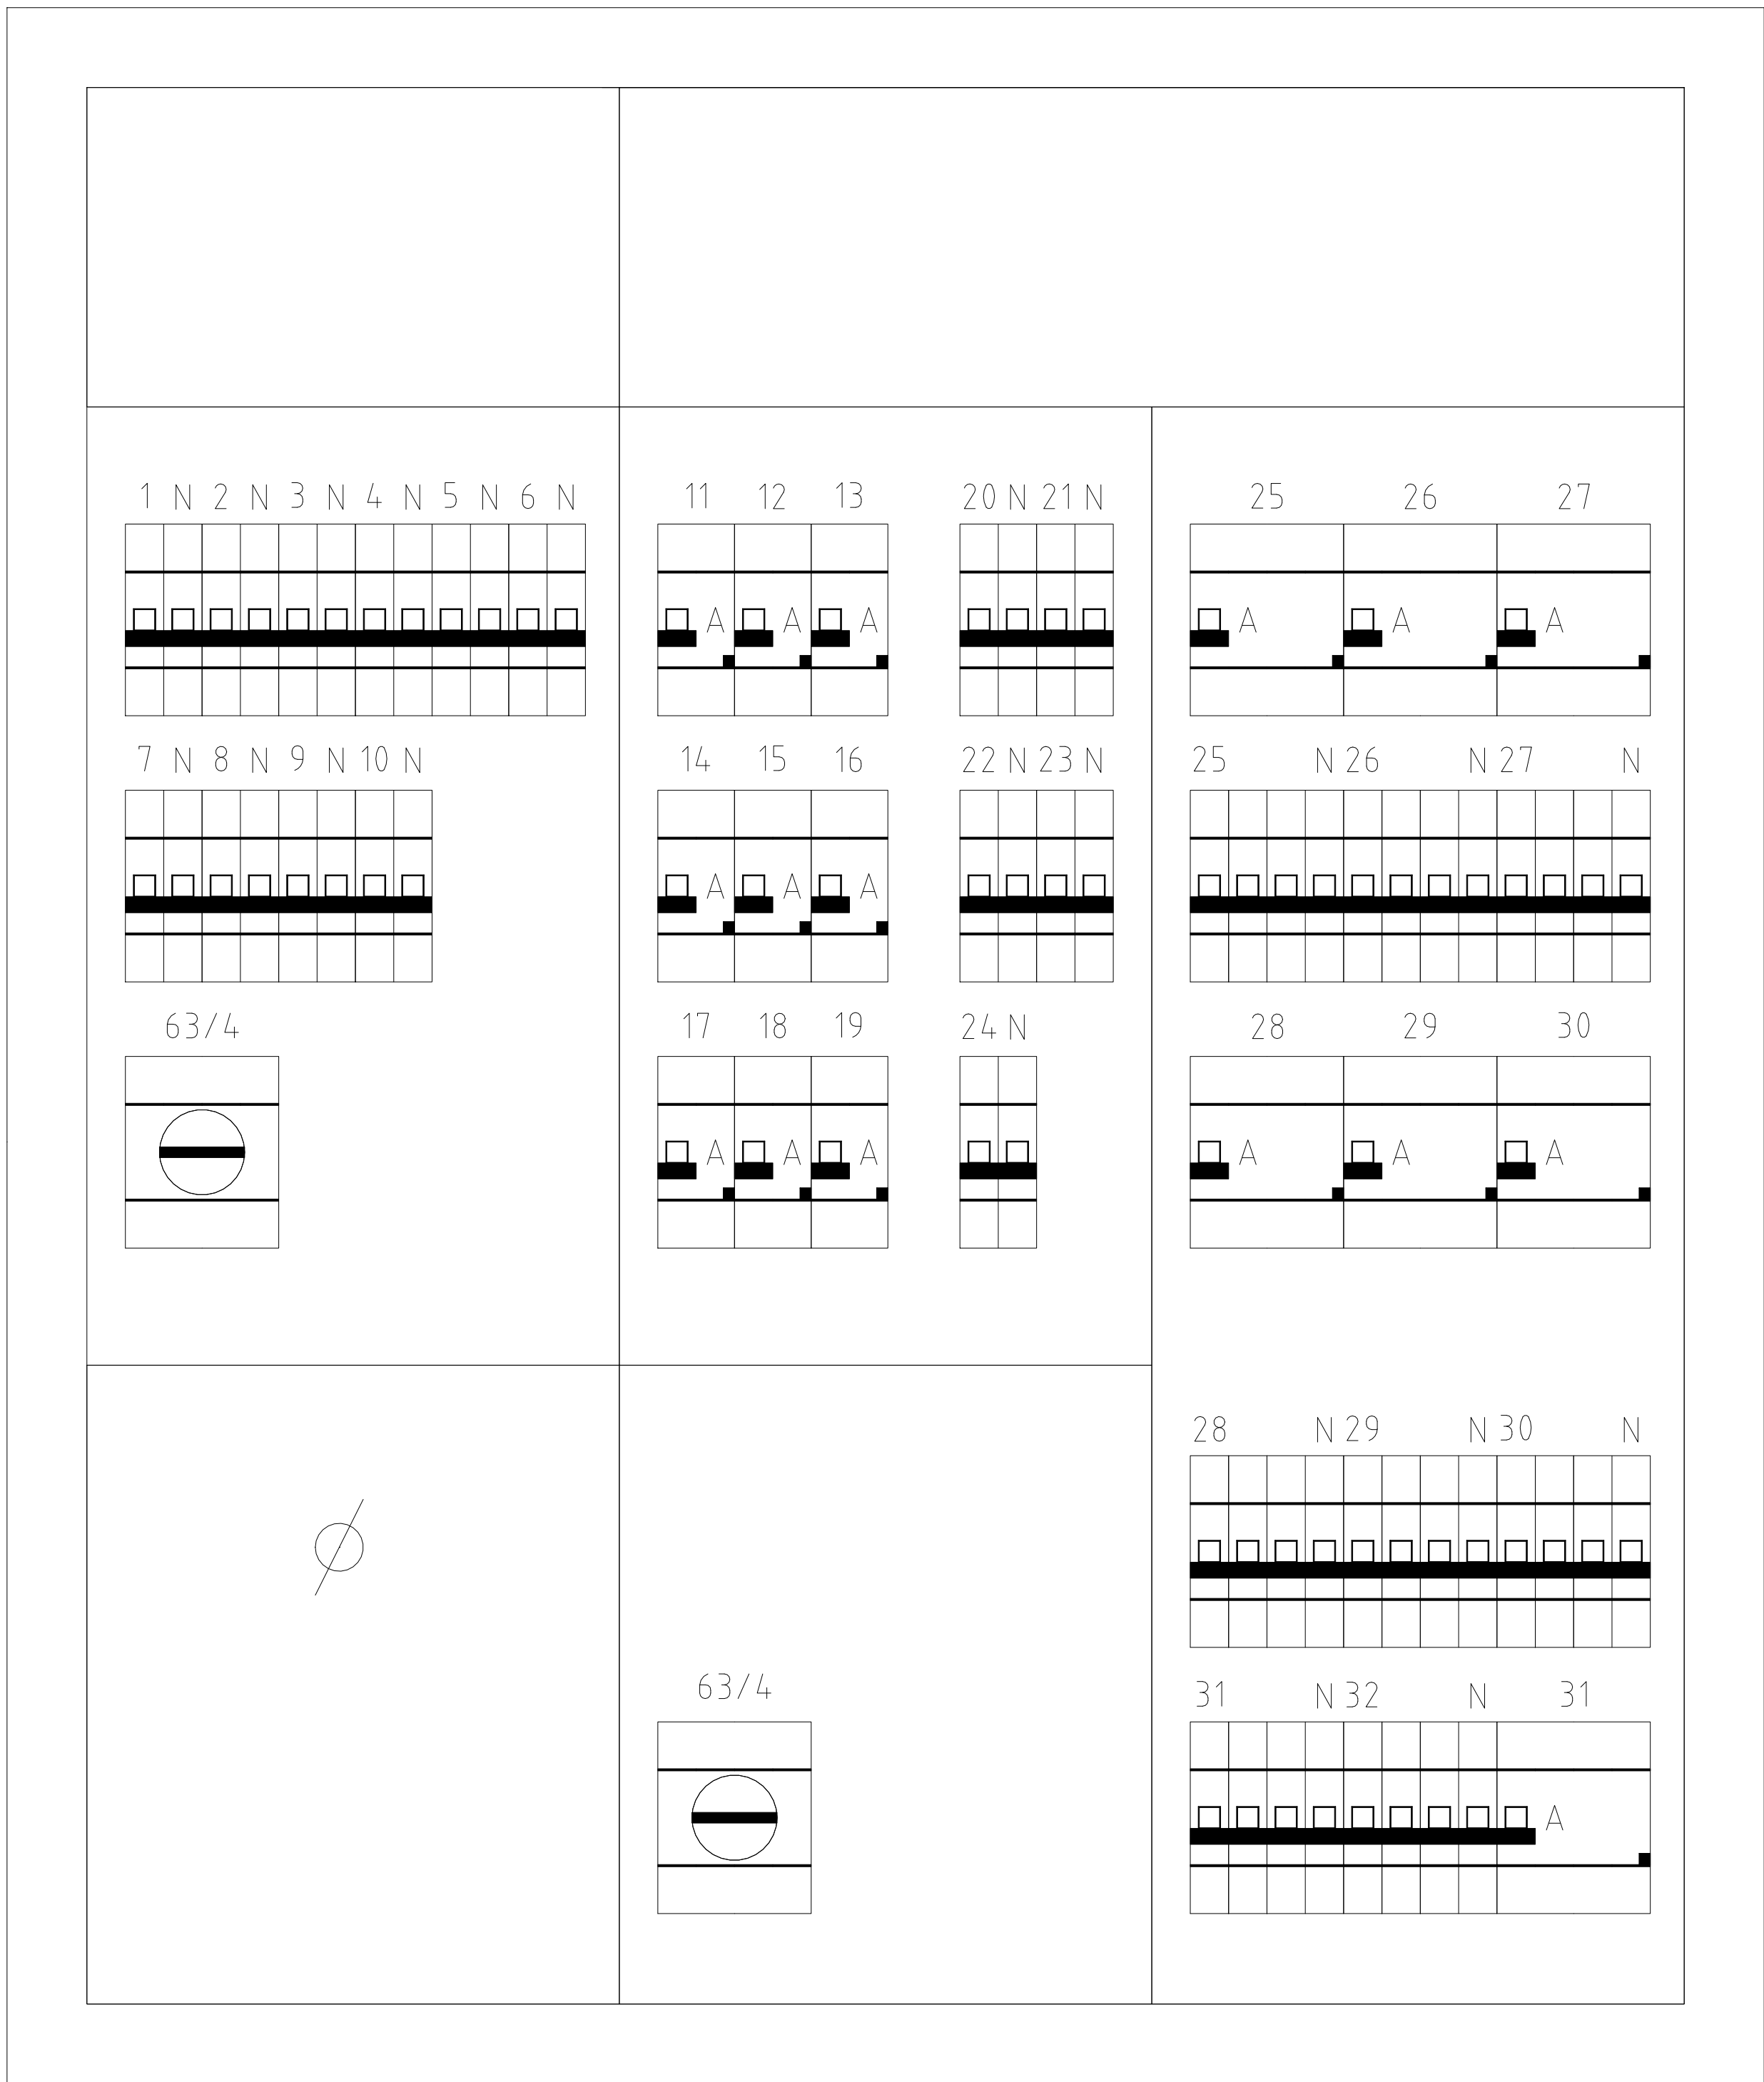

REVISIE

DE ROOI PANNEN DR. AHAUSSTRAAT 1 5042 EK TILBURG				Wijz. code:	Tekenaar:	Wijz. datum:
				A	RSi	30-11-15
GYMZAAL GROEPENVERKLARING VERDEELKAST LK0-G BEGANE GROND						
Datum: 02-06-09	Getekend: RM	Schaal: NVT	Gecontr.:	Revisie:		
				Proj. nr.:		
				Tek. nr.: 773-G		
				Blad nr.: 301		

Deze tekening blijft eigendom van Kuijpers en mag zonder onze schriftelijke toestemming niet gekopieerd of aan derden ter inzage worden gegeven, noch voor of door derden worden gebruikt

Datum bouwkundige onderlegger: