


Gebouw 3 Toerisme

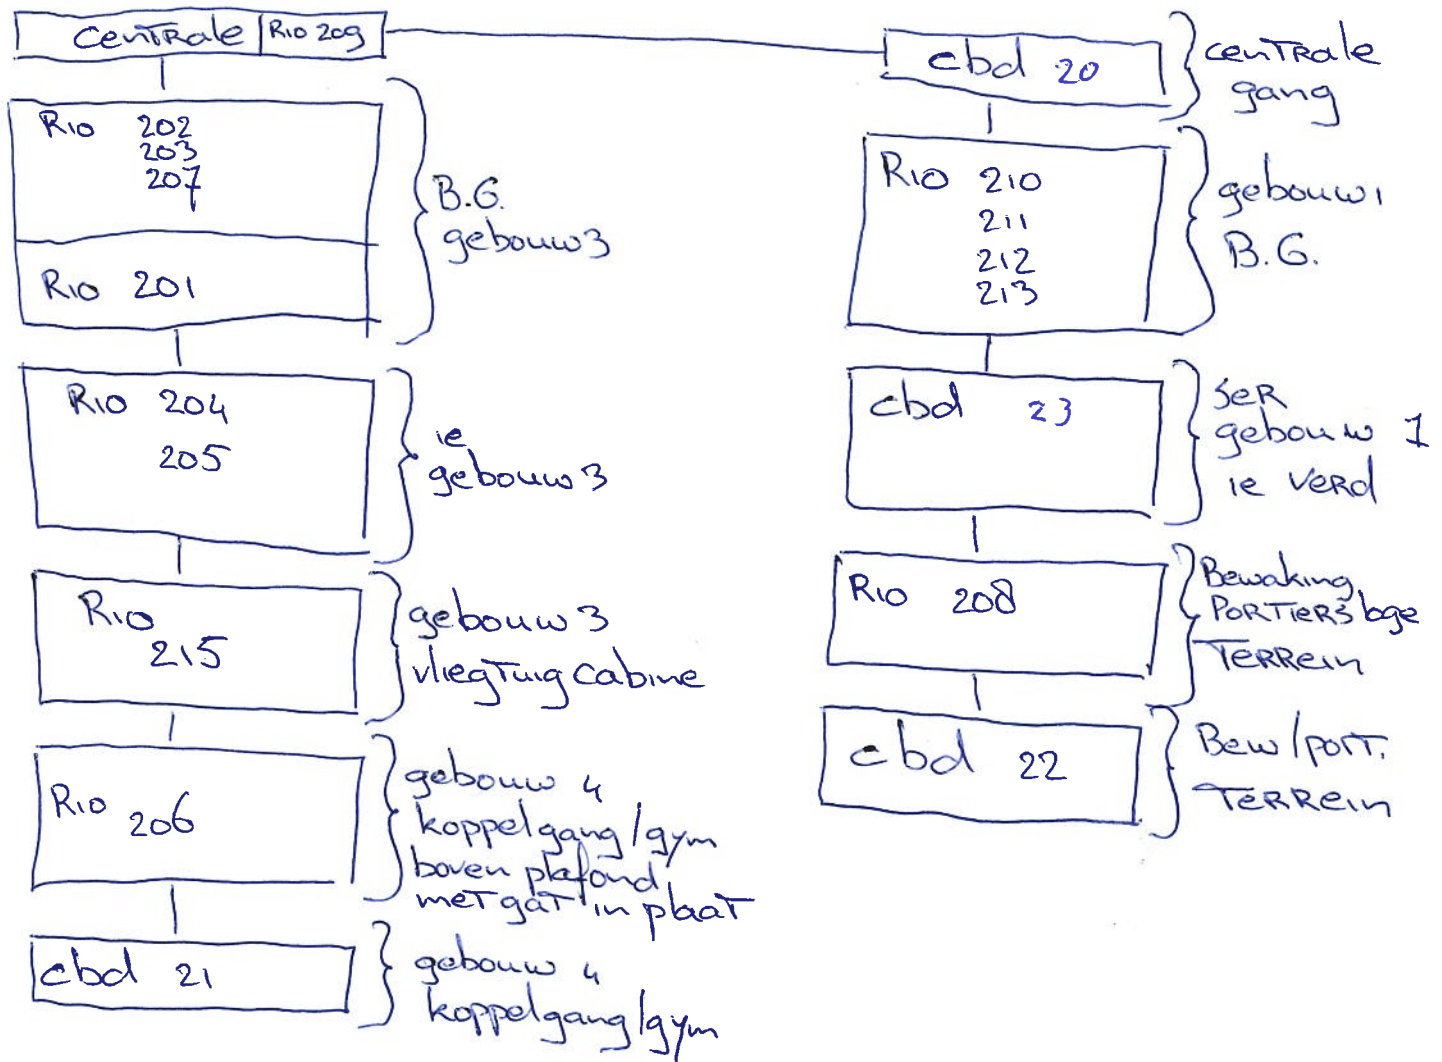

Rio 214 niet gevonden

2 zone's als reserve geprog.
(2142 en 2143 stonden in oude centrale al als reserve geprog.)

alleen 2141 De ser ie verd geb 1 actief.

op tekening vermoedelijke Busloop.

Revisie E. Nuyten
23-5-18. / H. Ermers