



\*Maatvoering in het werk te controleren.  
De bouwkundige onderlegger is NIET door ons opgesteld/gemeten/getekend/gecontroleerd!!

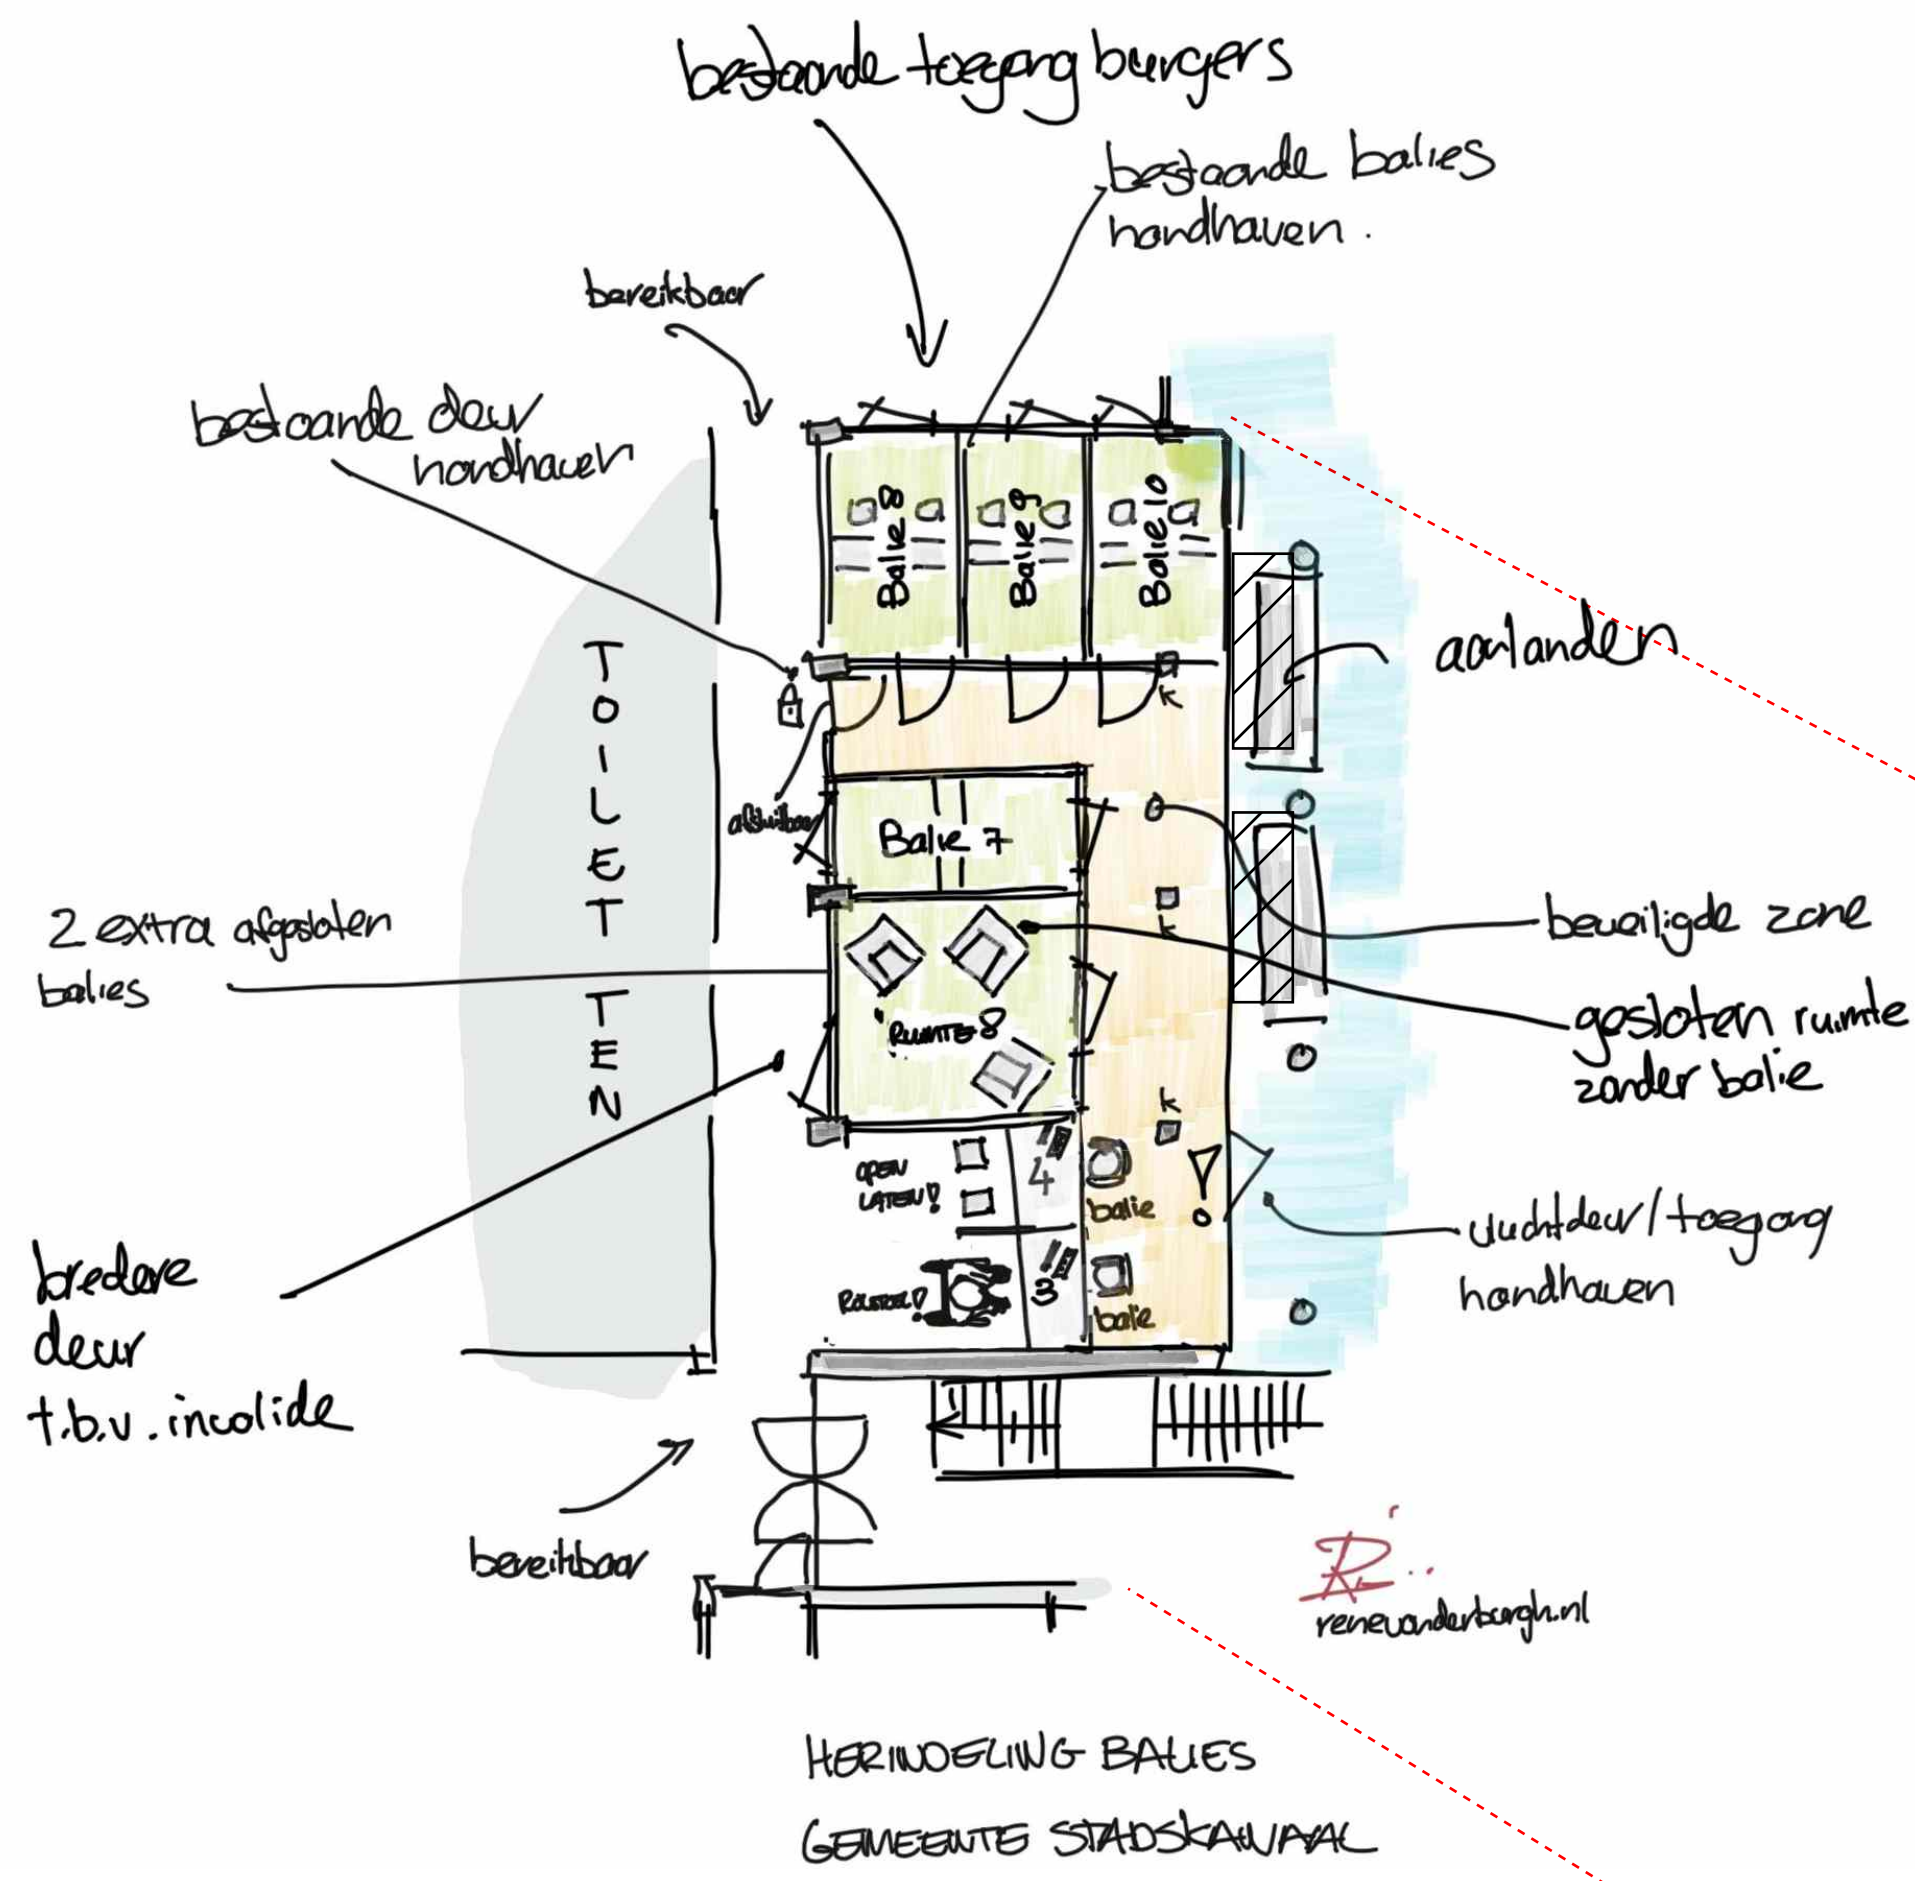

Principeschets herindeling balies\*  
*Niet op schaal 1:100*

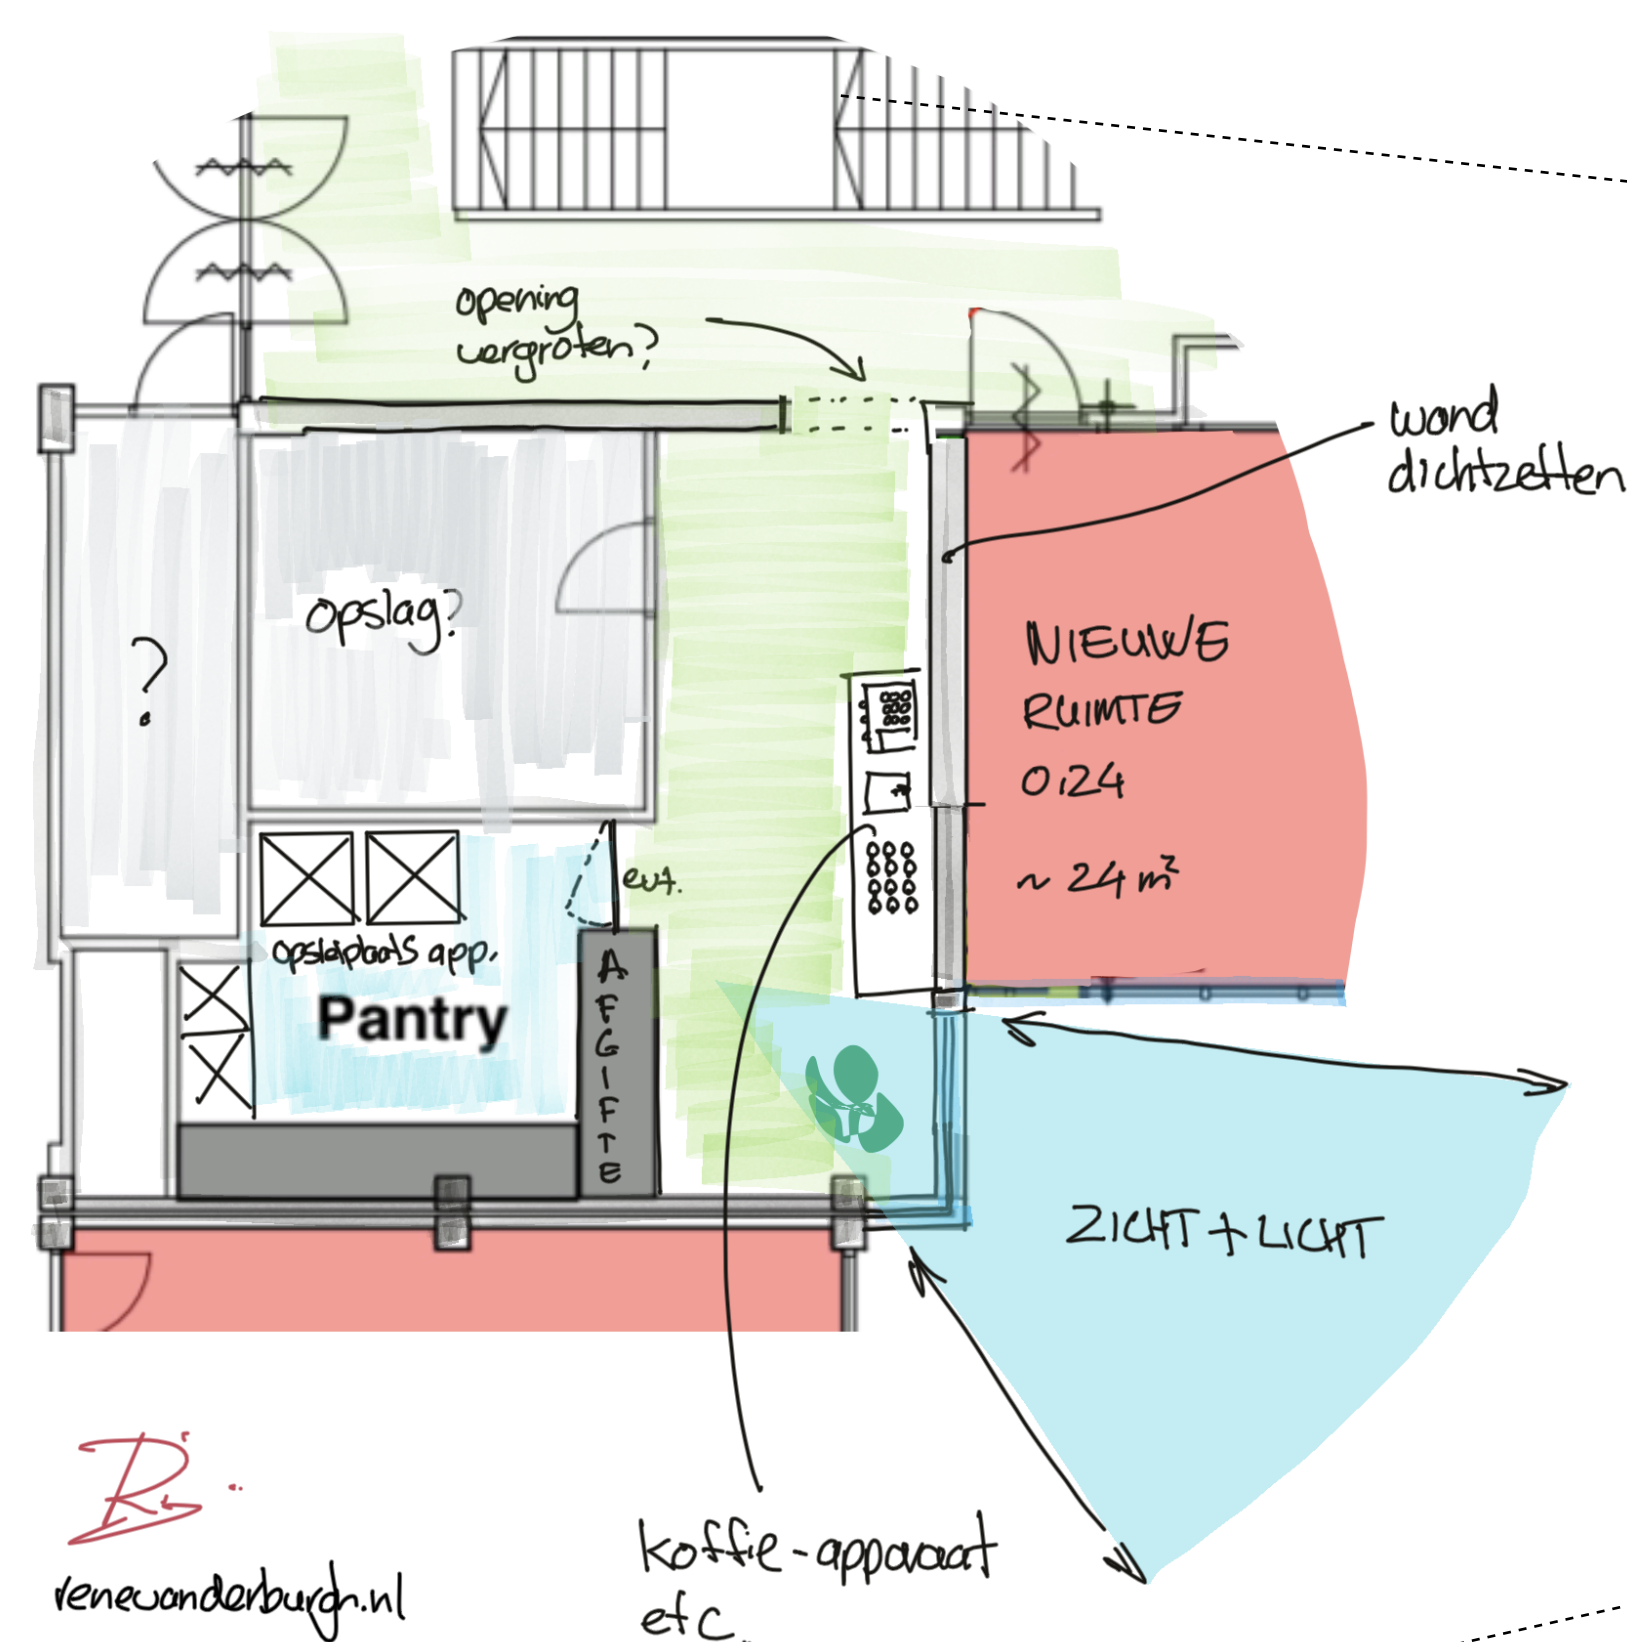


Principeschets herindeling koffiehoeke\*  
*Niet op schaal 1:100*



Begane grond\*  
Vlekkenplan 1:100

## LEGENDA RUIMTEOMSCHRIJVING

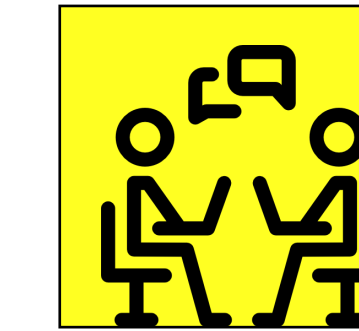


**= FLEXPLEK**  
*'Ga werken, waar je wilt'*  
Totaal vloeroppervlakte: 356,81 m2



**= VASTE WERKPLEK**  
*'De vaste werkplekken'*  
Totaal vloeroppervlakte: 313,68 m2



= AANLANDPLEK  
'Gauw ergens zitten'  
Totaal vloeroppervlakte: 11,37 m2

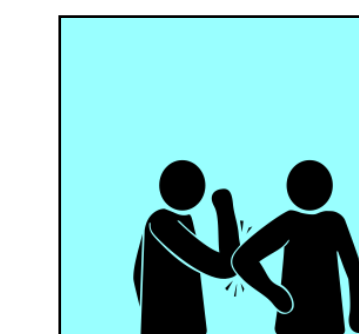


= ONTMOETEN  
'Snel kennis maken'

Totaal vloeroppervlakte: 102,23 m2



=  
CONCENTRATIEPLEK  
'Ongestoord werken'  
Totaal vloeroppervlakte: 58,28 m2

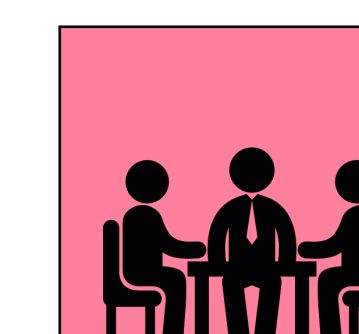

= VERGADEREN  
*'Coöperatief samenwerken'*

Totaal vloeroppervlakte: 163,42 m2



= Projectenkamer  
'Projecten ontwikkelen'  
Totaal vloeroppervlakte: 41,13 m2



= Telefooncel  
'Ongestoord telefoneren'

|                      |                   |
|----------------------|-------------------|
| Gemeente Stadskanaal | Opdrachtgever     |
| Dhr. R. Martowirono  | Contactpersoon    |
| Raadhuisplein 1      | Adres             |
| 9501 SZ Stadskanaal  | Postcode + plaats |
| +31 6 45647190       | Telefoon          |

|                                                 |                  |
|-------------------------------------------------|------------------|
| <b>Herindeling gemeentehuis<br/>Stadskanaal</b> | <b>Project</b>   |
| <b>Begane grond</b><br><i>Vlekkenplan</i>       | <b>Onderwerp</b> |

|            |          |
|------------|----------|
| Voorlopig  | Fase     |
| 17-12-2021 | Datum    |
| 1:100      | Schaal   |
| A-0        | Formaat  |
| RB         | Getekend |

**Voorlopig**

Wijzigingsdatum  
Editie  
Omschrijving  
Opmerkingen

**P21.267** | **Projectnummer**  
**V01 BG** | **Bladnummer**

