

Zone	Lus	Type	Plaats			
1	A..	A	BEGANE GROND	AFDELING A0	AM	A0
2	A..	H		AFDELING A0	HM	A0
3	A..	A		AFDELING B0	AM	B0
4	A..	H		AFDELING B0	HM	B0
5	A..	A		AFDELING C-F0	AM	C-F0
6	A..	H		AFDELING C-F0	HM	C-F0
7	A..	A		AFDELING E1/2-D0	AME1/2D0	
8	A..	H		AFDELING E1/2-D0	HME1/2D0	
9	A..	A		AFDELING E3-0	AM	E3-0
10	A..	H		AFDELING E3-0	HM	E3-0


11	A..	A		AFDELING G1-0	AM	G1-0
12	A..	H		AFDELING G1-0	HM	G1-0
13	A..	A		AFDELING G2-0	AM	G2-0
14	A..	H		AFDELING G2-0	HM	G2-0
15	A..	A		AFDELING G3-0	AM	G3-0
16	A..	H		AFDELING G3-0	HM	G3-0
17	A..	A	1E VERDIEPING	AFDELING A1	AM	A1
18	A..	H		AFDELING A1	HM	A1
19	A..	A		AFDELING B1	AM	B1
20	A..	H		AFDELING B1	HM	B1

21	A..	A		AFDELING C-F1	AM	C-F1
22	A..	H		AFDELING C-F1	HM	C-F1
23	A..	A		AFDELING E1/2-D1	AME1/2D1	
24	A..	H		AFDELING E1/2-D1	HME1/2D1	
25	A..	A		AFDELING E3-1	AM	E3-1
26	A..	H		AFDELING E3-1	HM	E3-1
27	A..	A	2E VERDIEPING	AFDELING A2	AM	A2
28	A..	H		AFDELING A2	HM	A2
29	A..	A		AFDELING B2	AM	B2
30	A..	H		AFDELING B2	HM	B2

31	A..	A		AFDELING C/F2	AM	C/F2
32	A..	H		AFDELING C/F2	HM	C/F2
33	A..	A		AFDELING E1/2-2	AME1/2-2	
34	A..	H		AFDELING E1/2-2	HME1/2-2	
35	A..	A		AFDELING E3-2	AM	E3-2
36	A..	H		AFDELING E3-2	HM	E3-2
37	A..	A	3E VERDIEPING	AFDELING A3	AM	A3
38	A..	H		AFDELING A3	HM	A3
39	A..	A		AFDELING B3	AM	B3
40	A..	H		AFDELING B3	HM	B3

Bekabeling volgens NEN2535

Voor bekabeling C-bus, bedieneenheden, paneel etc. zie 80/5420_01 V001 blad 1.

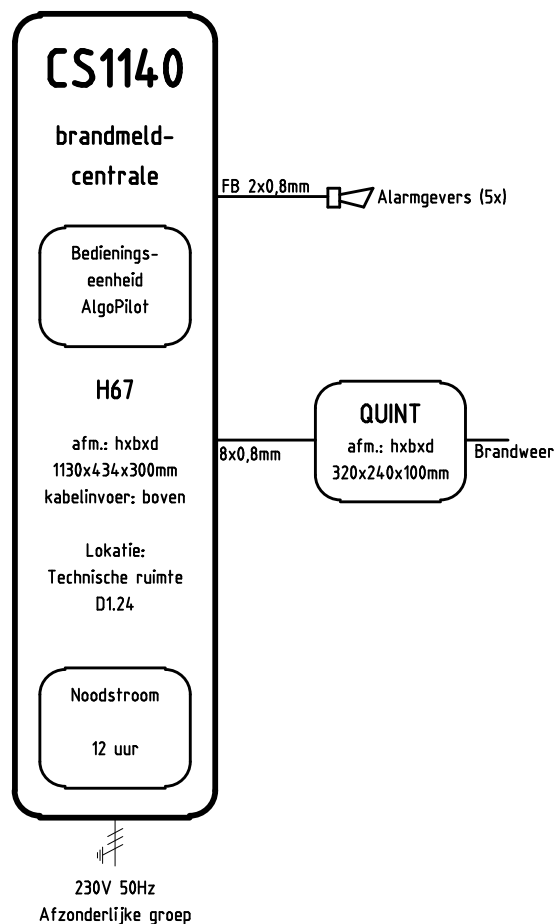

Voor vervolg groepen zie blad 2.

Nr.	Kabel	Sturingen
A	8x0,8mm	Doormelding (brandweer) auf. melding
B		Doormelding (brandweer) hand melding
C		Doormelding (brandweer) grootalarm (voorbereid)
D		Doormelding (brandweer) vooralarm (voorbereid)
E		Doormelding (brandweer) storing (voorbereid)
F		Doormelding (brandweer) syst.deel uit (voorbereid)
G	10x0,8mm	Grootalarm naar SCS (via QUINT)
H		Vooralarm naar SCS (via QUINT)
J		Storing naar SCS (via QUINT)
K		Syst.deel uit naar SCS (via QUINT)


1	2x1,5mm ²	Flitslicht brandweeringang
2	2x0,8mm	Kleefmagneten via GTV
3	2x0,8mm	GBS alarm algemeen IOLAN
4	2x0,8mm	GBS storing algemeen IOLAN
5	Lus A4	RKS 1 sectie F (via DC1134)
6	Lus A1	RKL 2 sectie E (via DC1134)
7	2x0,8mm	Hydrofoor (voorbereid)
8	Lus A1	Lift sectie E (via DC1134)
9	Lus A7	Lift sectie C (via DC1134)
10	Lus A3	Roldeur 1 sectie G (via DC1134)

11	Lus A3	Roldeur 2 sectie G (via DC1134)
12	Lus A2	Lift sectie D (via DC1134)
13	Lus A3	Roldeur 3 sectie G (via DC1134)
14	Lus A3	Roldeur 4 sectie G (via DC1134)
15	Lus A3	Roldeur 5 sectie G (via DC1134)
16	Lus A3	RKWO sectie G (via DC1134)
17	Lus A7	RKAH4B sectie A/B (via DC1134)
18	Lus A1	UPS sp.uitval RE230 (via DC1131)
19	Lus A1	UPS sp.uitval RE230 (via DC1131)
20	Lus A1	A2B storing RE 230 (via DC1131)

21	Lus A8	UPS sp.uitval Pri Cmk (via DC1131)
22	Lus A8	UPS sp.uitval Scc Cmk (via DC1131)
23	Lus A8	UPS sp.uitval Pri D124 (via DC1131)
24	Lus A8	UPS sp.uitval Scc D124 (via DC1131)
25	Lus A8	UPS sp.uitval Pri D124 (via DC1131)
26	Lus A8	UPS sp.uitval Scc D124 (via DC1131)
27	Lus A4	Celdeuren Afd A0 (via DC1134)
28	Lus A4	Celdeuren Afd A1 (via DC1134)
29	Lus A4	Celdeuren Afd A2 (via DC1134)
30	Lus A4	Celdeuren Afd A3 (via DC1134)

Bekabeling in mm Ø tenzij anders aangegeven.
Opgegeven aders zijn minimaal nodig voor sturingen

C	AS BUILT	16-07-2007	TS	Datum	08-08-2005	PI OOSTERHOEK GRAVE	SIEMENS	BLOKSCHEMA CS1140 (EP7)	=A003		
D	AS BUILT	23-11-2011	FZ	Get.	HV				+1		
E	AS BUILT	01-02-2010	AR	Gec.					Blad 1		
Uitg.	Wijziging	Datum	Naam	Norm		Offertenr.	Ordernr.	Beveiligingsinstallatie Regnr. 80/05420_003	[A3] G88034-W57-K001-E-003		

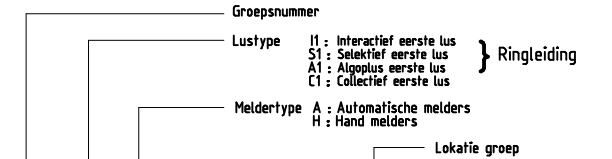

Zone	Lus	Type	Plaats			
41	A..	A	3E VERDIEPING	AFDELING C3	AM	C3
42	A..	H		AFDELING C3	HM	C3
43	A..	A	4E VERDIEPING	AFDELING C4	AM	C4
44	A..	H		AFDELING C4	HM	C4
45	A..	A	5E VERDIEPING	LIFTMACHINEKAMER C		
46	A..	A	TRAPPEN	TRAP A	TRAP	A
47	A..	A		TRAP B	TRAP	B
48	A..	A		TRAP C ZIJDE F	TRAP	A-F
49	A..	A		TRAP C ZIJDE E	TRAP	A-E
50	A..	A		TRAP E1/2-D ZIJDE E3	TRAPE	E3

51	A..	A		TRAP E1/2-D ZIJDE C	TRAP	E-C
52	A..	A		TRAP E1/2-D ZIJDE G	TRAP	E-G
53	A..	A		TRAP E3	TRAP	E3
54	A..	A		TRAP E3 MIDDEN	TRAP	E3M
55	A..	A	SCHACHTEN	A SCHACHT ZIJDE E	SCH.	A-E
56	A..	A		A SCHACHT ZIJDE F	SCH.	A-F
57	A..	A		B SCHACHT ZIJDE E	SCH.	B-E
58	A..	A		B SCHACHT ZIJDE F	SCH.	B-F
59	A..	A		SCHACHT E1/2-D	SCH.	E/D
60	A..	A		SCHACHT E1/2-D ZIJDE	SCH.	E/G

61	A..	A		SCHACHT E1/2-D ZIJDE	SCH.E	E3
62	A..		RESERVE			
63	A..		RESERVE			
64	A..	S	STORING	AANZUIGSYSTEEM C401/402		
65	A..	S		AANZUIGSYSTEEM C403/404/405		
66						
67						
Zone	Lus	Type	Plaats			
81						
82						
83						
84						
85						
86						
87						
88						
89						
90						

Voor groepen 1 t/m 40 zie blad 1.

Bekabeling volgens NEN2535
info Siemens EPI ENGI SBT

				Datum	08-08-2005	PI OOSTERHOEK GRAVE	SIEMENS	BLOKSCHEMA GROEPEN				=A003		
B	AS BUILT	24-01-2006	HV	Get.	HV				+1					
A		09-11-2005	HV	Gec.										
Uitg.	Wijziging	Datum	Naam	Norm		Offertenr.	Ordernr.		Beveiligingsinstallatie Regnr. 80/05420_003	[A3] G88034-W57-K001-B-003			Blad 2	

Voor sturingen 1 t/m 30 zie blad 1.

Nr.	Kabel	Sturingen	
31	Lus A...	Celdeuren Afd B0	(via DC1134)
32	Lus A...	Celdeuren Afd B1	(via DC1134)
33	Lus A...	Celdeuren Afd B2	(via DC1134)
34	Lus A...	Celdeuren Afd B3	(via DC1134)
35	Lus A3	Open roldeuren sectie G 4	(via DC1134)
36	Lus A3	Open roldeuren sectie G 4	(via DC1134)
37	Lus A3	Roldeur 8 Sectie G open	(via DC1134)
38	Lus A3	Storing PZI kasten	(via DC1131)
39	Lus A1	GBS	(via DC1131)
40	Lus A1	Noodstop verdeelkast	(via DC1131)

41		
42		
Functiematrix

Nr.	✓	Sturingen	Voor	Voor	Groot	Storing	Systeem	Afst.	Lijnb.	BMC	Cont.	Spann	Stuur
A		Doormelding (brandweer) aut. melding			●								
B		Doormelding (brandweer) hand melding			●								
C		Doormelding (brandweer) grootalarm (voorbereid)			●								
D		Doormelding (brandweer) vooralarm (voorbereid)	●										
E		Doormelding (brandweer) storing (voorbereid)				●							
F		Doormelding (brandweer) syst.deel uit (voorbereid)					●						
G		Grootalarm naar SCS (via QUINT)			●								
H		Vooralarm naar SCS (via QUINT)	●										
J		Storing naar SCS (via QUINT)				●							
K		Syst.deel uit naar SCS (via QUINT)					●						

[illegible][illegible]

21	UPS sp.uitval Pri Cmk	(via DC1131)										
22	UPS sp.uitval Scc Cmk	(via DC1131)										
23	UPS sp.uitval Pri D124	(via DC1131)										
24	UPS sp.uitval Scc D124	(via DC1131)										
25	UPS sp.uitval Pri D124	(via DC1131)										
26	UPS sp.uitval Scc D124	(via DC1131)										
27	Celdeuren Afd A0	(via DC1134)	●							V	-	
28	Celdeuren Afd A1	(via DC1134)	●							V	-	
29	Celdeuren Afd A2	(via DC1134)	●							V	-	
30	Celdeuren Afd A3	(via DC1134)	●							V	-	

Verklaring contacten

(M) Maakcontact
(V) Verbreekcontact
(W) Wisselcontact

Verklaring Groepstypen (H) Handmeldergroep
(A) Automatische meldergroep
(Res.) Reserve

Aanwezigheidstijd (V1) : - min
Verkenningstijd (V2) : - min
Tijd alarmorganisatie uit : - uur - min

C	AS BUILT	09-03-2008	AA	Datum	08-08-2005	PI OOSTERHOEK GRAVE	SIEMENS	FUNCTIEMATRIX STURINGEN			=A003	
B	AS BUILT	16-07-2007	TS	Get.	HV						+1	
D	AS BUILT	01-02-2010	AR	Gec.								
Uitg.	Wijziging	Datum	Naam	Norm		Offertenr.	Ordernr.		Beveiligingsinstallatie Regnr. 80/05420_003	[A3] G88034-W57-K002-D-003	Blad 1.1	

Functiematrix

Nr.	V	Sturingen	Stuur
A		Doormelding (brandweer) aut. melding	
B		Doormelding (brandweer) hand melding	
C		Doormelding (brandweer) grootalarm (voorbereid)	
D		Doormelding (brandweer) vooralarm (voorbereid)	
E		Doormelding (brandweer) storing (voorbereid)	
F		Doormelding (brandweer) syst.deel uit (voorbereid)	
G		Grootalarm naar SCS (via QUINT)	
H		Vooralarm naar SCS (via QUINT)	
J		Storing naar SCS (via QUINT)	
K		Syst.deel uit naar SCS (via QUINT)	
1		Flitslicht brandweeringang	54.1
2		Kleefmagneten via GTV	54.2
3		GBS alarm algemeen IOLAN	54.3
4		GBS storing algemeen IOLAN	54.4
5		RKS 1 sectie F (via DC1134)	-
6		RKL 2 sectie E (via DC1134)	-
7		Hydrofoor (voorbereid)	-
8		Lift sectie E (via DC1134)	-
9		Lift sectie C (via DC1134)	-
10		Roldeur 1 sectie G (via DC1134)	-
11		Roldeur 2 sectie G (via DC1134)	-
12		Lift sectie D (via DC1134)	-
13		Roldeur 3 sectie G (via DC1134)	-
14		Roldeur 4 sectie G (via DC1134)	-
15		Roldeur 5 sectie G (via DC1134)	-
16		RKWO sectie G (via DC1134)	-
17		RKAH4B sectie A/B (via DC1134)	-
18		UPS sp.uitval RE230 (via DC1131)	
19		UPS sp.uitval RE230 (via DC1131)	
20		AZB storing RE 230 (via DC1131)	
21		UPS sp.uitval Pri CmK (via DC1131)	
22		UPS sp.uitval Scc CmK (via DC1131)	
23		UPS sp.uitval Pri D124 (via DC1131)	
24		UPS sp.uitval Scc D124 (via DC1131)	
25		UPS sp.uitval Pri D124 (via DC1131)	
26		UPS sp.uitval Scc D124 (via DC1131)	
27		Celdeuren Afd A0 (via DC1134)	
28		Celdeuren Afd A1 (via DC1134)	
29		Celdeuren Afd A2 (via DC1134)	
30		Celdeuren Afd A3 (via DC1134)	

Verklaring Groepstypen (H) Handmeldergroep
(A) Automatische meldergroep
(Res.) Reserve

C	AS BUILT	09-03-2008	AA	Datum	08-08-2005	PI OOSTERHOEK GRAVE	SIEMENS	FUNCTIEMATRIX STURINGEN			=A003
B	AS BUILT	16-07-2007	TS	Get.	HV						+1
D	AS BUILT	01-02-2010	AR	Gec.							
Uitg.	Wijziging	Datum	Naam	Norm		Offertenr.	Ordernr.		Beveiligingsinstallatie Regnr. 80/05420_003	[A3] G88034-W57-K002-D-003	Blad 1.2

Functiematrix

Nr.	√	Sturingen								Contacttype Spanning uit bmc Stuurtlijn / PLC	
			Vooralarm (I)	Vooralarm (II) afstelbaar	Grootalarm (III)	Storing	Systeemdeel uit afstelbaar	Lijnbewaking			
31		Celdeuren Afd B0	(via DC1134)	●						√	
32		Celdeuren Afd B1	(via DC1134)	●						√	
33		Celdeuren Afd B2	(via DC1134)	●						√	
34		Celdeuren Afd B3	(via DC1134)	●						√	
35		Open roldeuren sectie G 4	(via DC1134)	●						√	
36		Open roldeuren sectie G 4	(via DC1134)	●						√	
37		Roldeur 8 Sectie G open	(via DC1134)	●						√	
38		Storing PZI kasten	(via DC1131)	●						√	
39		GBS	(via DC1131)	●						?	
40		Noodstop verdeelkast	(via DC1131)	●						?	

41											
42											
Verklaring contacten (M) Maakcontact
(V) Verbreekcontact
(W) Wisselcontact

Verklaring Groepstypen (H) Handmeldergroep
(A) Automatische meldergroep
(Res.) Reserve

Auteursrechten voorbehouden

Functiematrix

Nr.

✓

Sturingen

31

Celdeuren Afd B0

(via DC1134)

32

Celdeuren Afd B1

(via DC1134)

33

Celdeuren Afd B2

(via DC1134)

34

Celdeuren Afd B3

(via DC1134)

35

Open roldeuren sectie G 4

(via DC1134)

36

Open roldeuren sectie G 4

(via DC1134)

37

Roldeur 8 Sectie G open

(via DC1134)

38

Storing PZI kasten

(via DC1131)

39

GBS

(via DC1131)

40

Noodstop verdeelkast

(via DC1131)

41

42

Zone

Type

41

A

3e verd.

42

H

3e verd.

43

A

4e verd.

44

H

4e verd.

45

A

5e verd.

46

A

Trappen

47

A

Trappen

48

A

Trappen

49

A

Trappen

50

A

Trappen

51

A

Trappen

52

A

Trappen

53

A

Trappen

54

A

Trappen

55

A

Schacht

56

A

Schacht

57

A

Schacht

58

A

Schacht

59

A

Schacht

60

A

Schacht

61

A

Schacht

62

Res.

63

Res.

64

S

Storing

65

S

Storing

66

67

68

69

70

71

72

73

74

75

76

77

78

79

80

81

82

83

84

85

86

87

88

89

90

Verklaring Groepstypen

(H) Handmeldergroep

(A) Automatische meldergroep

(Res.) Reserve

C

AS BUILT

23-11-2011

EN

Datum

29-10-2010

B

AS BUILT

02-03-2011

MPA

Get.

AR

D

AS BUILT

22-05-2022

SB

Gec.

Uitg.

Wijziging

Datum

Naam

Norm

PI OOSTERHOEK

GRAVE

Offertenr.

Ordernr.

SIEMENS

FUNCTIEMATRIX

STURINGEN

=A003

+1

Beveiligingsinstallatie

Regnr. 80/05420_003

[A3] G88034-W57-K002-D-003

Blad 2.2

Functiematrix

[illegible]

Pneuman: 51676

Verklaring Groepstypen

(H) Handmeldergroep
(A) Automatische meldergroep
(Res.) Reserve



				Datum	08-08-2005	PI OOSTERHOEK GRAVE	SIEMENS	FUNCTIEMATRIX BRANDWEERPANEEL			=A003			
				Get.	HV						+1			
A	AS BUILT	24-01-2006	HV	Gec.							Beveiligingsinstallatie Regnr. 80/05420_003		[A3] G88034-W57-K003-A-003	
Uitg.	Wijziging	Datum	Naam	Norm		Offertenr.	Ordernr.			Blad 1.1				

Functiematrix

Nr.	✓	Sturingen	Voort.	Voort.	Groot.	Storij.	Storij.	Syste.	Alarm.	Al./s		BMCO	Spann.	Stuur
1041		Led 37											●	1X37
1042		Led 38											●	1X38
1043		Led 39											●	1X39
1044		Led 40											●	1X40
1045		Led 41											●	1X41
1046		Led 42											●	1X42
1047		Led 43										●	●	
1048		Led 44										●	●	
1049		Led 45										●	●	
1050		Led 46										●	●	

[illegible][illegible][illegible]

Verklaring Groepstypen (H) Handmeldergroep
(A) Automatische meldergroep
(Res.) Reserve

		Zone		Type
			1	A
			2	H
			3	A
			4	H
			5	A
			6	H
			7	A
			8	H
			9	A
			10	H






				Datum	08-08-2005	PI OOSTERHOEK GRAVE	SIEMENS	FUNCTIEMATRIX BRANDWEERPANEEL			=A003
				Get.	HV						+1
A	AS BUILT	24-01-2006	HV	Gec.							
Uitg.	Wijziging	Datum	Naam	Norm		Offertenr.	Ordernr.		Beveiligingsinstallatie Regnr. 80/05420_003	[A3] G88034-W57-K003-A-003	Blad 2.1

Functiematrix				Stuurtlijn / PLC	
Nr.	✓	Sturingen			
1041		Led 37	1X37	Zone	Type
1042		Led 38	1X38	41	A
1043		Led 39	1X39	42	H
1044		Led 40	1X40	43	A
1045		Led 41	1X41	44	H
1046		Led 42	1X42	45	A
1047		Led 43		46	A
1048		Led 44		47	A
1049		Led 45		48	A
1050		Led 46		49	A
				50	A
		</			

Functiematrix

[illegible][illegible][illegible][illegible]

Verklaring Groepstypen

(H)	Handmeldergroep
(A)	Automatische meldergroep
(Res.)	Reserve

[illegible]






[illegible][illegible]

				Datum	08-08-2005	PI OOSTERHOEK GRAVE	SIEMENS	FUNCTIEMATRIX BRANDWEERPANEEL			=A003	
				Get.	HV						+1	
A	AS BUILT	24-01-2006	HV	Gec.								
Uitg.	Wijziging	Datum	Naam	Norm		Offertenr.	Ordernr.	Beveiligingsinstallatie Regnr. 80/05420_003		[A3] G88034-W57-K003-A-003		Blad 3.1

Functiematrix

Nr.	V	Sturingen	Stuur
1081	Led 77	2X29	
1082	Led 78	2X30	
1083	Led 79		
1084	Led 80	2X32	
1085	Led 81	2X33	
1086	Led 82	2X34	
1087	Led 83	2X35	
1088	Led 84	2X36	
1089	Led 85	2X37	
1090	Led 86	2X38	
1091	Led 87	2X39	
1092	Led 88	2X40	
1093	Led 89	2X41	
1094	Led 90	2X42	
1095	Led 91		
1096	Led 92		
1097	Led 93		
1098	Led 94		
1099	Led 95		
1100			
1101			
Verklaring Groepstypen

(H)	Handmeldergroep
(A)	Automatische meldergroep
(Res.)	Reserve

			Datum	08-08-2005	PI OOSTERHOEK GRAVE	SIEMENS	FUNCTIEMATRIX BRANDWEERPANEEL			=A003
			Get.	HV						+1
A	AS BUILT	24-01-2006	HV	Gec.						
Uitg.	Wijziging	Datum	Naam	Norm	Offertenr.	Ordernr.	Beveiligingsinstallatie Regnr. 80/05420_003		[A3] G88034-W57-K003-A-003	Blad 3.2

Functiematrix

[illegible]

901	Tijdrelais								M ● 55.3
902	Indicator 1	●							M ● 55.4
903	Indicator 2	●							M ● 55.5
904	Indicator 3	●							M ● 55.6
905	Indicator 4	●							M ● 55.7
906									
907									
908									
909									
910									






Verklaring contacten

(M) Maakcontact
(V) Verbreekcontact
(W) Wisselcontact

				Datum	08-08-2005	PI OOSTERHOEK GRAVE	SIEMENS	FUNCTIEMATRIX INDICATOREN			=A003	
B	AS BUILT	09-03-2008	AA	Get.	HV						+1	
A	AS BUILT	24-01-2006	HV	Gec.								
Uitg.	Wijziging	Datum	Naam	Norm		Offertenr.	Ordernr.		Beveiligingsinstallatie Regnr. 80/05420_003	[A3] G88034-W57-K005-B-003	Blad 1.1	