

Zone	Lus	Type	Plaats			
101	A..	A	BEGANE GROND	AFDELING J0	AM	J0
102	A..	H		AFDELING J0	HM	J0
103	A..	A		AFDELING K0	AM	K0
104	A..	H		AFDELING K0	HM	K0
105	A..	A		AFDELING L0	AM	L0
106	A..	H		AFDELING L0	HM	L0
107	A..	A		AFDELING M0-0	AM	M0-0
108	A..	H		AFDELING M0-0	HM	M0-0
109	A..	A		AFDELING M0-1	AM	M0-1
110	A..	H		AFDELING M0-1	HM	M0-1


111						
112						
113	A..	A	1E VERDIEPING	AFDELING J1	AM	J1
114	A..	H		AFDELING J1	HM	J1
115	A..	A		AFDELING K1	AM	K1
116	A..	H		AFDELING K1	HM	K1
117	A..	A		AFDELING L1	AM	L1
118	A..	H		AFDELING L1	HM	L1
119	A..	A		AFDELING M1-1	AM	M1-1
120	A..	H		AFDELING M1-1	HM	M1-1

121	A..	A		AFDELING M1-0	AM	M1-0
122	A..	H		AFDELING M1-0	HM	M1-0
123						
124						
125	A..	A	2E VERDIEPING	AFDELING N2	AM	N2
126	A..	H		AFDELING N2	HM	N2
127						
128	A..	A	TRAPPEN	TRAP J	TRAP	J
129	A..	A		TRAP L	TRAP	L
130	A..	A		TRAP M-1	TRAP	M-1

131	A..	A		TRAP N-Oost	TRAP	N-O
132	A..	A		TRAP N-West	TRAP	N-W
133	A..	A	Technisch	Techn.Ruimten		N1
134						
135						
136		A	BEGANE GROND	AFDELING N0	AM	N0
137		A	1E VERDIEPING	AFDELING N1	AM	N1
138		H	BEGANE GROND	AFDELING N0	HM	N0
139		H	1E VERDIEPING	AFDELING N1	HM	N1
140						

Bekabeling volgens NEN2535

Voor bekabeling C-bus, bedieneenheden, paneel etc. zie 80/5420_01 V001 blad 1.

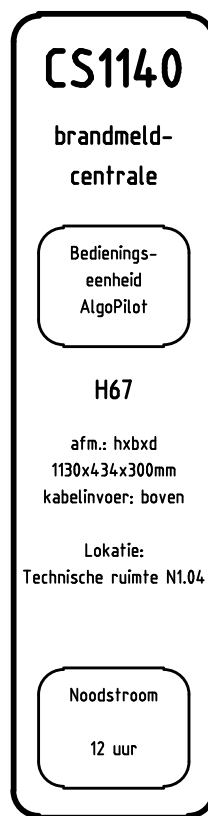

230V 50Hz
Afzonderlijke groep

Nr.	Kabel	Sturingen
A	via BMC03	Doormelding (brandweer) aut. melding
B		Doormelding (brandweer) hand melding
C		Doormelding (brandweer) grootalarm (voorbereid)
D		Doormelding (brandweer) vooralarm (voorbereid)
E		Doormelding (brandweer) storing (voorbereid)
F		Doormelding (brandweer) syst.deel uit (voorbereid)
G	via BMC03	Grootalarm naar SCS (via QUINT)
H		Vooralarm naar SCS (via QUINT)
J		Storing naar SCS (via QUINT)
K		Syst.deel uit naar SCS (via QUINT)

1	2x1,5mm ²	Flitslicht N0.11
2		Kleefmagneten via GTV (voorbereid)
3	Lus A12	Luchtbehandeling 1 (via DC1134)
4	Lus A12	Luchtbehandeling 2 (voorbereid)
5	Lus A11	Lift sectie L (via DC1134)
6	Lus A9	Celdeuren afd L0 (via DC1134)
7	Lus A9	Celdeuren afd LT (via DC1134)
8	Lus A9	Celdeuren afd M0 (via DC1134)
9	Lus A9	Celdeuren afd M1 (via DC1134)
10		

11		
12		
13		
14		
15		
16		
17		
18		
19		
20		

21		
22		
23		
24		
25		
26		
27		
28		
29		
30		

Bekabeling in mm Ø tenzij anders aangegeven.
Opgegeven anders zijn minimaal nodig voor sturingen

J	AS BUILT	18-10-2022	SB	Datum	08-08-2005	PI OOSTERHOEK GRAVE	SIEMENS	BLOKSCHEMA CS1140 (EP7)	=A004		
H	AS BUILT	09-11-2018	DKN	Get.	HV				+1		
G	AS BUILT	05-10-2015	HDO	Gec.					Blad 1		
Uitg.	Wijziging	Datum	Naam	Norm		Offertenr.	Ordernr.	Beveiligingsinstallatie Regnr. 80/05420_004	[A3] G88034-W57-K001-J-004		

Functiematrix

Nr.	✓	Sturingen	Voor	Voor	Groot	Storing	Syste	Afste	Lijnbe	BMC	Cont	Span	Stuur
A		Doormelding (brandweer) aut. melding			●								
B		Doormelding (brandweer) hand melding			●								
C		Doormelding (brandweer) grootalarm (voorbereid)			●								
D		Doormelding (brandweer) vooralarm (voorbereid)	●										
E		Doormelding (brandweer) storing (voorbereid)				●							
F		Doormelding (brandweer) syst.deel uit (voorbereid)						●					
G		Grootalarm naar SCS (via QUINT)			●								
H		Vooralarm naar SCS (via QUINT)	●										
J		Storing naar SCS (via QUINT)				●							
K		Syst.deel uit naar SCS (via QUINT)						●					

[illegible][illegible][illegible]

Verklaring contacten (M) Maakcontact
(V) Verbreekcontact
(W) Wisselcontact

Verklaring Groepstypen

(H) Handmeldergroep
(A) Automatische meldergroep
(Res.) Reserve

Aanwezigheidstijd (V1) : min
Verkenningstijd (V2) : min
Omschakeltijd alarmorganisatie uit : uur min

J	AS BUILT	18-10-2022	SB	Datum	08-08-2005	PI OOSTERHOEK GRAVE	SIEMENS	FUNCTIEMATRIX STURINGEN			=A004
H	AS BUILT	09-11-2018	DKN	Get.	HV						+1
G	AS BUILT	05-10-2015	HDO	Gec.							
Uitg.	Wijziging	Datum	Naam	Norm		Offertenr.	Ordernr.		Beveiligingsinstallatie Regnr. 80/05420_004	[A3] G88034-W57-K002-J-004	Blad 1.1

Functiematrix

[illegible][illegible][illegible][illegible]

Pneuman:

Verklaring Groepstypen

(H) Handmeldergroep
(A) Automatische meldergroep
(Res.) Reserve

F	AS BUILT	18-10-2022	SB	Datum	08-08-2005
E	AS BUILT	09-11-2018	DKN	Get.	HV
D	AS BUILT	05-10-2015	HDO	Gec.	
Uitg.	Wijziging	Datum	Naam	Norm	

PI OOSTERHOEK
GRAVE

SIEMENS

FUNCTIEMATRIX

BRANDWEERPANEEL

	=A004
--	-------

	+1
--	----

Beveiligingsinstallatie
Regnr. 80/05420_004

[A3] G88034-W57-K003-F-004

Blad 1.1

Functiematrix

[illegible][illegible][illegible][illegible]

Verklaring Groepstypen

(H) Handmeldergroep
(A) Automatische meldergroep
(Res.) Reserve

Zone	Type
101	A Beg. gr.
102	H Beg. gr.
103	A Beg. gr.
104	H Beg. gr.
105	A Beg. gr.
106	H Beg. gr.
107	A Beg. gr.
108	H Beg. gr.
109	A Beg. gr.
110	H Beg. gr.


										111			
										112			
										113	A	1e verd.	
										114	H	1e verd.	
										115	A	1e verd.	
										116	H	1e verd.	
										117	A	1e verd.	
										118	H	1e verd.	
										119	A	1e verd.	
										120	H	1e verd.	

[illegible]



Functiematrix										Vooralarm (I)		Vooralarm (II) afstelbaar		Grootalarm (III)		Storing		Storing afstelbaar		Systeemdeel uit		Alarm/storing afstellen		Al./st. afstellen uit bmc		BMC03		Spanning uit bmc		Stuurlijn / PLC		Zone		Type		101		102		103		
