


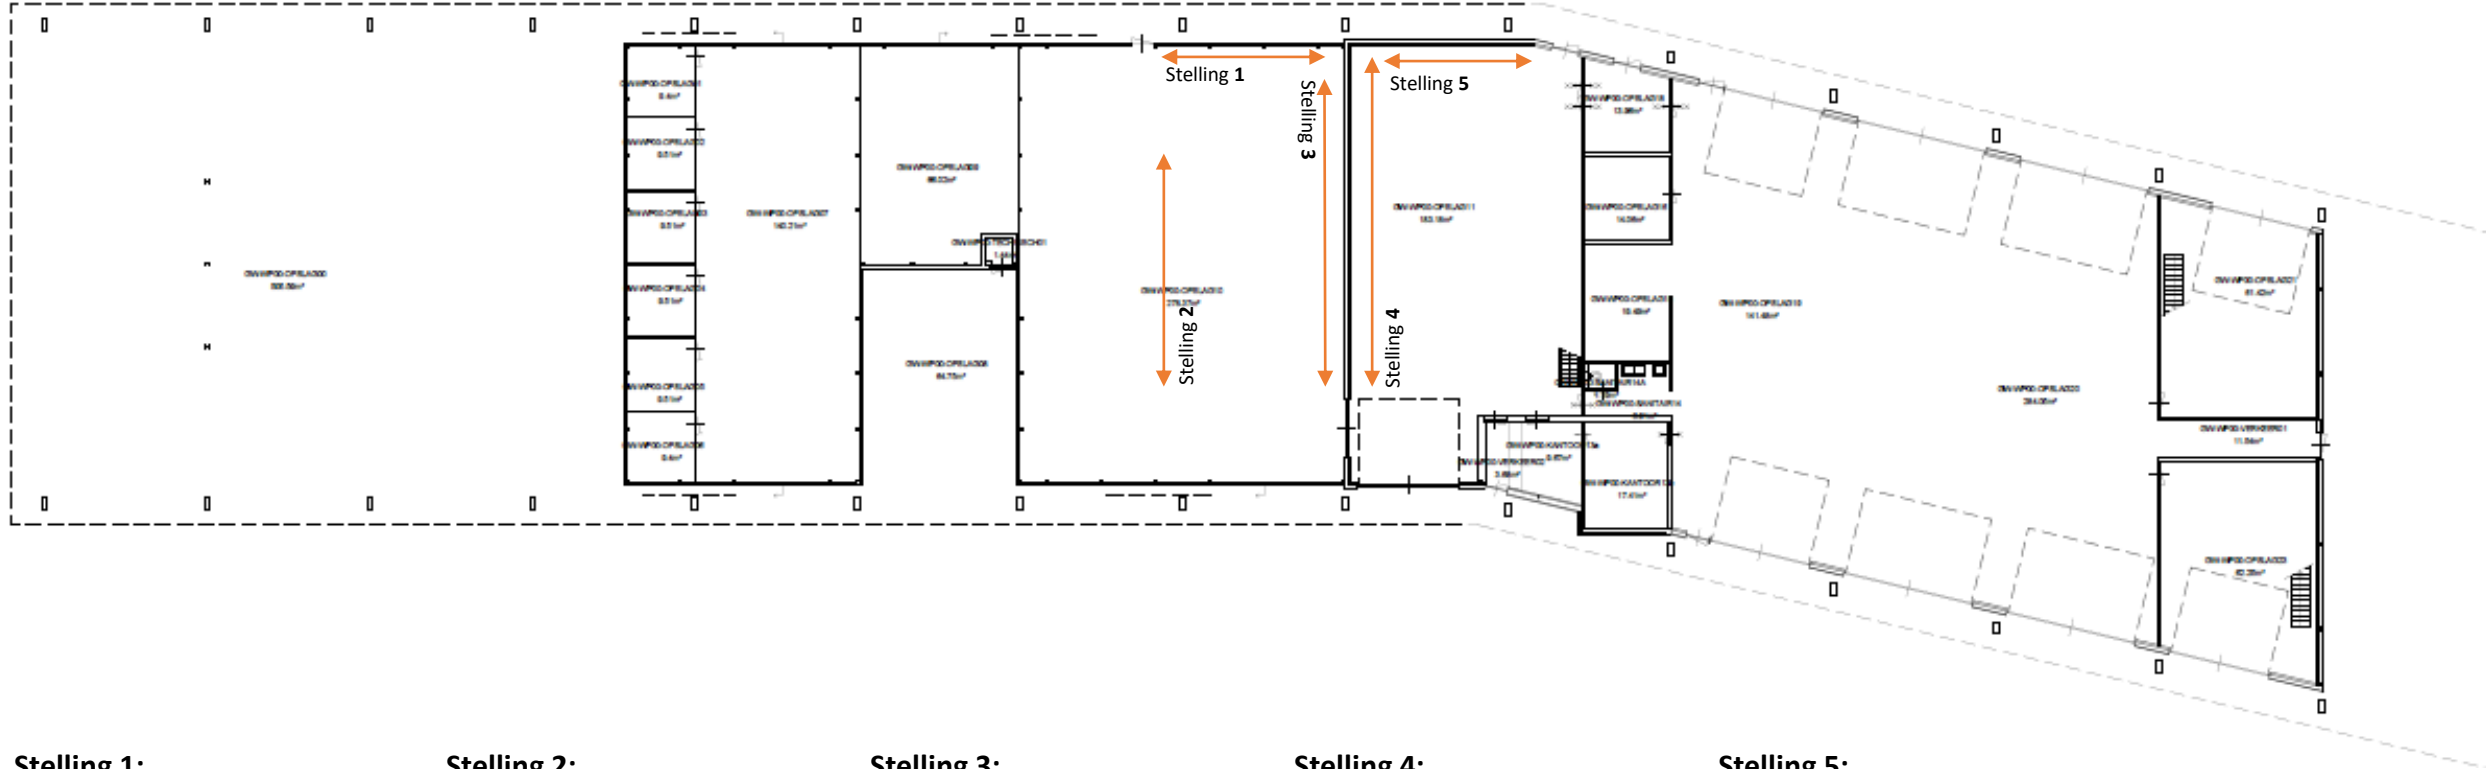

### Stelling 1:

|             |                 |
|-------------|-----------------|
| Leverancier | Nedcon          |
| Type        | Palletstelling  |
| Gewicht     | 7500kg – 6000kg |
| Hoogte      | 525cm           |
| Breedte     | 670cm           |
| Diepte      | 110cm           |
| Staanders   | 4 stuks         |
| Liggers     | 9 x 2 stuks     |
| Foto        | 1 en 2          |

### Stelling 2:

|             |                  |
|-------------|------------------|
| Leverancier | Onbekend         |
| Type        | Draagarmstelling |
| Gewicht     | 1000kg           |
| Hoogte      | 250cm            |
| Breedte     | 630cm            |
| Diepte      | 86cm             |
| Staanders   | 6 stuks          |
| Liggers     | 30 stuks         |
| Foto        | 5 en 6           |

### Stelling 3:


|             |                |
|-------------|----------------|
| Leverancier | Metal          |
| Type        | Palletstelling |
| Gewicht     | 7500kg         |
| Hoogte      | 460cm          |
| Breedte     | 1112cm         |
| Diepte      | 96cm           |
| Staanders   | 5 stuks        |
| Liggers     | 12 x 2 stuks   |
| Foto        | 3 en 4         |

### Stelling 4:

|             |                 |
|-------------|-----------------|
| Leverancier | Nedcon          |
| Type        | Palletstelling  |
| Gewicht     | 7500kg – 6000kg |
| Hoogte      | 465cm           |
| Breedte     | 1308cm          |
| Diepte      | 110cm           |
| Staanders   | 6 stuks         |
| Liggers     | 14 x 2 stuks    |
| Foto        | 7 en 8          |

### Stelling 5:

|             |                 |
|-------------|-----------------|
| Leverancier | Nedcon          |
| Type        | Palletstelling  |
| Gewicht     | 7500kg – 6000kg |
| Hoogte      | 465cm           |
| Breedte     | 470cm           |
| Diepte      | 110cm           |
| Staanders   | 3 stuks         |
| Liggers     | 6 x 2 stuks     |

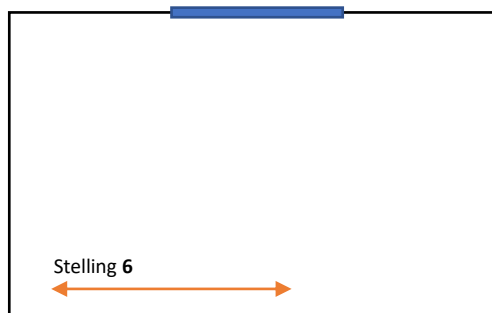

### Stelling 6:

|             |                          |
|-------------|--------------------------|
| Leverancier | Onbekend                 |
| Type        | Palletstelling           |
| Gewicht     | Onbekend / slechte staat |
| Hoogte      | 335cm                    |
| Breedte     | 570cm                    |
| Diepte      | 110cm                    |
| Staanders   | 3 stuks                  |
| Liggers     | 3 x 2 stuks              |
| Foto        | 11                       |