



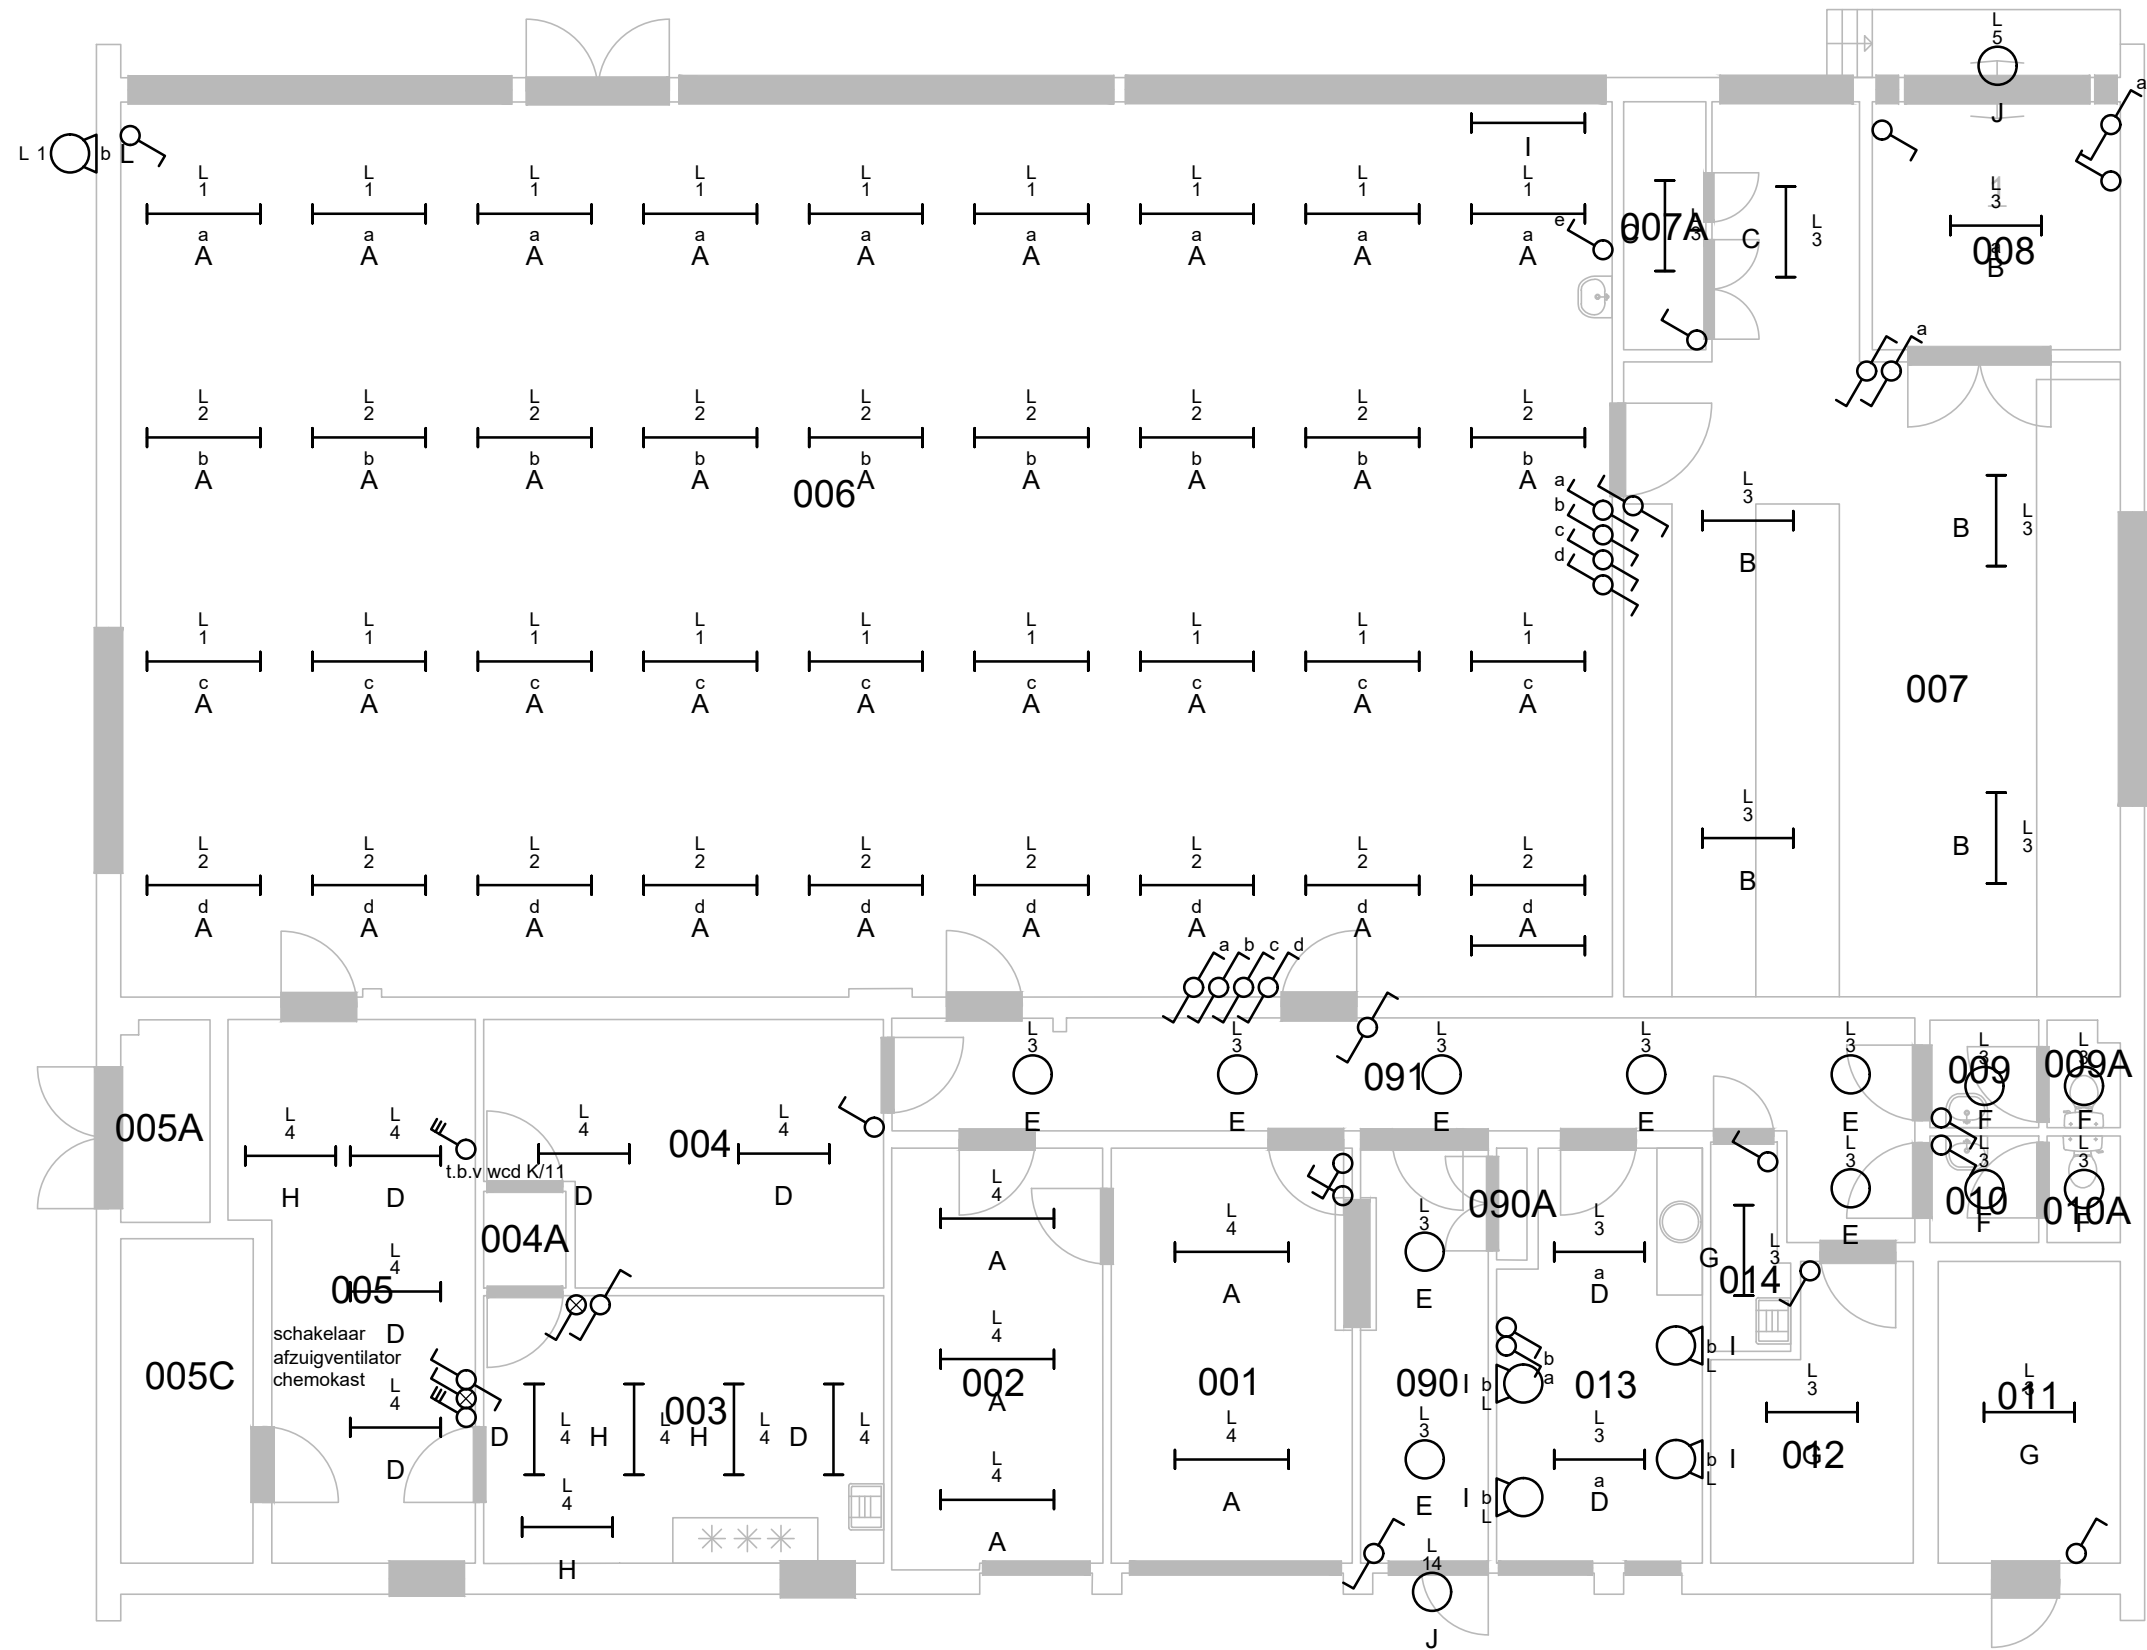

	Licht armatuur		WCD 3 Fase Nul en PE
	Licht armatuur		Aansluitpunt ledig
	TL armatuur 1200 mm		Aansluitpunt 1 Fase
	Schakelaar 1 polig		Vluchtwegaanduiding Rechtdoor (NEN 7010)
	Schakelaar 1 polig voorzien van controle lamp		Verdeler 230/400 V
	Schakelaar wissel 1 polig		Kabelgoot
	WCD 1 Voud		Wandgoot
	WCD 1 Voud voorzien van deksel		Goot van boven
	Scheer WCD		Goot naar boven
	WCD 1 Fase Nul en PE		Wandoot verticaal

Ruimte	Functie	Opp.
001	Bureauruimte	17.51
002	Bureauruimte	15.42
003	Berging Algemeen	18.74
004	Berging Algemeen	17.08
004A	Sluis	1.39
005	Reproductieruimte	20.88
005A	Berging Chemicaliën	3.11
005C	Berging Algemeen	7.52
006	Reproductieruimte	233.48
007	Berging Algemeen	61.90
007A	Technische Ruimte	3.57
008	Goederenontvangst	10.76
009	Toiletruimte	2.04
009A	WC	1.29
010	Toiletruimte	2.03
010A	WC	1.37
011	Technische Ruimte	9.61
012	Berging Algemeen	9.15
013	Verblijfsruimte	14.06
014	Kast Schoonmaakdienst	2.65
090	Hal	9.28
090A	Meterkast	0.59
091	Gang	22.63

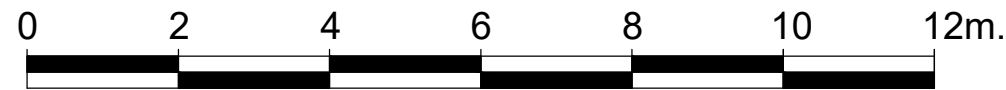


Specificatie:
**INSTALLATIETEKENING
VERLICHTINGSINSTALLATIE
BEGANE GROND**

REVISIE TEKENING

	Tekenaar:
	Controle:
Besteknummer:	Datum: 3-10-2019
Projectnummer:	Schaal: 1:100
Fase: BEHEER	Formaat: A2+ (804x420)
Versie: A	Documentcode: 14803_A001_E010_A_VVL_00




Ruimte	Functie	Opp.
001	Bureauruimte	17.51
002	Bureauruimte	15.42
003	Berging Algemeen	18.74
004	Berging Algemeen	17.08
004A	Sluis	1.39
005	Reproductieruimte	20.88
005A	Berging Chemicaliën	3.11
005C	Berging Algemeen	7.52
006	Reproductieruimte	233.48
007	Berging Algemeen	61.90
007A	Technische Ruimte	3.57
008	Goederenontvangst	10.76
009	Toiletruimte	2.04
009A	WC	1.29
010	Toiletruimte	2.03
010A	WC	1.37
011	Technische Ruimte	9.61
012	Berging Algemeen	9.15
013	Verblijfsruimte	14.06
014	Kast Schoonmaakdienst	2.65
090	Hal	9.28
090A	Meterkast	0.59
091	Gang	22.63

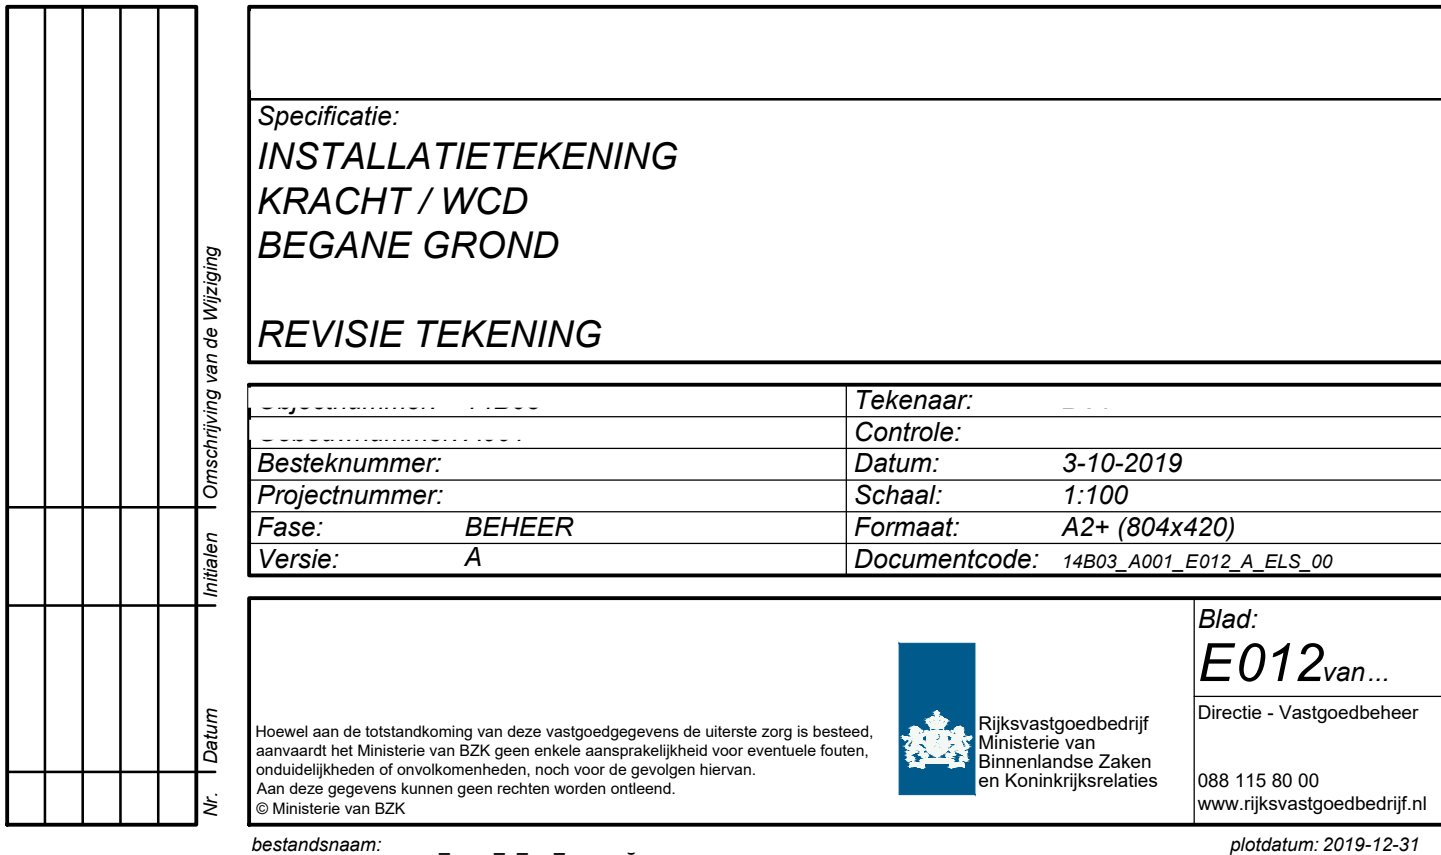

10-07-23



A horizontal number line is shown, starting at 0 and ending at 12m. Major tick marks are labeled at 0, 2, 4, 6, 8, 10, and 12m. The line is divided into six equal segments of 2 meters each. The segments alternate between black and white, starting with a black segment from 0 to 2m, followed by a white segment from 2m to 4m, and so on, ending with a black segment from 10m to 12m.

Voorbeeld tekeningen

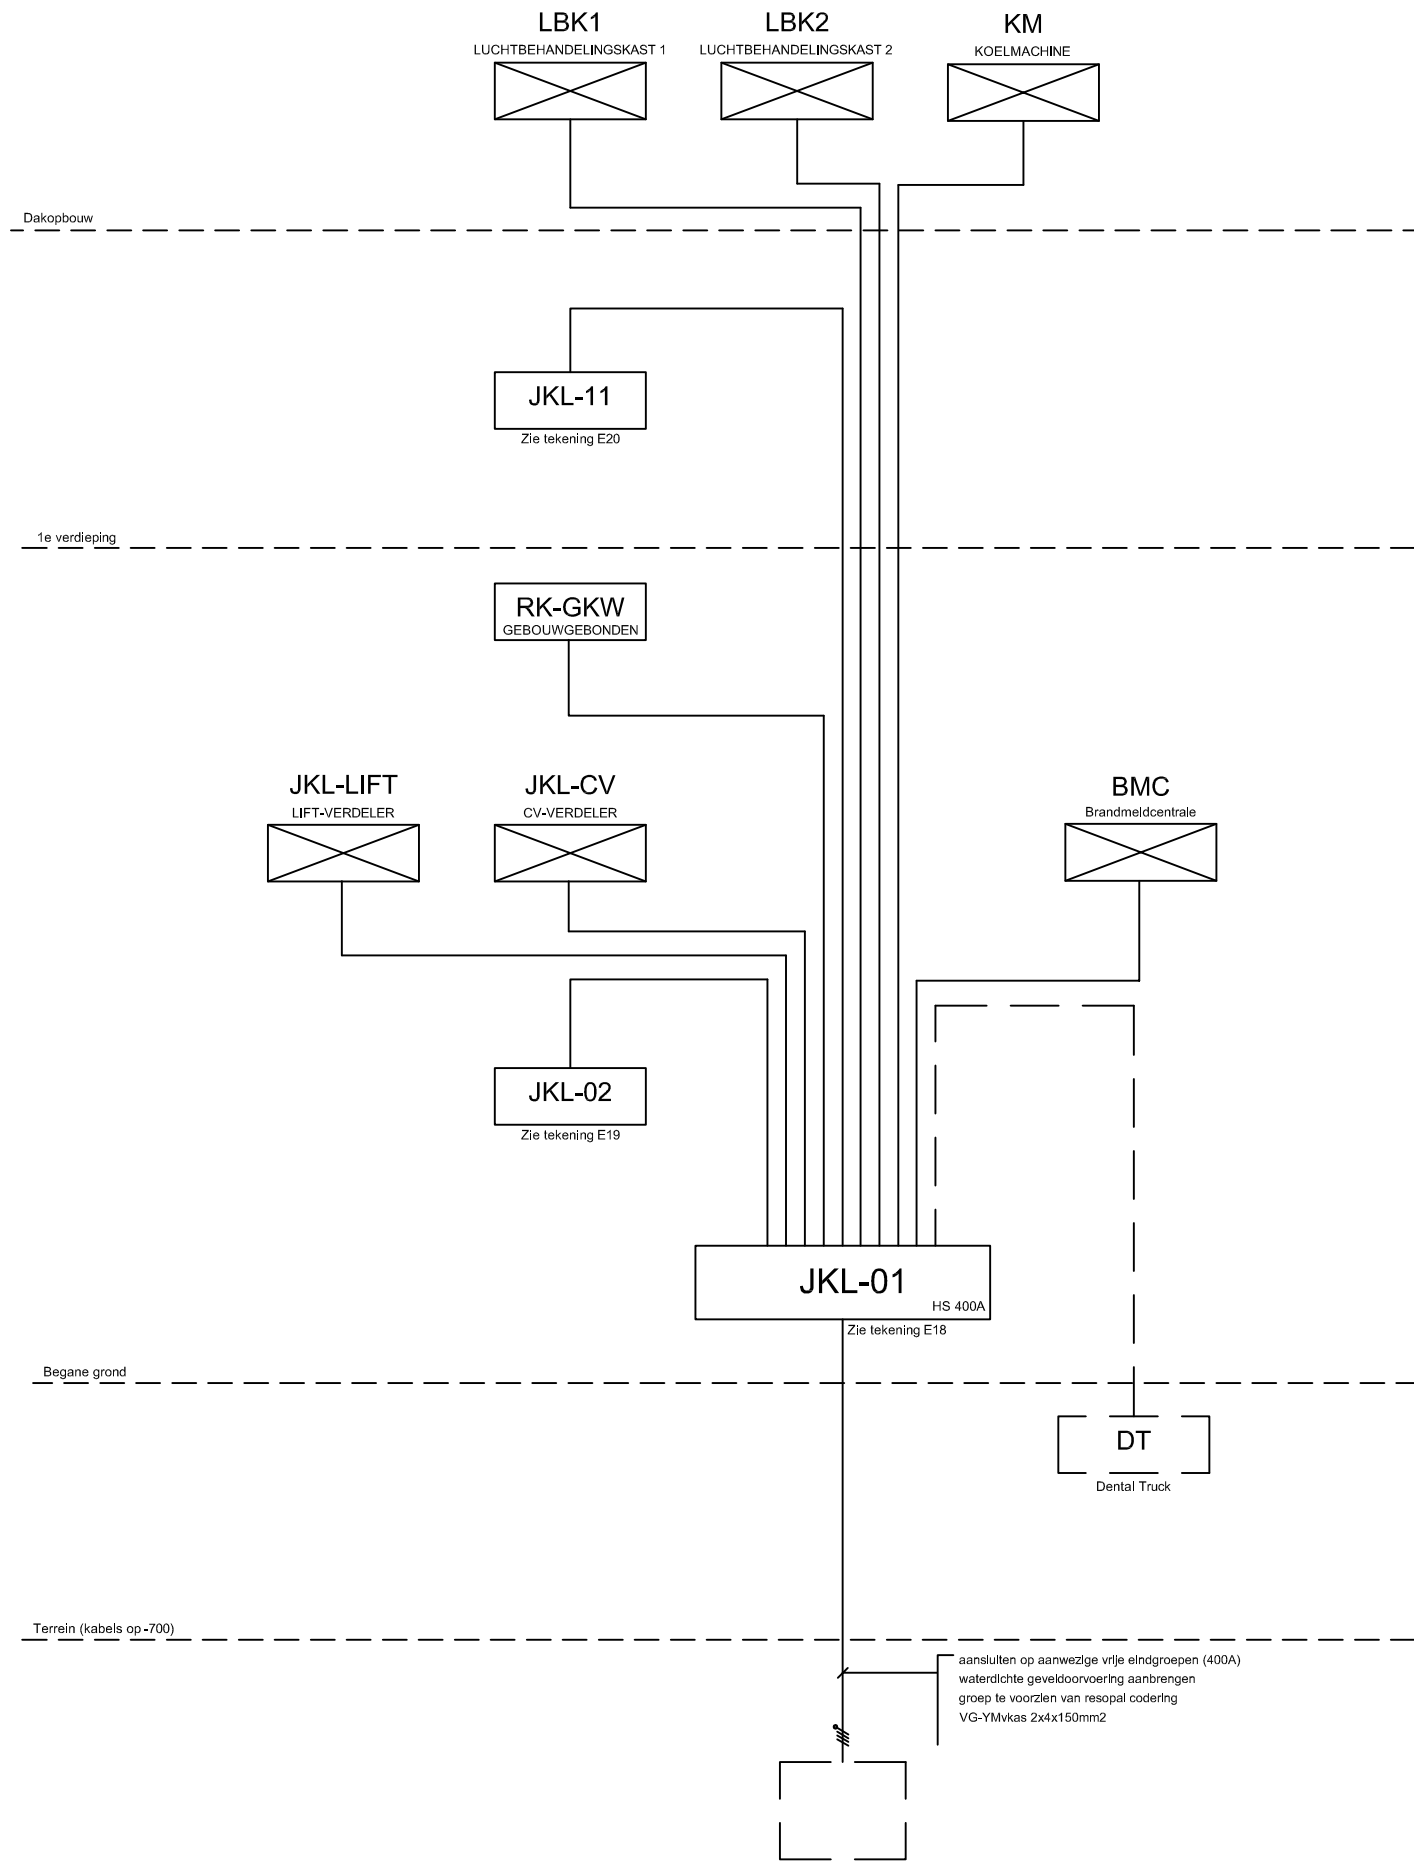


Onderwerp: <i>Blokschema energieverdeling</i>		Rijksvastgoedbedrijf Directie - Vastgoedbeheer Afdeling - E&R Defensie Herculeslaan 1 3584 AB Utrecht		Formaat: A3	Blad:
		Get.: ODS	Schaal: n.v.t.	E16	
		Gec.: ----	Datum: 15-04-19		

VOORBEELD

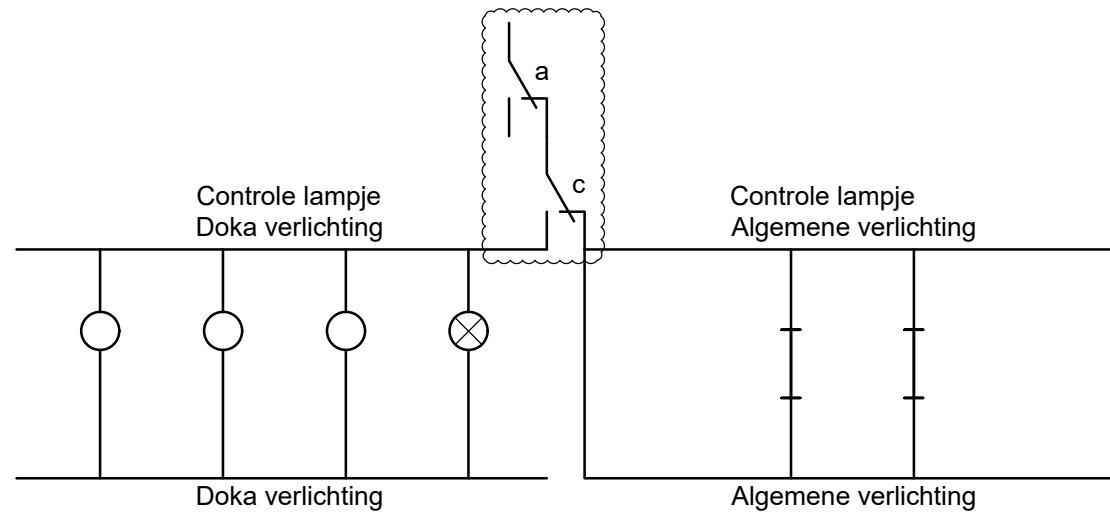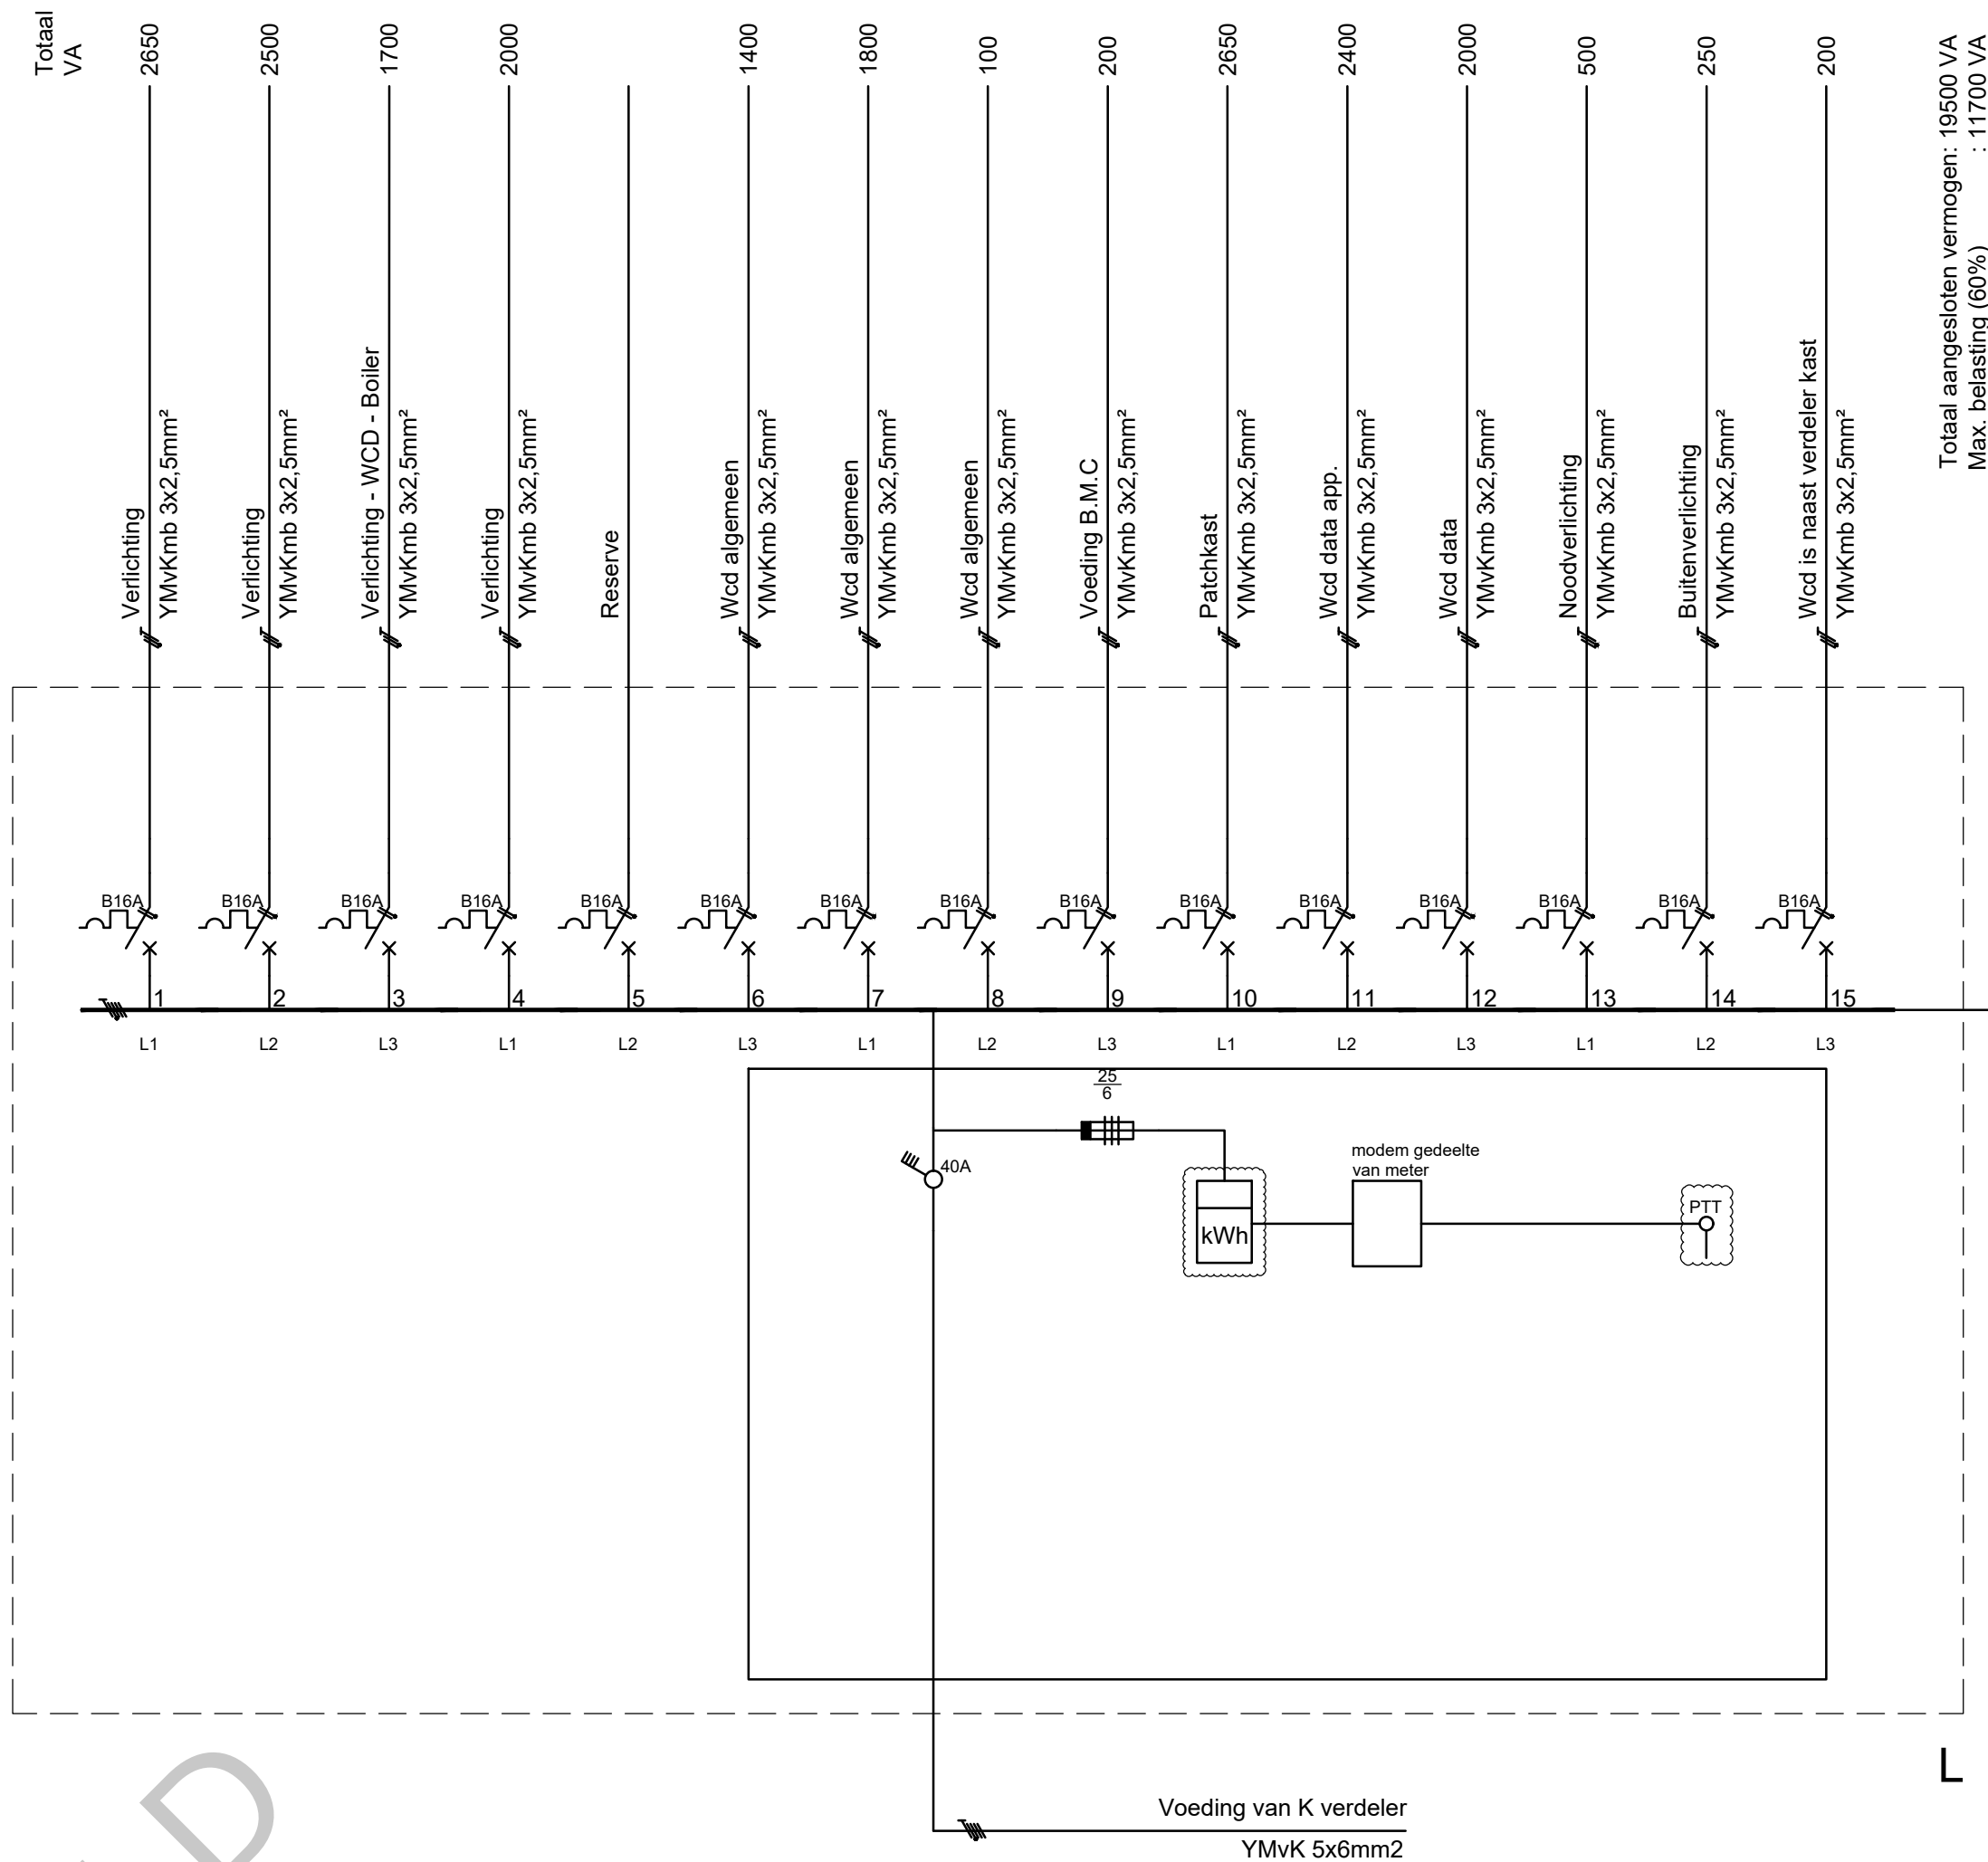

Doka-schakeling
Betreft ruimte 003-005

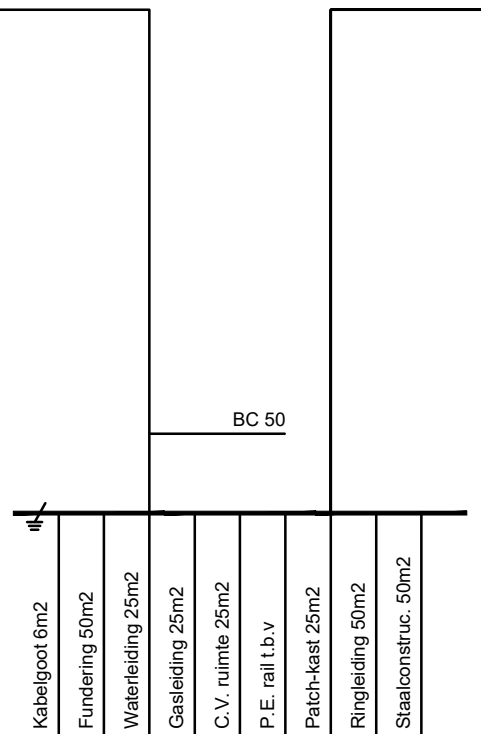

Specificatie:
**INSTALLATIETEKENING
VERDEELINRICHTING L
BEGANE GROND**

REVISIE TEKENING

	Tekenaar:
	Controle:
Besteknummer:	Datum: 3-10-2019
Projectnummer:	Schaal: N.V.T.
Fase: BEHEER	Formaat: A2
Versie: A	Documentcode: 14B03_A001_E014_A_ELS_00

Blad:
E014van...

Directie - Vastgoedbeheer


088 115 80 00
www.rijksvastgoedbedrijf.nl

Hoewel aan de totstandkoming van deze vastgoedgegevens de uiterste zorg is besteed, aanvaardt het Ministerie van BZK geen enkele aansprakelijkheid voor eventuele fouten, onduidelijkheden of onvolkomenheden, noch voor de gevolgen hiervan. Aan deze gegevens kunnen geen rechten worden ontleend.
© Ministerie van BZK

Rijksvastgoedbedrijf
Ministerie van
Binnenlandse Zaken
en Koninkrijksrelaties

bestandsnaam: 1

plotdatum: 2019-12-31

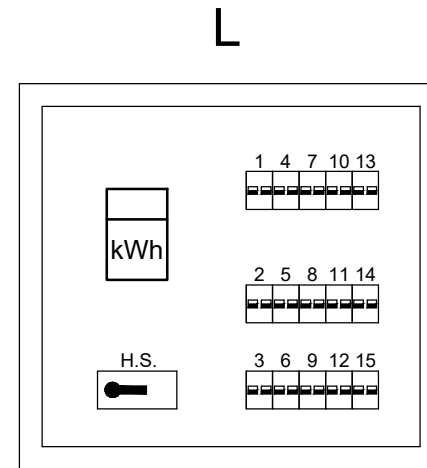

- GR.1 Verlichting
- GR.2 Verlichting
- GR.3 Verlichting- WCD-Boiler
- GR.4 Verlichting
- GR.5 Reserve
- GR.6 Wcd algemeen
- GR.7 Wcd algemeen
- GR.8 Wcd algemeen
- GR.9 Voeding B.M.C
- GR.10 Patchkast
- GR.11 Wcd data app.
- GR.12 Wcd data
- GR.13 Noodverlichting
- GR.14 Buitenverlichting
- GR.15 Wcd in naast verdeler kast


Nr	Datum	Initialen	Omschrijving van de wijziging

**INSTALLATIEKENING
KASTAANZICHT L
BEGANE GROND**

Tekenaar: _____	Tekenaar: _____
Controle: _____	Controle: _____
Besteknummer: _____	Datum: 3-10-2019
Projectnummer: _____	Schaal: N.V.T.
Fase: BEHEER	Formaat: A3
Versie: A	Documentcode: 14B03_A001_E015_A_ELS_00

plotdatum: 2019-12-31

VOORBEELD

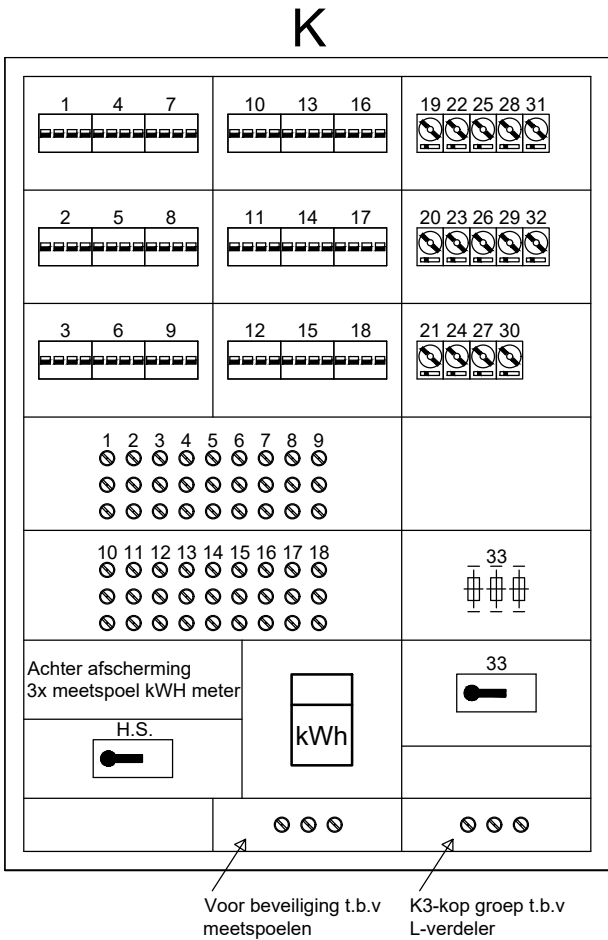

LEGENDA / RENVOOI

- GR.1 Een kops-boormachine+hechtmachine
- GR.2 Lijm/frees machine
- GR.3 Drukpers
- GR.4 Inpakmachine
- GR.5 Xerox 5100
- GR.6 Xerox 5090
- GR.7 Xerox 5090
- GR.8 Snijmachine
- GR.9 Xerox 5080
- GR.10 Horizontale camera (niet in gebruik)
- GR.11 Afzuiging vent. (niet in gebruik)
- GR.12 Ontwikkelmachine (niet in gebruik)
- GR.13 Ontwikkelmachine
- GR.14 Kracht wcd ruimte 004
- GR.15 Reserve
- GR.16 Reserve
- GR.17 Reserve
- GR.18 Reserve
- GR.19 Afzuiging t.b.v. vuilwatertank
- GR.20 Vouwmachine
- GR.21 Lamineermachine
- GR.22 Sealmachine
- GR.23 Plotter
- GR.24 Diverse kleine apparatuur
- GR.25 Diverse kleine apparatuur
- GR.26 Diverse kleine apparatuur
- GR.27 Diverse kleine apparatuur
- GR.28 Vertikale camera
- GR.29 Diverse kleine apparatuur close in boiler
- GR.30 Diverse kleine apparatuur
- GR.31 Vloerzuil (4xwcd)
- GR.32 Vloerzuil (4xwcd)
- GR.33 RK

Specificatie:

INSTALLATIETEKENING
KASTAANZICHT K
BEGANE GROND

REVISIE TEKENING

Opgeleverd door:	Tekenaar:
Opgeleverd door:	Controle:
Besteknummer:	Datum:
Projectnummer:	Schaal:
Fase:	Formaat:
Versie:	Documentcode:

Hoewel aan de totstandkoming van deze vastgoedgegevens de uiterste zorg is besteed, aanvaardt het Ministerie van BZK geen enkele aansprakelijkheid voor eventuele fouten, onduidelijkheden of onvolkomenheden, noch voor de gevolgen hiervan. Aan deze gegevens kunnen geen rechten worden ontleend. © Ministerie van BZK



Rijksvastgoedbedrijf
Ministerie van
Binnenlandse Zaken
en Koninkrijksrelaties

Blad:


E017 van...

Directie - Vastgoedbeheer

088 115 80 00
www.rijksvastgoedbedrijf.nl


bestandsnaam:

plotdatum: 2019-12-31

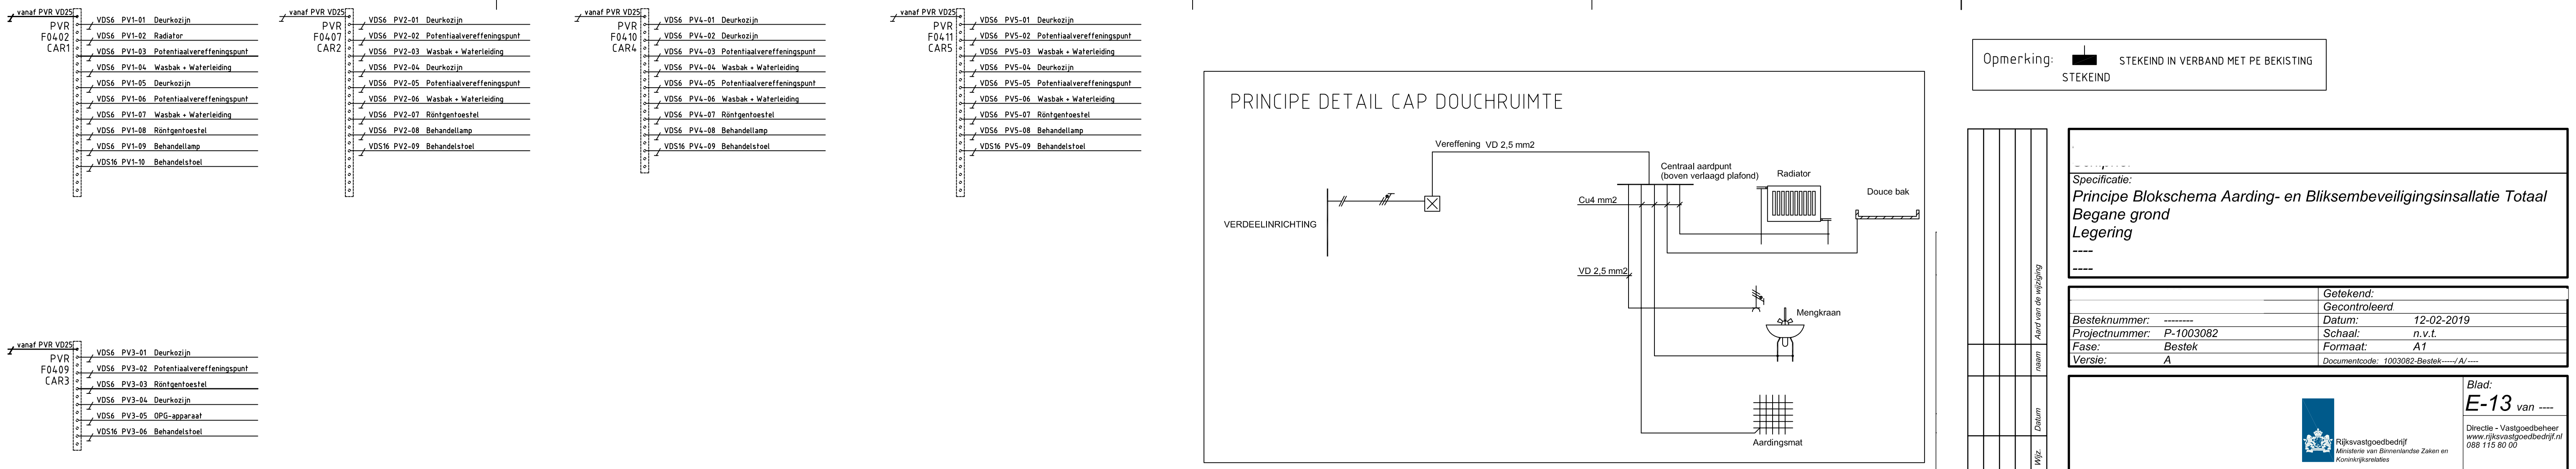

BOUWDEEL K

BOUWDEEL P

 

BOUWDEEL K

BOUWDEEL P

Algemene opmerking :
aan de buitenzijde van het gebouw, onder maaiveldniveau, zijn een x- aantal
cadwell- platen gestuurd waarop eventueel benodigde ondersteunende aardelektrodes
kunnen worden ingekoppeld, zie plattegronden.

Bouwkosten indeling		Taal		Datum	
afg.	datum	omschrijving	revisie	getekend	gecontroleerd
C	26-07-2018	Aanpassing SER-Ruimten		SL	Squa
B	09-07-2018	Aanpassing n.a.v. opmerkingen van der Heide		SL	Squa
A	09-06-2018	Uitvoering - versie		DGM	Squa
0	25-04-2018			DGM	Squa
aan de buitenzijde van het gebouw, onder maaiveldniveau, zijn een x- aantal cadwell- platen gestuurd waarop eventueel benodigde ondersteunende aardelektrodes kunnen worden ingekoppeld, zie plattegronden.				project nr.	peildatum
BTE-T-OV-0001				UO	Voorlopig A0+420
				Rijksvastgoedbedrijf	

ELEKTROTECHNISCH ALGEMEEN		
SYMBOOL	NAAM	OPMERKING
	TRANSFORMATOR	
	SCHAKEL- EN VERDEELINRICHTING	
	IREGELIKAST VAN DERDEN	
	KABELGOOT/LADDERBAAN	
	WANDGOOT	
	PLINT-/VLOERGOOT	
	LADDERBAAN ZAK-,STIJGPUNT EN OF DOORGAAND	
	KABELGOOTVLAG	
	CENTRAALDOOS	
	LEDIG AANSLUITPUNT	
	KASTSCHEIDING	

GENERATOREN, MOTOREN EN OMZETTERS		
SYMBOOL	NAAM	OPMERKING
	STATISCHE NO-BREAK	

BLIKSEMAFLEIDING/VEILIGHEIDSAARDING		
SYMBOOL	NAAM	OPMERKING
	VERBINDING VAN MASSA	
	AARDING OP METALEN BUIZENNET	
	AARDELEKTRODE	
	AARDING	
	LOSNEEMBARE AANSLUITKLEM	
	PERMANENTE VERBINDING	
	CADWELDPLAAT	
	STEKEIND	
	OPVANGER	
	MEETKOPPELING	
	DOORVOER, DAK OF GOOT	
	AARDINGSPUNT BIJ CONTACTDOOS	
	AARDINGSPUNT	
	AARDING FUNDATIE	
	VONKBRUG	
	AARDLEIDING, FUNCTIONELE AARDE	
	HOOFDAARDRAIL	
	GEEARDE-/HOOFDVEREFF. LEIDING	
	GEEARDE METALEN LEIDINGOMHULSEL OF AFSCHERMING	
	STIJG-, ZAK-, DOORGAANDE LEIDING	
	Cu50	
	Fe12 mm	
	AARDMAT	

LICHT/KRACHT ALGEMEEN		
SYMBOOL	NAAM	OPMERKING
	ENKELPOLIGE SCHAKELAAR	
	TWEEPOLIGE SCHAKELAAR	
	DRIEPOLIGE SCHAKELAAR	
	VIERPOLIGE SCHAKELAAR	
	SERIESCHAKELAAR	
	WISSELSCHAKELAAR	
	KRUISSCHAKELAAR	
	DETECTOR/BEWEGINGSMELDER	
	SCHAKELAAR MET CONTROLELAMP	
	TREKSCHAKELAAR	
	DIMMER	
	SLEUTEL BEDIEND	
	DEURCONTACT	
	SCHEMERSCHAKELAAR	
	DRUKKNOP STERKSTROOM	
	NOODSTOP	

	IDEM, MET RANDAARDE	
	IDEM, MET RANDAARDE / WATERDICH	
	VLOERCONTACTDOOS	
	2x ENKELVOUDIGE WANDCONTACTDOOS MET BESCHERMINGCONTACT	
	WANDCONTACTDOOS 2FASE (2x115V)	
	KRACHTCONTACTDOZEN	
	IDEM, WATERDICH	
	AANSLUITPUNTEN 230V cq 400V	
	PERILEX CONTACTDOOS	
	ZUIL	
	TE GEBRUIKEN VOOR DIV. VERBRUIKERS	
	CONSOLIDATIEPUNT	
	VLOERPOT	

VERLICHTING		
SYMBOOL	NAAM	OPMERKING
	TL-ARMATUUR	
	IDEM	
	IDEM	
	GL/PL/SL-ARMATUUR	
	TOEVOEGING VOOR WATERDICH ARM.	
	TOEVOEGINGEN VOOR WANDARM.	
	TOEVOEGING VOOR ARM. MEDE. BESTEND VOOR NOODVERLICHTING	

BRANDMELD-/ONTRUIMINGSINSTALL.		
SYMBOOL	NAAM	OPMERKING
	BRANDMELDCENTRALE	
	NEVENPANEEL	
	OPTISCHE ROOKMELDER	
	LINEAIREMELDER ZENDER + ONTVANGER	
	LINEAIRE MELDER ZENDER/ONTVANGER	
	OPTISCHE ROOKMELDER MET GEINTEGREERDE SIGNAALGEVER	
	HANDBRANDMELDER	
	AKOESTISCHE SIGNAALGEVER	
	ZWAAILICHT	
	NEVENINDICATOR	
	DEURDRANGER	
	DEURMAGNEET	

NOODVERLICHTING		
SYMBOOL	NAAM	OPMERKING
	TRANSPARANT ARMATUREN MET RICHTINGAANWIJZING	
	TL-ARM. MET NOODVERLICHTINGSUNIT	
	ARMATUUR MET NOODVERLICHTINGSUNIT	

GELUID-/INTERCOMINSTALLATIE		
SYMBOOL	NAAM	OPMERKING
	LUIDSPREKER/- WATERDICH	
	MICROFOON	
	VERSTERKER	
	TOESTEL	
	INTERCOMPOST/- WATERDICH	


VIDEO-INSTALLATIE		
SYMBOOL	NAAM	OPMERKING
	CONTACTDOOS CAI	


BELET/OPROEP/SOCIAAL		
SYMBOOL	NAAM	OPMERKING
	SIGNAALLAMP	
	BELET/GERUSTSTELLAMP	
	DRUKKNOP	
	DRUKKNOP MET SIGNAALLAMP	
	ZOEMER	
	HOORN	
	AFSTELCOMBINATIE	
	SIGNALERINGSCOMBINATIE	

DATA-/TELEFOONINSTALLATIE		
SYMBOOL	NAAM	OPMERKING
	GLAS-AANSLUITPUNT, ENKEL-/TWEEVOUDIG	
	KOPER-AANSLUITPUNT, ENKEL-/TWEEVOUDIG	
	19 INCH PATCH KAST	
	PATCH PANEEL 800x800 - 2 DEUREN	
	PATCH PANEEL 800x800 - 4 DEUREN	
	LEDIGE LEIDING T.B.V. TEL EN/OF DATA	

VOORBEELD

Versie:	Datum:	Omschrijving:	Auteur:	Gec.:	Goedgek.:
PROJECT:					
PROJECTFASE: AS-BUILT			BESTEKNR.: 1000623		
DOC. SOORT: SYMBOLENLIJST					
BENAMING: SYMBOLENLIJST					
Commando Diensten/Centra			Opdrachtgever: DVD regio West		
Ministerie van Defensie Dienst Vastgoed Defensie Directie West Postbus 10.000 1700 CA Den Helder Tel. nr. 0223-857862			Uitgavedatum: 01-08-2013		
			Auteur: ECC		
			Gecontroleerd:		
			Goedgekeurd:		
Schaal:	Identificatienr.:				Tek.form.:
1:1					A1

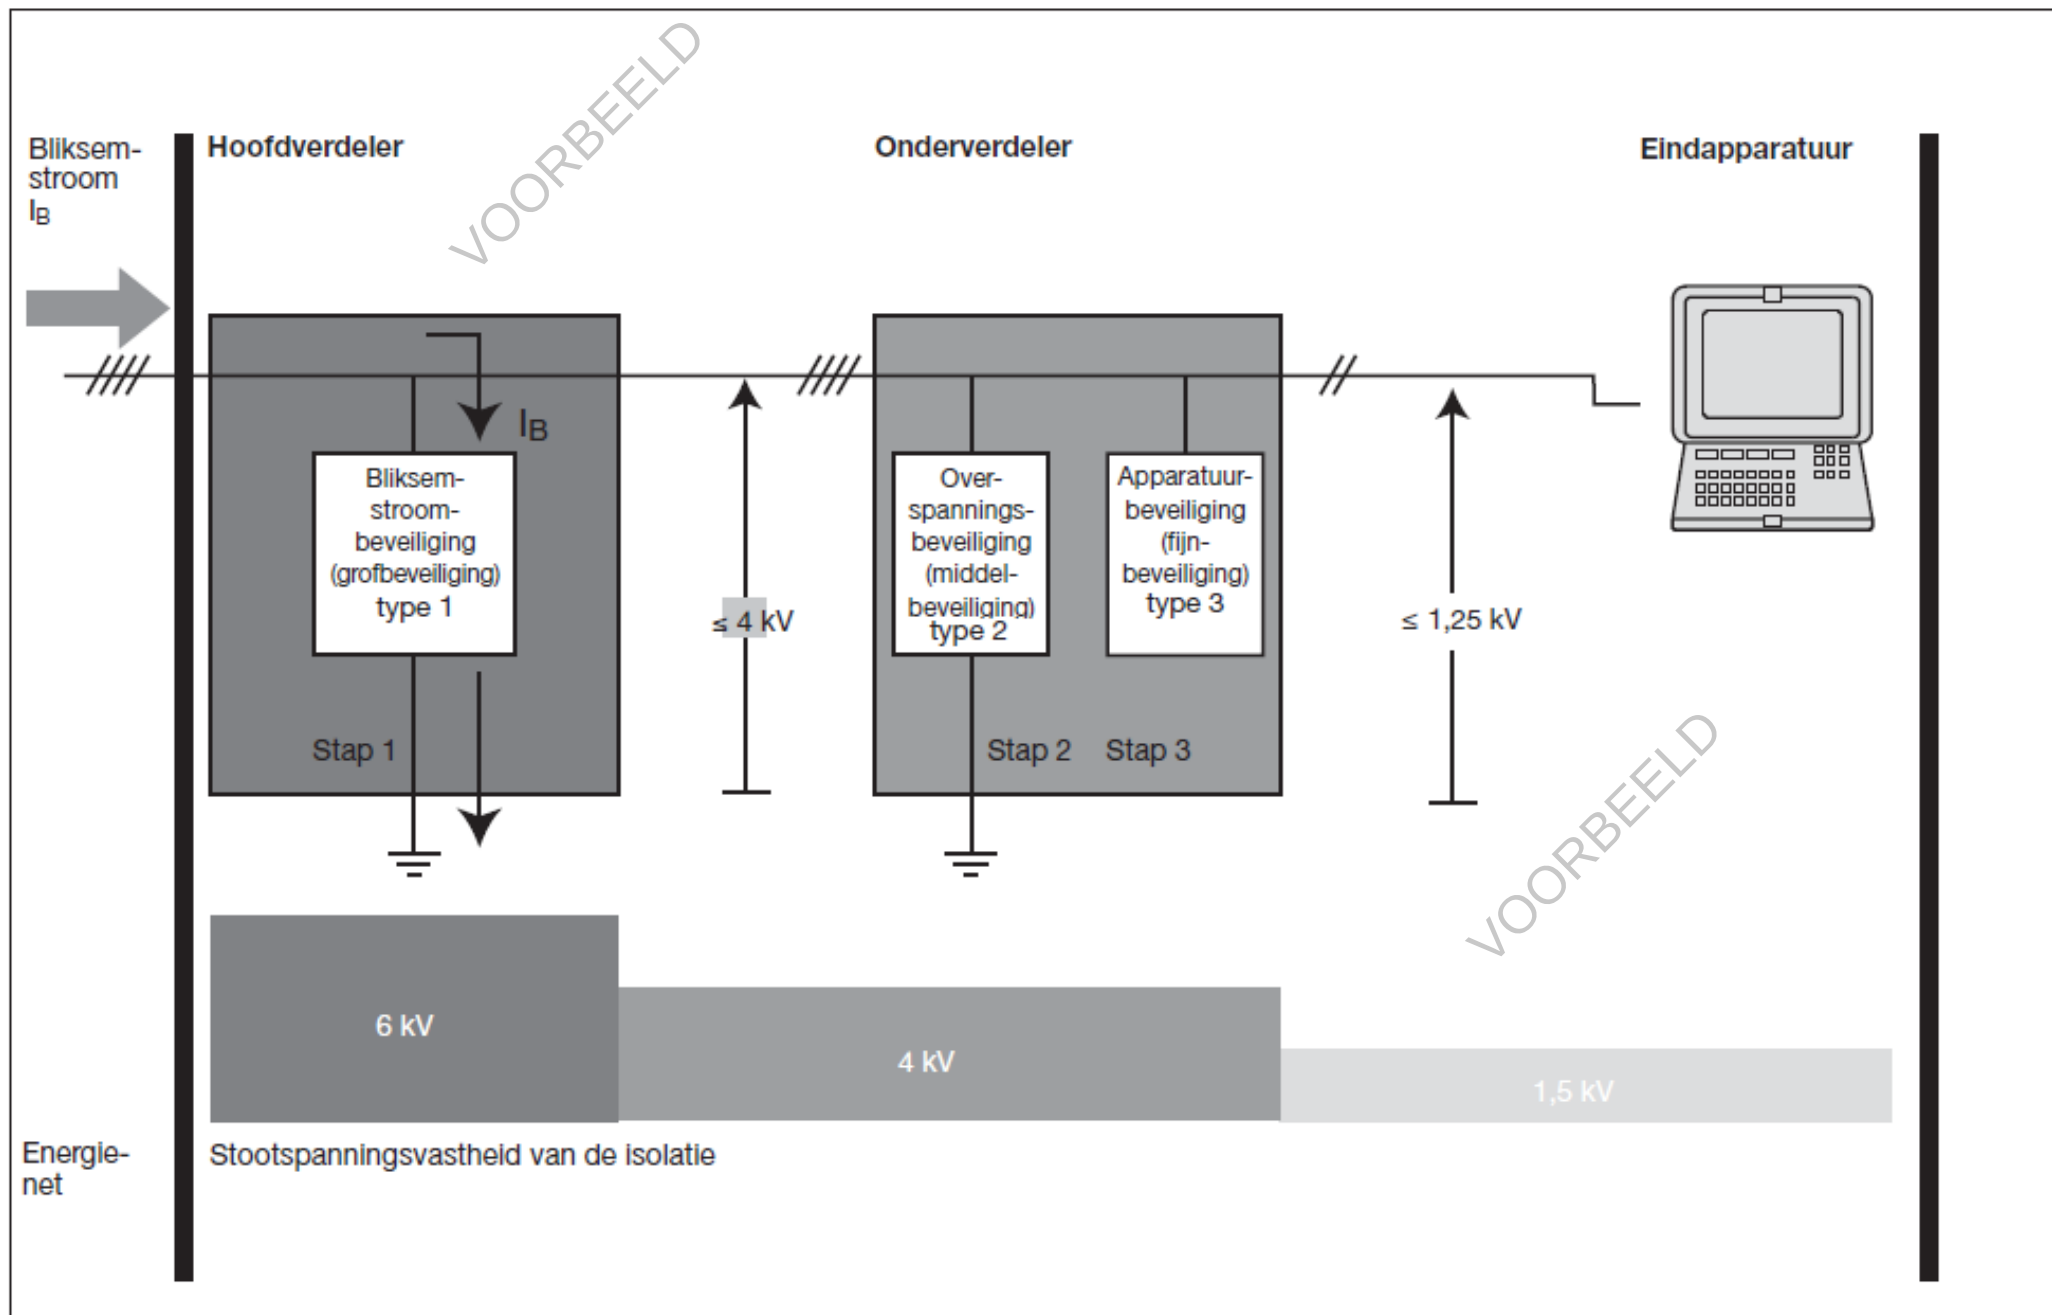

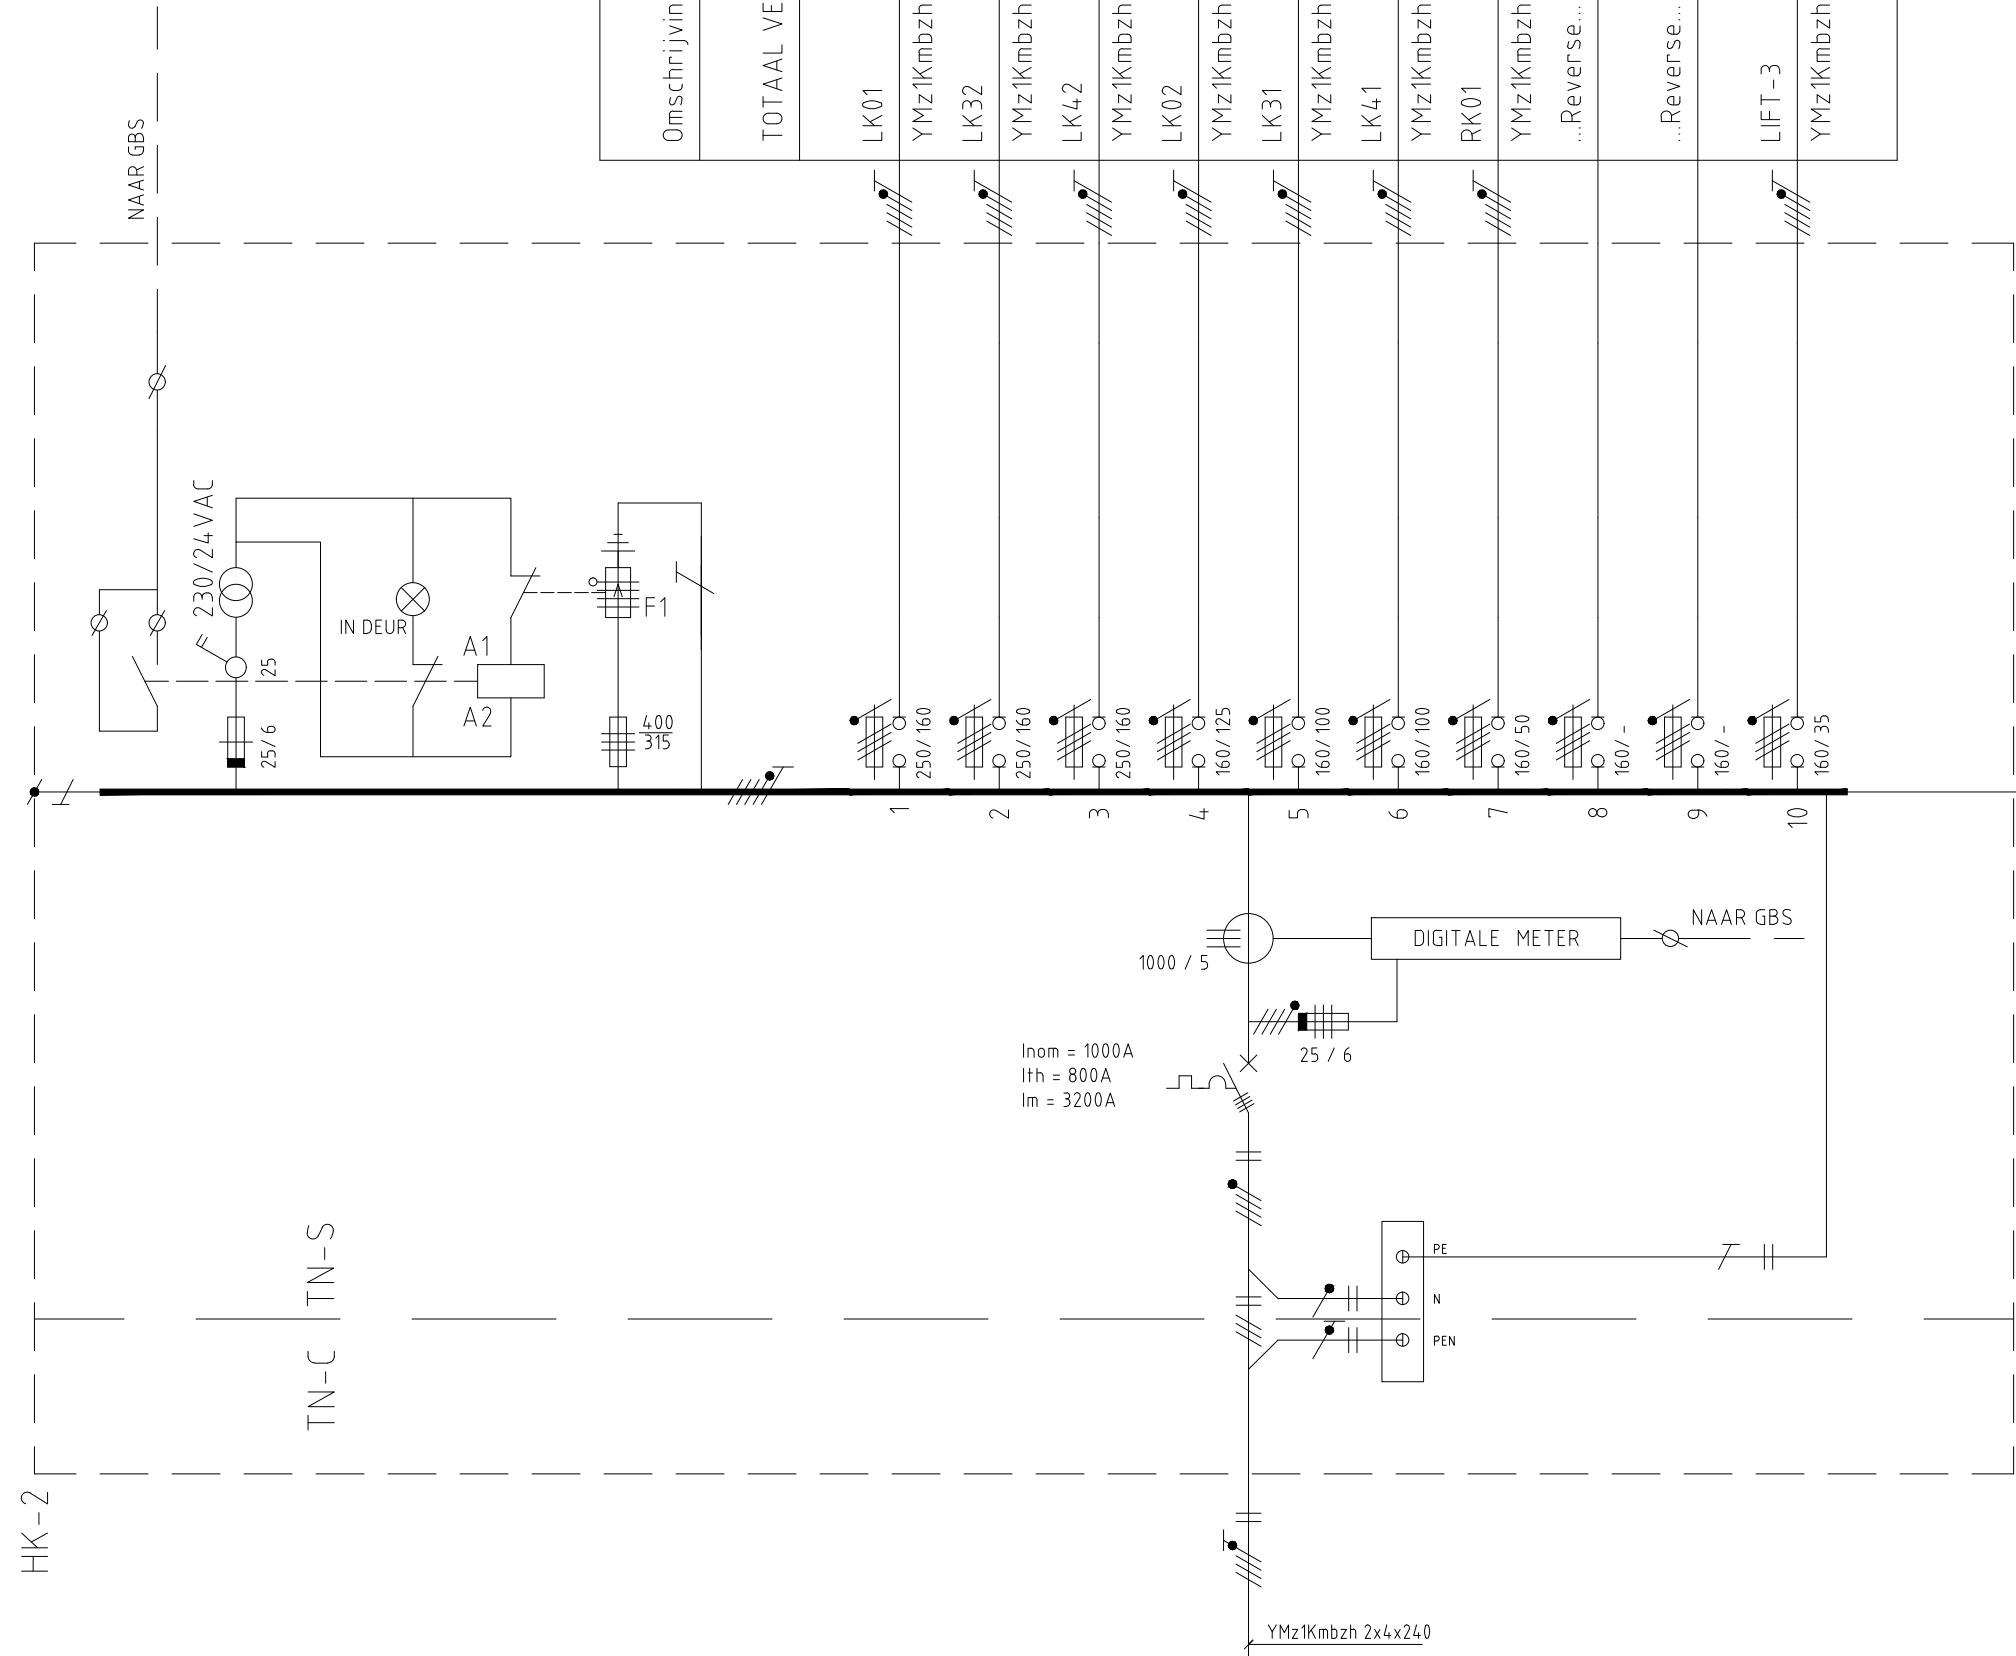


Omschrijving	VA	VVA	L1	L2	L3
TOTAAL VERMOGEN	603662	379076	130387	126525	122157
LK01	130100	78860	27632	24828	26400
YMz1Kmbzh \ 5 x 70 mm2 (70.0 m)	82938	49762	15277	19117	15367
LK32	108374	65724	22294	22400	21030
YMz1Kmbzh \ 5 x 70 mm2 (44.0 m)	76900	46540	16706	15266	14566
LK42	86660	52196	17756	17280	17160
YMz1Kmbzh \ 5 x 50 mm2 (33.0 m)	83490	50794	18990	15902	15902
LK02	20000	20000	6666	6666	6666
YMz1Kmbzh \ 5 x 35 mm2 (86.0 m)	0	0	0	0	0
LK31	15200	15200	5066	5066	5066
YMz1Kmbzh \ 5 x 16 mm2 (80.0 m)	0	0	0	0	0
...Reverse...	0	0	0	0	0
...Reverse...	0	0	0	0	0
LIFT-3	15200	15200	5066	5066	5066
YMz1Kmbzh \ 5 x 10 mm2 (14.0 m)					

Totaal vermogen (VA): 603662
Totaal te verwachten vermogen (VVA): 379076

VOORBEELD

VOORBEELD

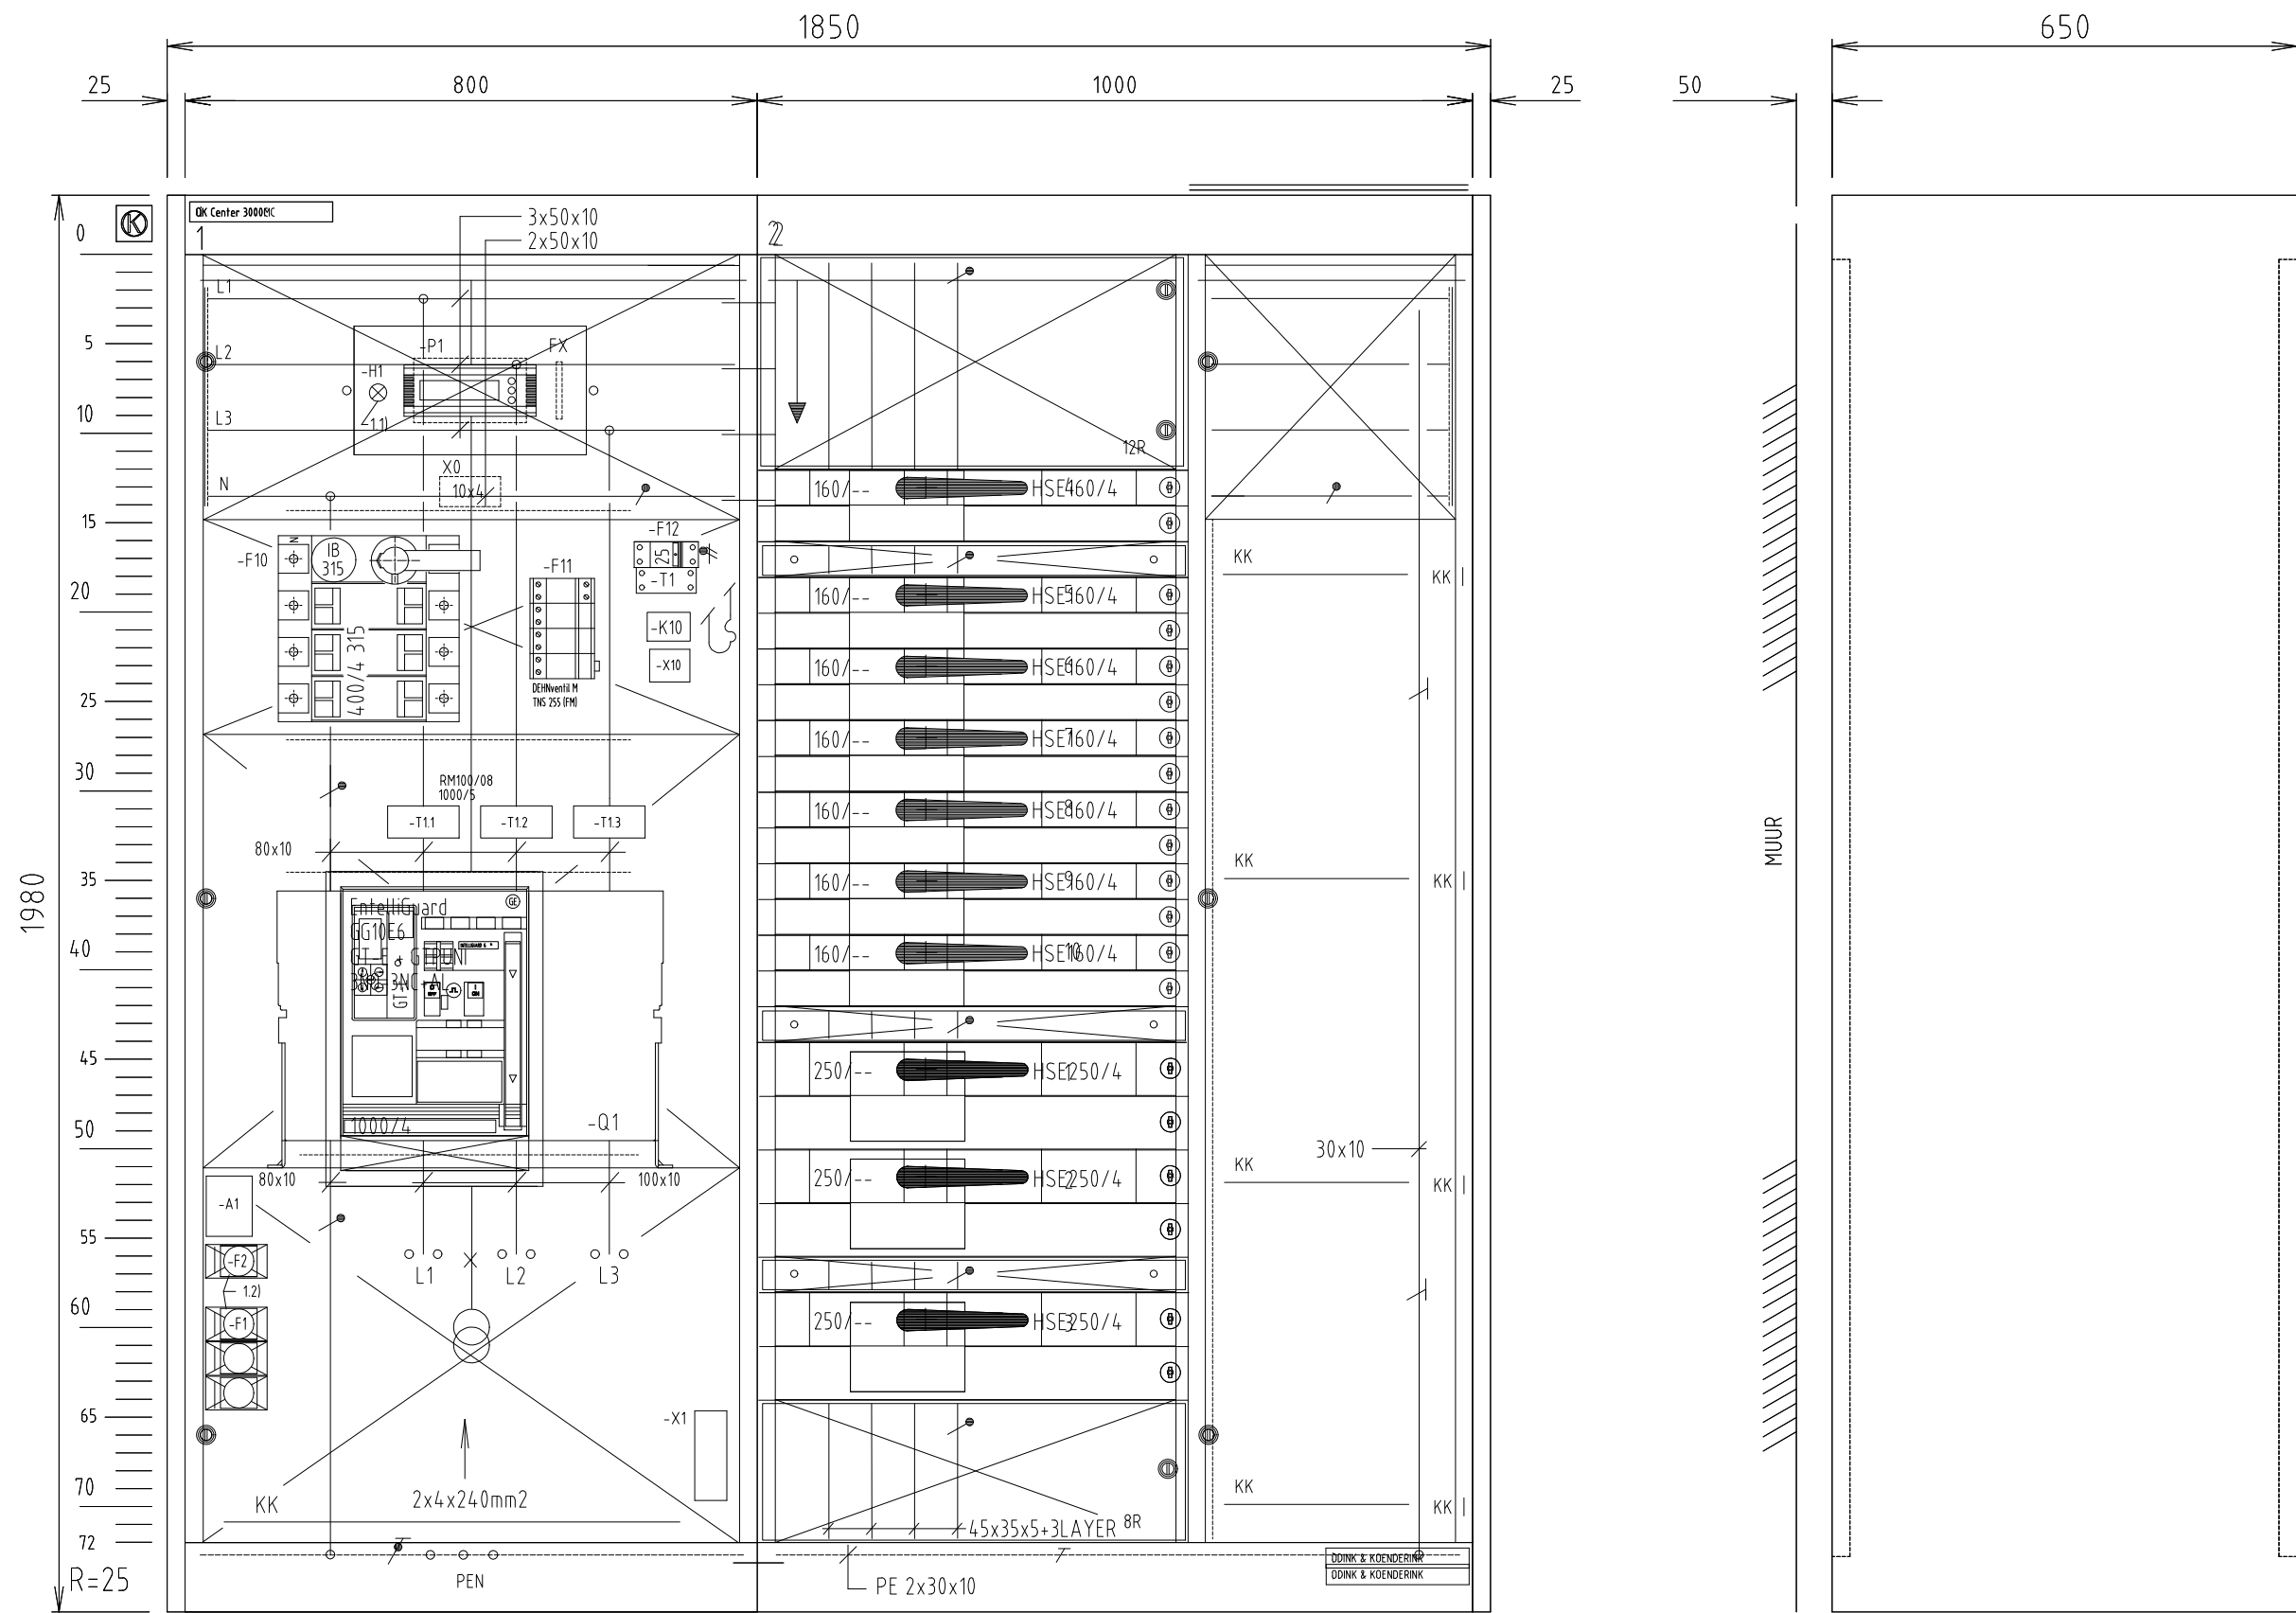

HK-2

INDIEN NIET ANDERS AANGEGEVEN:

- STELSEL : TN-C-S / 3~N-PE 230/400V 50Hz
- LEIDINGEN : ZIE SCHEMA
- RAIL : 100kA/sec
- BOUWVORM : 2b

OPMERKINGEN:

- RESOPALPLAAT MET KASTBENAMING OP VOORZIJD KAST
- UITVOERING VERDEELINRICHTING OPBOUW PLAATSTAAL
- DEURSLUITING: ESPAGNOLET, EN CILINDERSLOT
- INVOER VOEDING ONDER IN KAST
- INVOER KABELS ONDER IN KAST
- BESCHERMINGSGRAAD IP41 (GEOPEND IP20)
- VOOR KABELDOORSNEDE EN INSTELLINGEN, ZIE KABELBEREKENINGEN
- OVERSPANNINGSBEVEILIGING (MIDDEL) FABR. DEHNventil M TNS 275FM
- MAGNEETSCHAKELAARS NIET MEER DAN 2 STUKS TEGEN ELKAAR PLAATSEN
- RESOPALPLAAT MET TEKST "OVERSPANNINGSBEVEILIGING" ONDER LAMP OP VOORZIJD KAST
- AANSLUITINGEN VAN VOEDINGEN GESCHIKT VOOR DYNAMIC KABELSCHOENEN
- ALLE BEVEILIGINGEN GEBASEERD OP VVA-VERMOGENS + 20% RESERVE VERMOGEN
- HOOFDSCHAKELAAR GEBASEERD OP MAXIMALE GELIJKTIJDIGHEID

Versie:	Datum:	Omschrijving:	Auteur:	Gec.:	Goedgek.
PROJECT:					
PROJECTFASE: AS-BUILT			BESTEKNR.: 1000623		
DOC. SOORT: INSTALLATIESCHEMA					
BENAMING: HOOFDVERDEELINRICHTING HK-2 BEGANE GROND					
Opdrachtgever: DVD regio West					
Uitgavedatum: 01-08-2013					
Auteur: ECC					
Goedgekeurd:					
Schaal:	Identificatienr.:				Tek.form.:
nvt					A3x3