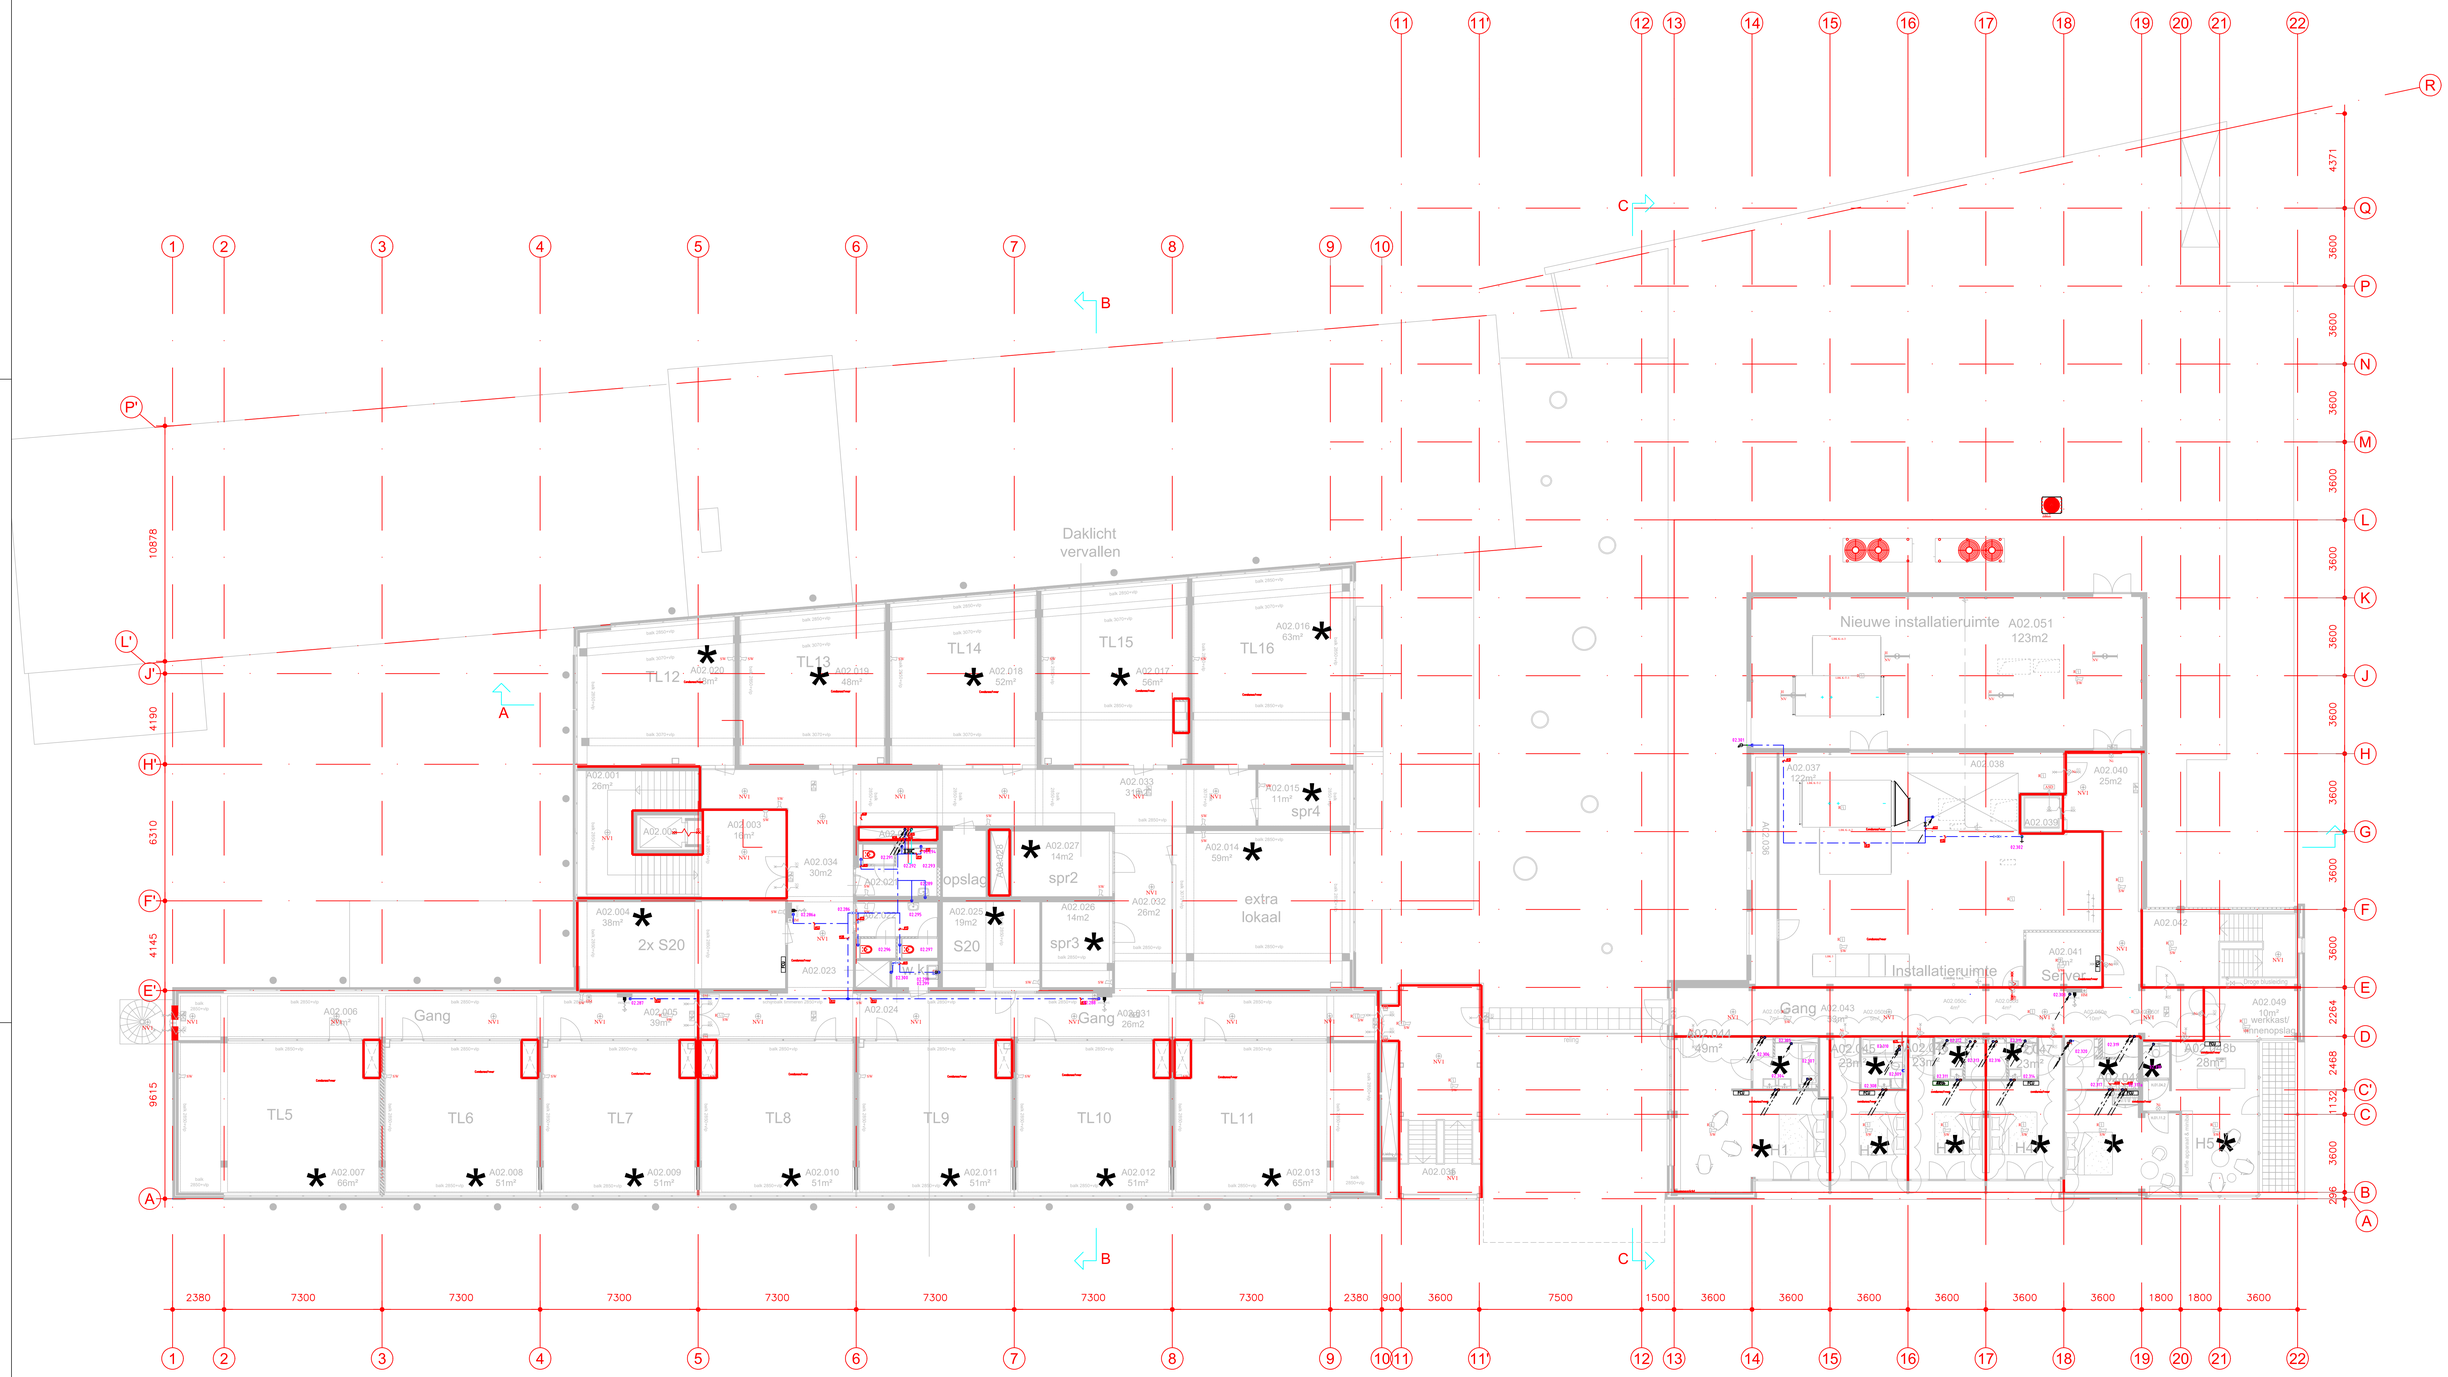
Daklicht vervallen
TL12
TL13
TL14
TL15
TL16
A02.016 63m²
A02.017 56m²
A02.018 52m²
A02.019 48m²
A02.020 48m²
A02.001 26m²
A02.003 10m²
A02.004 38m²
2x S20
A02.034 30m2
A02.022
opslag
A02.027 14m2
spr2
A02.025 19m2
S20
A02.026 14m2
spr3
A02.032 26m2
A02.014 59m²
extra lokaal
A02.015 11m²
spr4
A02.023
A02.024
A02.005 39m²
A02.006 28m²
Gang
A02.031 26m2
A02.033 31m²
TL5
TL6
TL7
TL8
TL9
TL10
TL11
A02.007 66m²
A02.008 51m²
A02.009 51m²
A02.010 51m²
A02.011 51m²
A02.012 51m²
A02.013 65m²
A02.036
Nieuwe installatieruimte A02.051 123m2
A02.037 122m²
A02.038
A02.039
A02.040 25m2
A02.042
Installatieruimte
A02.041 Server
A02.043
A02.044 49m²
A02.045 25m²
A02.046 25m²
A02.047 23m²
A02.048 25m²
A02.049 10m² werkkast/ binnenopslag
A02.050b 26m²
H1
H2
H3
H4
H5
A02.050a
A02.052
A02.053
