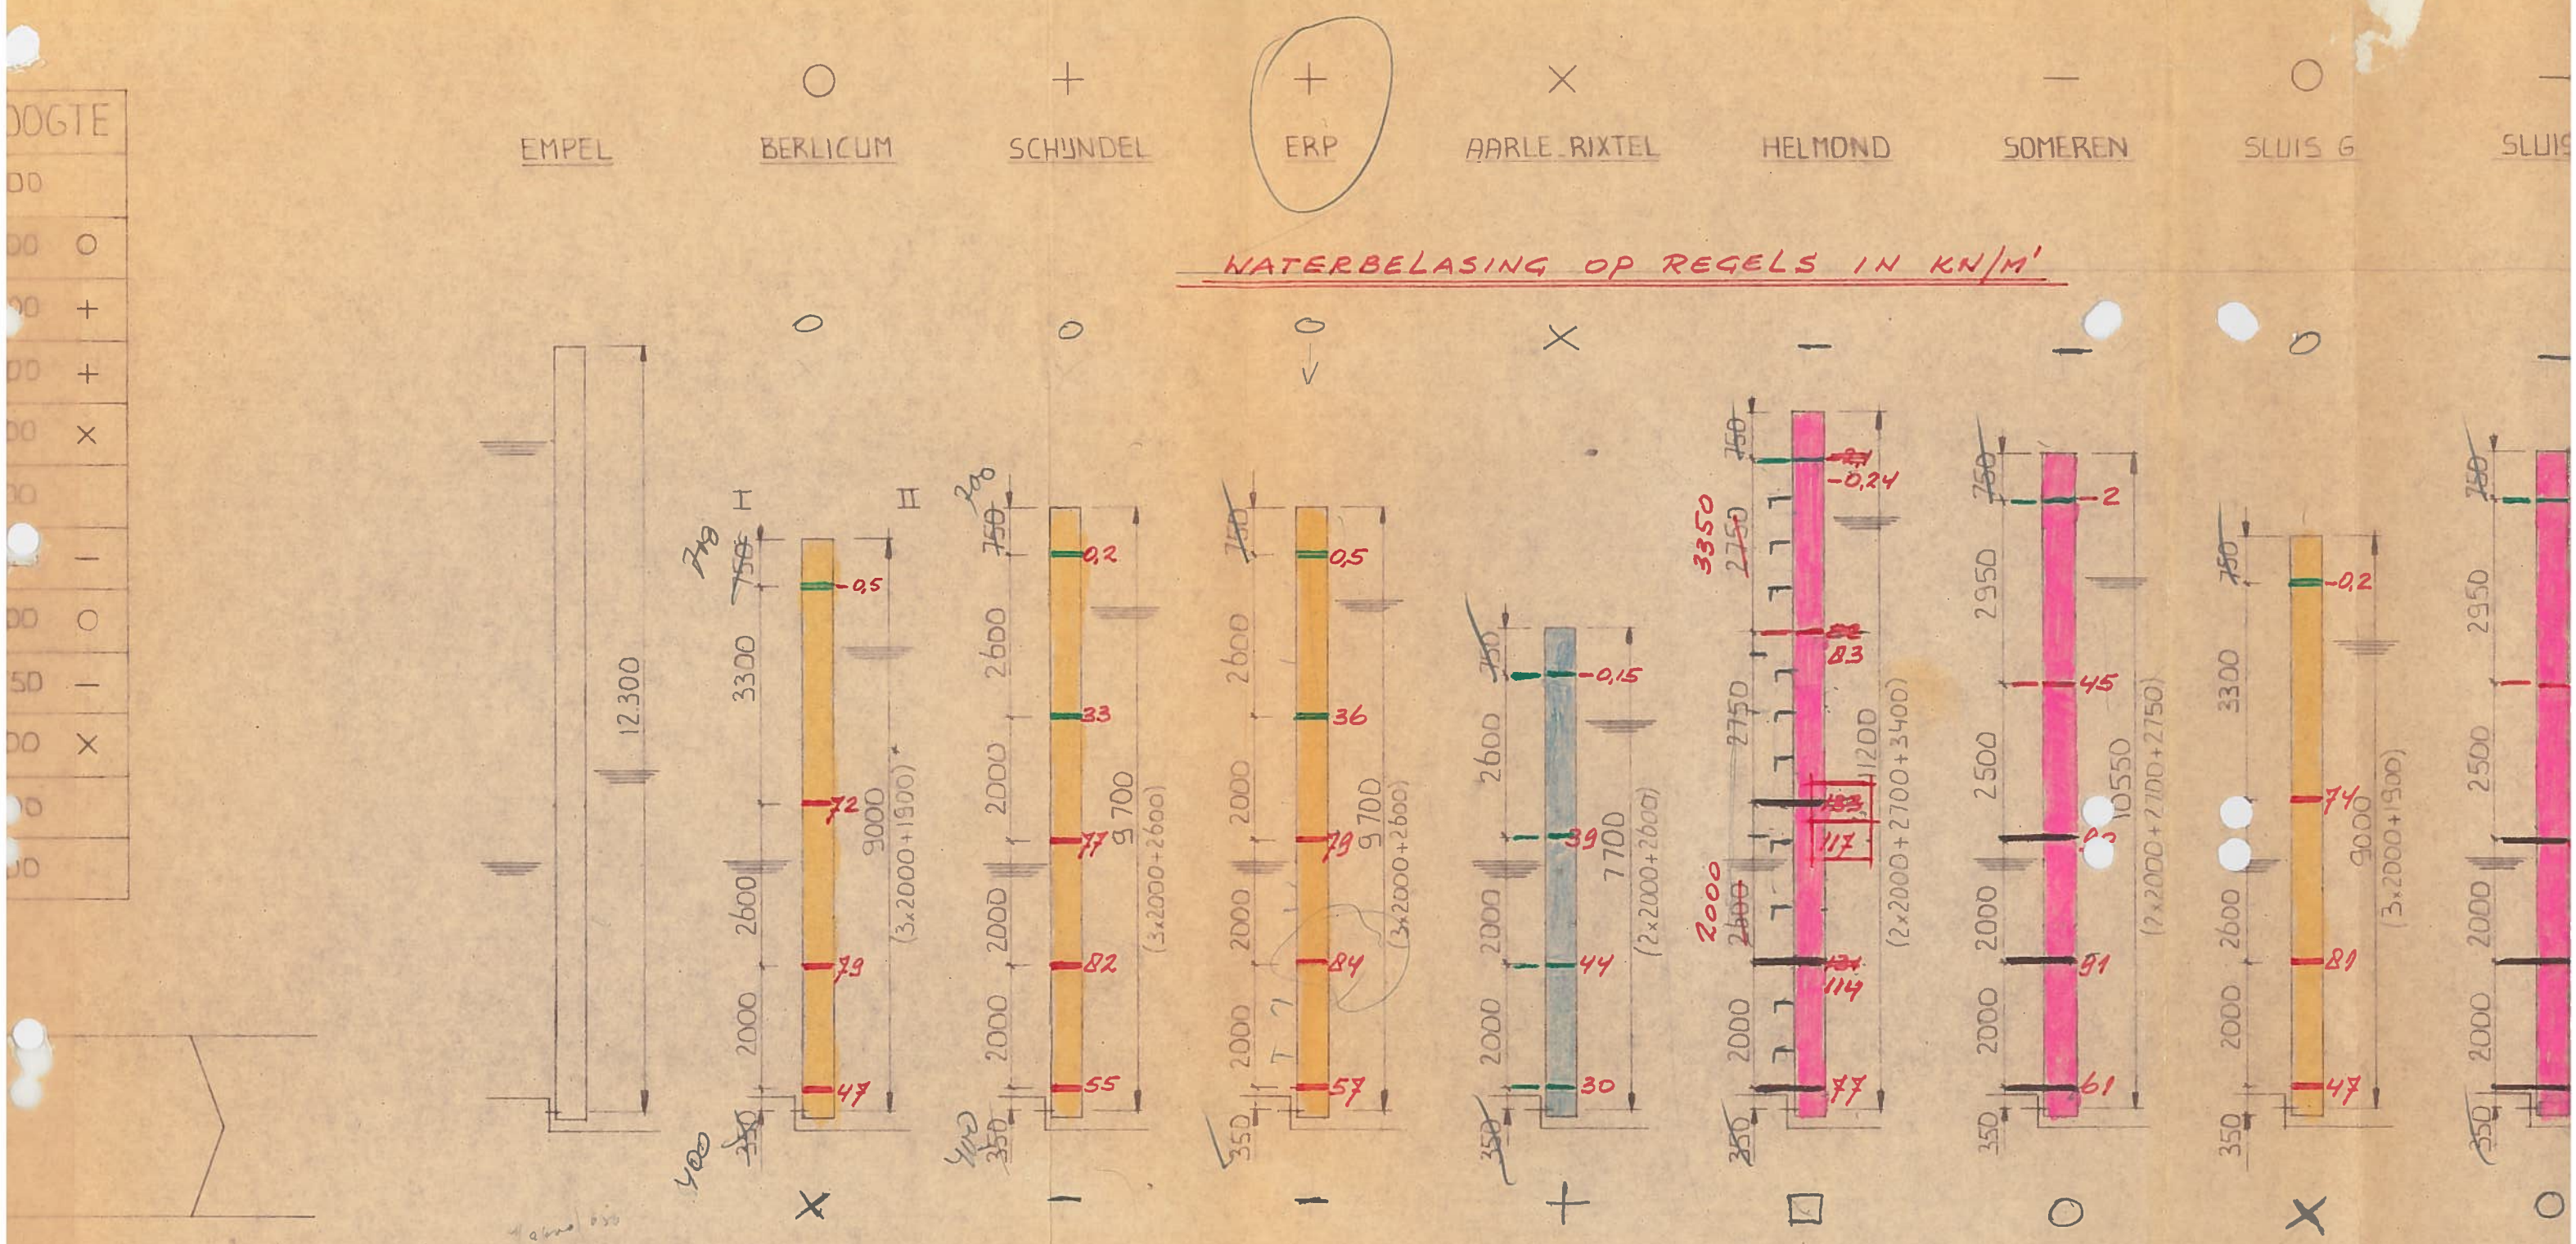

= FLENS 200x10 LUF 690x10 (900x10)
= FLENS 300x15 LUF 690x10 (900x10) } PANHEEL
= FLENS 400x20 LUF 900x12
= FLENS 400x20 LUF 690x10

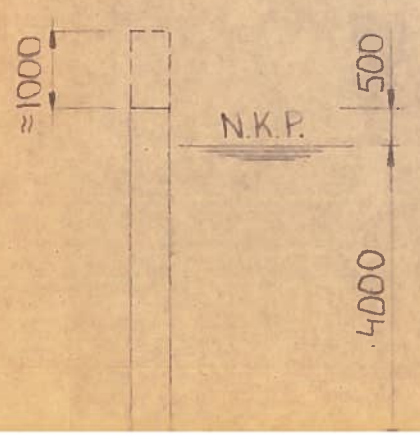

15

SLUIS H (LB)