


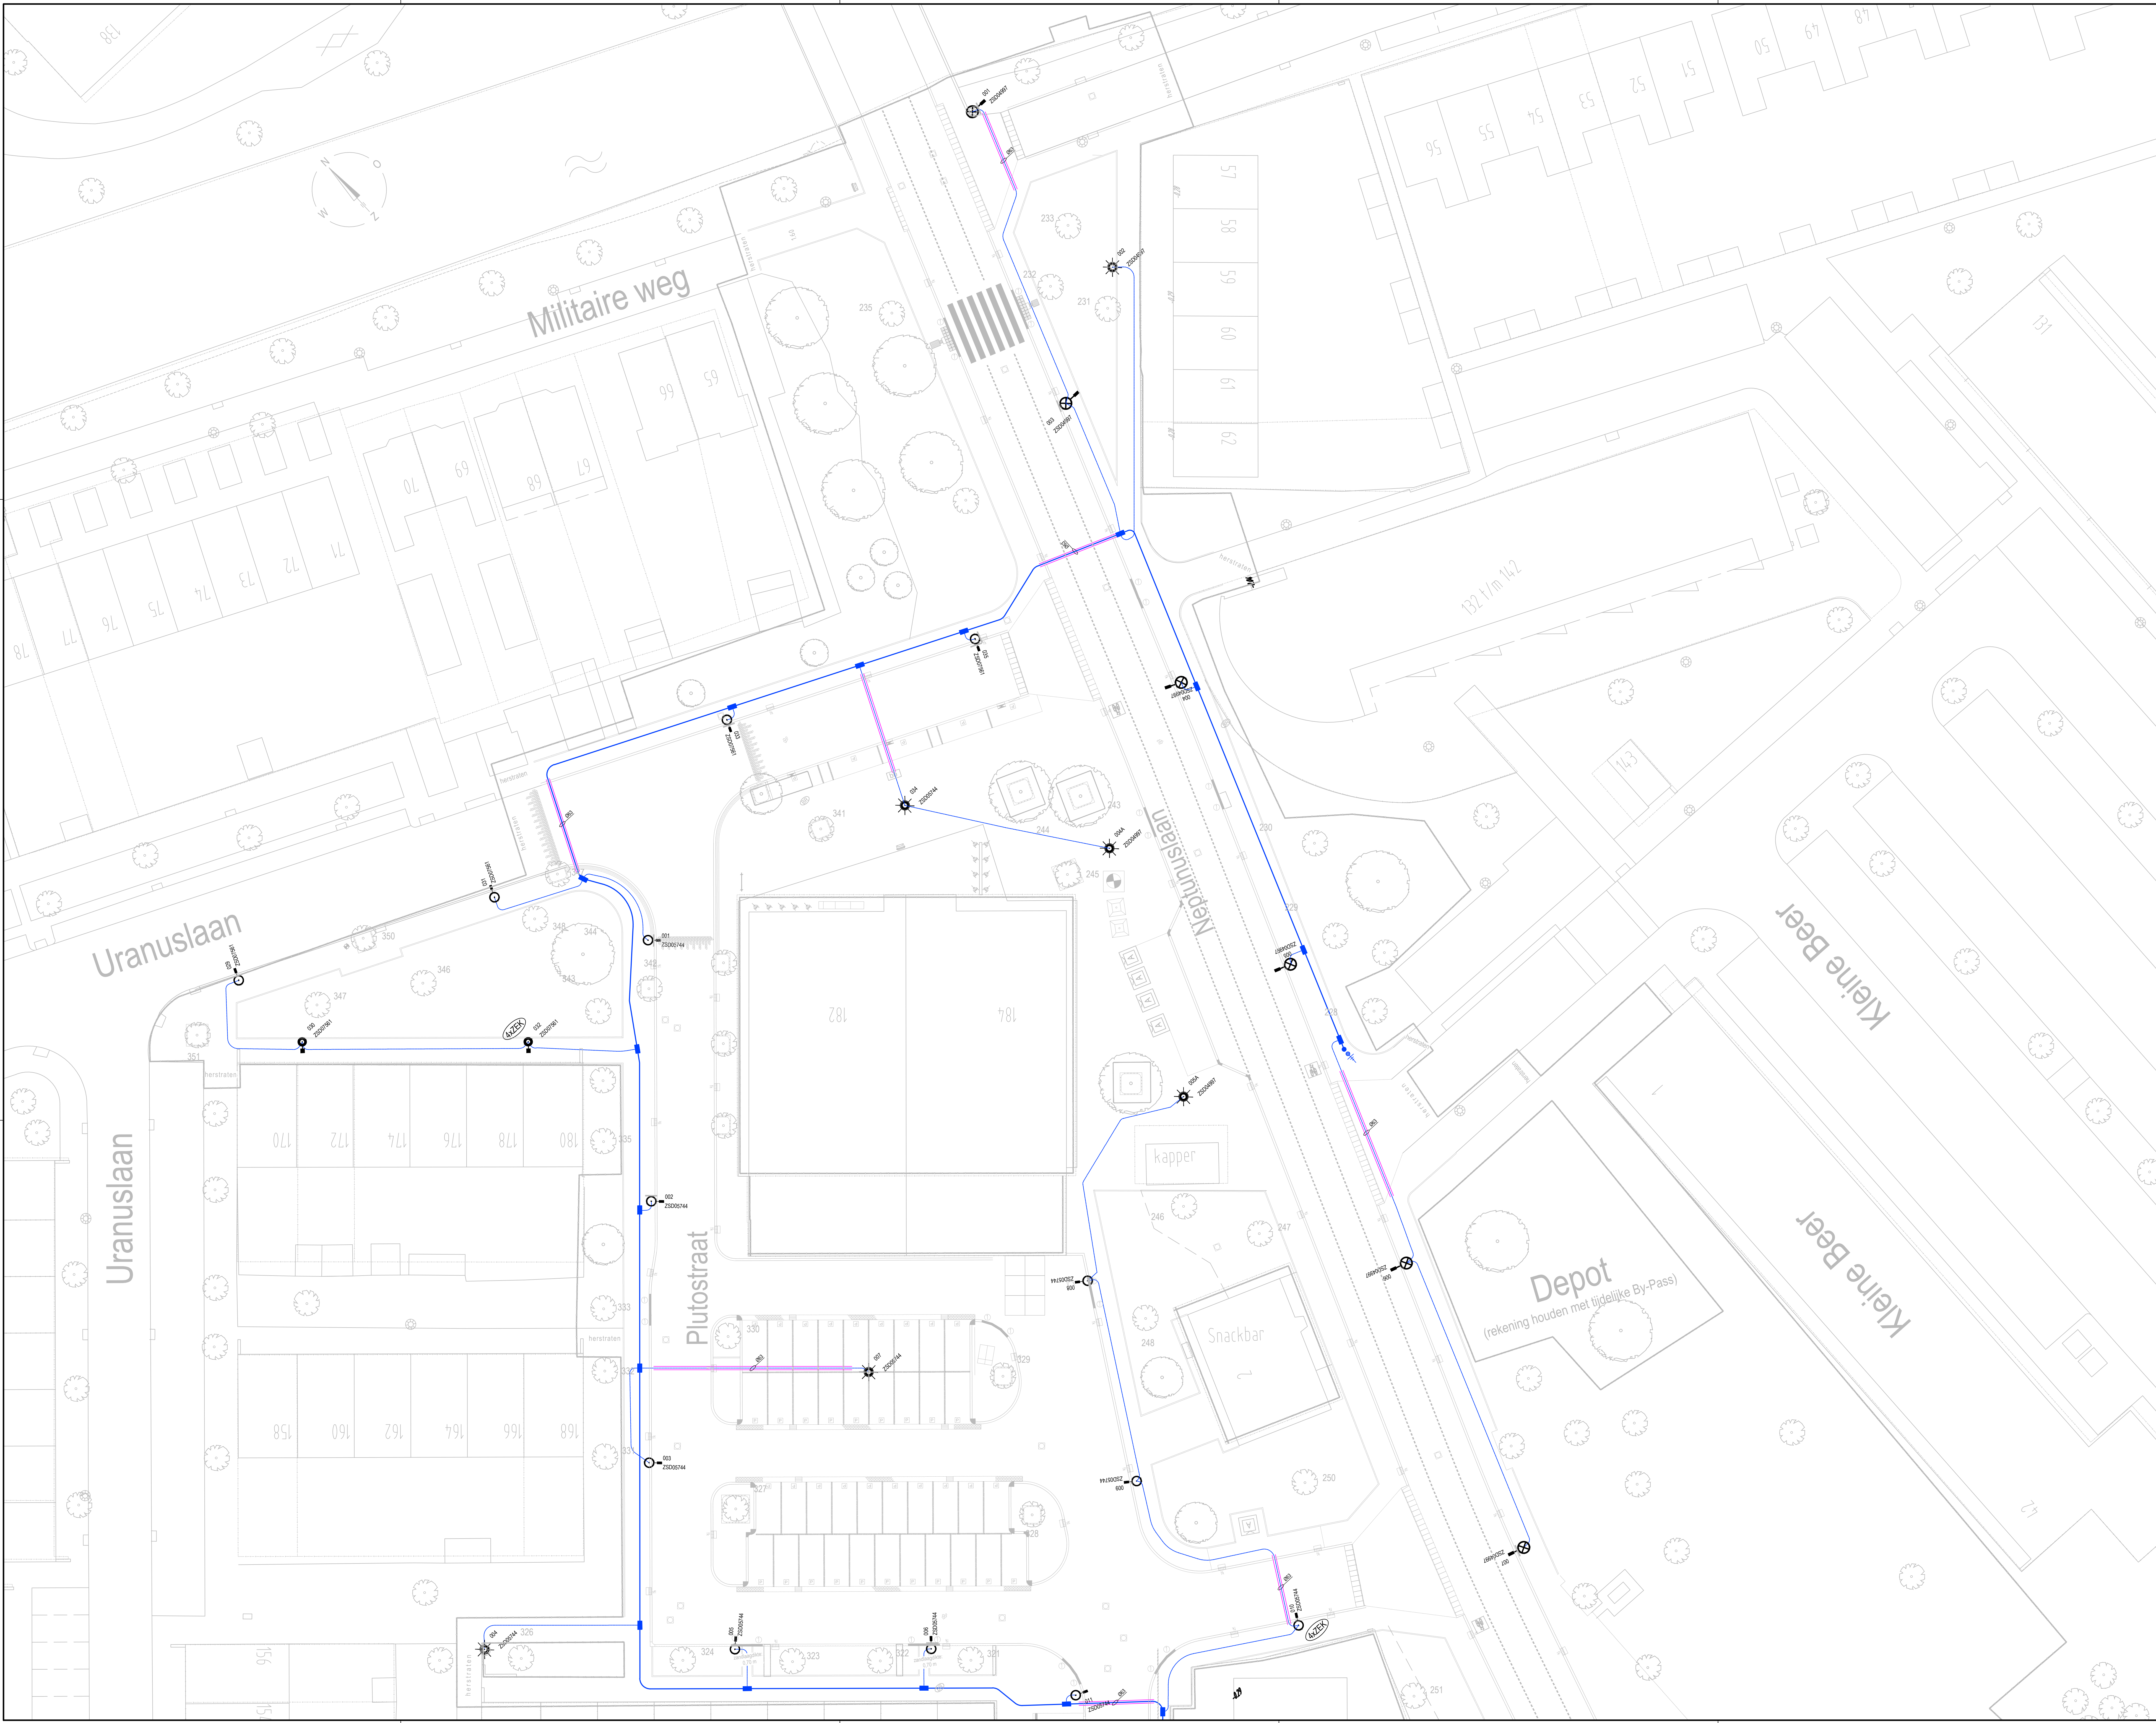

LEGENDA - OPENBARE VERLICHTING

- bestaande mantelbus
- bestaande hoofdkabel- 4x10 mm²
- bestaande hoofdkabel- 3x10 mm²
- bestaande aansluitkabel- 4x2.5 mm²
- aanbrengen mantelbus diameter 63 mm in sleuf
- aanbrengen hoofdkabel EO-4x10 mm²
- aanbrengen aansluitkabel EO-4x2.5 mm²
- bestaande lichtmast
- te plaatsen lichtmast, lgh=3.5m / armatuur type Lightwell Friso Kramer
- te plaatsen lichtmast, lgh=3.5m / armatuur type Striptec ASD Micro
- te plaatsen lichtmast, lgh=5m / armatuur type Schroder Teeco-S
- te plaatsen lichtmast, lgh=5m / armatuur type Schroder Teeco-1
- bestaande moffen
- aan te brengen afknoef
- aan te brengen eindnol
- te plaatsen OV-verdelkast
- aan te sluiten abri
- aan te brengen aarding

1

2

4

3

5

A		31-10-2023		Aanpassing rennooi		VB	
WISJ		DATUM		OMSCHRIJVING		TEKENAAR	
PROJECT Herinrichting en vervanging riolering Neptunuslaan o.o. te Krommenie				TEKENAAR Vogel Buijsink		STATUS Bestekselectering	
ONDERWERP Openbare verlichting				PROJECTNUMMER 101461		BESTEK 29-2021	
TEKNIKNUMMER WeWa 8299-1-A		WISJING A		BLAD 1 van 5		GEMEENTE ZAANSTAD Dijkshuis 100 18000 ZAANSTAD WV 14-15	
DATUM 25-09-2023		SCHAAAL 1:200		FORMAAT A0 - (841x1260)		INGEGENIEURSBUREAU 200000 ZAANSTAD 18000 ZAANSTAD WV 14-15	

gemeente Zaanstad
ZNSTD