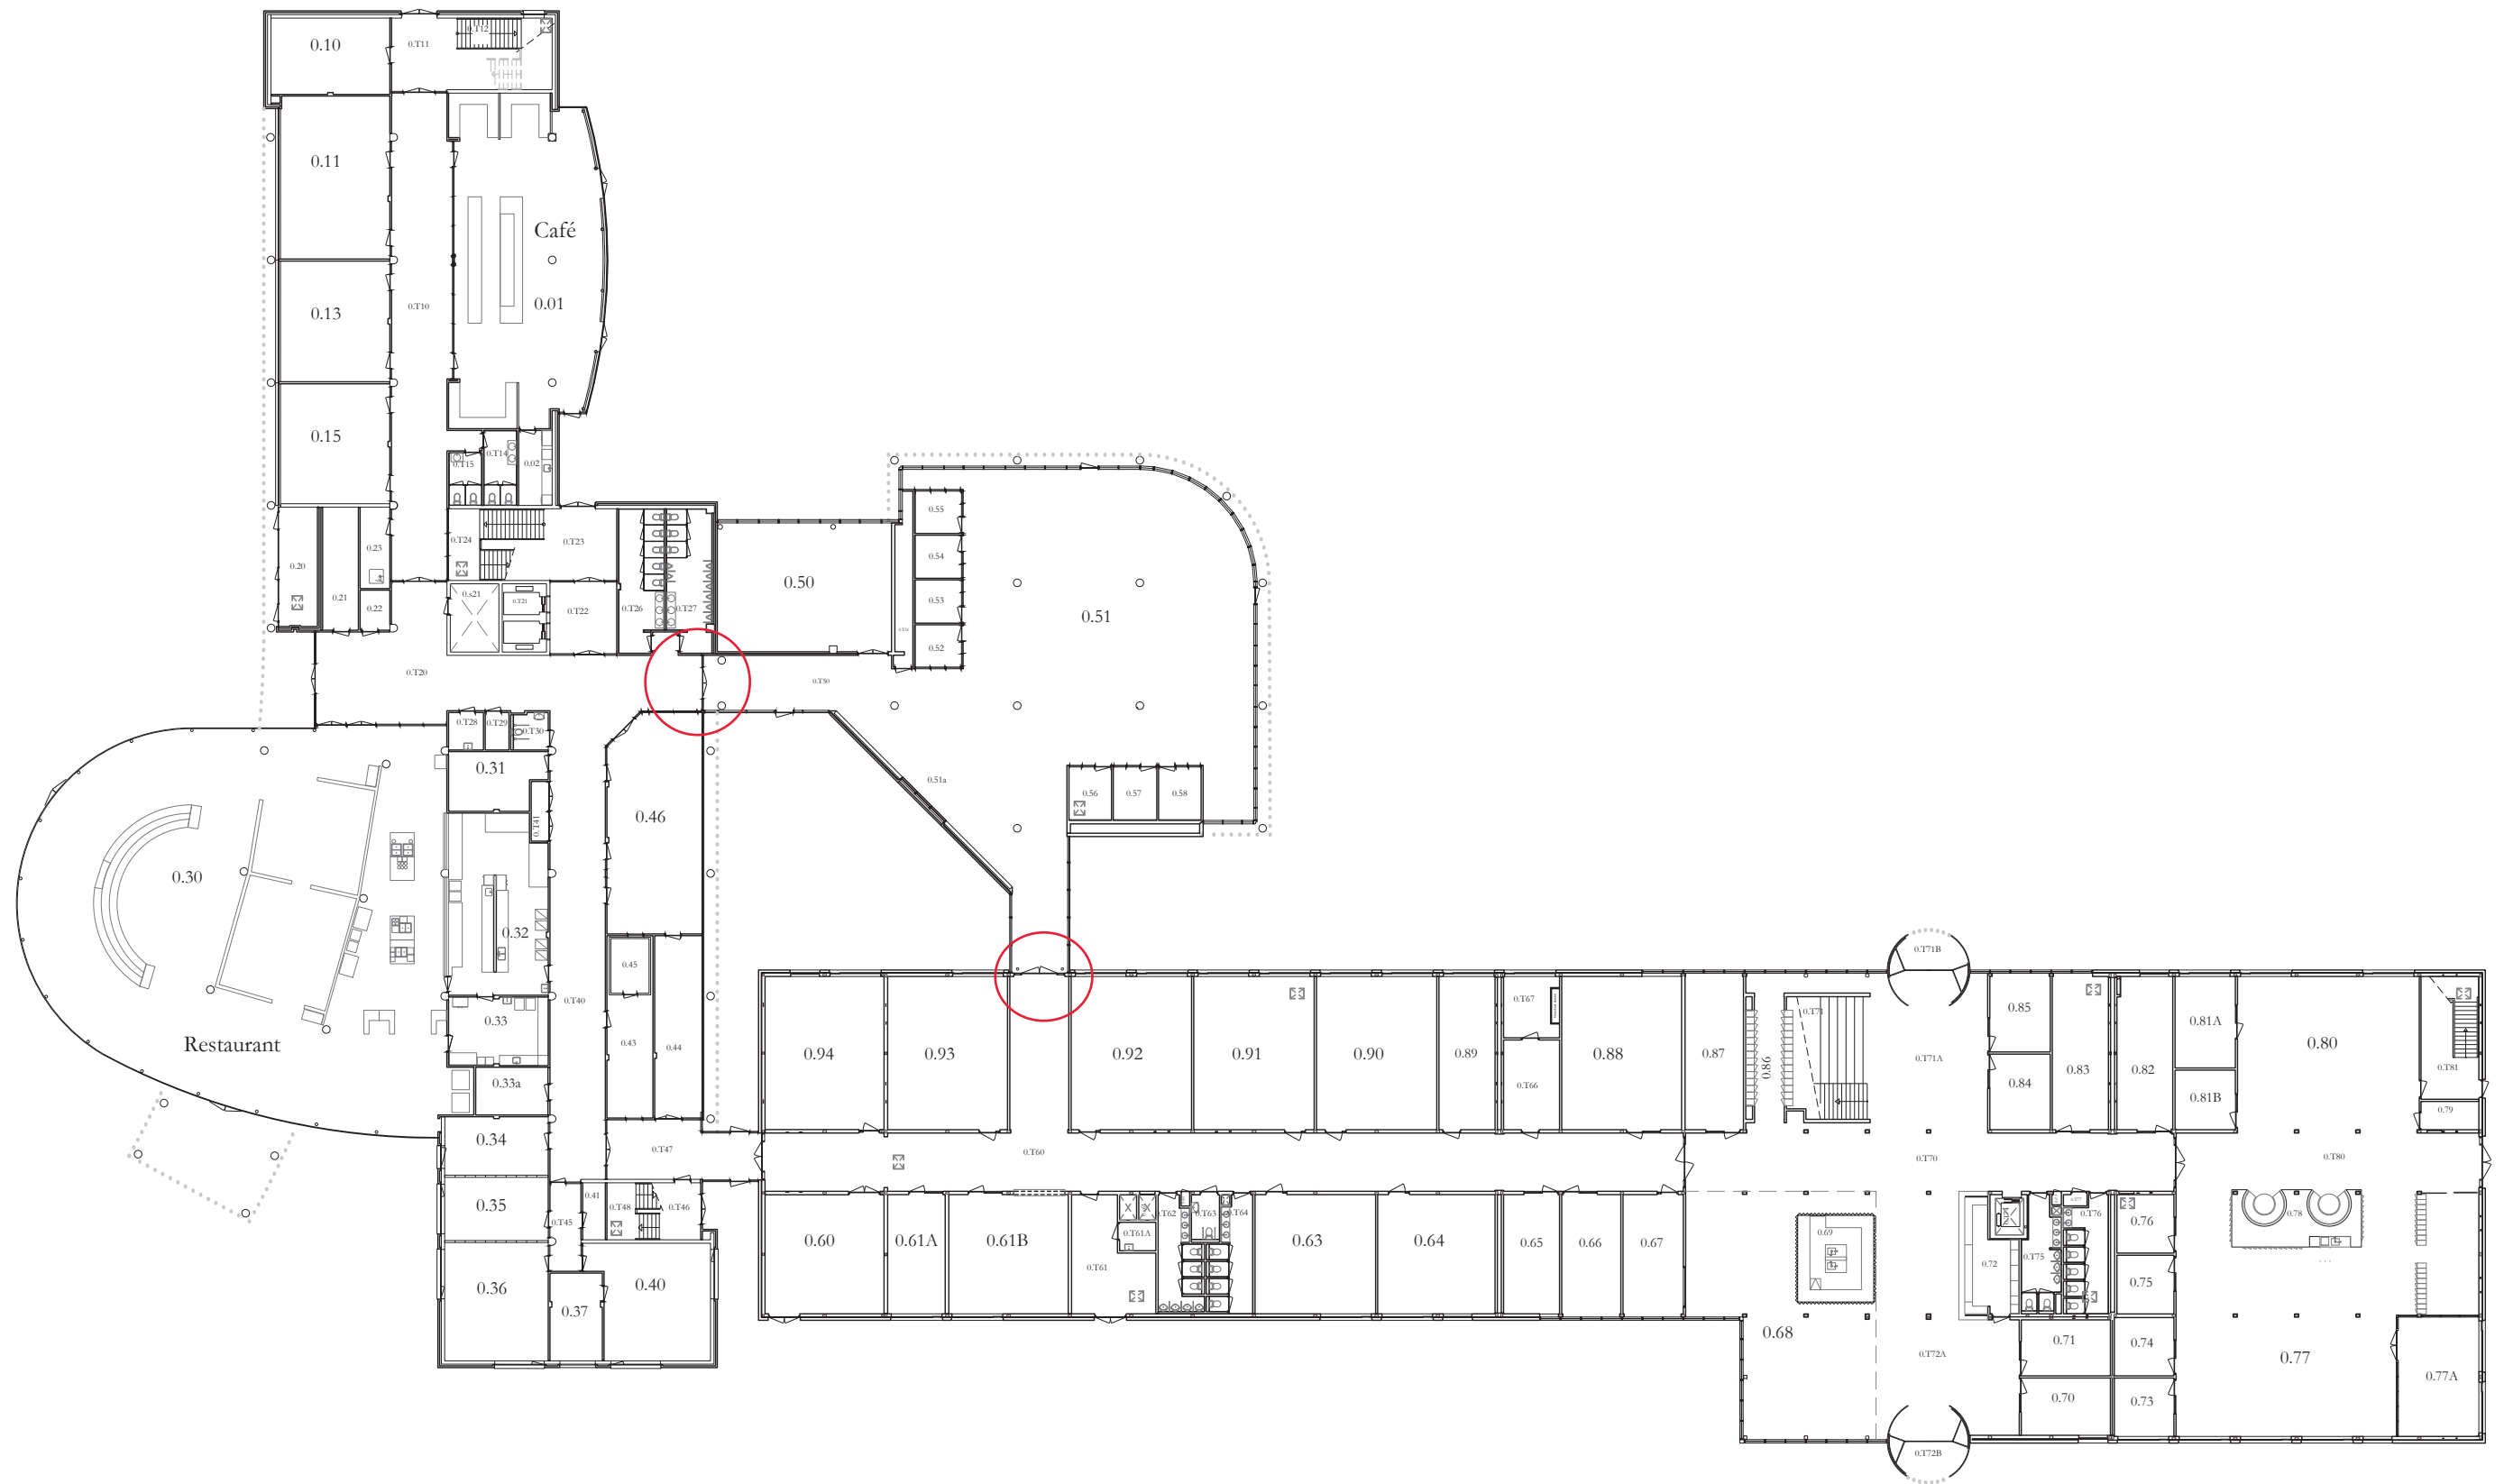


	Begane Grond	Schaal: 1:400 A3
	Gebouw: R3 + R4	15-03-2023
	Rachelsmolen 1, 5612MA Eindhoven	R4_00