



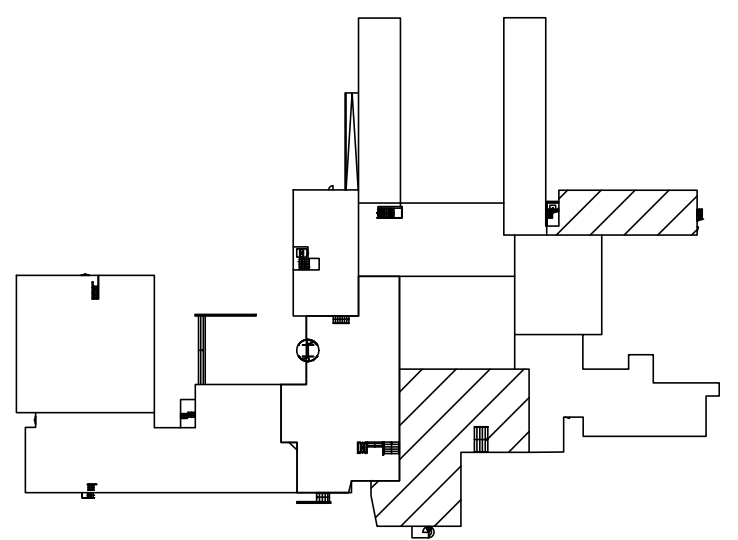

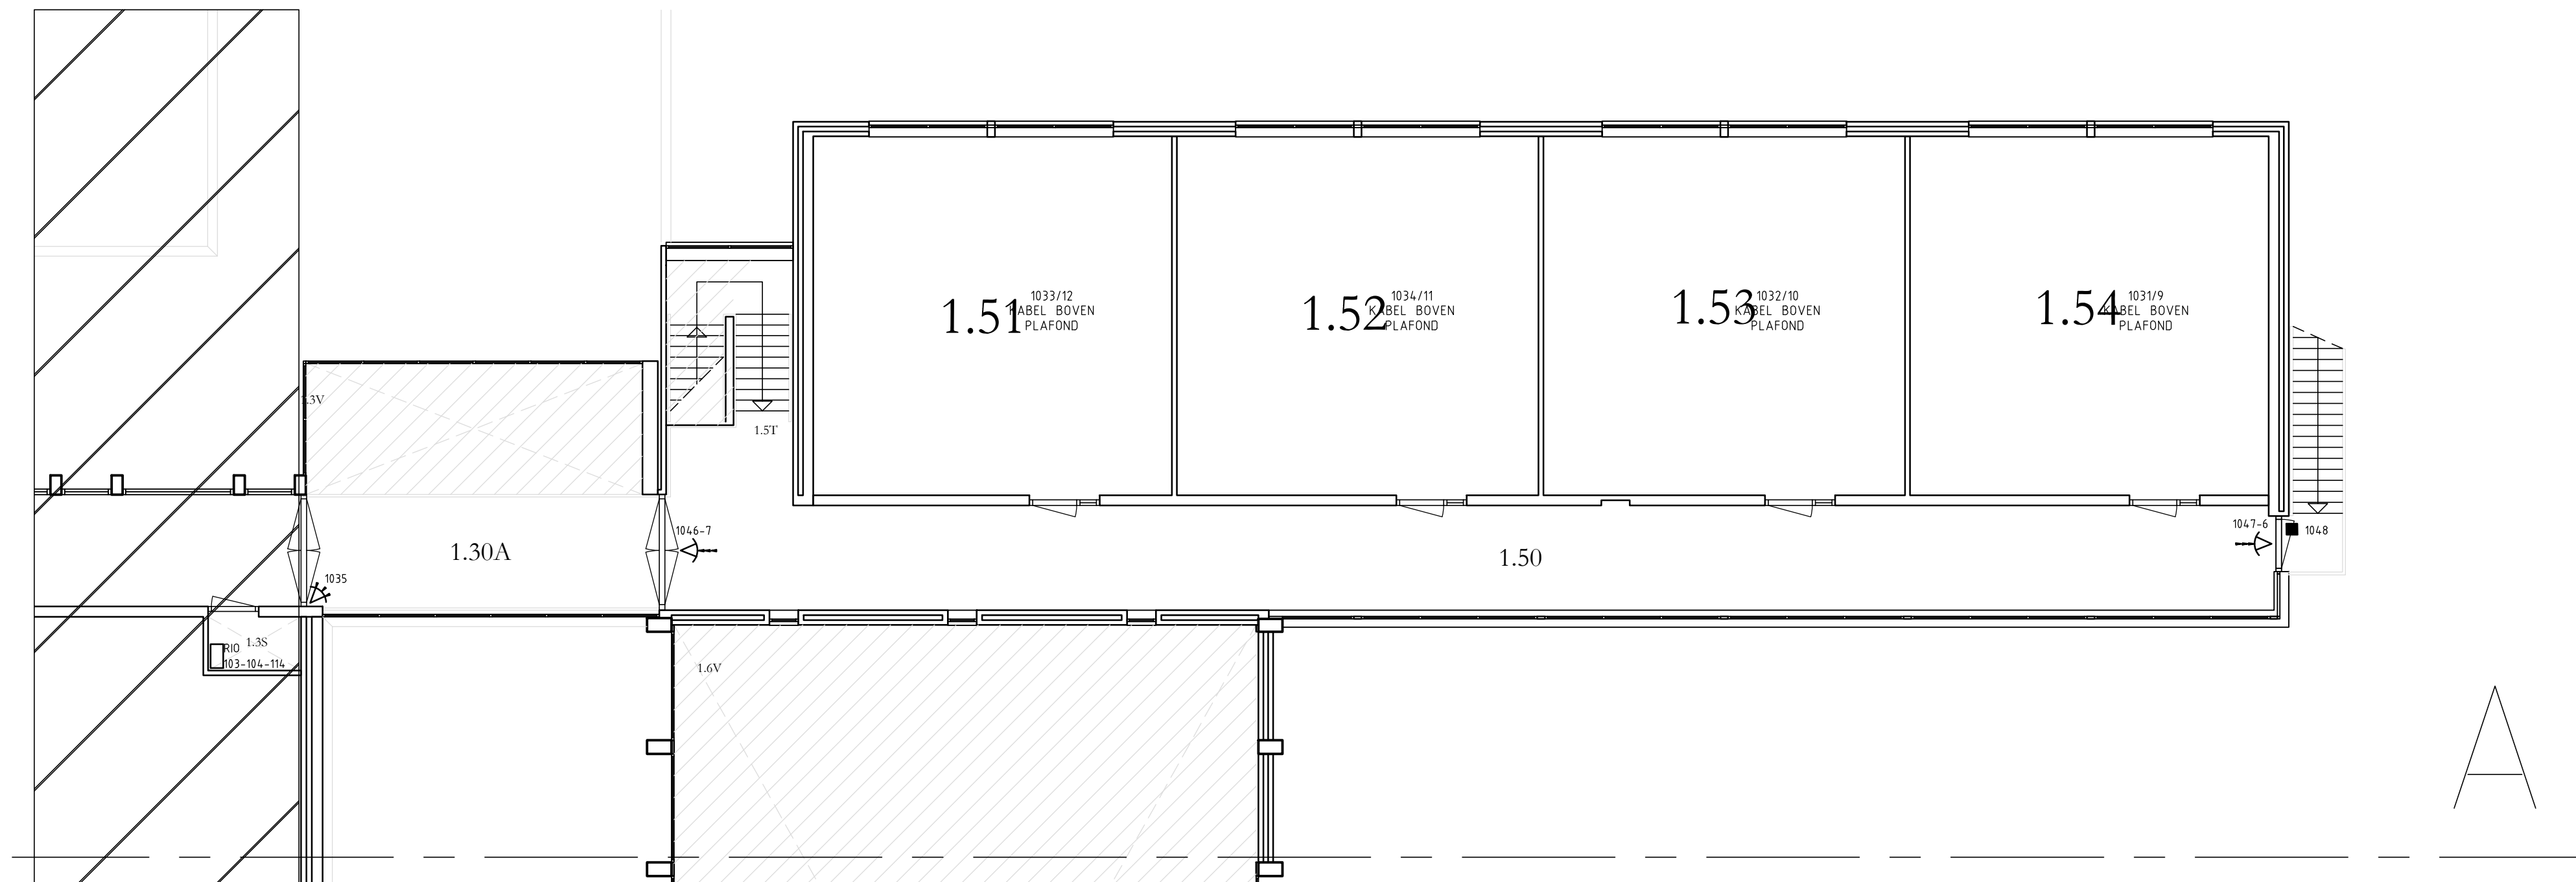

Fontys Hogescholen
Dienst Huisvesting en Beheer

rev	omschrijving	Plotdatum: 13-11-2017 10:13:57	d.d.	geh.	gezien	acc.	acc.
0	JAARREVISIE SEPTEMBER 2017		29-12-17	FrVa			
FONTYS HOGESCHOLEN			CAD-Ref.				
VENLO GEBOUW W1 1e VERDIEPING			behoort bij				
BEVEILIGINGSINSTALLATIE			Website Strukton Workspere: www.struktonworkspere.com				
			Email:				
 Locatie: Son Sireepark Endhoven 5206 5692 EG Son Postbus 356 5600 AJ Eindhoven			status		archief.		
			REVISIE		schaal: 1:100		A1
					proj.nr.		
					tek.nr.		bl.
					ET_W11J		B