
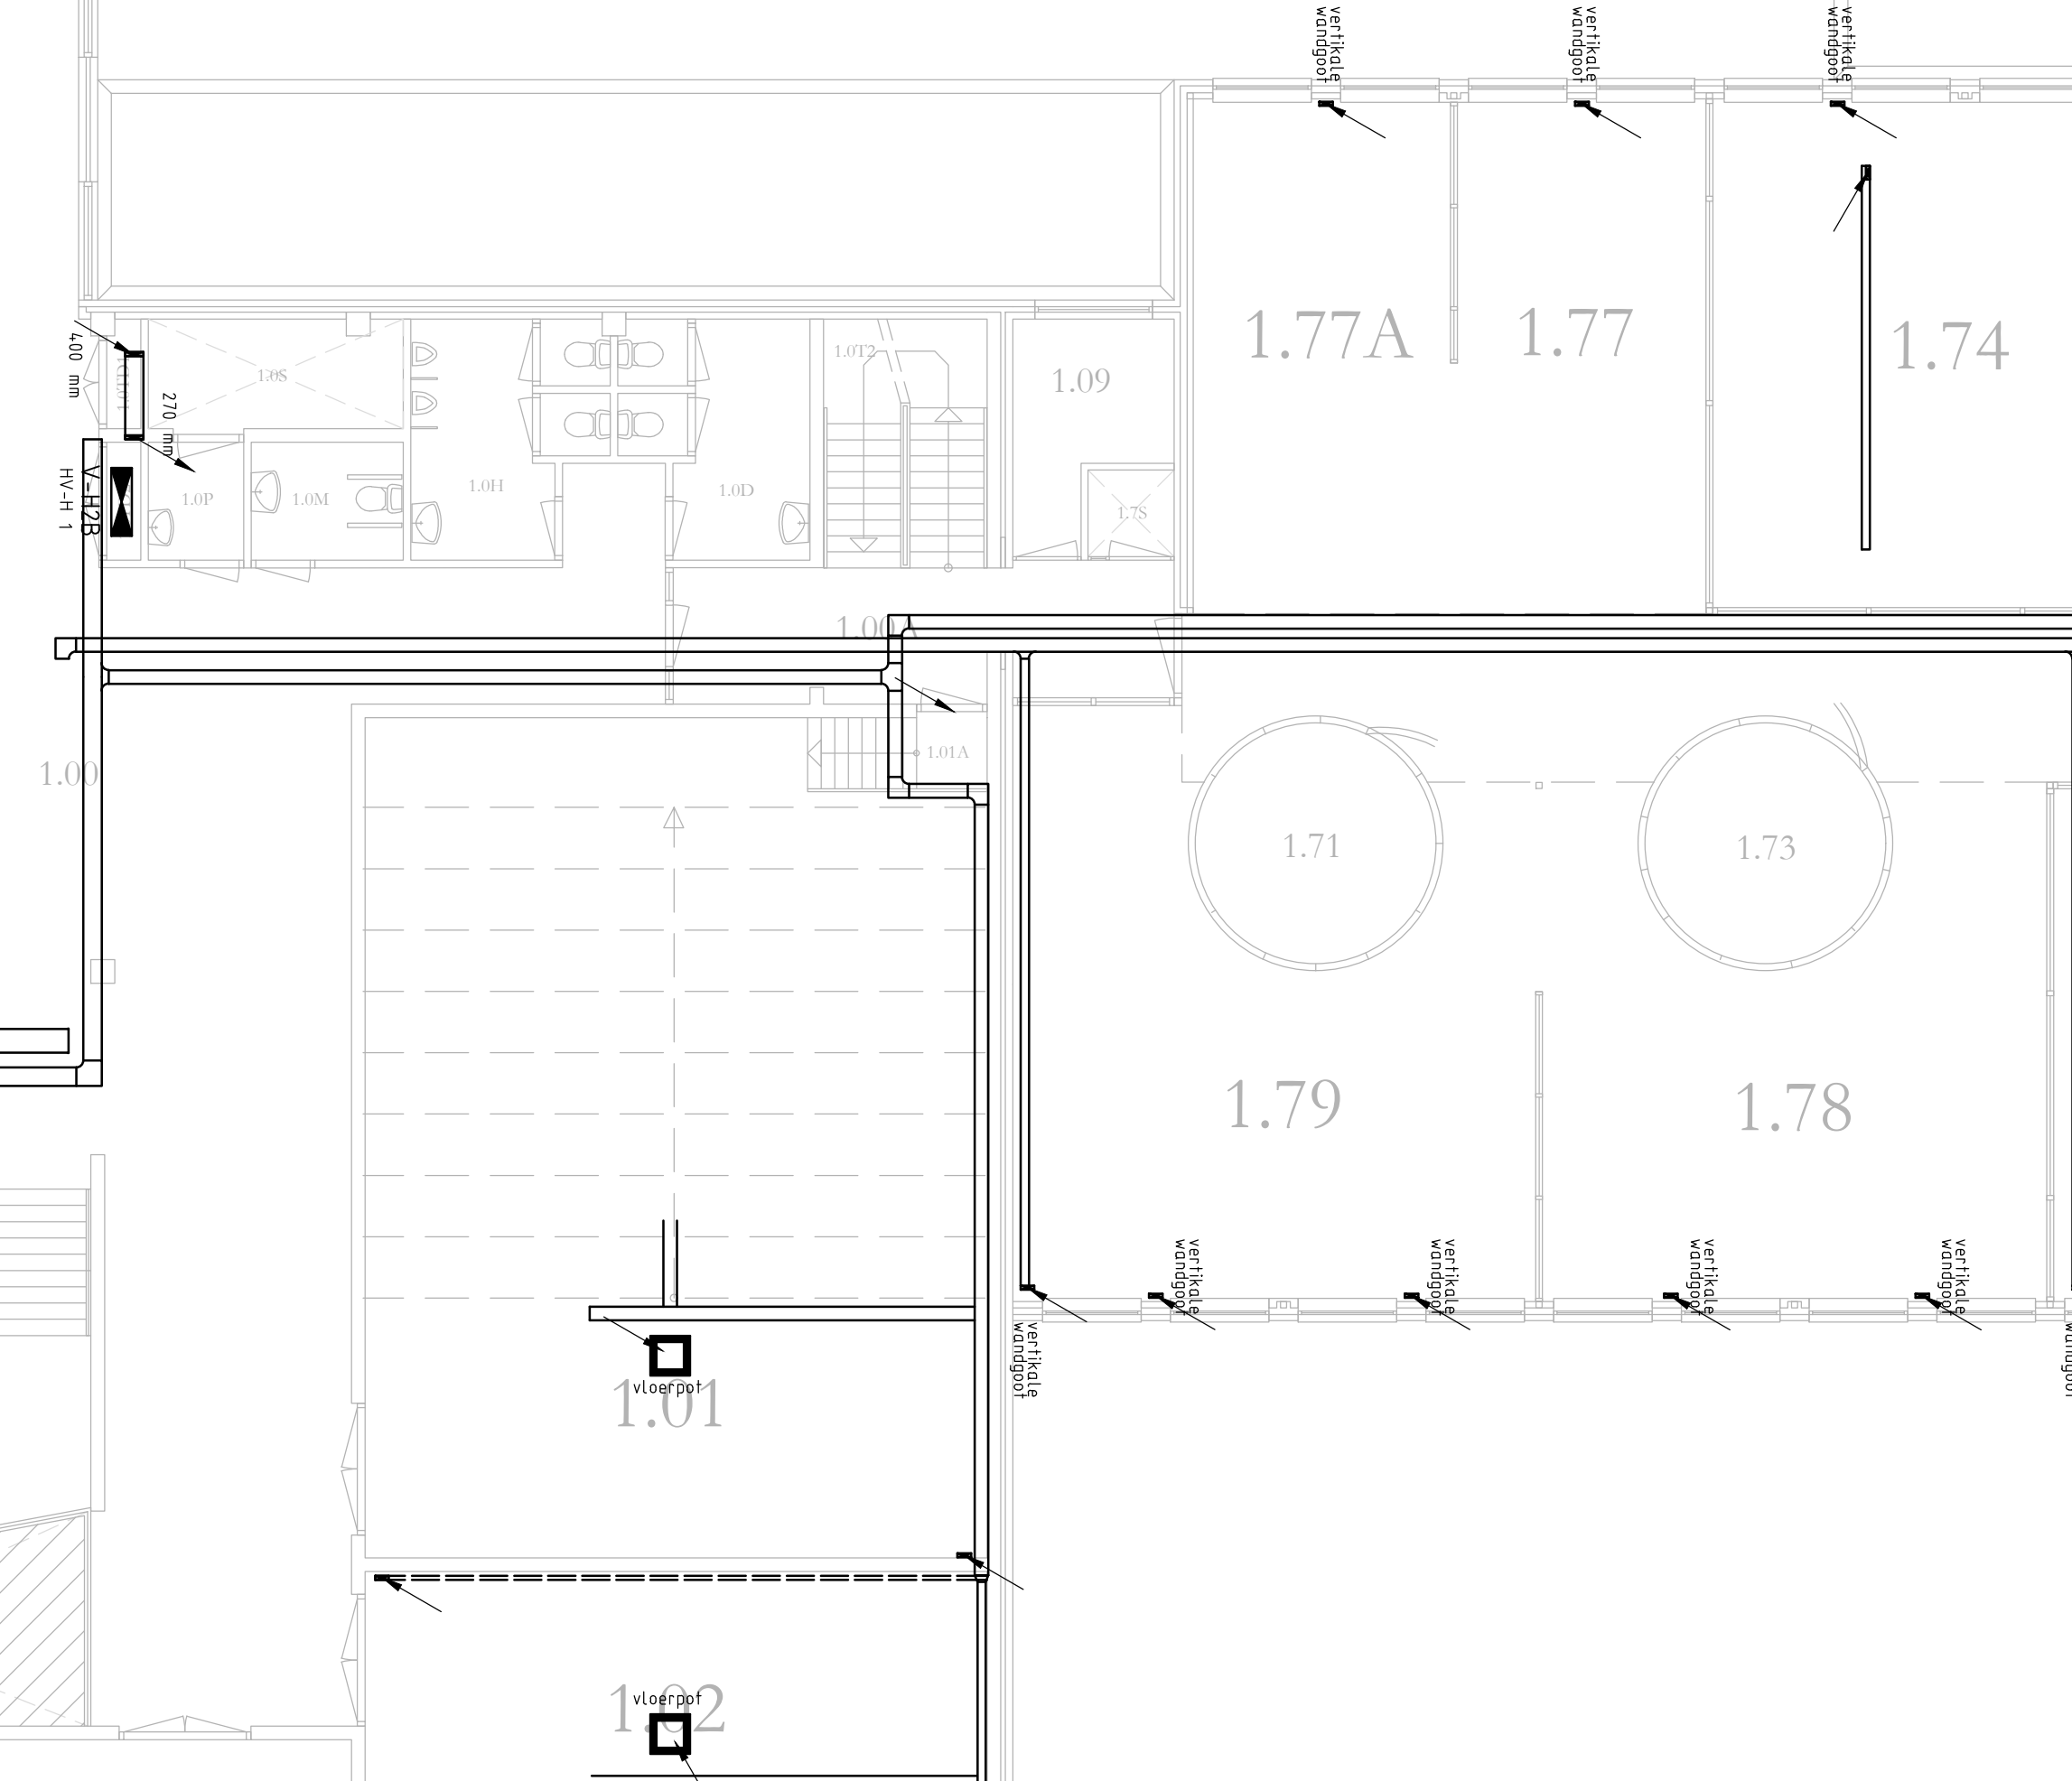
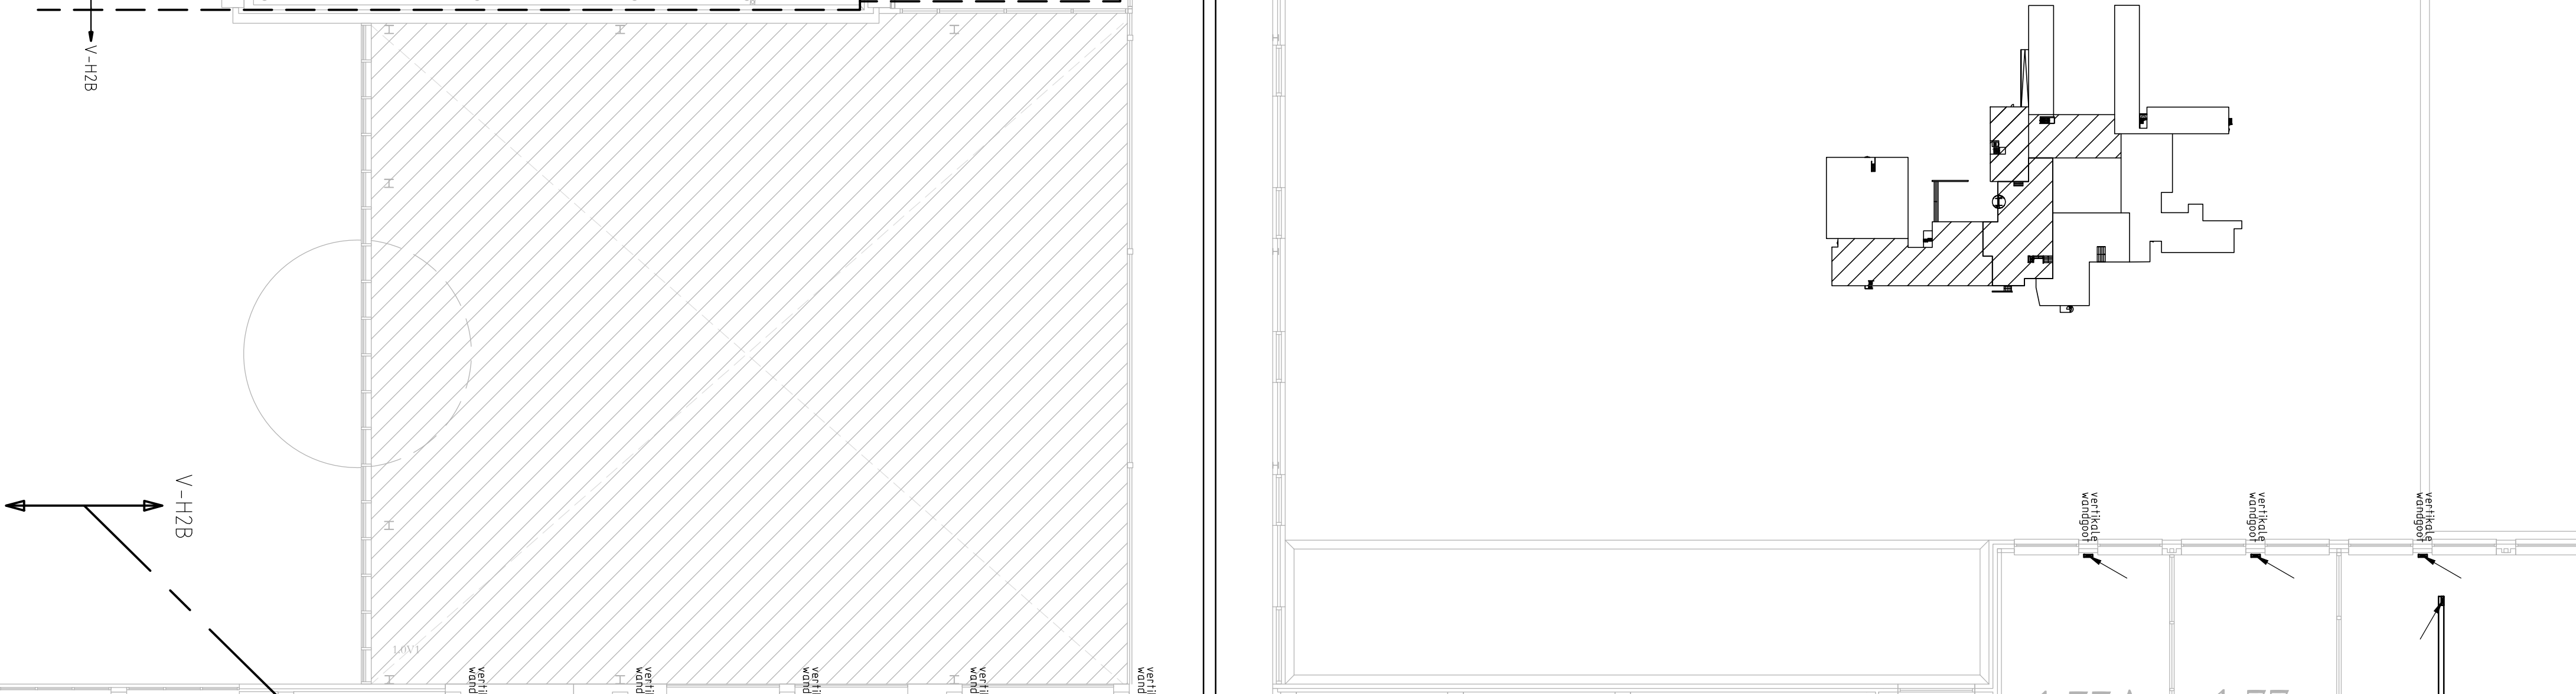
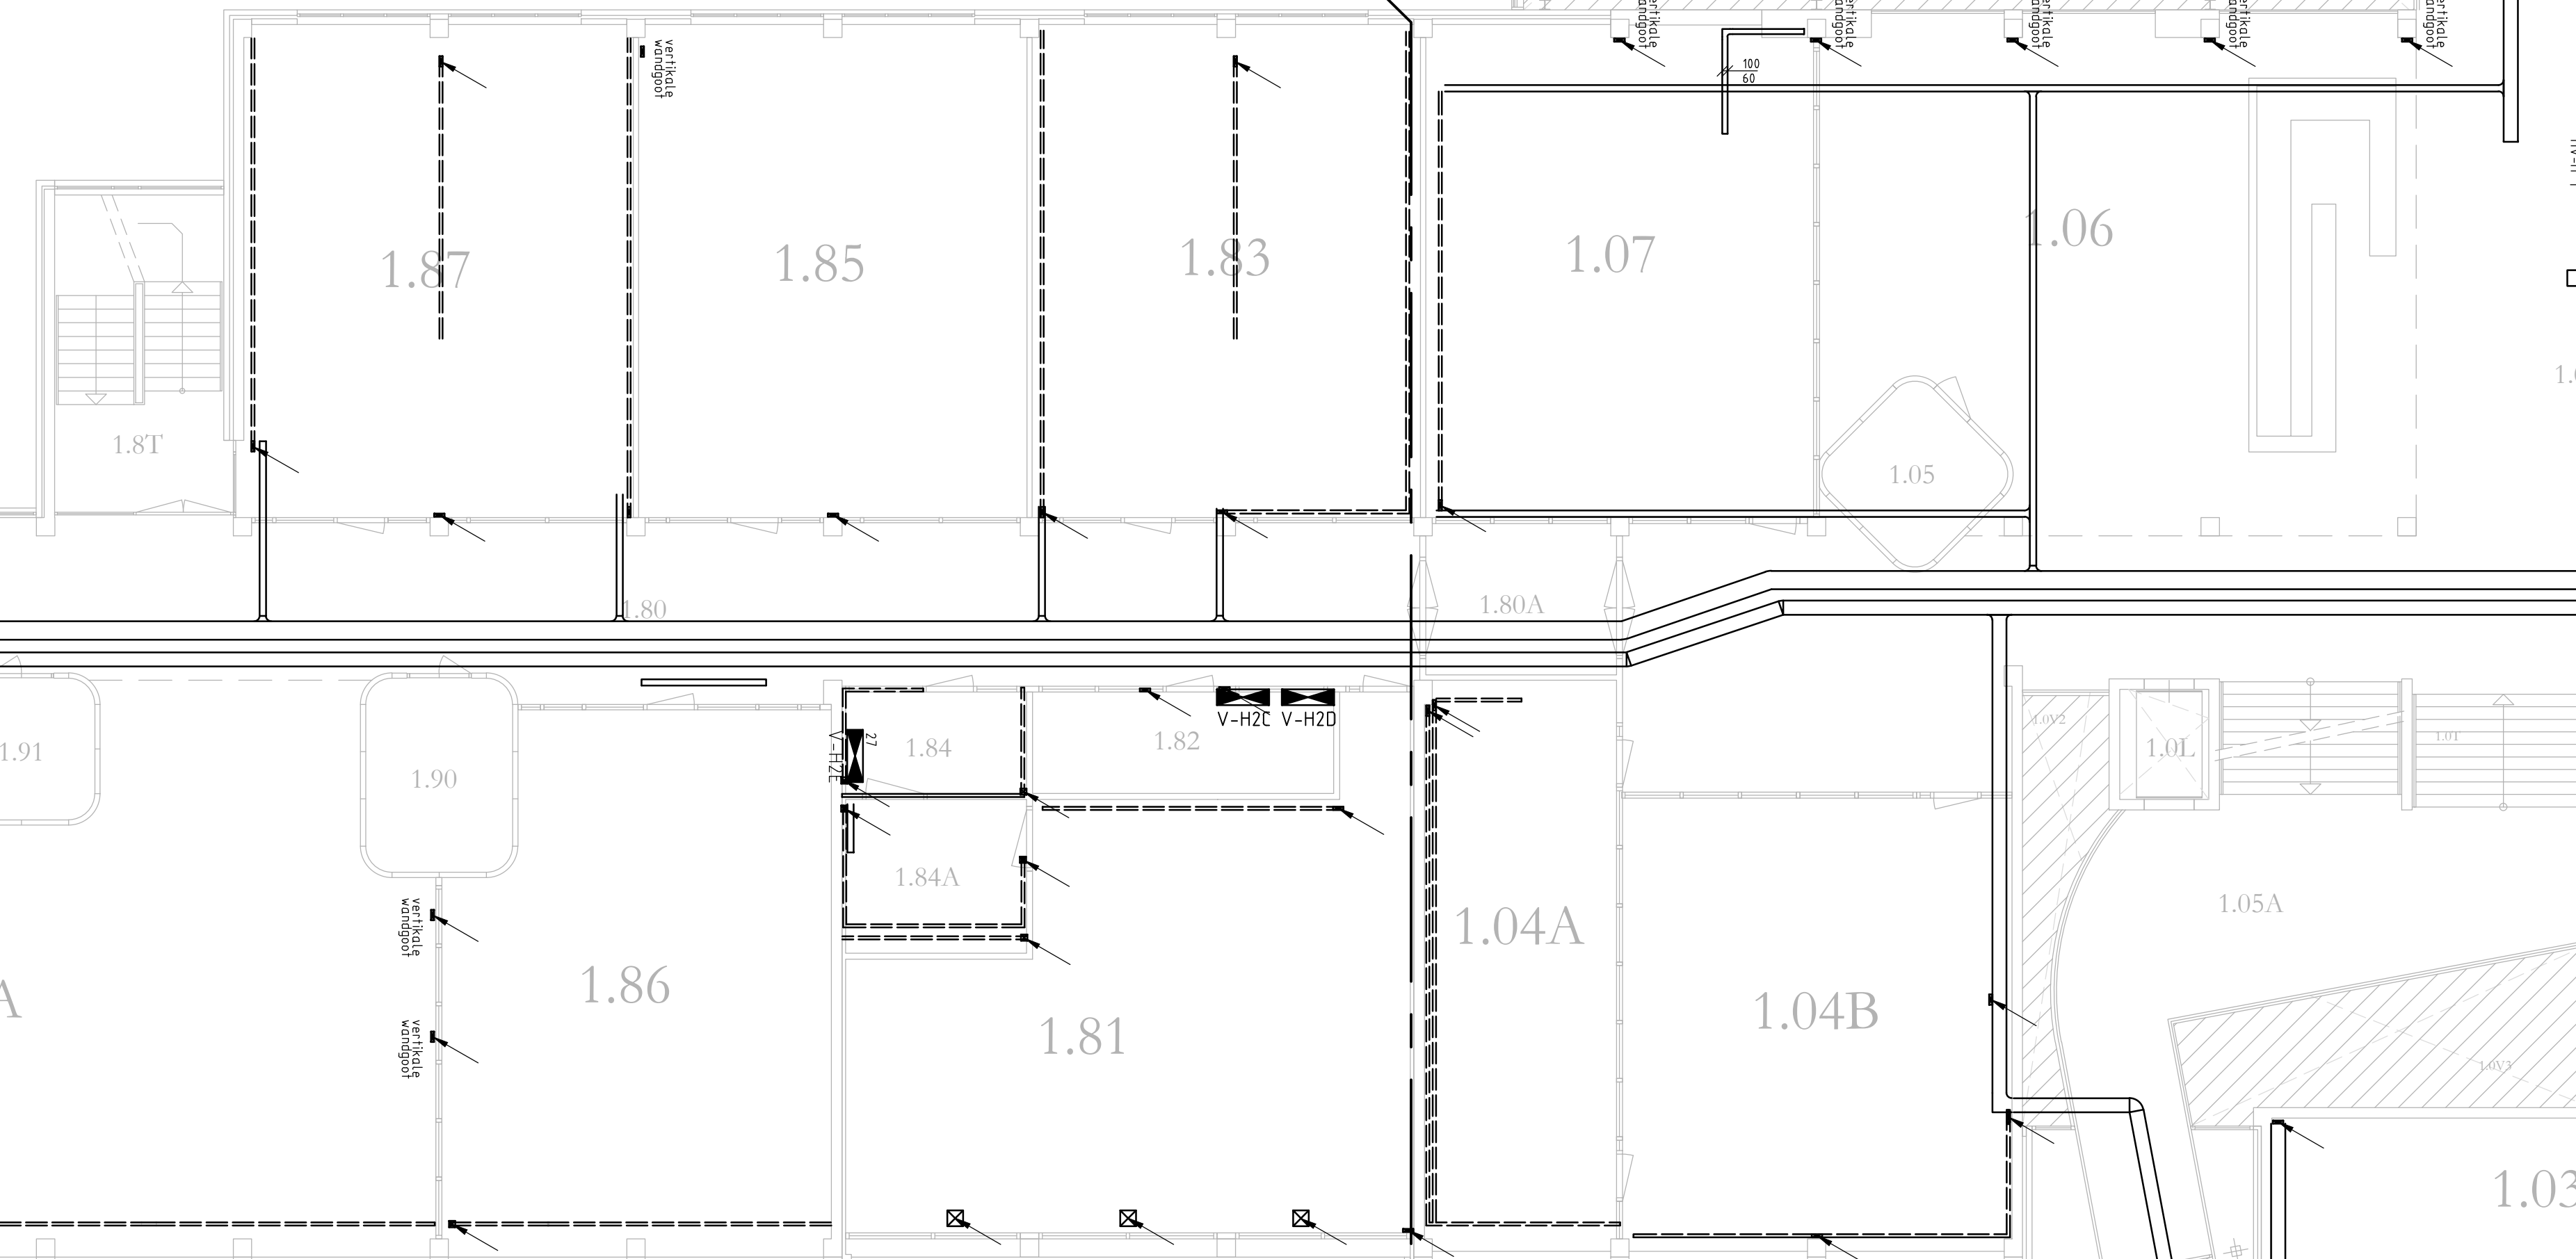


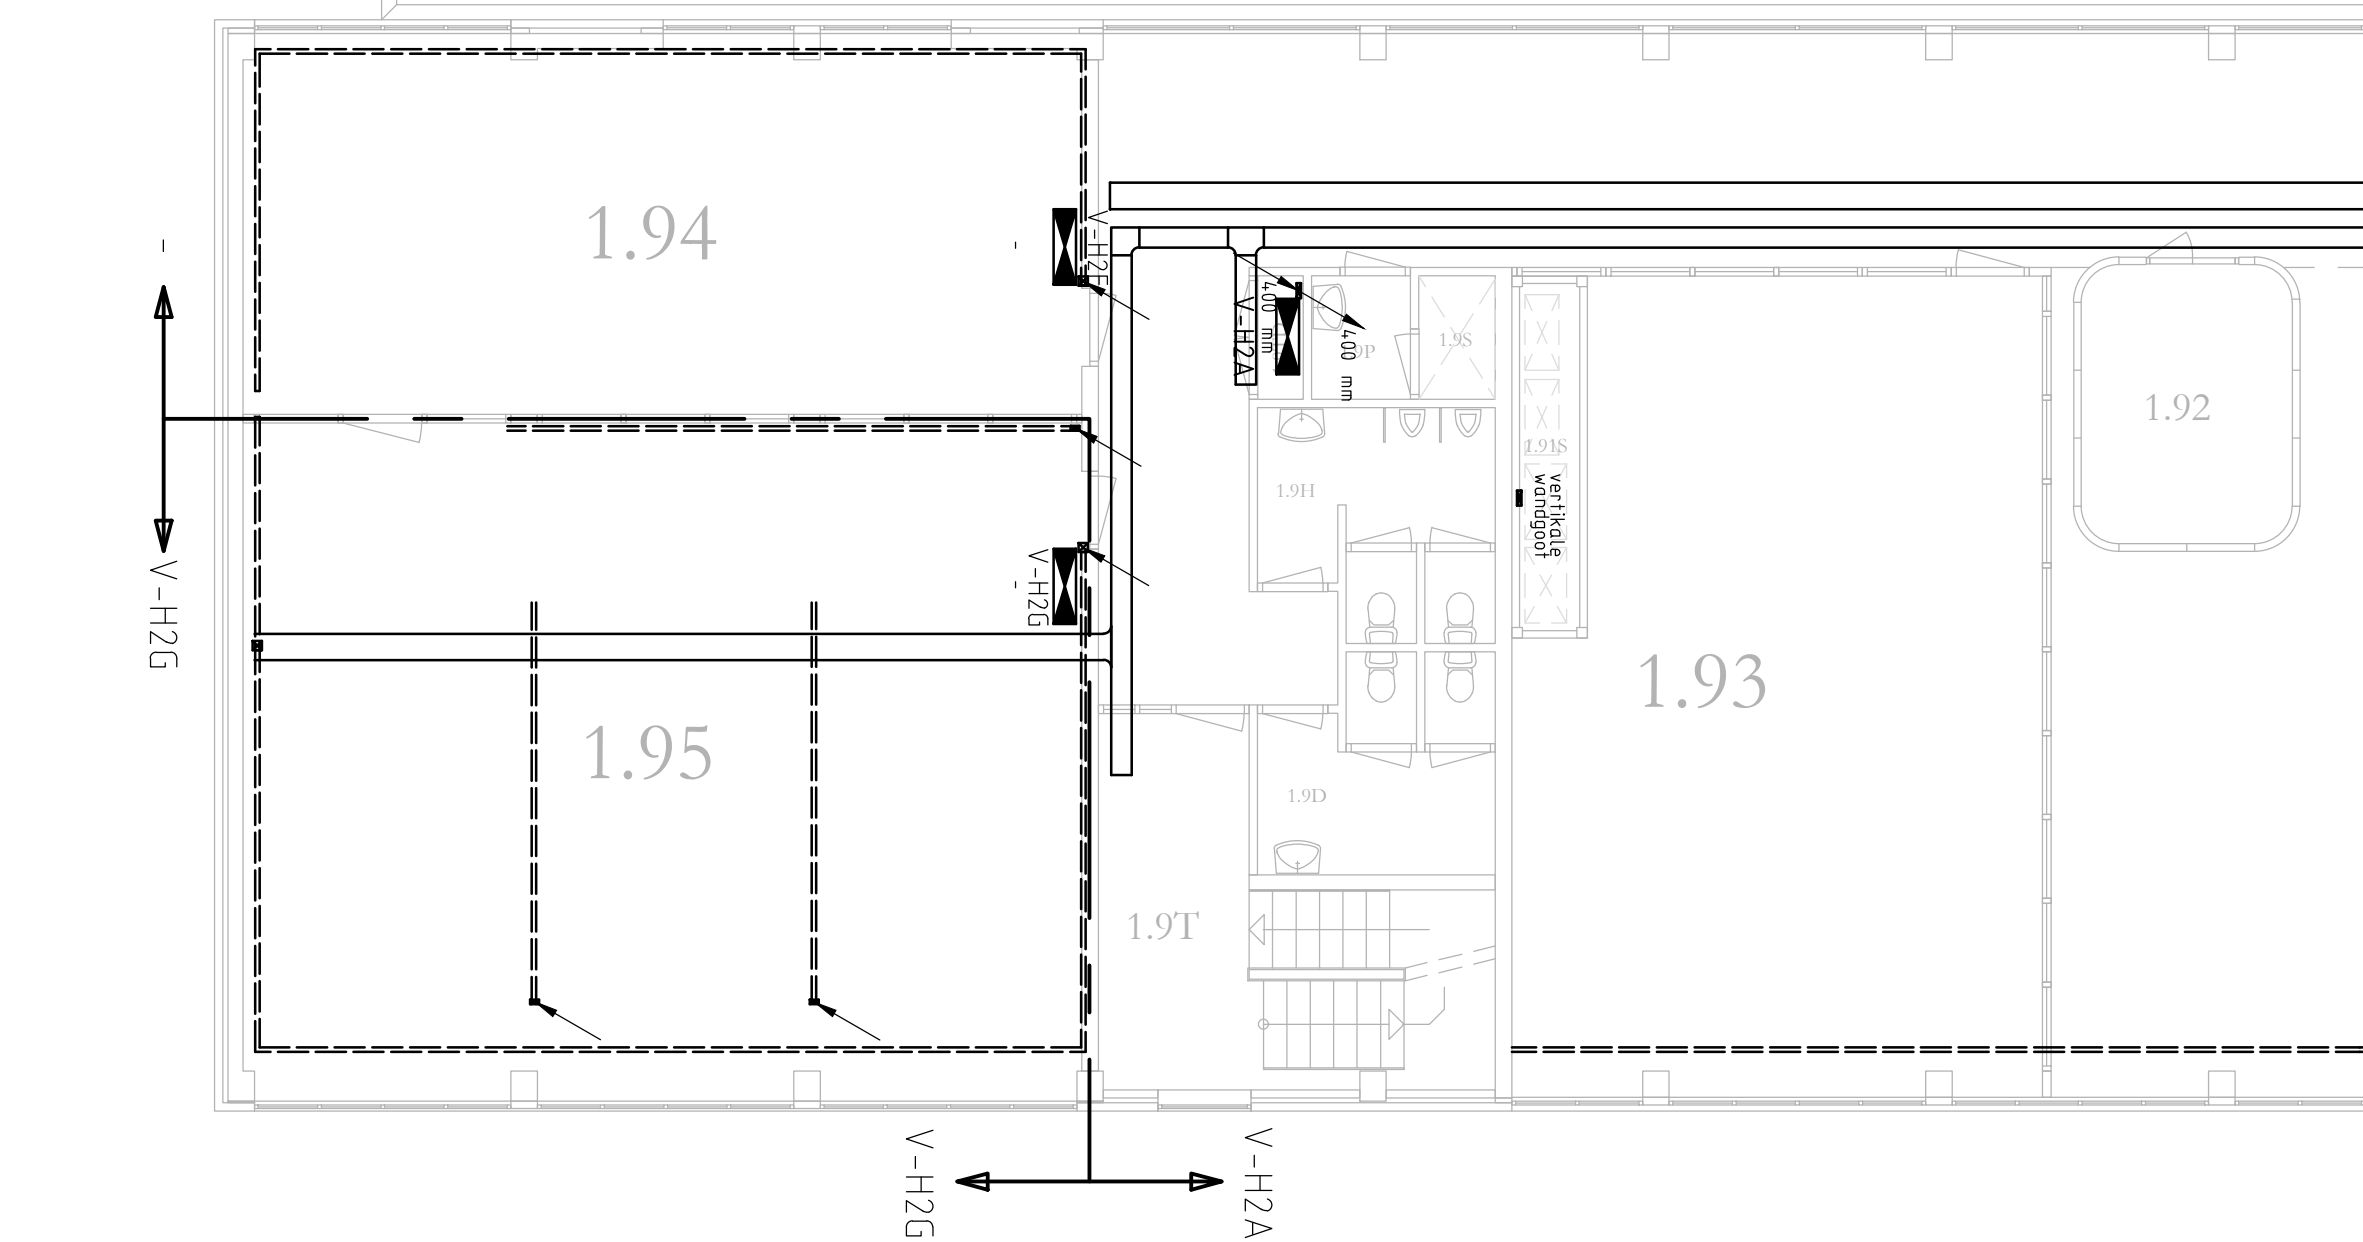

		Fontys Hogescholen					
		Diens Huisvesting en Beheer					
ref.	omschrijving	datum	dd	gepl.	geven	acc.	acc.
		2014-11-15-2017-10-30					
5	JAARREVISIE SEPTEMBER 2017		29-12-17	ET/VA			
Fontys Hogescholen			bevestigd bij:		website: Stralton Workshops e-mail: workshops@fontys.nl (Een)		
VENLO GEBOUW W1 1e VERDIEPING							
KABELWEGEN							
 Strukton Worksphere Liefdehof 10 Sonnegat 168-169 5845 EN Venlo Tel. 0248-3823500 Fax 0248-3823501		status	REVISIE []				
			archief:	A0			
			schaal:	1:100			
			project:				
			tek. nr.:	Bl. A0			
			ET	w1(1D)			