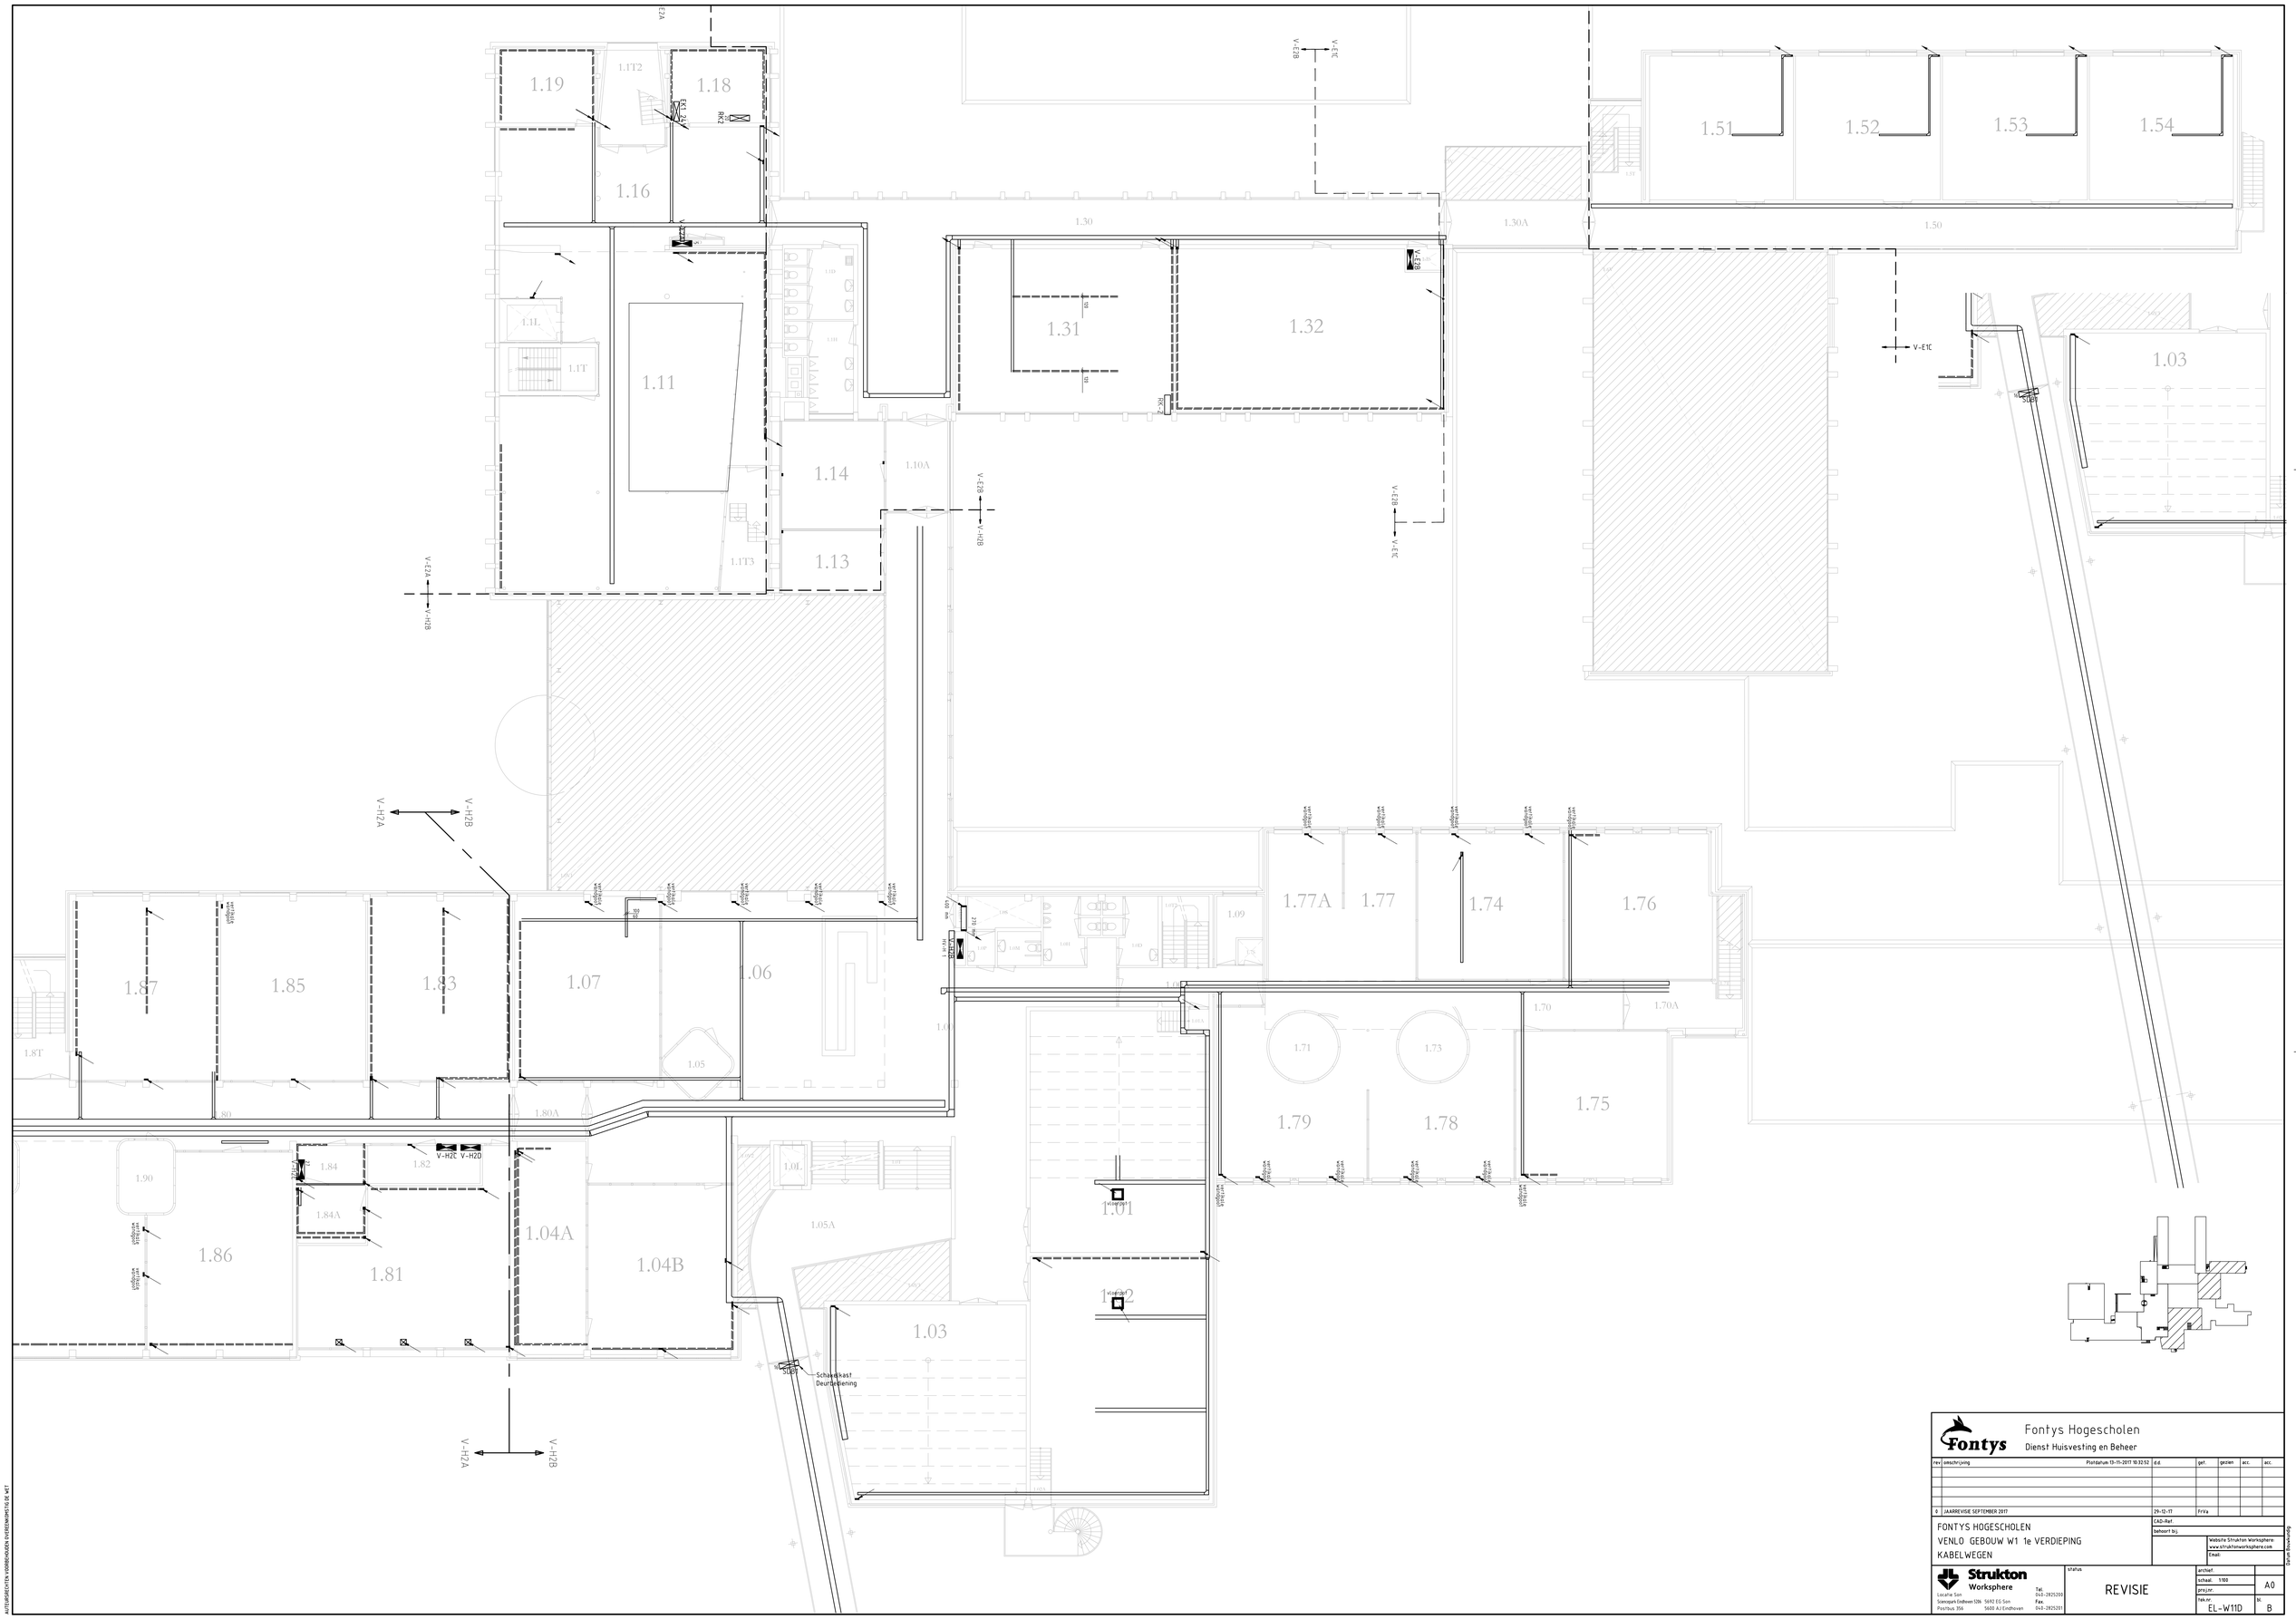

Fontys

Fontys Hogescholen
Dienst Huisvesting en Beheer

rev	omschrijving	d.d.	get.	gezien	acc.	acc.
0	JAARREVISIE SEPTEMBER 2017	29-12-17	FrVa			

Plotdatum 13-11-2017 10:32:52

FONTYS HOGESCHOLEN
VENLO GEBOUW W1 1e VERDIEPING
KABELWEGEN

CAD-Ref.
behoort bij
Website Strukton Worksphere:
www.straktonworksphere.com
Email:

Strukton Worksphere
Locatie Son
Scanepan Eindhoven 526 5692 EG Son
Postbus 356 5600 AJ Eindhoven
Tel. 040-2825200
Fax. 040-2825201

status
REVISIE

archief
schaal. 1:100
proj.nr.
tek.nr. EL-W11D
A0
N. B

AUTEURSRECHTEN VOORBEHOUDEN OVERENKOMSTIG DE WET

Expert Huisvesting