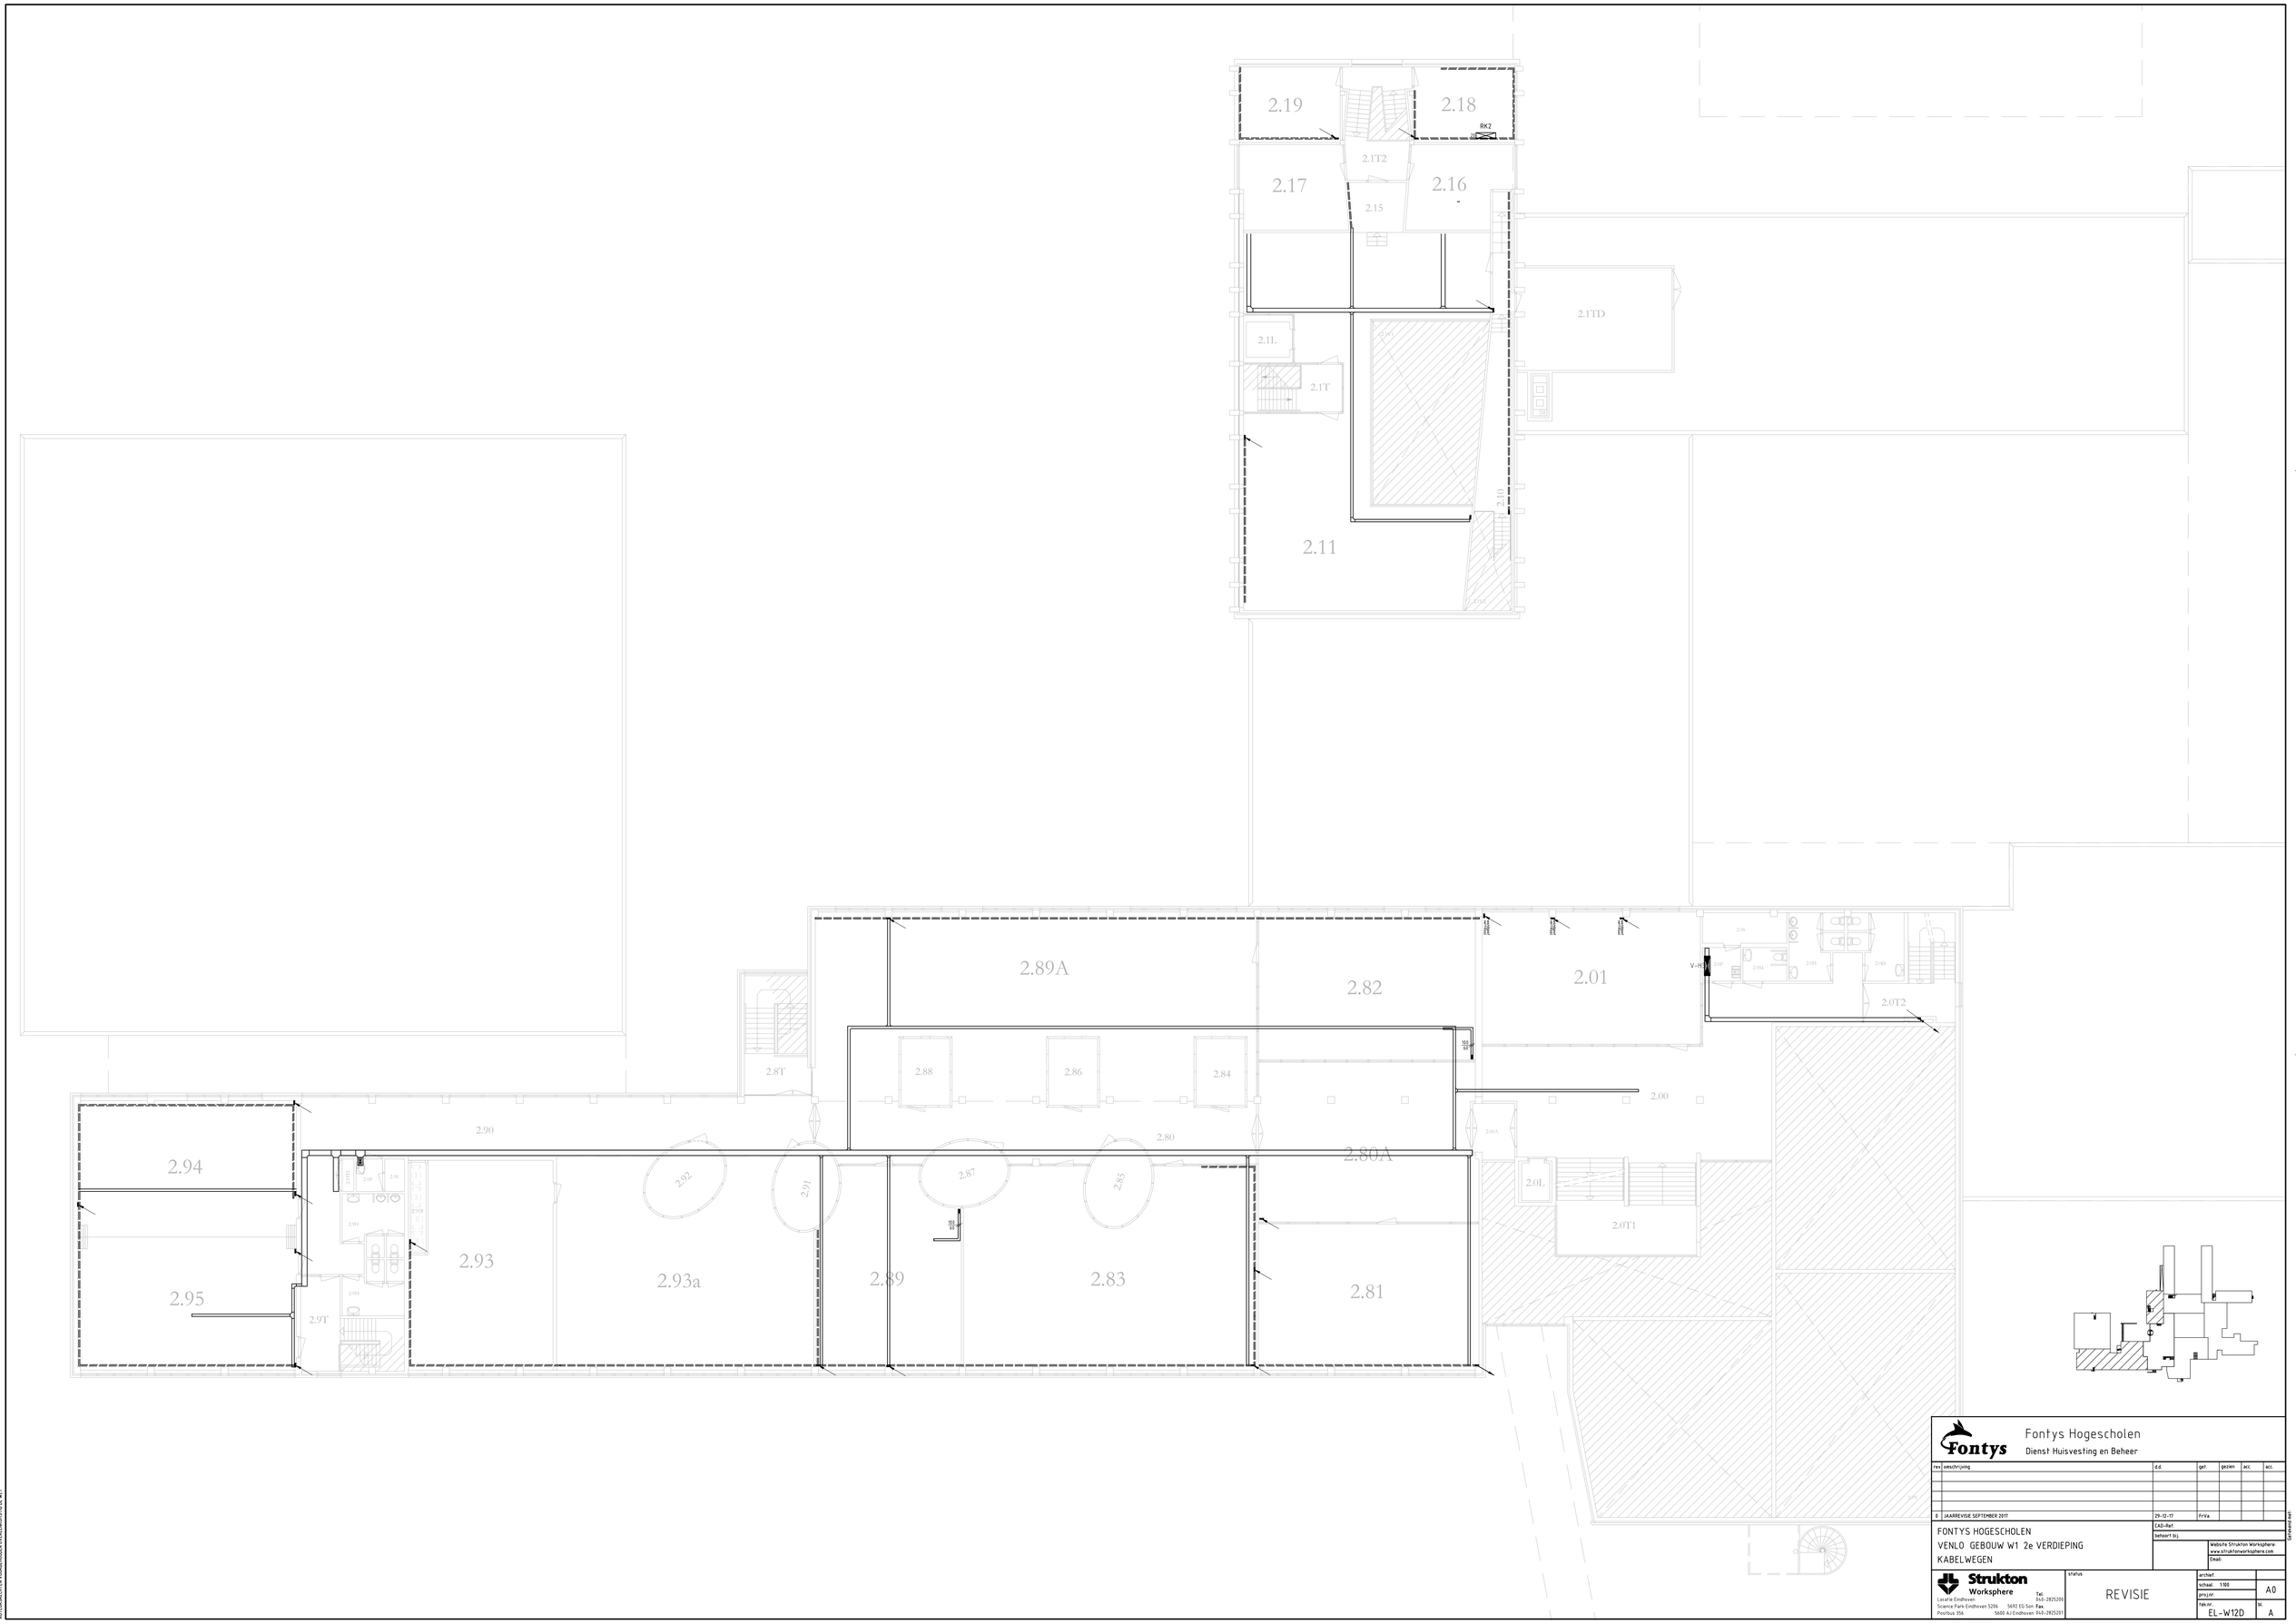

Fontys

Fontys Hogescholen
Dienst Huisvesting en Beheer

rev	omschrijving	d.d.	gef.	gezien	acc.	acc.
0	JAARREVISIE SEPTEMBER 2017	29-12-17	FrVa			

FONTYS HOGESCHOLEN
VENLO GEBOUW W1 2e VERDIEPING
KABELWEGEN

CAD-Ref.
behoort bij.
Website Strukton Worksphere: www.strukton-worksphere.com
Email:

Strukton Worksphere
Locatie Eindhoven
Science Park Eindhoven 5206 5692 EG Son
Postbus 356 5600 AJ Eindhoven
Tel. 040-2825200
Fax 040-2825201

status: REVISIE

archief.
schaal. 1:100
proj.nr.
tek.nr. EL-W12D
A0
bl. A

AUTEURSRECHTEN VOORBEHOUDEN OVERIGENSINFO@STG.DE.NET

GEPRINT IN A0