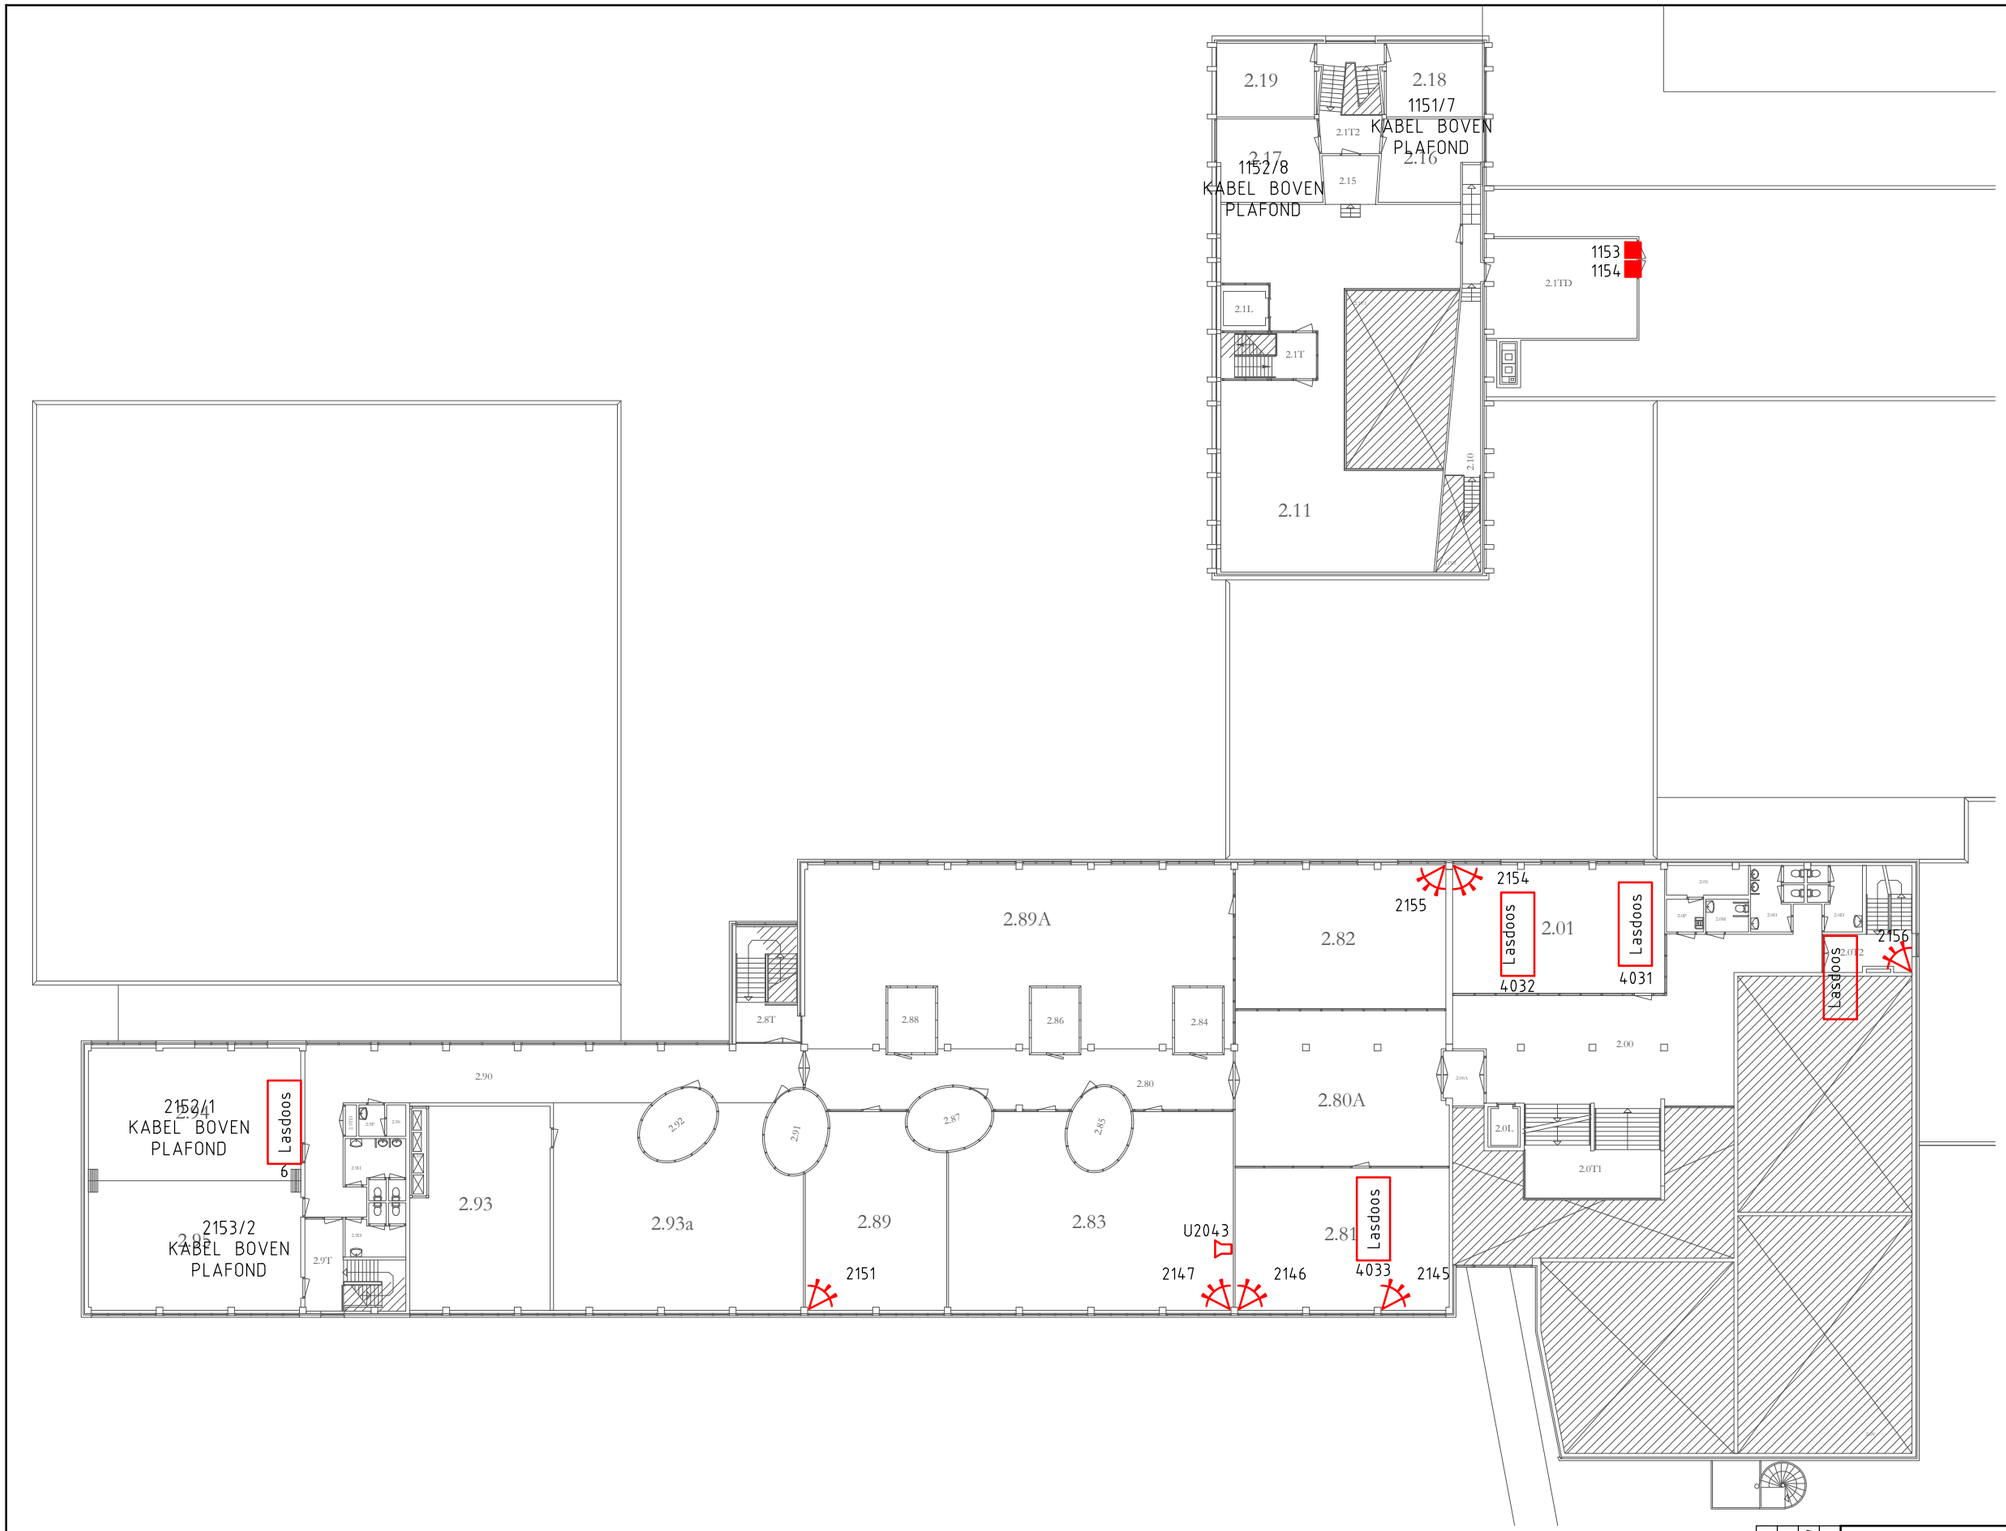

-	Lasdoos	-	2.0T2
6	Lasdoos	-	2.94
1151	Kabel boven plafond	-	2.16
1152	Kabel boven plafond	-	2.17
1153	Deurcontact	EMK48S	2.1TD
1154	Deurcontact	EMK48S	2.1TD
2145	Detector PIR	CX502AMBE	2.81
2146	Detector PIR	CX502AMBE	2.81
2147	Detector PIR	CX502AMBE	2.83
2148	Signaalgever	ATR-boelt	2.83
2151	Detector PIR	CX502AMBE	2.89
2152	Kabel boven plafond	-	2.94
2153	Kabel boven plafond	-	2.95
2154	Detector PIR	CX502AMBE	2.01
2155	Detector PIR	CX502AMBE	2.82
2156	Detector PIR	CX502AMBE	2.0T2
4031	Lasdoos	-	2.01
4032	Lasdoos	-	2.01
4033	Lasdoos	-	2.81

C			
B			
A	29-12-2017	JAARREVISIE SEPTEMBER 2017	
gewijzigd d.d.		omschrijving	

complex: Tegelseweg 255 Venlo
gebouw: W1, 2e verdieping
in gebruik bij: Beveiliging

Fontys Hogescholen
Dienst Huisvesting en Beheer

tekening nr.: VT_W102
get. : MKR
gec. : FvH
datum: 31-12-2014
schaal:
formaat: A3
4