



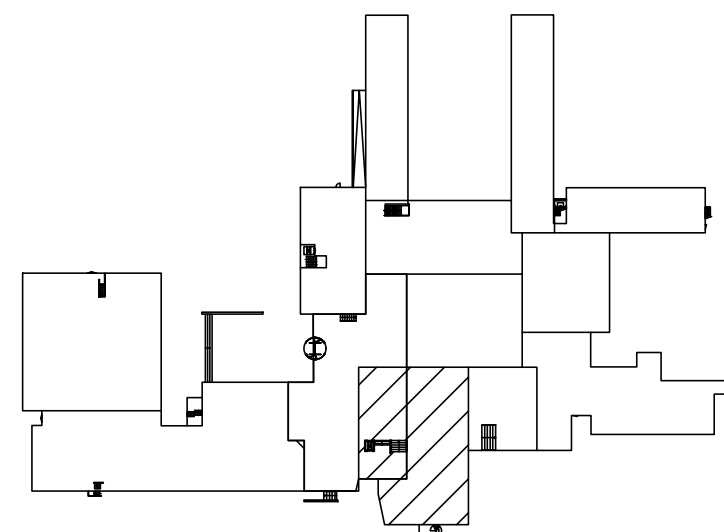

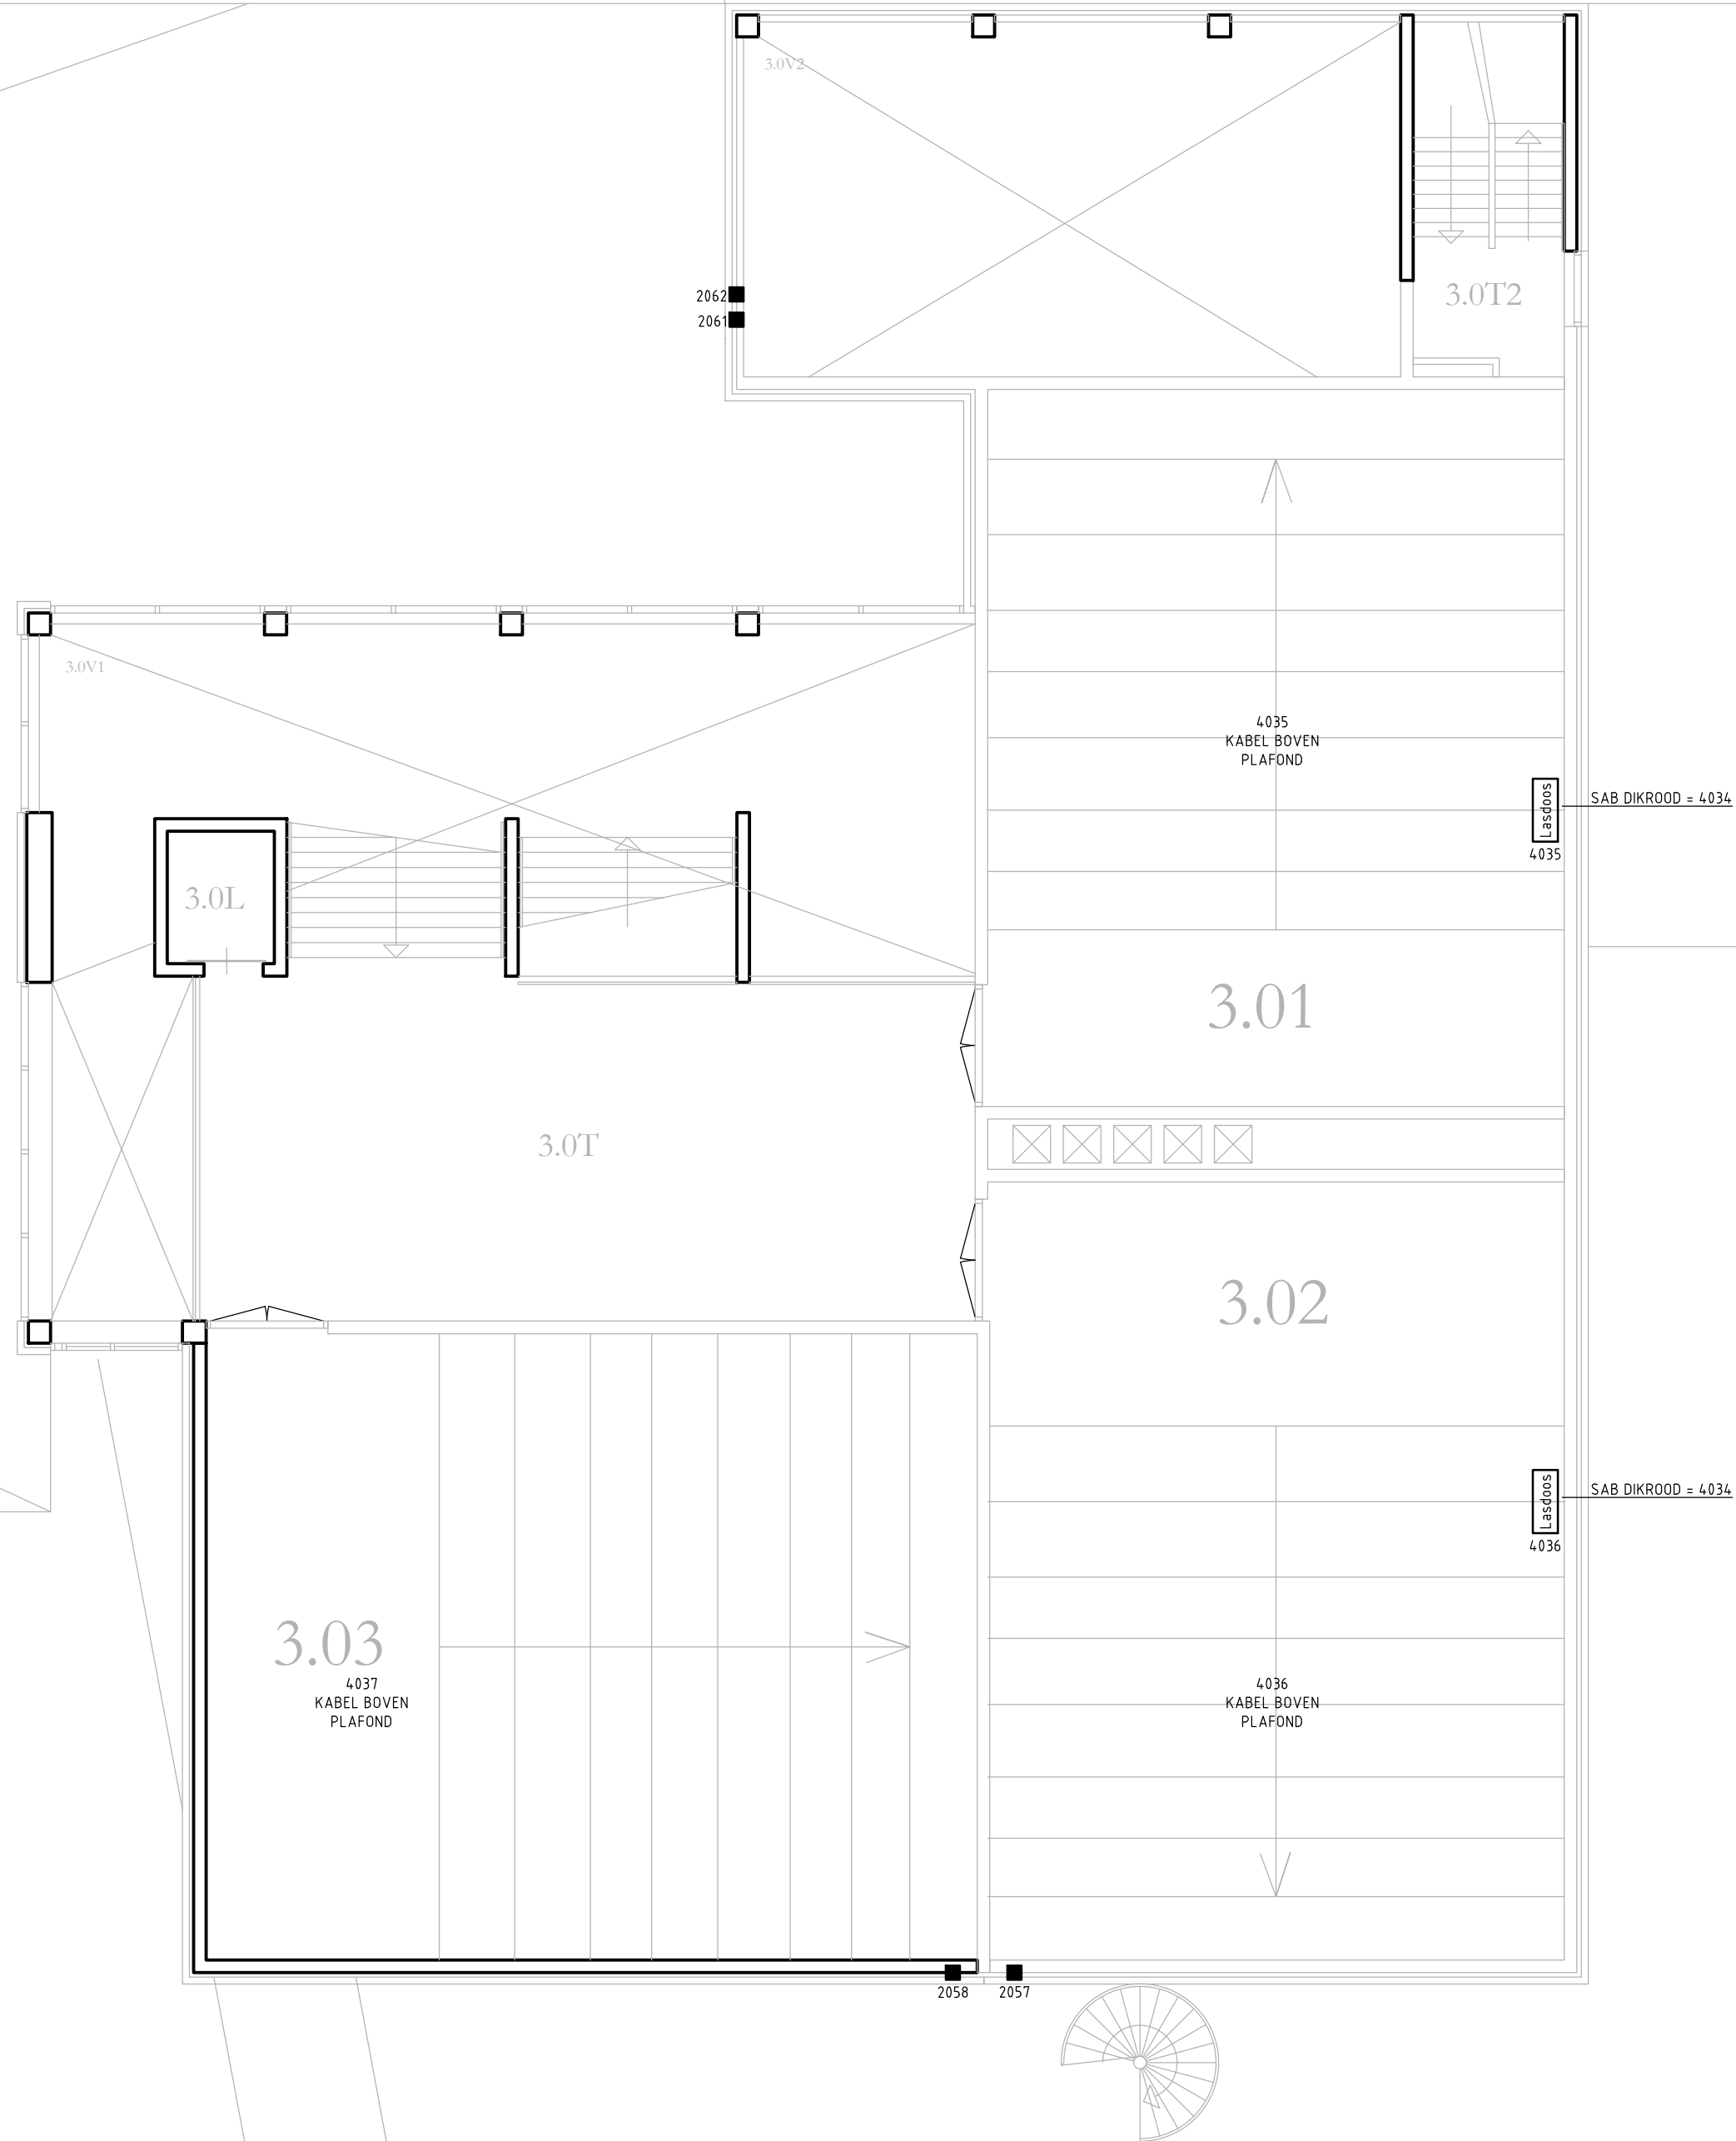

Fontys Hogescholen
Dienst Huisvesting en Beheer

rev	omschrijving	Plotdatum: 13-11-2017 11:28:25	d.d.	get.	gezien	acc.	acc.
0	JAARREVISIE SEPTEMBER 2017	29-12-17	FrVa				

FONTYS HOGESCHOLEN
VENLO GEBOUW W1 3e VERDIEPING
BEVEILIGINGSINSTALLATIE

CAD-Ref.
behoort bij:

Website Strukton Worksphere:
www.struktonworksphere.com
Email:



Locatie Son
Sciencepark Eindhoven 5206 5692 EG Son
Postbus 356 5600 AJ Eindhoven

Tel.
040-2825200
Fax.
040-2825201

status

REVISIE

archief.
schaal. 1:100
proj.nr.
tek.nr.

ET_W13J

A2
A